


Rev	Dato	Tekst	Tegn	Kontr
U	24.10.11	SOM BYGGET	Team	HT
T	18.09.11	ANT. KORTLES., DØRTYP., ROMNR 2N62 REV. 2040	Team	HT
S	09.09.11	KORTLESERE, LERRET I MØTER, ØVRIGE LCD SKJ.	Team	TF
R	31.08.11	REV. IHT MØTE MED LEIETAKER 31.08.11	Team	TF
Q	17.08.11	REV. IHT MØTE MED LEIETAKER 17.08.11	Team	HT
P	15.08.11	DYBDE ROM 2017, 2019, 2021	Team	HT
O	08.08.11	OMBYGGING NORD OG ØST FLØY	Team	HT
N	25.05.11	ENDRING SYDFLØY, STATUS: SOM BYGGET	Team	HT
M	01.04.11	SOM BYGGET	Team	HT
L	06.10.10	OVERSIKTSPL. DØRER	Team	VS
K	31.08.10	OVERSIKTSPL. DØRER	Team	HT
J	09.07.10	OVERSIKTSPL. DØRER	Team	HT
I	14.06.10	DØRER REVIDERT	Team	HT
H	02.06.10	BH BESLUTNINGSSUNDERLAG	Team	HT
G	31.05.10	DØRNUMMER	Team	HT
F	27.05.10	BH BESLUTNINGSSUNDERLAG	Team	HT
E	12.02.10	TEGN. NR. ENDRET FRA A.11-020	Team	HT
D	17.08.09	TILBUDSTEGNING	Team	HT
C	06.07.09	SØKNAD OM ENDRING AV TILLATELSE	Team	HT
B	06.11.06	FREDET OMRÅDE VIST: SENTRALT TRAPPEROM	MH	KØ
A	01.04.05	ETABLERT	AWA	PA

Varslet fredet område

Skala 1:200/A1 1:400/A3	Tegnings nr. A.21-0-02	Index U
----------------------------	----------------------------------	-------------------

Innhold
PLAN 02

Tiltakshaver
ENTRA EIENDOM AS
BISKOP GUNNERUSGATE 14 - POSTBOKS 3
0051 OSLO TLF 21 60 51 00

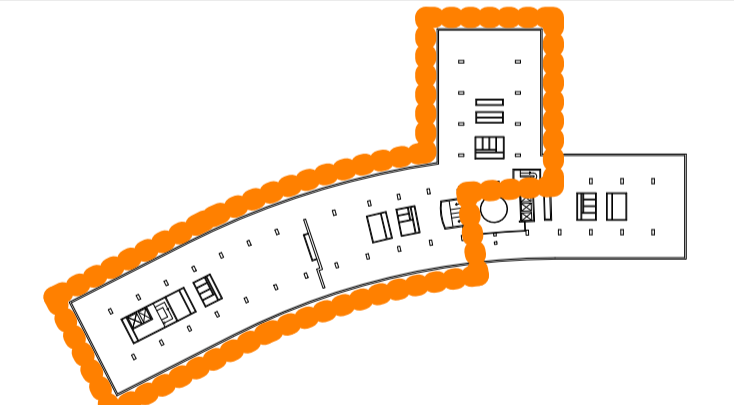

Totalentreprenør
Skanska Norge as
Drammensveien 60, pb 1175 Sentrum, 0107 Oslo

Prosjekt
Middelthunsgate 29

Prosjekt nr.
10-02-1392

ARK : Dark Arkitekter AS, Drammensveien 130, 0277 Oslo
RIB : Siv ing Haug og Blom-Bakke A/S, Chr. Krohgs gt. 34, 0186 Oslo
RIE : ECT AS, Rosenkrantzgt. 75, 3018 Drammen
RIV : Erichsen & Hørgen A/S, Nydalsveien 36, 0403 Oslo
RØR : Aug. Larsen AS, Postboks 228, 0510 Oslo
EL : Moelven Elektro AS, Ensjøvn. 3, 0655 Oslo
VENT : Komplet Bygg AS, P.b. 163, 1410 Kolbotn

DARK ARKITEKTER AS | www.darkarkitekter.no
TLF: 23 13 12 00 | FAX: 23 13 12 01
DRAMMENSVEIEN 130 | N 0277 OSLO

Innhold
PLAN 02

Tegn. Status
Som bygget

Vedlegg nr.
E-13

Skala 1:200/A1 1:400/A3	Tegnings nr. A.21-0-02	Index U
----------------------------	----------------------------------	-------------------