


Please goto <http://www.autodwg.com> to register the program,the note will be removed.

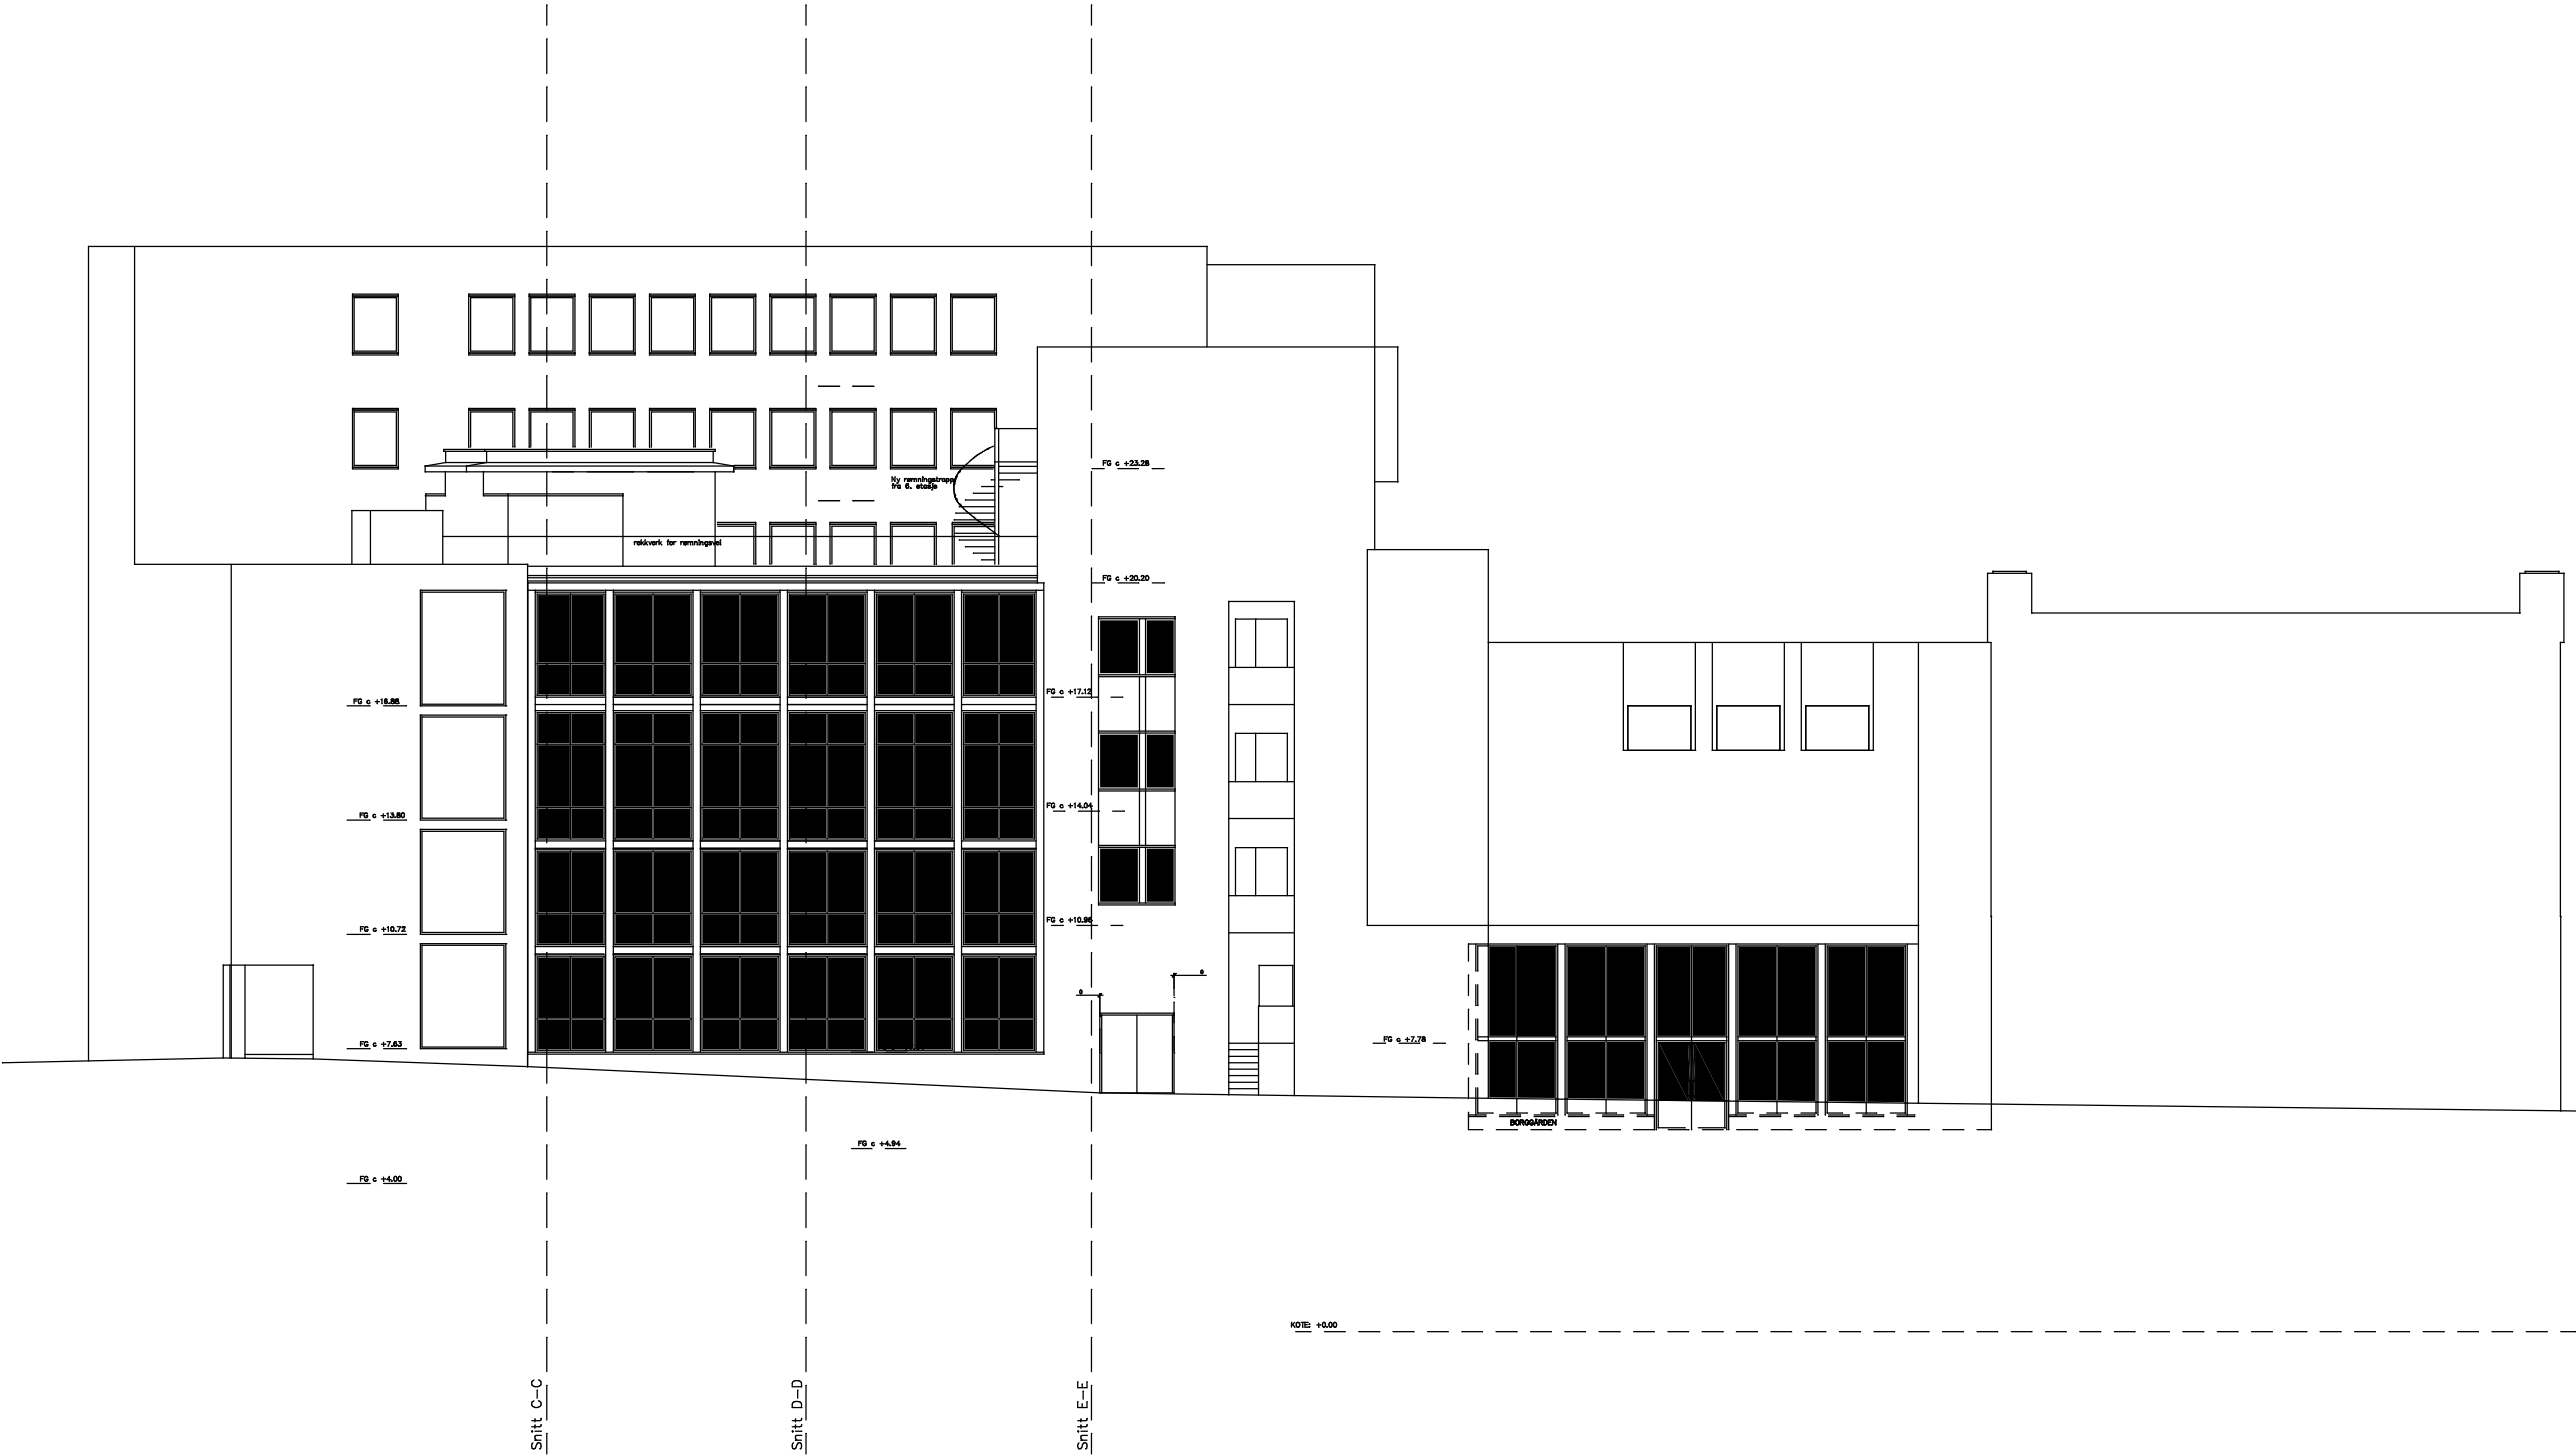

TEGN.NR. 21040-440	TEGN. Fasade Rådhusgata
-----------------------	----------------------------

Orienteringsmodell

TEGNINGSNR. 21040-440	
Fasade Rådhusgata	
AS BUILT	
Ind.	Revisjonen gjelder
Dato	

BYGGERE / PROSJEKT Rådhuskvartalet Drammen Eiendom KB Ombygging	
MÅLSTOKK 1:100	ARKITECT/TEKN. TEGN. ID/HE
DATO 15.10.2003	
FL prosjekt/2001/21040/elsa.tegn.	

Vestalsveien 5, 3400 LIER
Tlf 32 84 74 84 -- fax 32 84 80 16
Geir Foseland -- mobil 9052 4501
geir@elk-gr.no
Ingar Dolén -- mobil 4080 0420