




A	SOM BYGGET	30.05.2016	VH	
REV	REV GJELDER	DATO	TEGN	GOOKJ

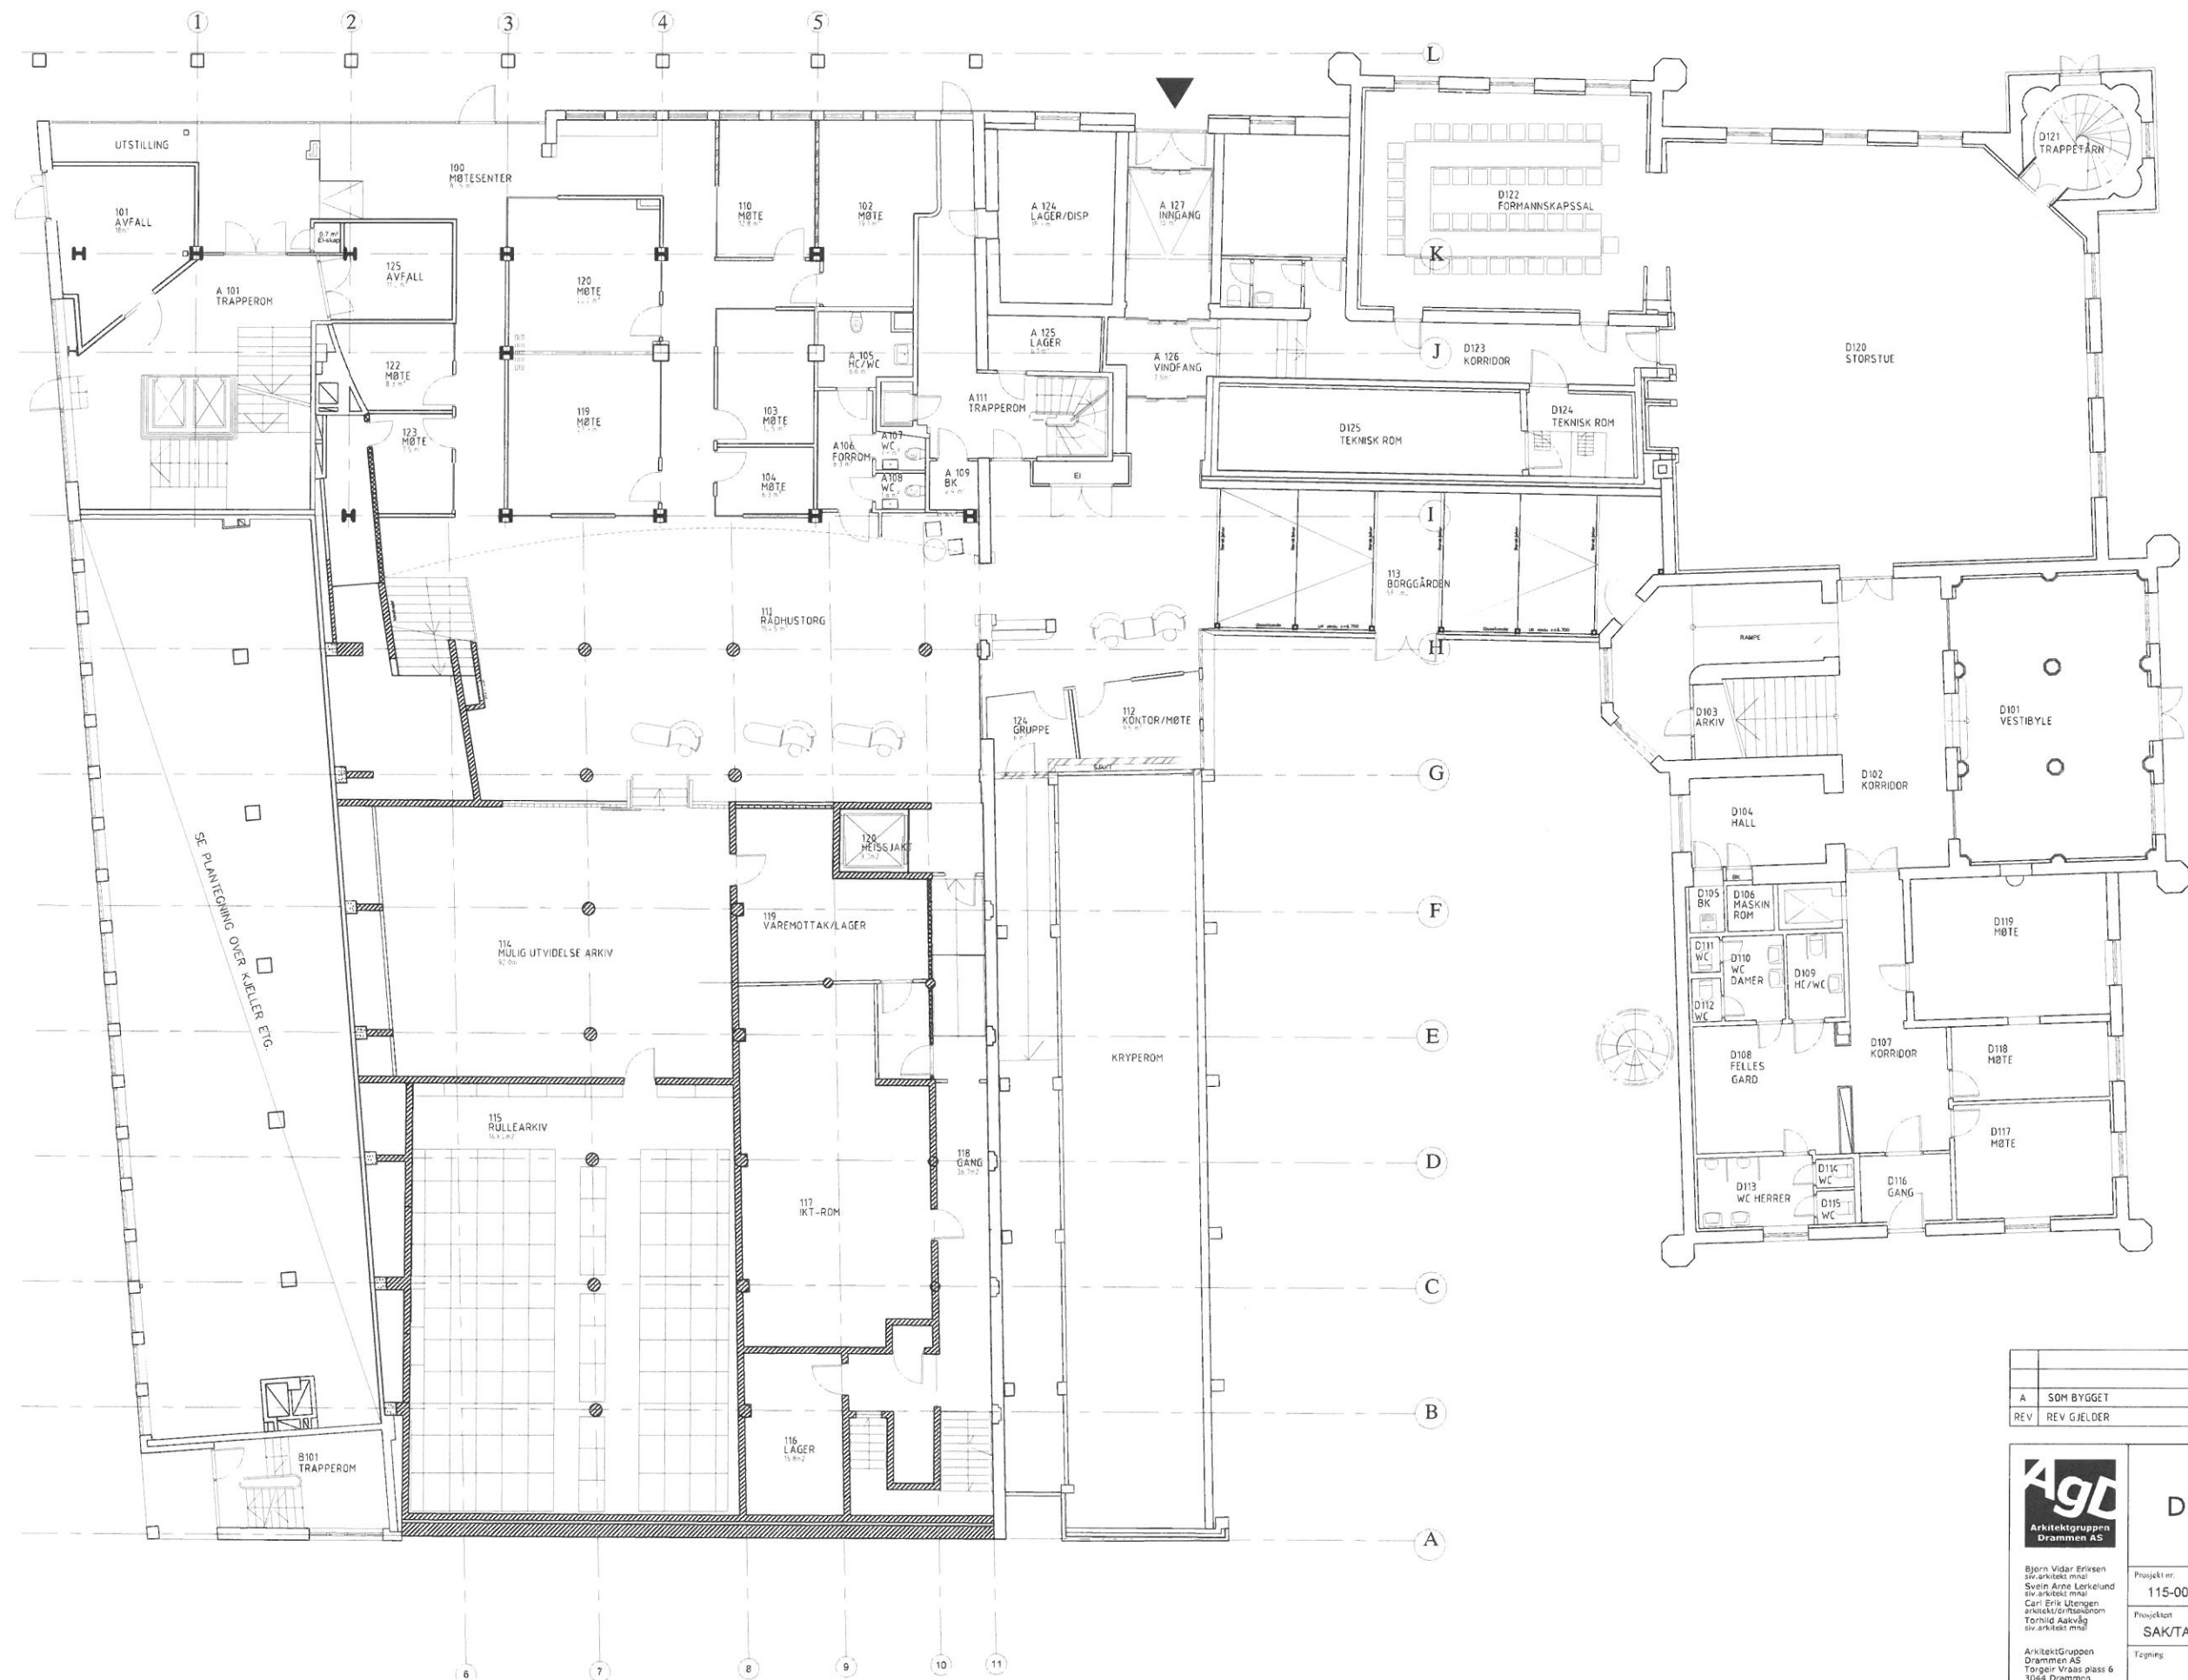

Bjørn Vidar Eriksen
Siv.arkitekt mhl
Svein Arne Lerkeland
Siv.arkitekt mhl
Carl Erik Utengen
arkitekt/interiørarkitekt
Siv.arkitekt mhl

Arkitektgruppen
Drammen AS
Torger Vrås plass 6
3044 Drammen
Tlf.: 32 83 84 20
e-post:
firmapost@agdas.no

DRAMMEN EIENDOM KF DRAMMEN RÅDHUS SOM BYGGET 2016

Prosjekt nr.	Avdeling	Ansv.	Dato
115-001	AVD 1	AAKVÅG	26.04.2016
Prosjektant	Tegnet	Kontroll	Målestokk
SAK/TAA	VH		A3 - 1 : 200 A1 - 1 : 100

Tegning	Tegnet	Tegnet
PLAN 1 ETG		100



B	SOM BYGGET	30.05.2016	VH
A	FORSLAG ROMNR.	26.05.2016	TAA
REV	REV GJELDER	DATO	TEGN. GODKJ.



DRAMMEN EIENDOM KF
DRAMMEN RÅDHUS
SOM BYGGET 2016


Prosjekt nr. 115-001	Avdeling AVD 1	Ansv. AAKVAG	Dato 26.04.2016
Prosjekt SAK/TAA	Tegnet VH	Kontroll	Målestokk A3 - 1 : 200 A1 - 1 : 100
Tegning			Tegnet/Rev. B

PLAN MESSANIN

101

Bjørn Vidar Eriksen
sv.arkitekt mhl
Sven Arne Lerkelund
sv.arkitekt mhl
Carl Erik Utengen
arkitekt/dokumentasjon
Torhild Aakvåg
sv.arkitekt mhl

Arkitektgruppen
Drammen AS
Torger Viras plass 6
3044 Drammen
Tlf.: 32 83 84 20
e-post:
firmapost@agdas.no

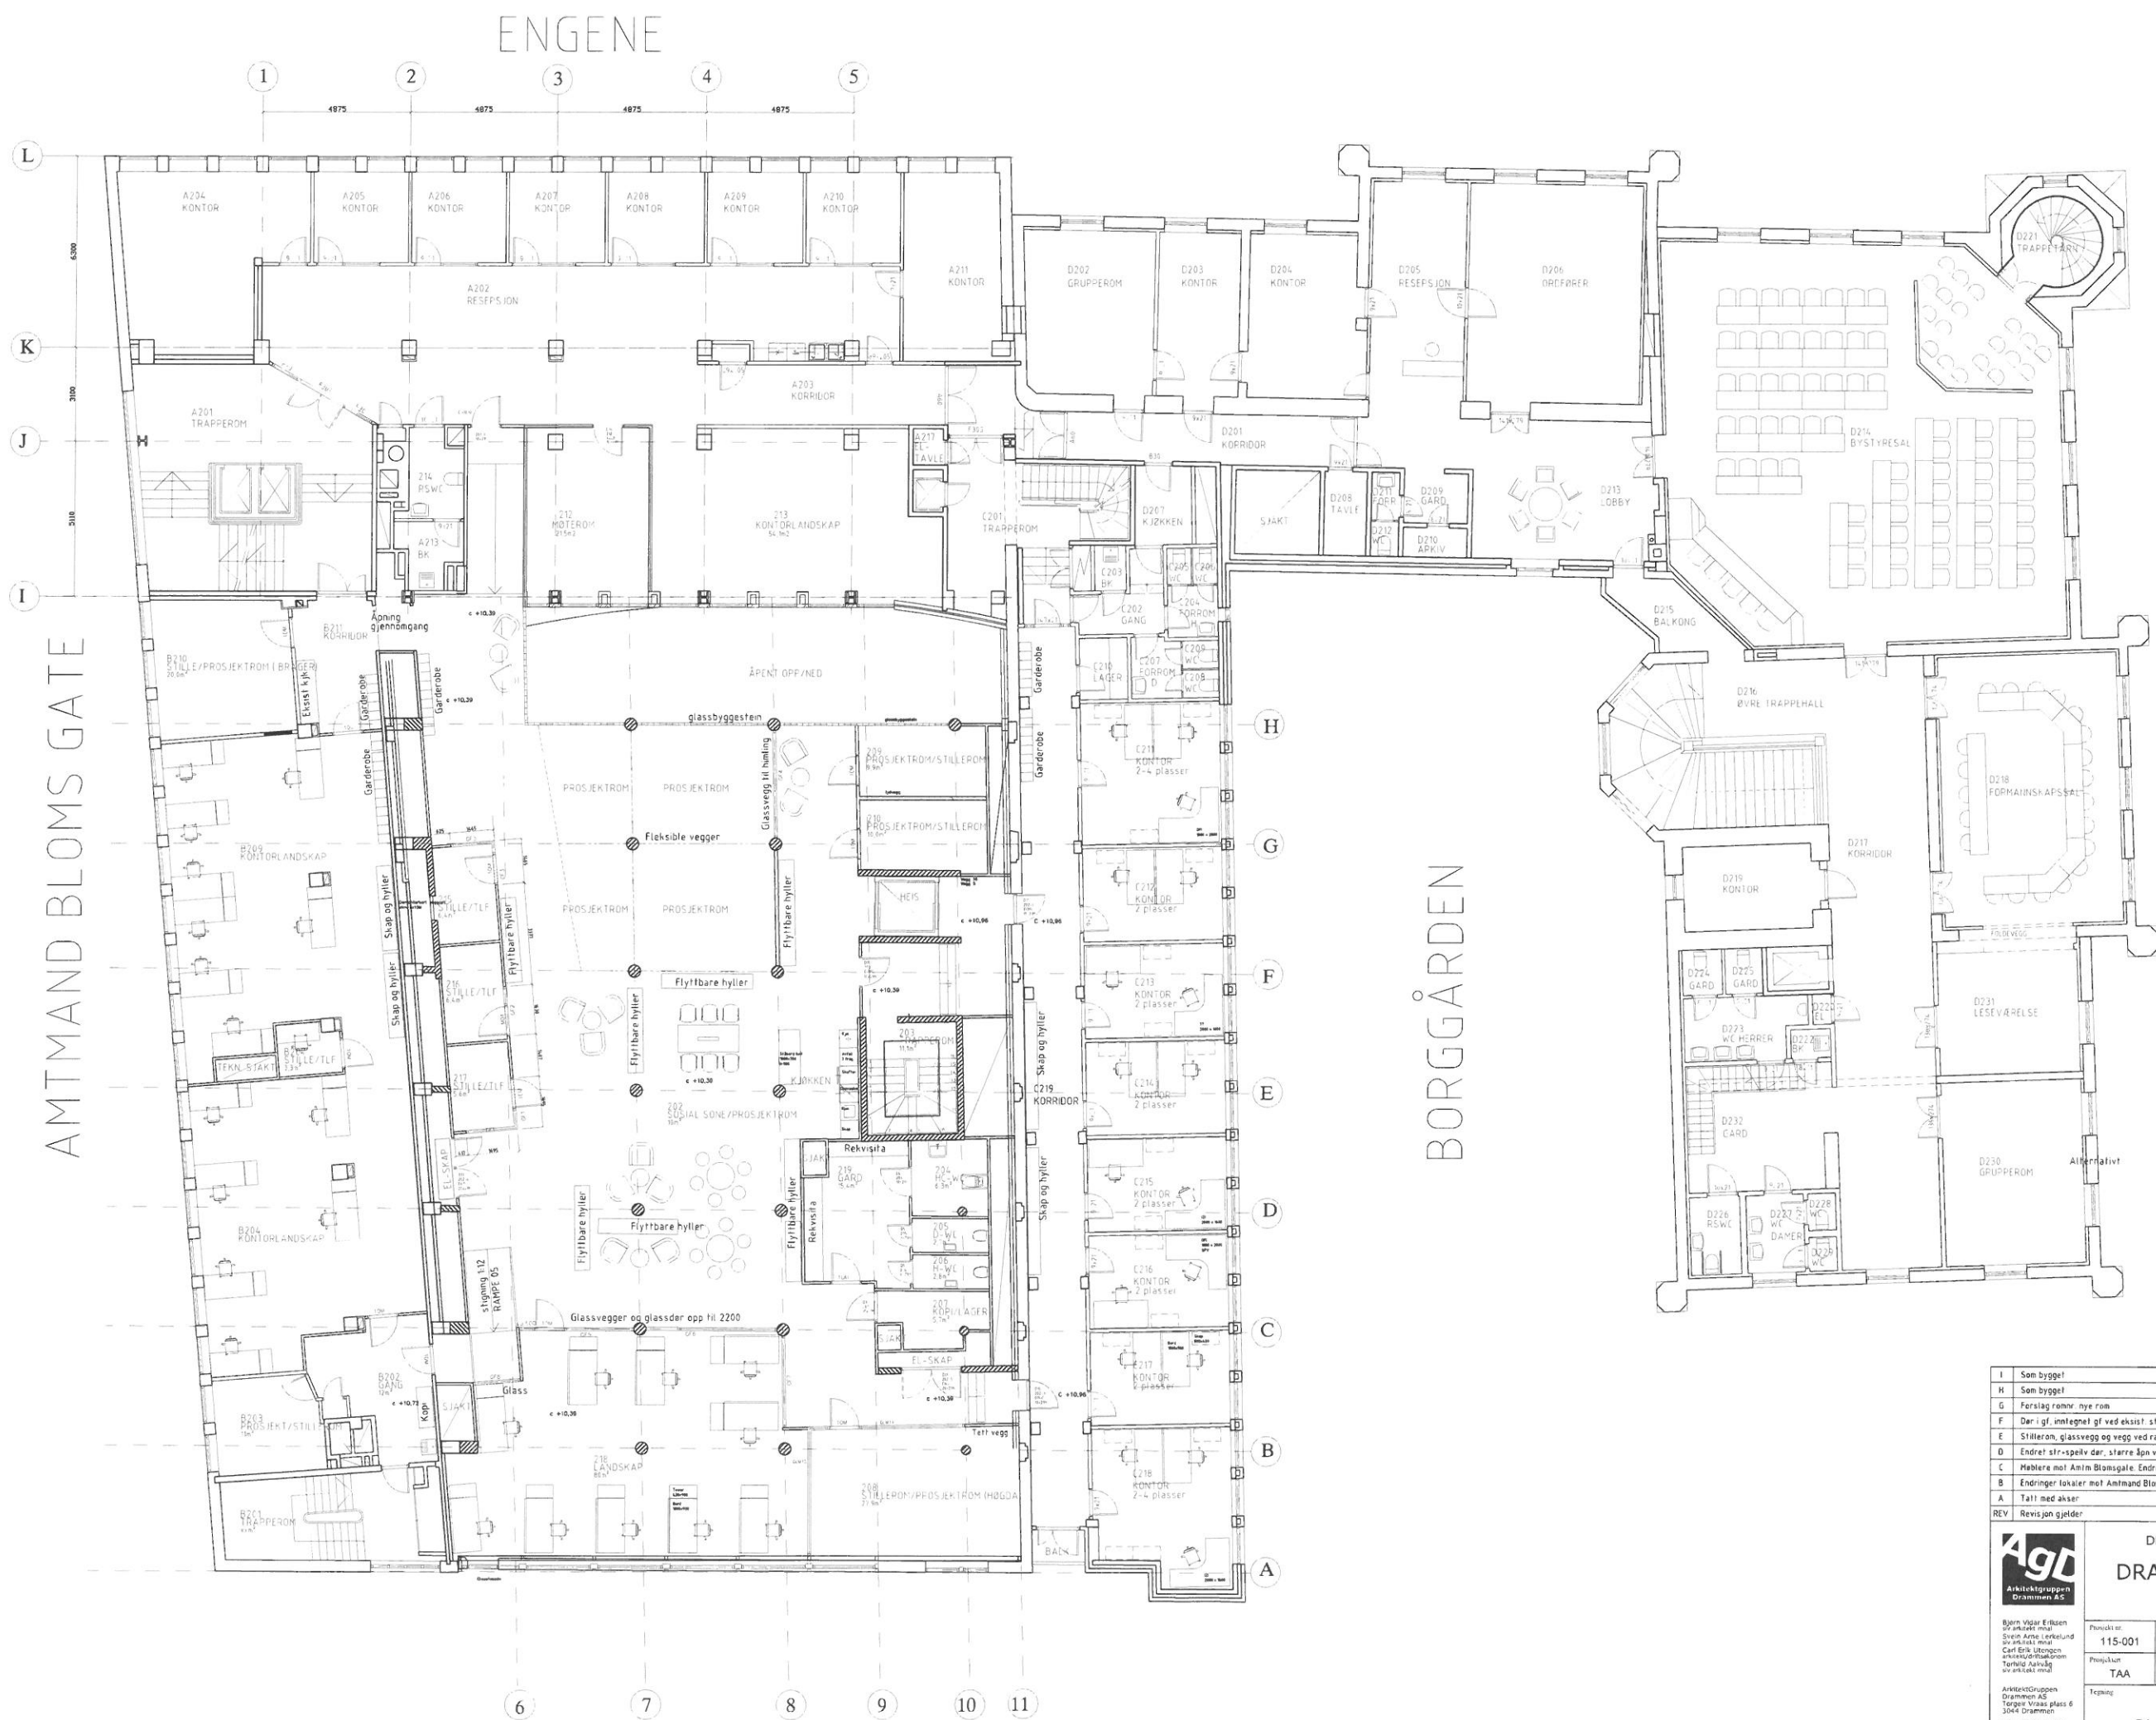

I	Som bygget	03.06.2016	SAK
H	Som bygget	30.05.2016	TAA
G	Ferslag romm, nye rom	24.05.2016	TAA
F	Dør i gf. innegnet gf ved eksist. stiller, korr. kjøkk.	29.06.2016	TAA
E	Stillerom, glassvegg og vegg ved rampe	26.06.2016	TAA
D	Endret str- og vegg, større åpning i gang, påført romm	11.03.2016	SAK
C	Hørlere mot Amtmand Blomsgate, Endringer 3 stillerom	07.03.2016	SAK
B	Endringer lokaler mot Amtmand Blomsgate	26.02.2016	SAK
A	Tall med akser	18.02.2016	SAK
REV	Revisjon gjelder	Da f.o	Tegn

Agd
Arkitektgruppen
Drammen AS

Bjørn Vigor Ertelsen
Arkitekt
Sven Arne Lervelund
Arkitekt
Carl Erik Utengen
Arkitekt
Arkitekt

Arkitektgruppen
Drammen AS
3044 Drammen
Tlf.: 32 83 84 20
e-post: firmapost@agd.no


DRAMMEN EIENDOM KF
DRAMMEN RÅDHUS
OMBYGGING 2. ETG

Prosjekt nr.	Avdeling	Ansvar	Dato
115-001	AVD 1	AAKVÅG	17.02.2016
Prosjekt	Tegner	Kontroll	Målestokk
TAA	SAK		A3 = 1 : 200 A1 = 1 : 100
Tegning			Tegner Rev.


PLAN 2 ETG

I

102

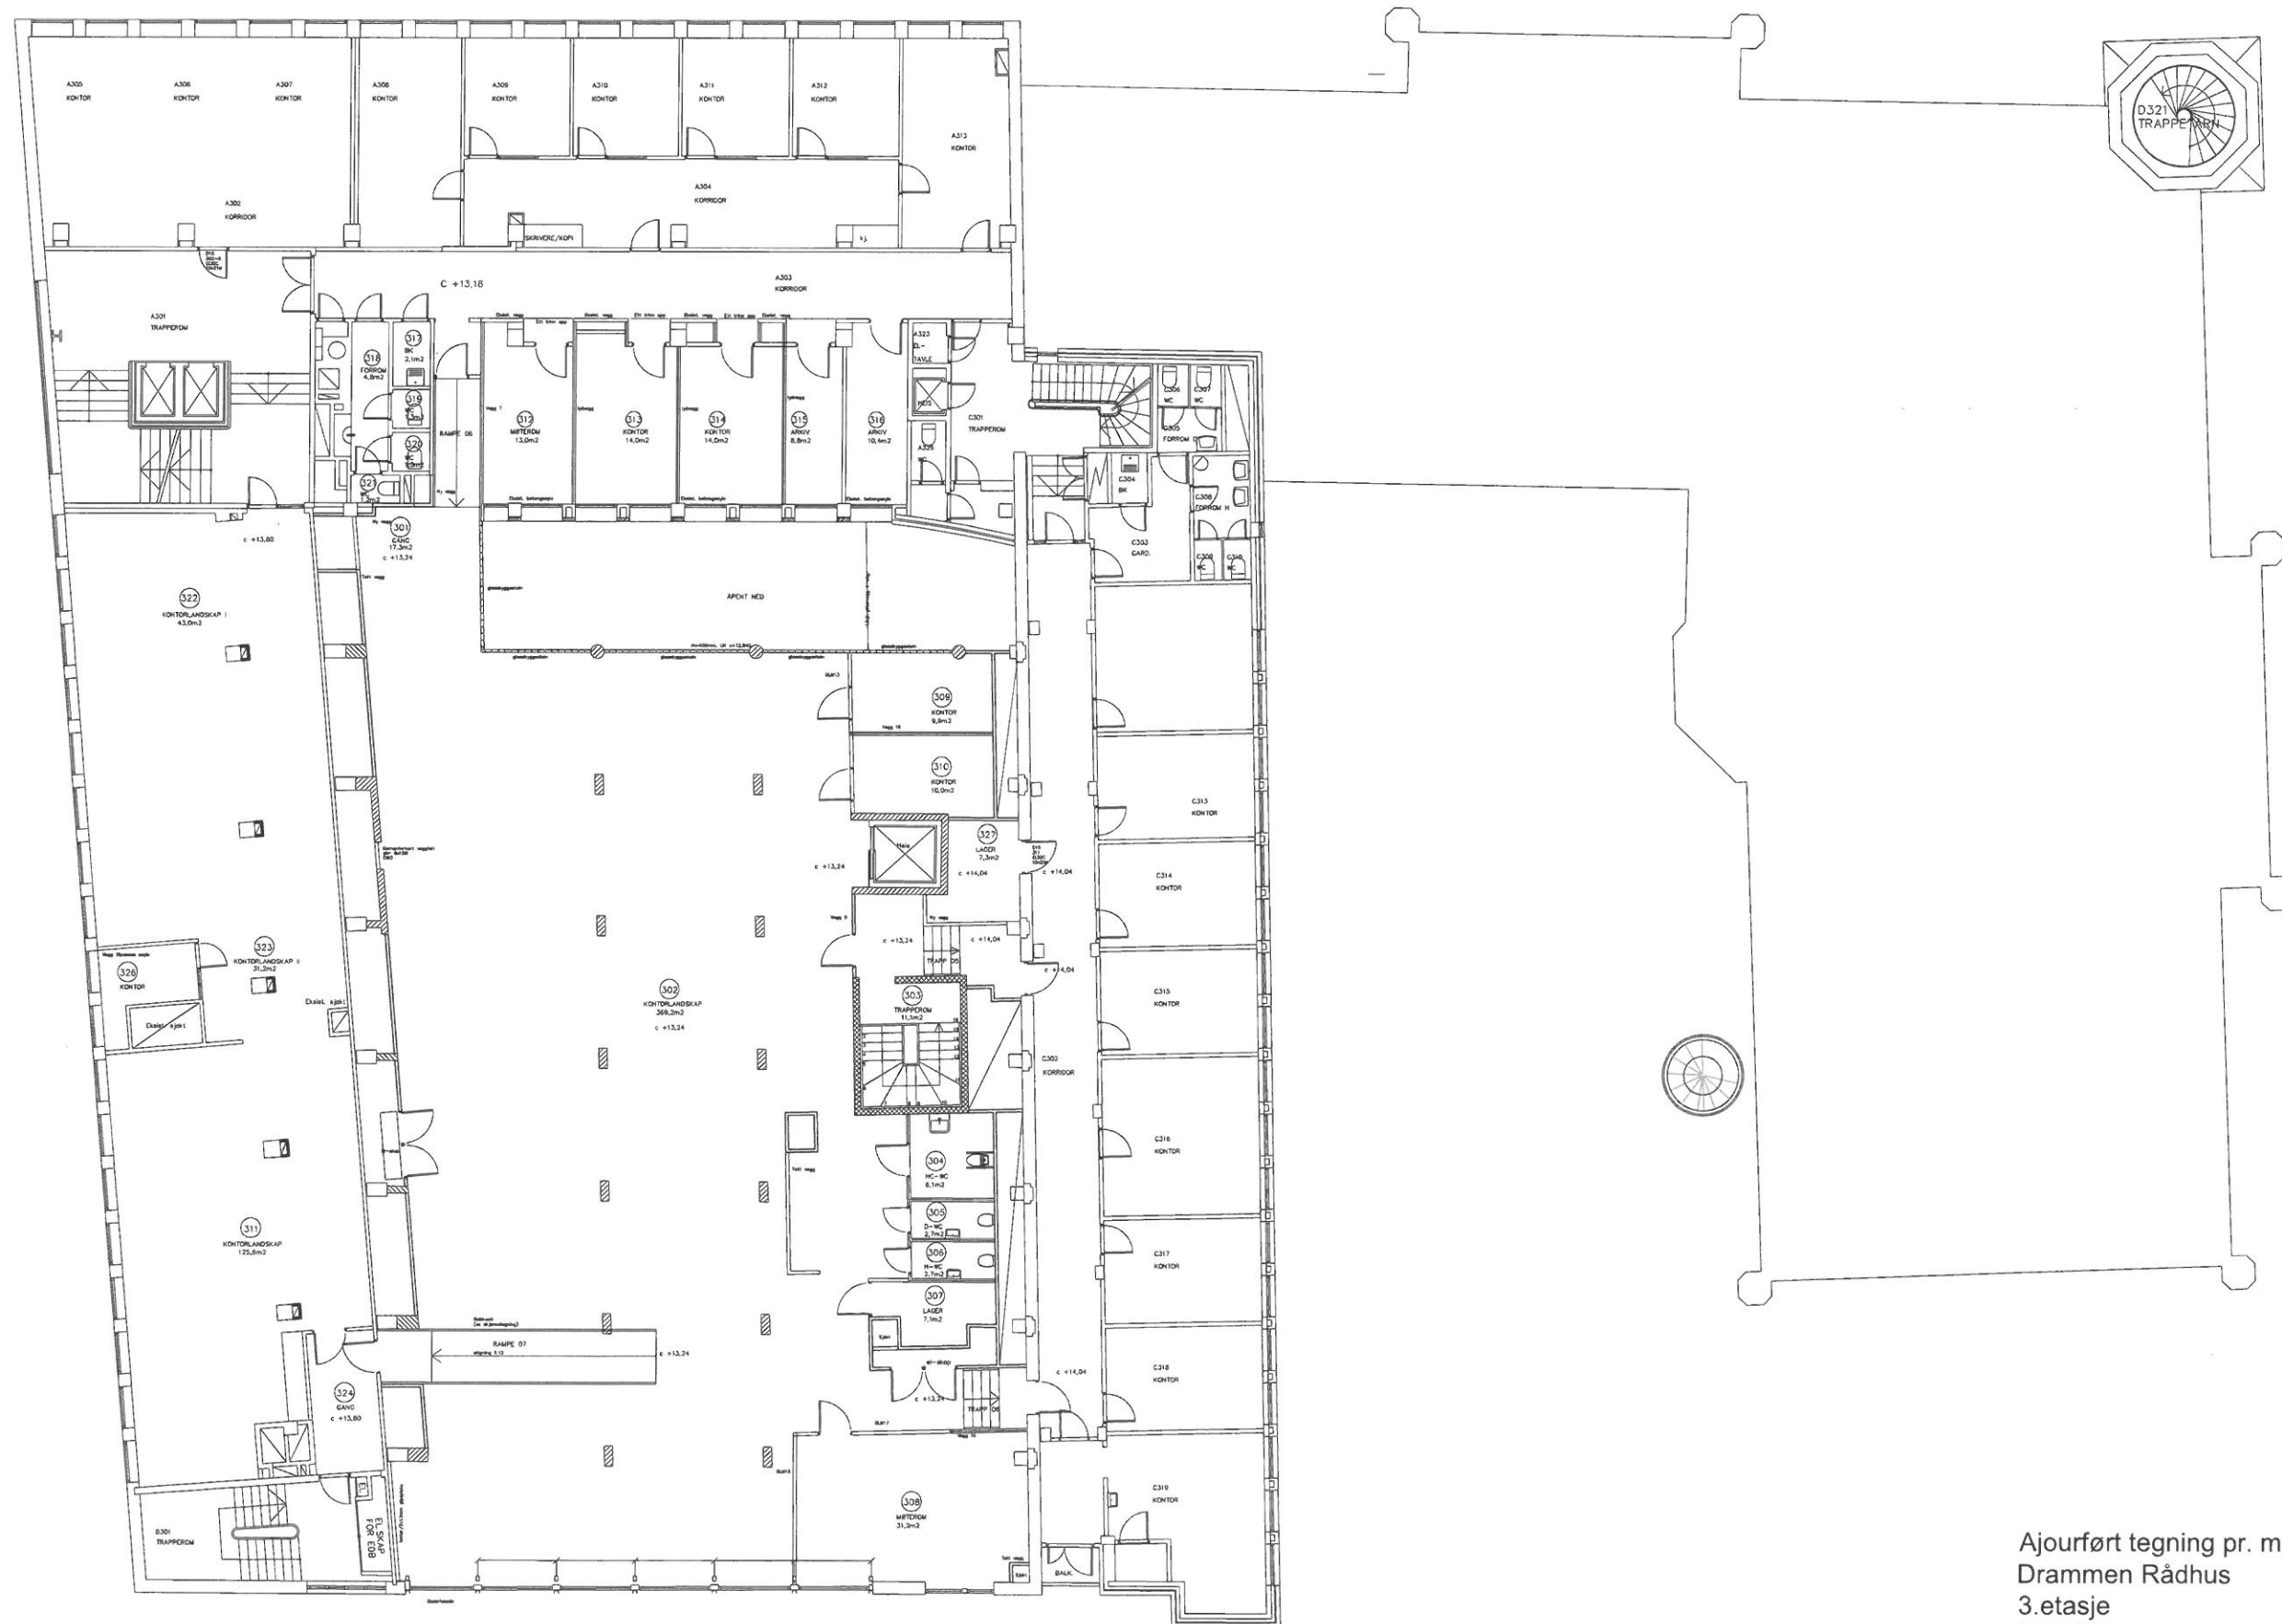

Ajourført tegning pr. mai 2016
Drammen Rådhus
3.etasje
M=1:200
På Fosslands tegning,
Arkitektgruppen Drammen AS

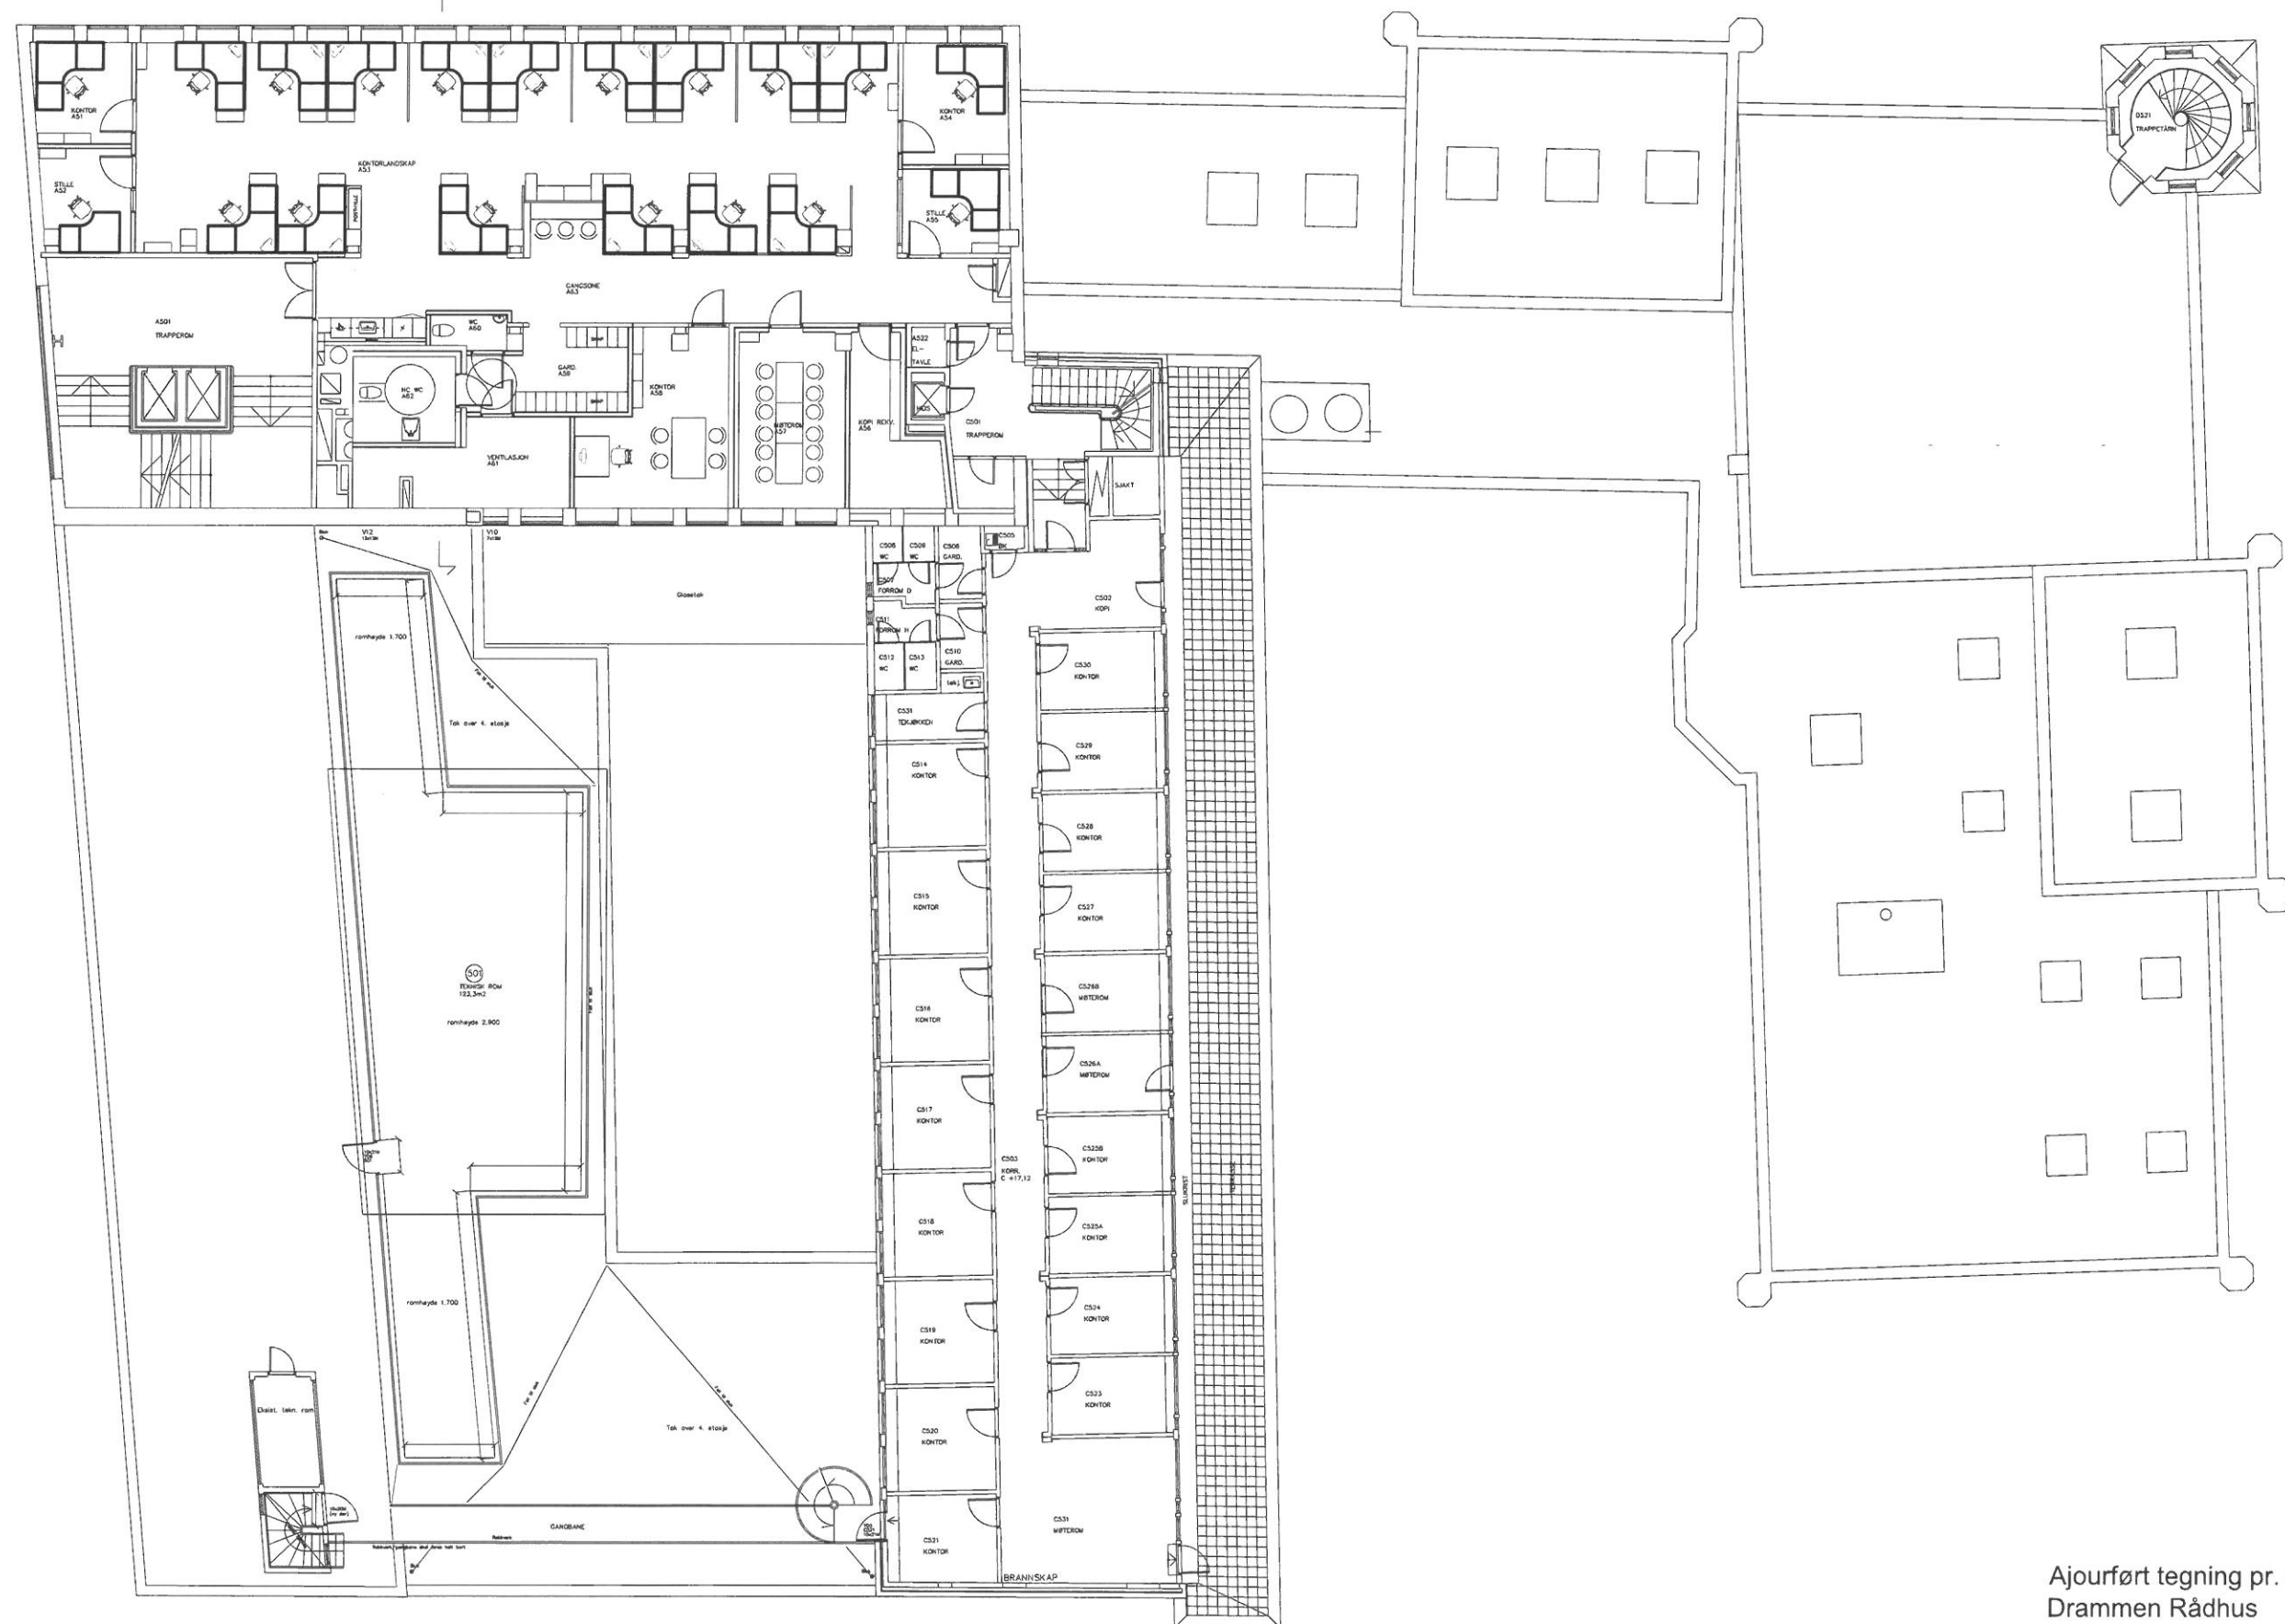

Ajourført tegning pr. mai 2016
 Drammen Rådhus
 5.etasje
 M=1:200
 På Fosslands tegning,
 Arkitektgruppen Drammen AS

ENGINE



B	SOM BYGGET	30.05.2016	VH	
A	FORSLAG ROMNR.	24.05.2016	TAA	
REV	REV GJELDER	DATO	TEGN	GDOKJ



Bjørn Vidar Eriksen
siv.arkitekt mnl
Sven Anne Lerkelund
siv.arkitekt mnl
Carl Erik Utengen
arkitekt/utviklingsleder
Torhild Aakvåg
siv.arkitekt mnl

Arkitektgruppen
Drammen AS
Torgveir Vraas plass 6
3044 Drammen
Tlf.: 32 83 84 20
e-post:
firmapost@agdas.no

DRAMMEN EIENDOM KF
DRAMMEN RÅDHUS
OMBYGGING 6 ETG

Prosjekt nr.	Avdeling	Ansv.	Dato
115-001	AVD 1	AAKVÅG	26.02.2016
Prosjekt	Tegnet	Kontroll	Målestokk
SAK/TAA	TAA		A3 - 1 : 200 A1 - 1 : 100

Tegning	Tegnet/Rev.
PLAN 6 ETG	B 106