


SOM BYGGET

0	01.03.18	Planlagt								
1	13.02.18	Revurderet								
2	13.02.18	Revideret								

FAG: EMNE BØRN, ELD, LUKK. REK.:

B 14.001.03 G

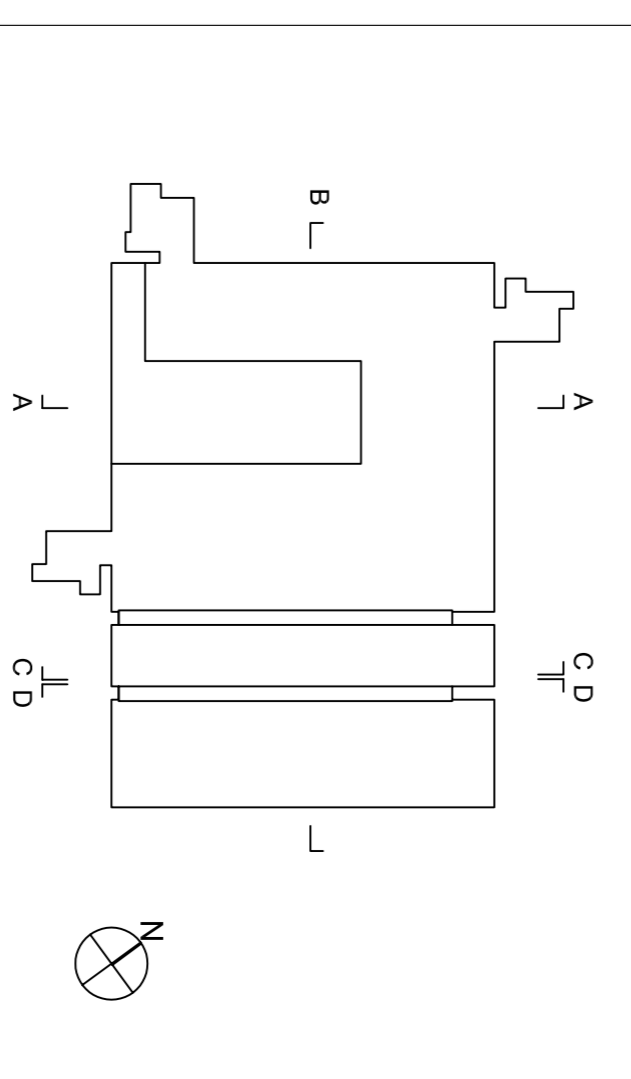

TITTEL
DEKKE OVER 1.ETG DEL 3

PROJEKT
TANN - VÆRGS FOR TANNESJUMNINGEN VED KONGERÅSSENTER

PROJEKT		STRUKTUREN 14	
ANSVAR	TAN, 22.08.19	PROJEKTLEDER	TAN, 22.08.19
ANSVAR	TAN, 22.08.19	TEK. TILR. I/II	TAN, 22.08.19
ANSVAR	TAN, 22.08.19	TEK. TILR. III	TAN, 22.08.19
ANSVAR	TAN, 22.08.19	TEK. TILR. IV	TAN, 22.08.19

FASE: DETALPROSJEKT