


SOM BYGGET	WITEN	11.01.31	J
ARB TEGN. OG AVSNITT NORD: 1002	ÅSTEN	14.03.08	I
REVISJONSKEMFA FASADE I/FM. RØNNINGSTRAPP	ESPROTEA	18.10.07	H
REV. AE-TETTFELT OG AG-DV-GLASSFELT AVSNITT SYD	ESTEA	01.10.07	G
REV. NETT FARMESONING FASADER	TEATJEAN	01.05.07	F
ANBUDSTEGNING REV. K204. FORENKLEDE LØSN	ESTEA	27.04.07	E
ANBUDSTEGNING REV. K203	TEATJEAN	09.02.07	D
ENDRIGE TEKNISKE LØSNINGER K203	TEKJENEN	05.01.07	C
ANBUDSTEGNING K204	JANTEAAR	09.10.06	B
ANBUDSTEGNING K203	JANTEAAR	23.05.06	A
REV. OMHANDLER	TEGNKONTROLLOK:	DATA	INDEKS

TITTEL: FASADE SETT MOT NORD (SYDFASADE) A3301 J

- TILTAKSHAVER
- STATISTISKE
- PB 1100 DEP. 0022 OSLO TLF.: 81 50 50 45 FAX: 22 95 40 01
- BRUKER
- BYGNINGSFETTER I OLEO, TEKNISK AVDELING
- PB 1077 BLANDEN, 0316 OSLO TLF.: 22 86 63 88 FAX: 22 85 63 78
- PGL
- RAMBOLL NORGE AS
- PB 3703 FALLINGSDALEN, 0403 BERGEN TLF.: 55 17 58 00 FAX: 55 17 58 10
- PGK FAG ■ ARK
- LAND HAGEM ARKITEKTER AS
- FULPSTADVEIEN 3, 0258 OSLO TLF.: 23 33 31 50 FAX: 22 01 89 01
- PGK ADM ■ RIB ■ RIV ■ RIE ■ RIB ■ RIM
- HJELMES SCHWAB
- PB 31 MANGLERUD, 0812 OSLO TLF.: 22 57 48 00 FAX: 22 19 55 38
- RIKAUJ
- BROFNE OG STRAND AS
- HOVFARRET 17, 0225 OSLO TLF.: 24 12 64 64 FAX: 24 12 64 41
- RIG
- NORWEGE BISTANDSRETT TITTLUTT
- PB 3000 LILLEHAUG, STASJON, 0608 OSLO TLF.: 22 02 30 30 FAX: 22 23 04 48
- LARK
- SJULIK GUL JENSEN AS
- FULPSTADVEIEN 3, 0258 OSLO TLF.: 23 01 21 13 FAX: 22 01 89 01

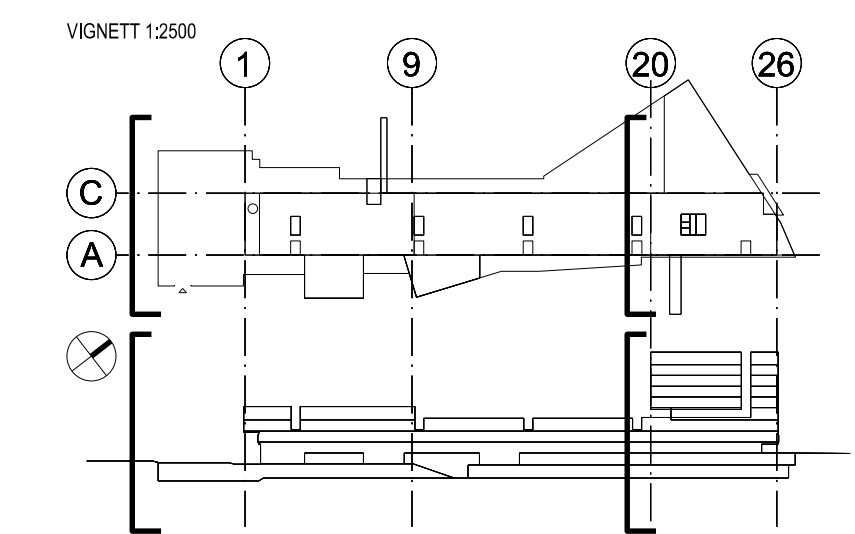

10537 NYBYGG FOR INFORMATIKKMLJØDENE VED UIO, IFI 2