

MAKS OK GES TAKOPPBYGG: C+125,00

MAKS OK GES P11: C+122,50
OK DEKKE P11: C+121,88

OK SUM P10: C+118,35

OK SUM P9: C+114,80

OK SUM P8: C+111,25

OK SUM P7: C+107,70

MAKS OK GES P6: C+105,50

OK SUM P6: C+104,15

OK SUM P5: C+100,10

OK SUM P4: C+96,45

OK SUM P3: C+92,80

OK SUM/ FG P2: C+89,15

OK SUM/ FG P1: C+85,50

OK SUM P0: C+81,20


MERKNADER:
FOR TYPENUMMER OG MÅLSATT POSISJON
PREFABRIKERTE AE-TETTELT OG AG / DV-VINDUSFELT
-KFR PLAN



SOM BYGGET	WITEN	31.01.11	L
ARBEIDSTILNINGSKONTRAKT AVSNITT NORD	AE/TEA	14.03.08	K
REV PLAN 3 ANSE 19 PISA DAL KONSOLE	TEA/TA	06.03.08	J
REV AG- OG AG-FELT I HØRNETT MØT.	TUNES/TA	23.11.07	I
BRANNVINDUSLØSER FLYTTET FRA KLUSTRE SVØER TIL AG-FELT	ESTEA	01.10.07	H
REV AE-TETTELT OG AG- / DV-GLASSFELT AVSNITT SYD	ESTEA	01.10.07	G
ROBINSØNSTRÅP OG FASADIS OG ENDRING	TEA/TA	01.06.07	
BREDE DV-FELT, ETT LUFTFELT GJØRT FAST			
PERSONKASSER FJERNET I HT PROTOKOLL	TEA/TEA/TA	01.06.07	F
REVISERT SVINGENOMRÅD FASADER	ESTEA	27.04.07	E
ANBUDSTILNING REV K24, FORENLEDE LØSN	TEA/TA/TA	09.02.07	D
ANBUDSTILNING REV K22	TEA/TA/TA	05.01.07	C
ENDRIGE TEKNISKE LØSNINGER K23	JUNTEA/TA	09.10.06	B
ANBUDSTILNING K24	JUNTEA/TA	23.05.06	A
ANBUDSTILNING K22			
REV. OMHANDLER	TEGNKONTROLLOK:	DATE:	INDEKS:


TITTEL: **FASEDE SETT MOT ØST (VESTFASADE)** A3201 L

- TILTAKSHAVER
- BRUKER
- PGL
- PGK FAG ■ ARK
- PGK ADM □ RIB □ RIV □ RIE □ RIB □ RIM
- RI/ARU
- RIG
- LARK

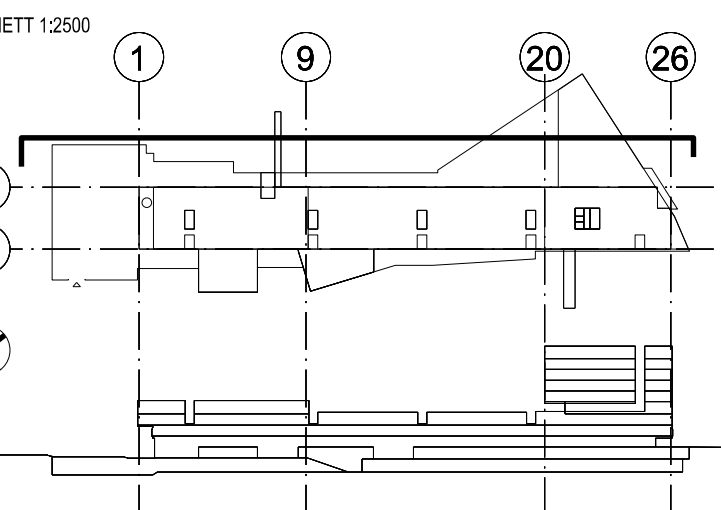

10537 NYBYGG FOR INFORMATIKKMLJØENE VED UIO, IF 2

546 GBNR: 42/1, 42/98, 44/9 OG 44/205
LUND HAGEM ARKITEKTER AS
 TITTEL: **FASEDE SETT MOT ØST (VESTFASADE)**
 MALESTOR: A0 - 1:100 DATE: 07. MAR 2009
 TEGNINGENS STATUS: TEKN. NR.:
 SOMBYGGET **A3201 L**

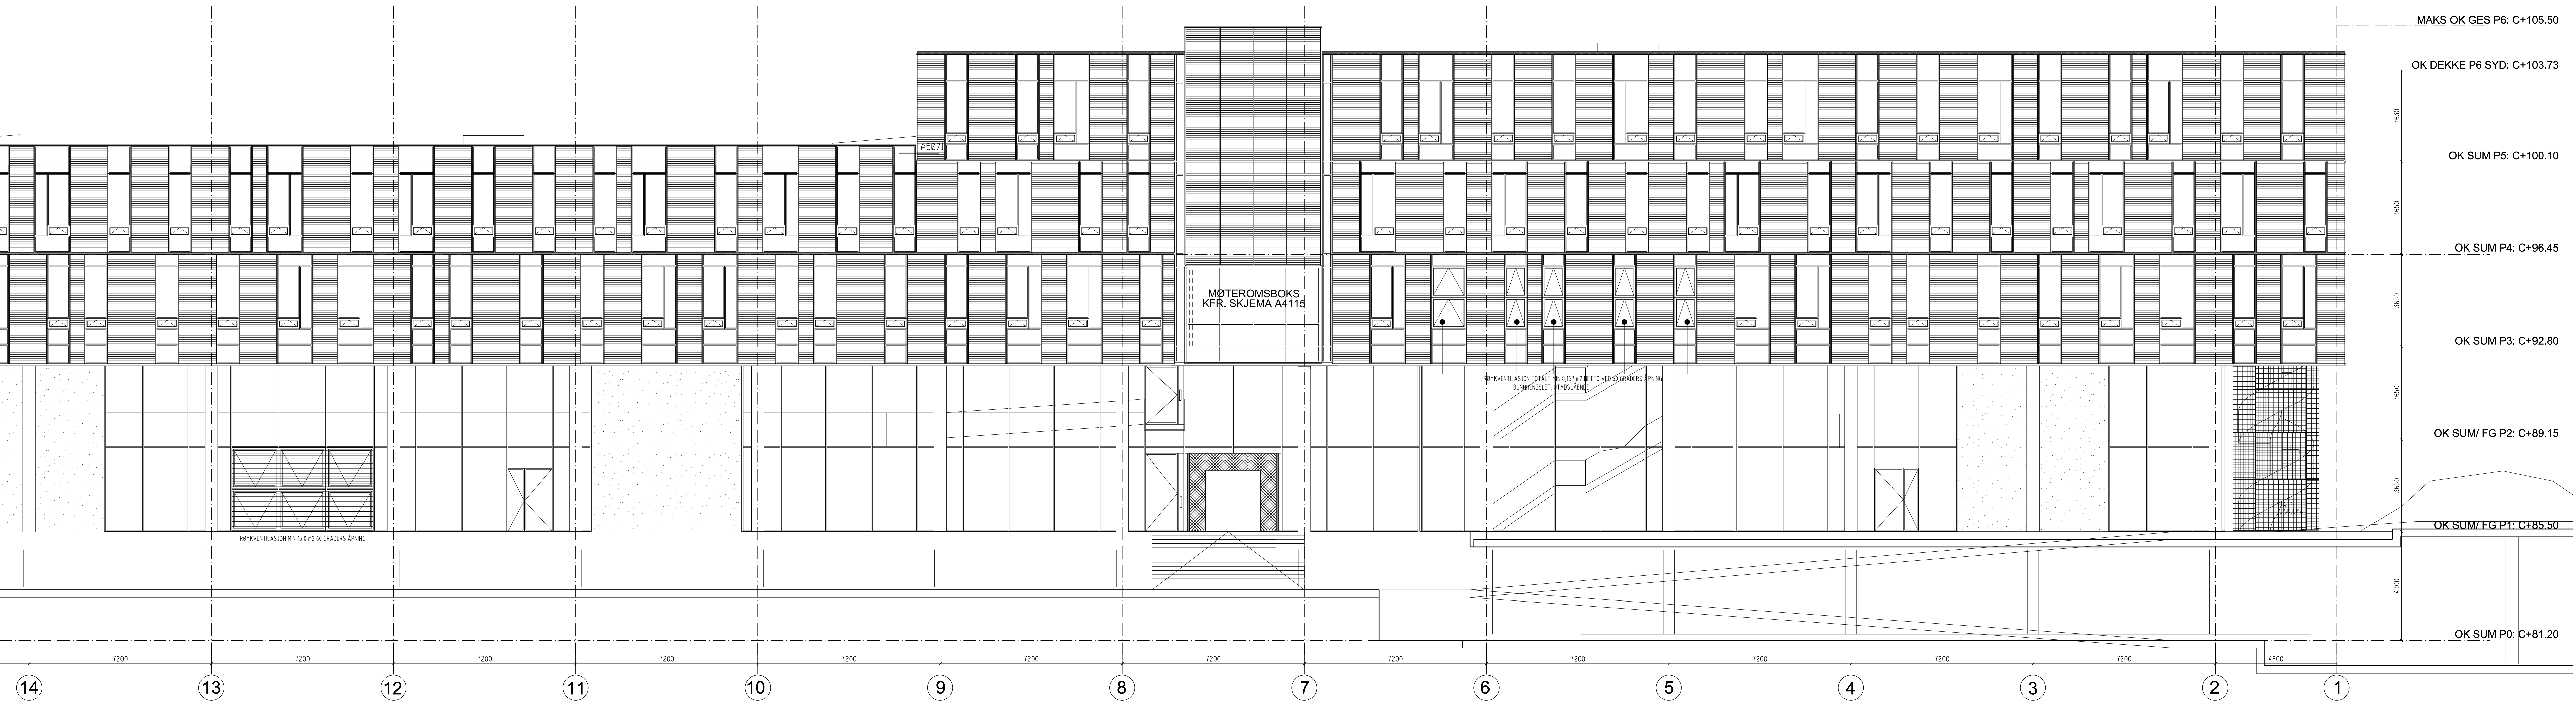

MAKS OK GES P6: C+105,50

OK DEKKE P6 SYD: C+103,73

OK SUM P5: C+100,10

OK SUM P4: C+96,45

OK SUM P3: C+92,80

OK SUM/ FG P2: C+89,15

OK SUM/ FG P1: C+85,50

OK SUM P0: C+81,20

MØTEROMSBOKS
KFR. SKJEMA A4115