


MERKNADER:
 KFR. A5022 FOR TYPISK DETALJ VINDUSINNSETTING

PGK FAG ARK
 LUND HAGEM ARKITEKTER AS
 FILIPSTADVEIEN 5, 0250 OSLO
 TLF: 23 33 31 50 FAX: 22 01 69 01

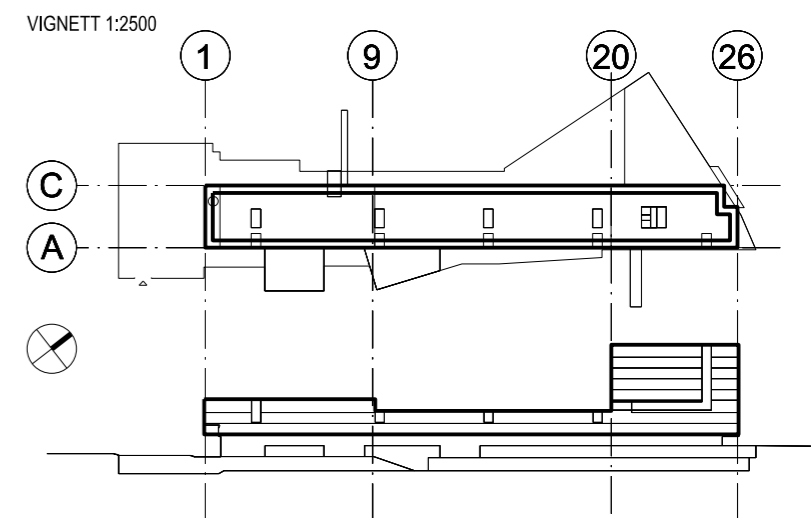

10537 NYBYGG FOR INFORMATIKKMILJØENE VED UIO, IFI 2

546 G/BNR: 42/1, 42/98, 44/9 OG 44/205

LUND HAGEM ARKITEKTER AS
 TITTEL: TEGN./KONTR./GODKJ.: ES/PRG/TEA

TYPISKE DETALJER TETT FASADEELEMENT PLAN 3-10

MÅLESTOKK: A3 - 1:5 DATO: 15.06.2007

TEGNINGENS STATUS: TEGN. NR.: REV. NR.:
 SOM BYGGET A 5010 B