
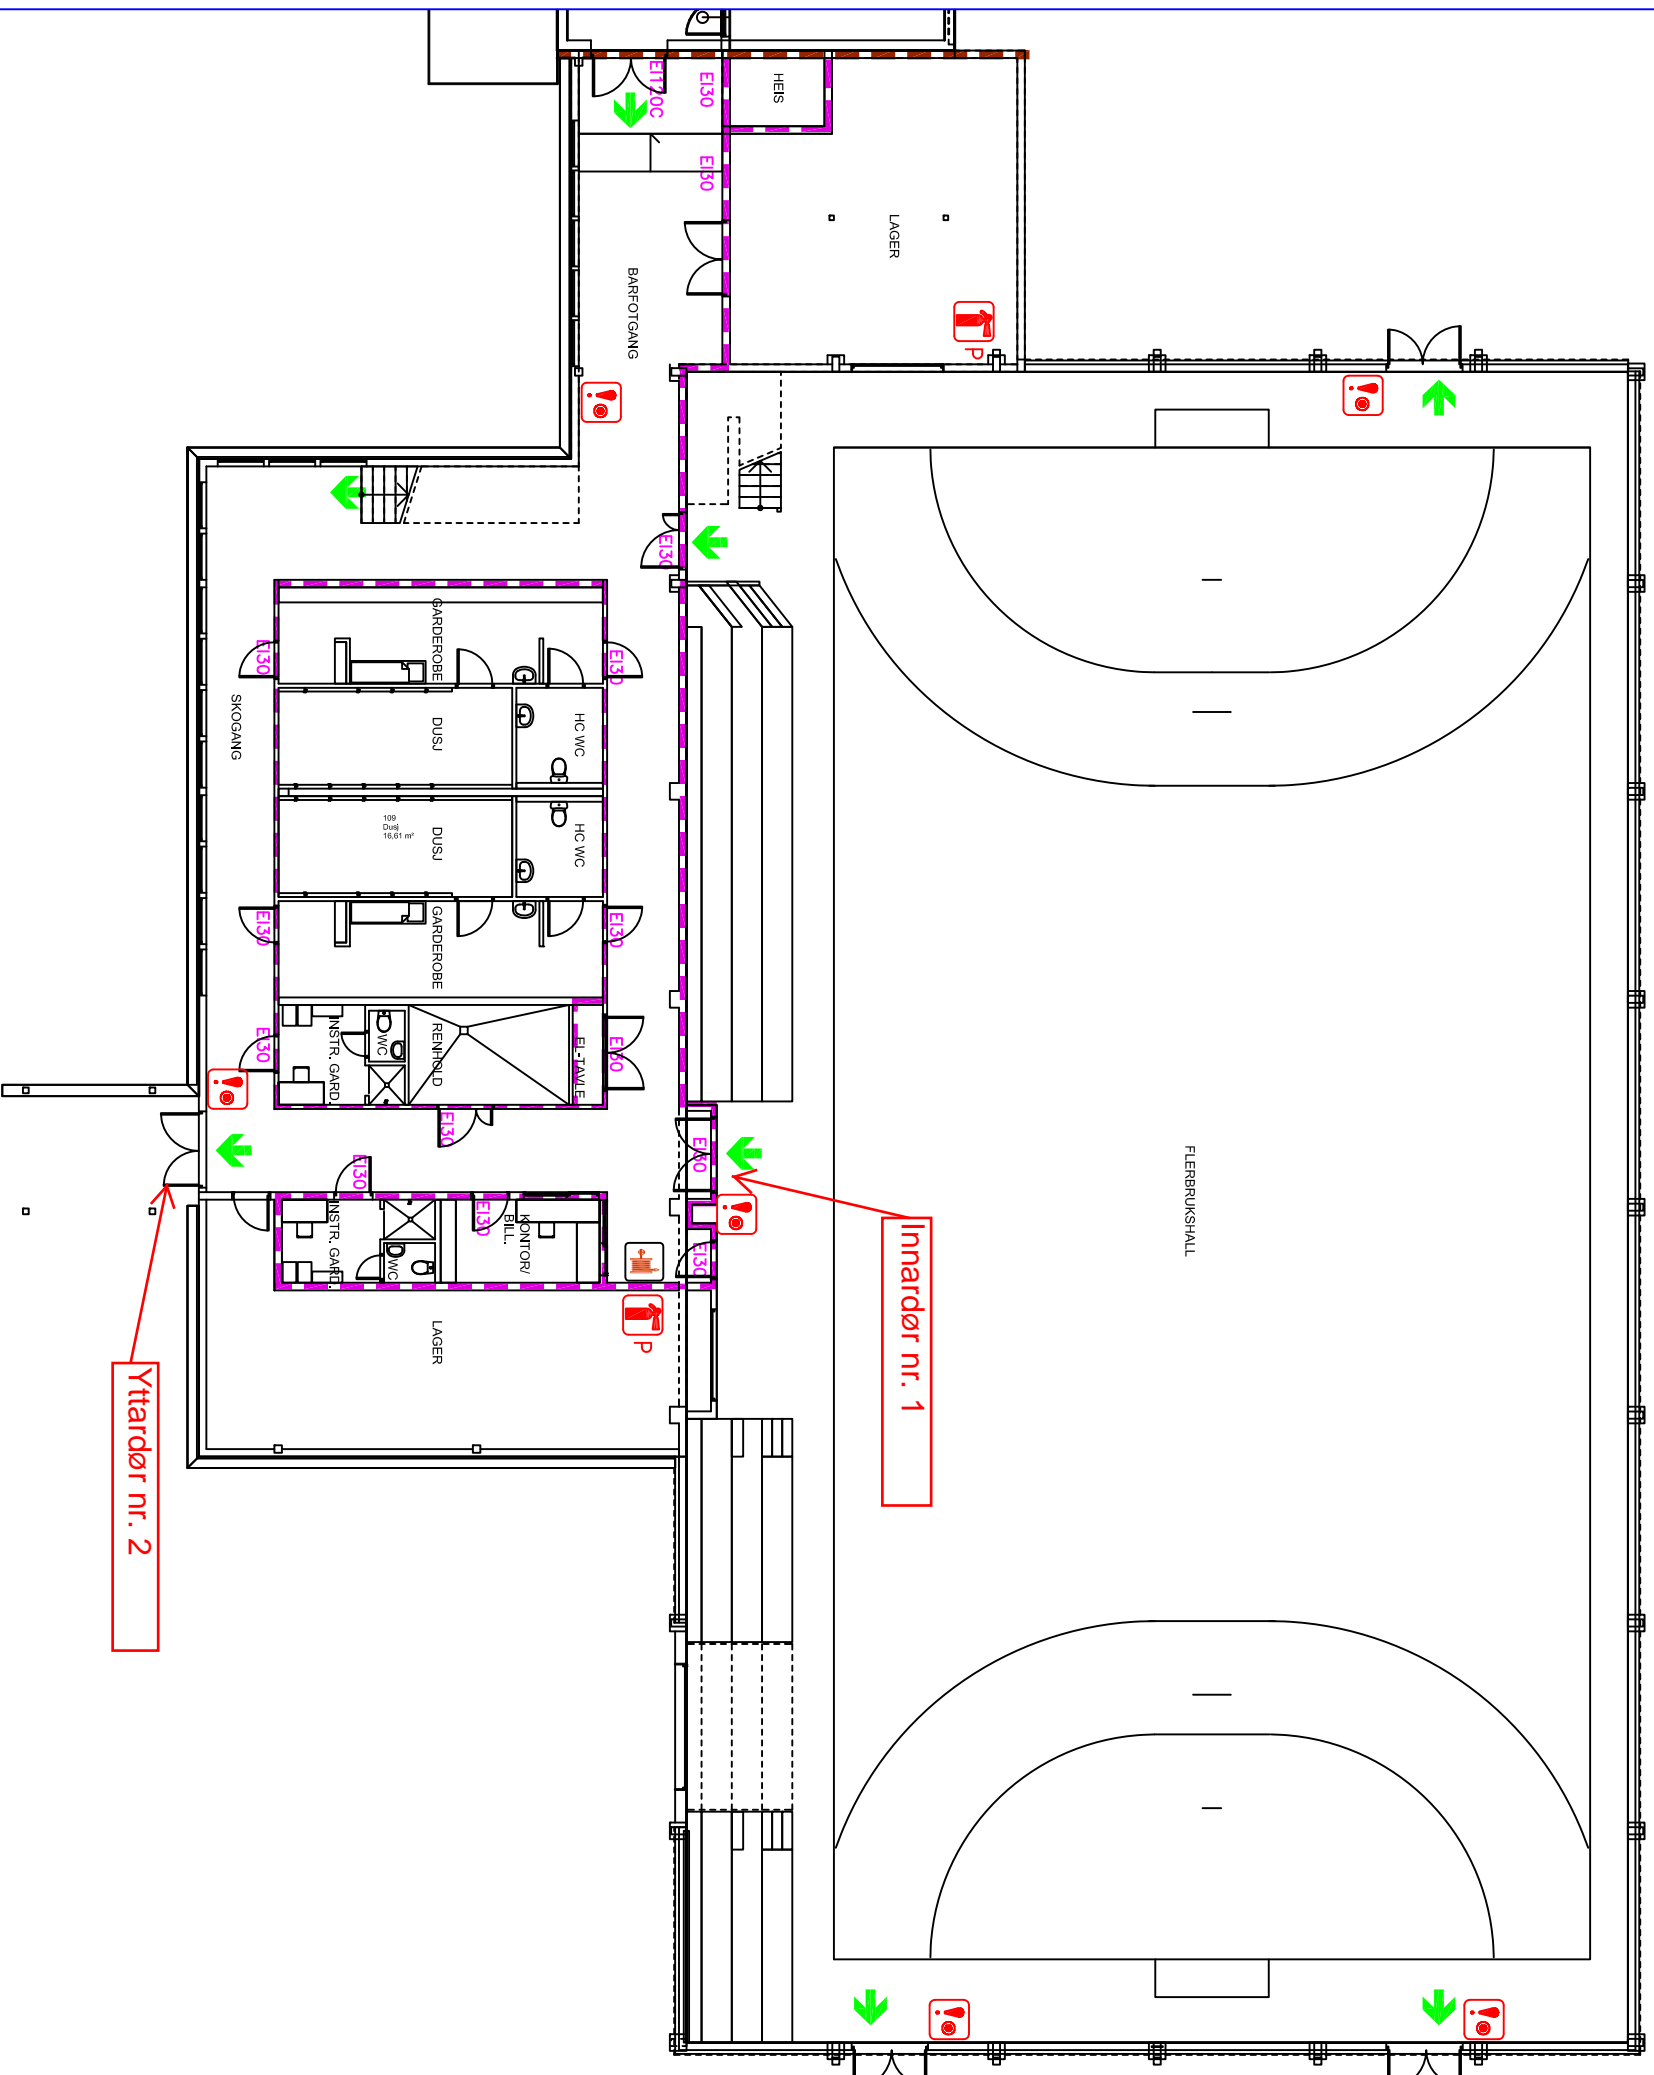


TEGNFORKLARING

-  BRANNVEGG REIM120
-  BRANNCELLE E30
-  E30 GLASS
-  RØMNINGSVEI
-  HUSBRANNSLANGE
-  MANUELL BRANNMELDER
-  HÅNDSLØKKER



Rev.	Tekst:	Rev.dato:	Kontnr:
AA D	Endret til som bygget	10.08.09	GL

SOM BYGGET



Prosjekt:
Raulandshallen
Oppdragsgiver:
Vinje kommune

Branntegnning

Plan 1

Oppdragsleder:
SFR
Oppdragsnr.:
515767

Tegn:
HT
Kontnr:
GL


Målestokk:
1:200
Dato:
15.10.07

Tegn.nr:
AB201
Fag type: Eiq. Løpenr.

Rev:
AA-D

TEGNFORKLARING

-  BRANNVEGG REIM120
-  BRANNCELLE E130
-  E30 GLASS
-  RØMNINGSGVEI
-  HUSBRANNSLANGE
-  BOLIGSPRINKEL/FASADESPRINKEL MOT TRAPPEROMSVINDU
-  MANUELL BRANNMELDER

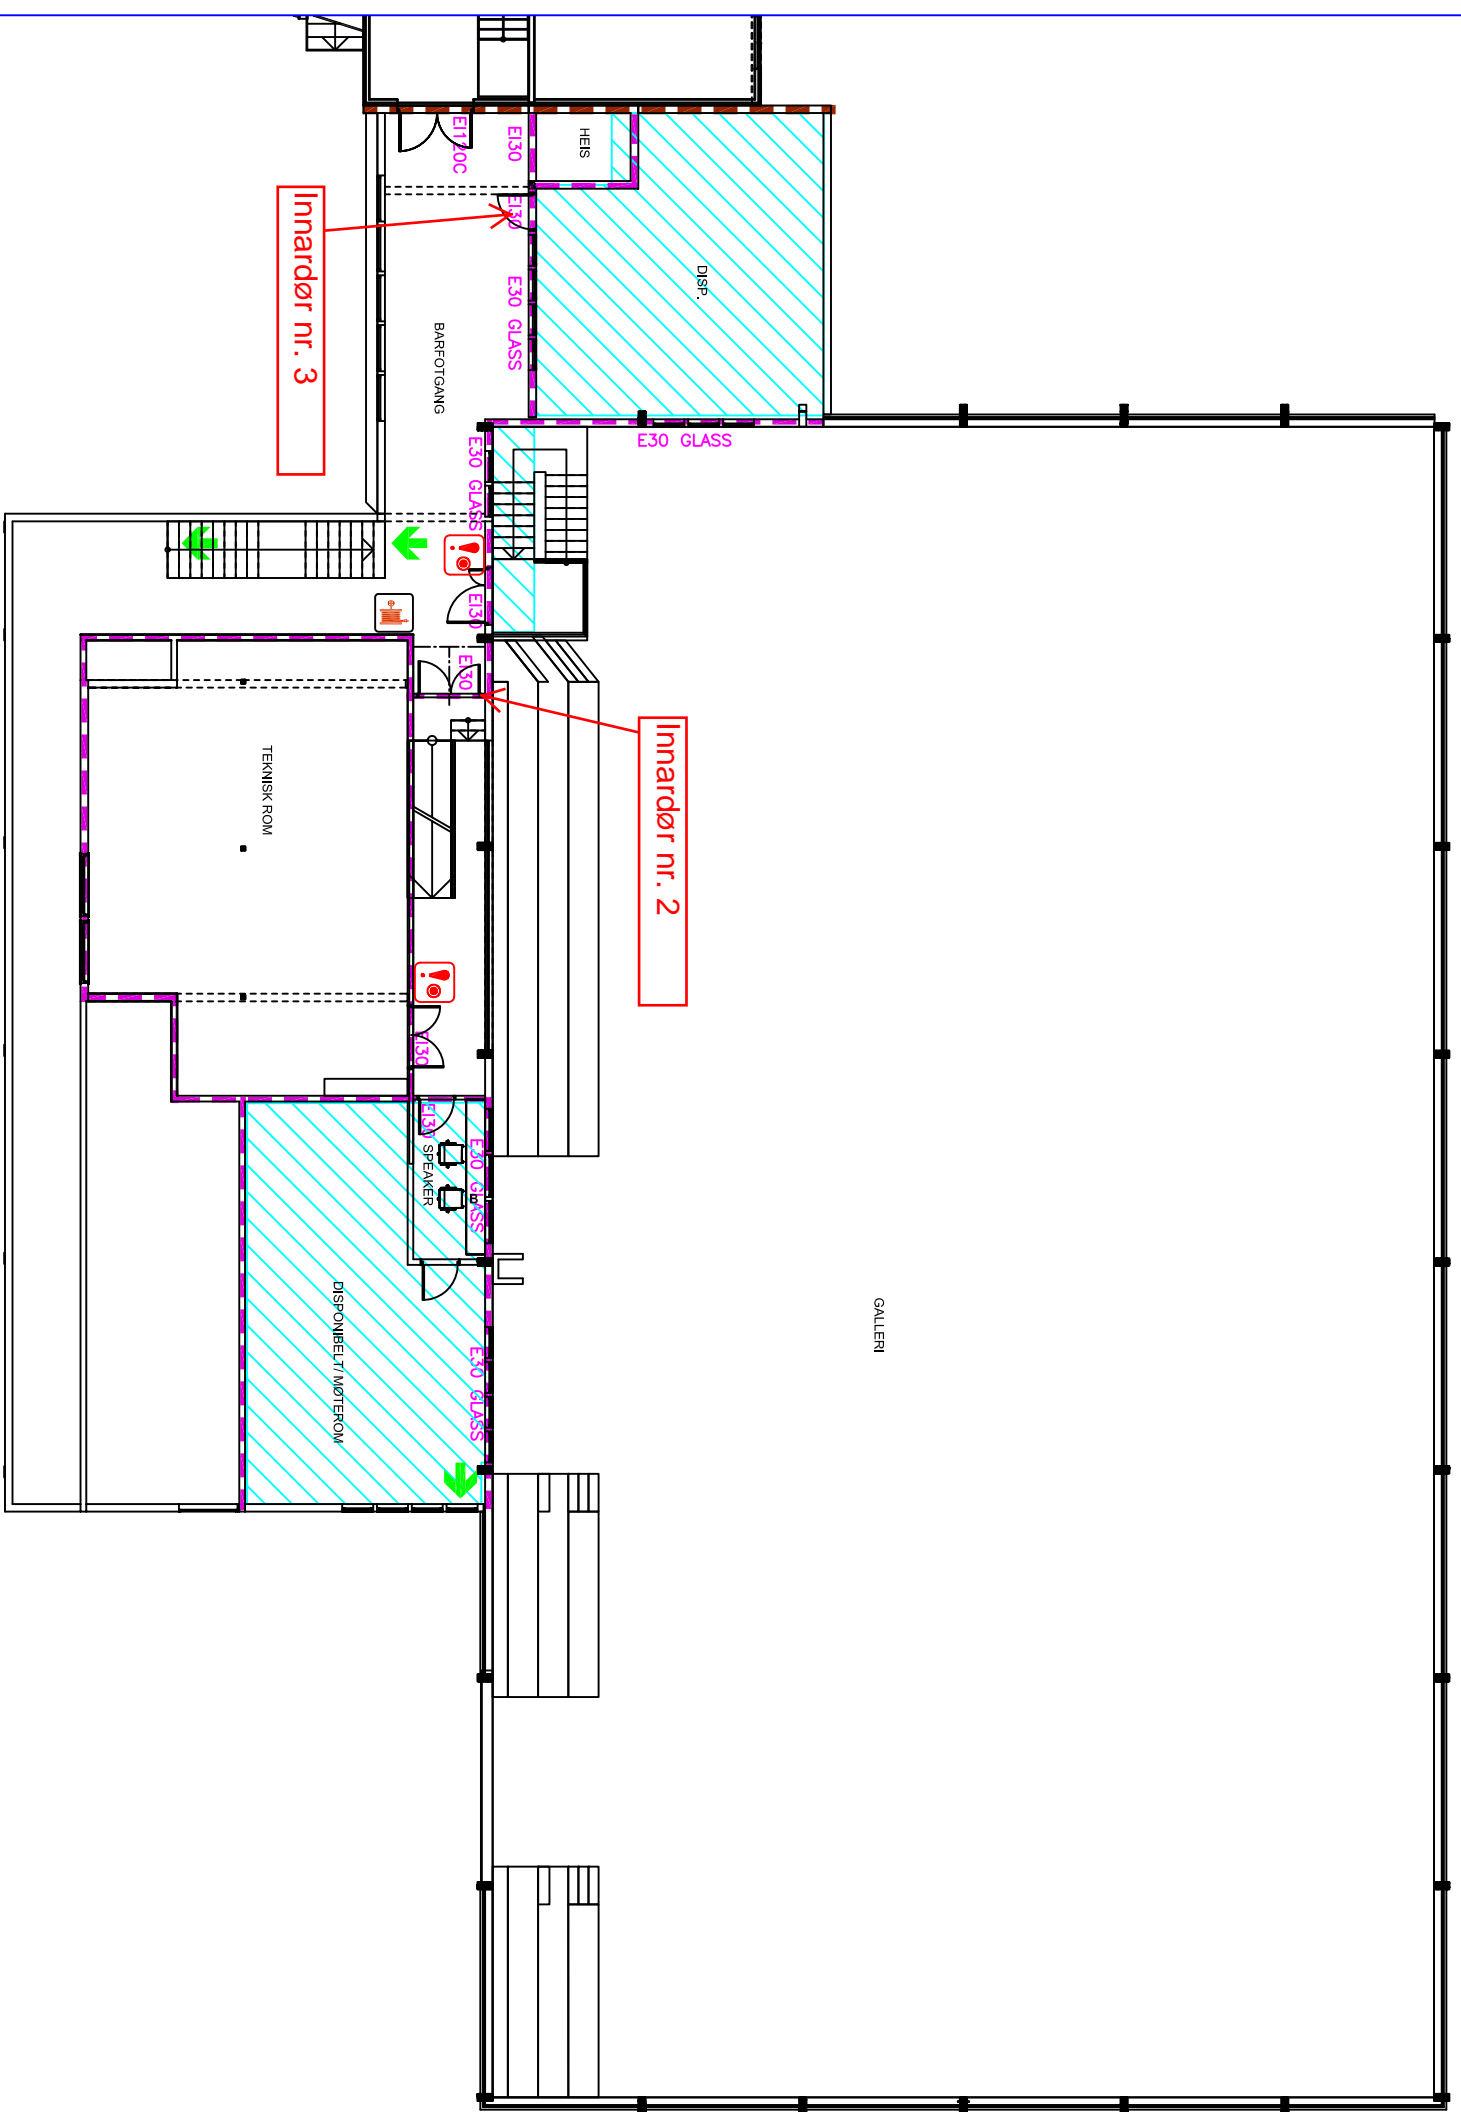

Rev.	Tekst:	Rev.dato:	Kont:
AA-D	Endret til som bygget	10.08.09	GL

SOM BYGGET

Prosjekt:
Raulandshallen

Oppdragsgiver:
Vinje kommune

Branntegning

Plan 2

Oppdragsleder: SFR	Tegn: HT	Målestokk: 1:200
Oppdragsnr.: 515767	Kontnr.: GL	Dato: 15.10.07
Tegn.nr.: AB202		Rev.: AA-D
Fag type: Eiq. Løpenr.		

