


SNITT 3

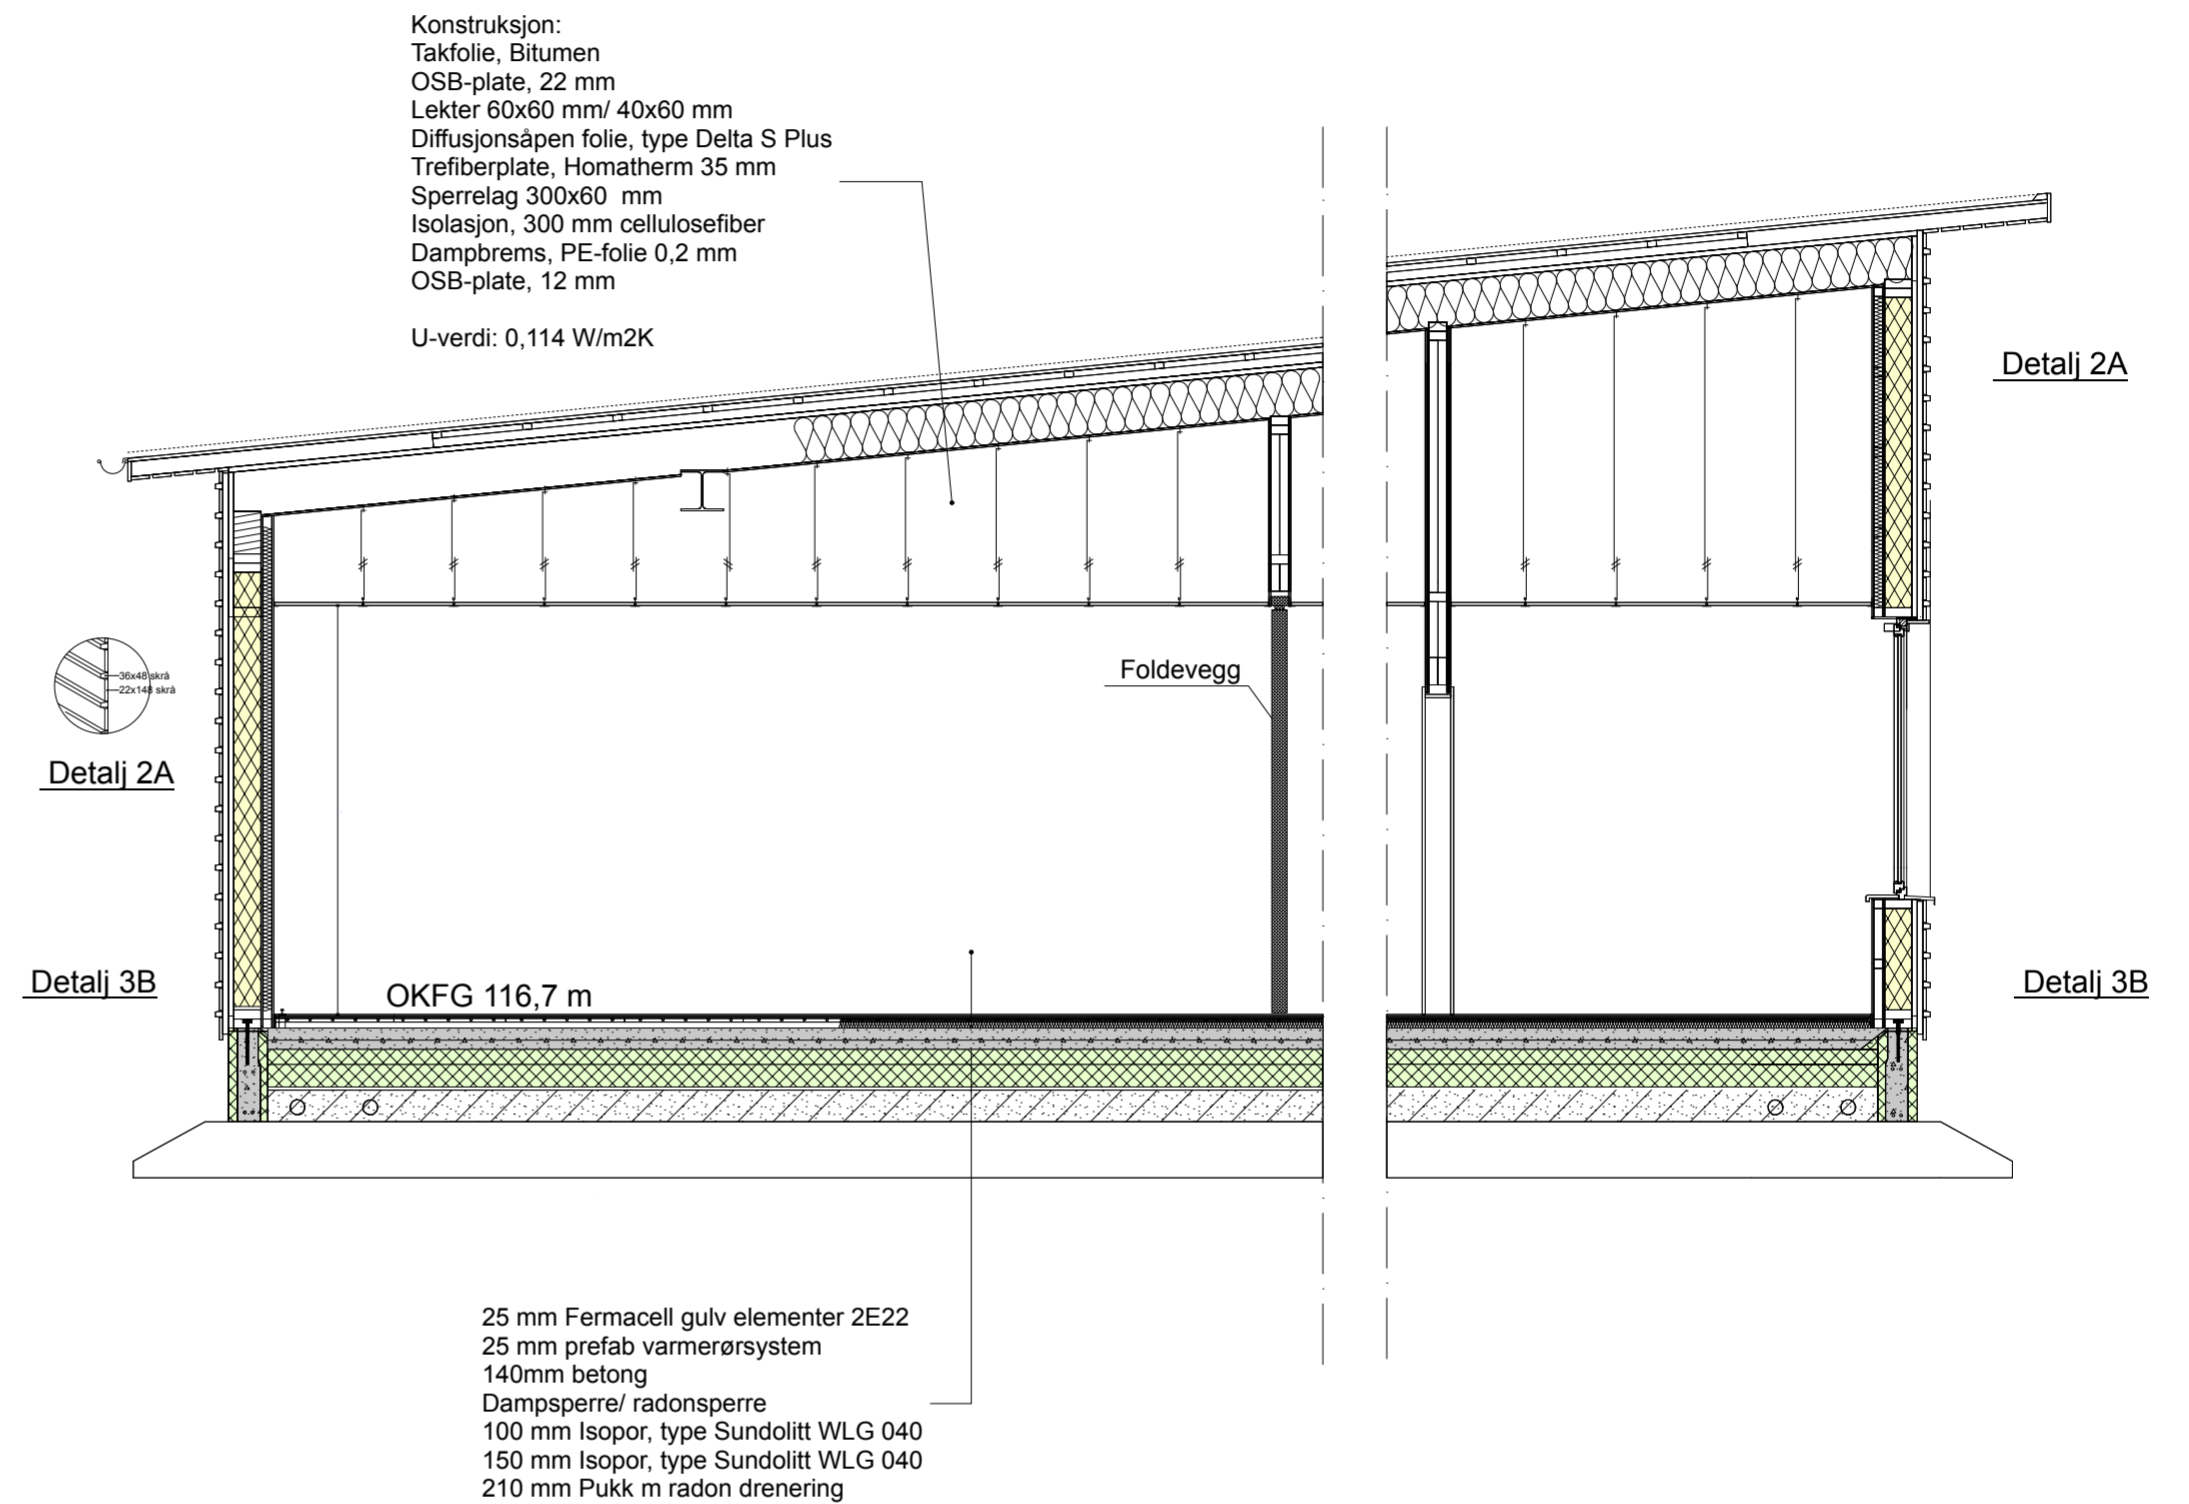

SNITT 2

Som bygget, 15.8.12						
KRISTIANSAND KOMMUNE						
ØVRE SLETTHEIA BARNEHAGE						
Nybygg: Gnr/Bnr - 14/1113						
A-20.07 Snitt 2,3						
FORMAT:	TEGN.:	KONTR.:	KONTR.:	SJEKLISTE:	DATO:	REV.:
A2	GA	-	-	-	24.11.2010	-
AMTEDAL & HANSEN ARKITEKTKONTORAS Larviksvei 23, 4614 Kristiansand T: 38 14 01 50, F: 38 14 01 51 post@ah-ark.no					MÅLSTOKK:	TEGN. NR.:
					1:50	