



FASADE VEST
1:100



FASADE NORD
1:100



FASADE ØST
1:100



FASADE SØR
1:100


FARGER:

VEGGER: SN 8008 - 8000 N
BESLAG OG VINDU: RAL 7021

VEGGER: SN 8004 - S4000 N
BESLAG OG VINDU: RAL 7030

VEGGER: SN 8003 - 2000 N
BESLAG OG VINDU: RAL 7036

- D 13.12.13 AS BUILT
 - C 01.02.13 Inndeling glasstak endret.
Høyde justert på åpning i y-vegg langs utv.rømningsstrapp.
 - B 24.01.13 Eksist.vindu fløy A fjernet, da det ikke eksisterer.
Sparkeplater tatt bort på 3 stk. Y-dører.
 - A 30.11.12 Arbeidstegning. (Se historikk over)
- REV. DATO KORREKSJON

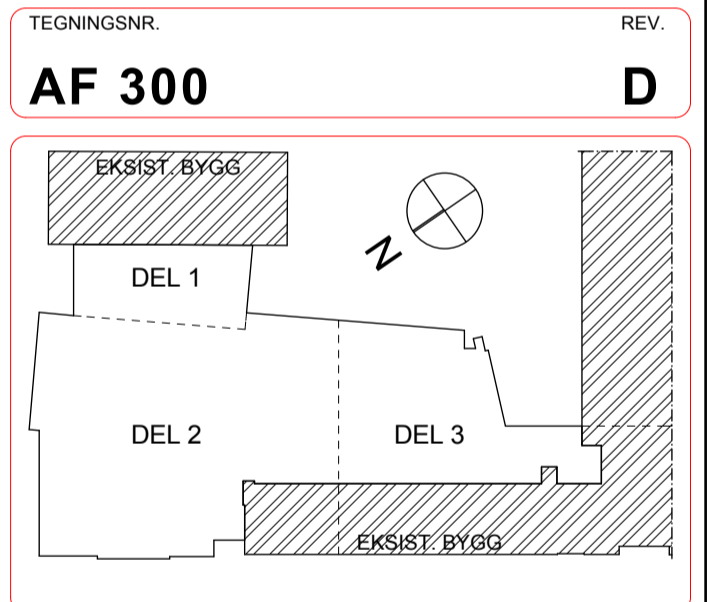

NORDLAND FYLKESKOMMUNE
BRØNNØYSUND VGS.

A	ARKITEKTSTUDIO AS STORGATA 6, POSTBOKS 234 8001 BODØ TLEF: 755 00 755 FAX: 755 00 755 E-POST: firmapost@arkitektstudio.no	ARK
B	TRØNDERPLAN AS HÅVNEGT 3, POSTBOKS 480, 7801 VERDAL MOB: 908 22 732 E-POST: reder@tronderplan.no	RIB
V	PLANCONSULT VVS AS SØREN R. THORSEN'S VEG 7, 7650 HAMMIS MOB: 916 62 868 E-POST: torbjorn.landsem@planconsult.no	RIV
E	EL PROSJEKT TRØNDELAS ASRIE NEPTUNVEIEN 6, 7650 VERDAL MOB: 483 21 554 E-POST: helge@elprosjekt-trondelag.no	LARK

TEGNING
FASADER

MALESTOKK: 1:100	ALLE MÅL I MM	DATO 06.07.2012
SAKSBEH: DEO	TEGNET AV AN	KONTROLL
PROSJEKTNR. 2012038		

AS BUILT

TEGNINGSNR. AF 300	REV. D
------------------------------	------------------