


UTOMHUSARBEIDER ER IKKE MED I DENNE ENTREPRISEN.

BEHANDLING AV UTVENDIGE AREALER VIST PÅ DENNE TEGNING ER IKKE ENDELIG

A 13.12.13 AS BUILT
REV. DATO KORREKSJON

TEGNINGSNR. **AP 001** REV. **A**

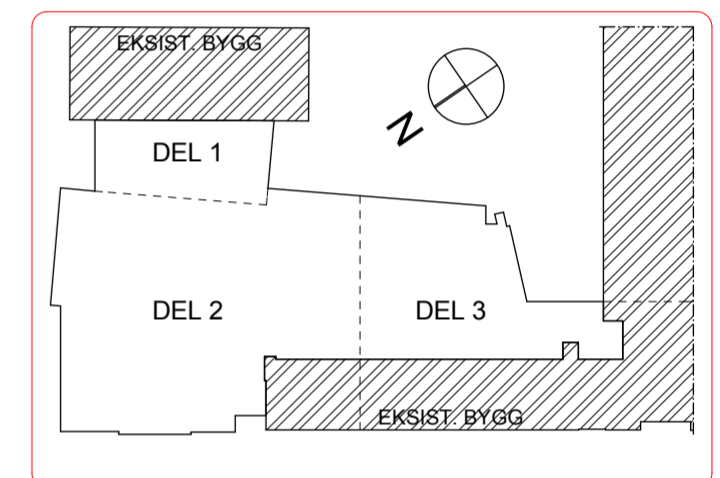

NORDLAND FYLKESKOMMUNE
BRØNNØYSUND VGS.

- A** **ARKITEKTSTUDIO AS** ARK
STORGATA 6, POSTBOKS 234 8001 BODØ
TLF. 755 00 755 FAX. 755 00 750
E-POST: firmapost@arkitektstudio.no
- B** **TRØNDERPLAN AS** RIB
HAVNEGT.3, POSTBOKS 480, 7801 VERDAL
MOB. 908 22 732
E-POST: reidar.klykken@tronder-plan.no
- V** **PLANCONSULT VVS AS** RIV
SØREN R. THORNES VEG 7, 7800 NAMSOS
MOB: 916 62 868
E-POST: torbjorn.landsem@planconsult.no
- E** **EL PROSJEKT TRØNDELAG AS** RIE
NEPTUNVEIEN 6, 7650 VERDAL
MOB: 483 21 854
E-POST: helge@elprosjekt-trondelag.no
- L** LARK

TEGNING
SITUASJONSPLAN

MALESTOKK 1:500 ALLE MÅL I MM DATO 14.06.2012
SAKSBEH. DEO TEGNET AV AN KONTROLL

PROSJEKTNR. 2012038

TEGNINGSNR. **AP 001** REV. **A**

AS BUILT

N:\S13\2013\2012038\2012038 Brønnøysund vgs. Fellebygg gth. -anor -10.37 - 12. desember 2013