


U. ETG. EKSIST.
1:50

A 13.12.13 AS BUILT
REV. DATO KORREKSJON

TEGNINGSNR. **AP 100** REV. **A**

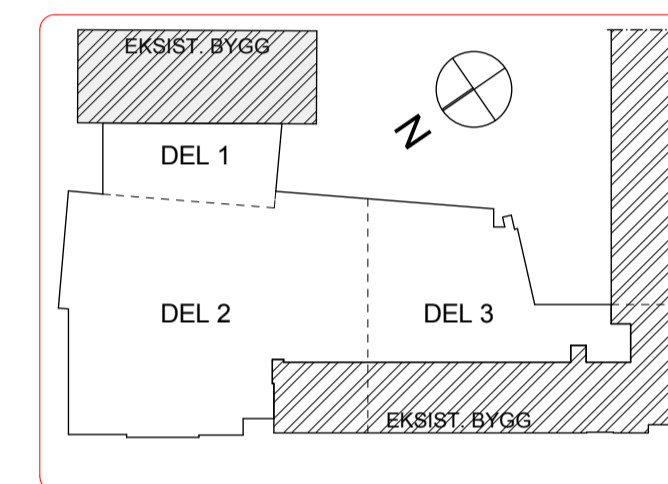

NORDLAND FYLKESKOMMUNE
BRØNNØYSUND VGS.

A ARKITEKTSTUDIO AS ARK
STORGATA 6, POSTBOKS 234 8001 BODØ
TLF. 755 00 755 FAX. 755 00 750
E-POST: firmapost@arkitektstudio.no

B TRØNDERPLAN AS RIB
HAVNEG. 3, POSTBOKS 480, 7801 VERDAL
MOB. 908 22 732
E-POST: reidar.klykken@tronder-plan.no

V PLANCONSULT VVS AS RIV
SØREN R. THORNES VEG 7, 7800 NAMSOS
MOB. 916 62 808
E-POST: torbjorn.landsem@planconsult.no

E EL PROSJEKT TRØNDELAG AS RIE
NEPTUNVEIEN 6, 7650 VERDAL
MOB. 483 21 854
E-POST: helge@elprosjekt-trondelag.no

L LARK

TEGNING
PLAN U. ETG. BYGG F.

MÅLESTOKK ALLE MÅL I DATO
1:50 MM 10.09.2012
SAKSBEH. TEGNET AV KONTROLL
DEO AN

PROSJEKTNR.
2012038

TEGNINGSNR. **AP 100** REV. **A**

AS BUILT