

DET LEGGES 25 mm2 CU-LINE I ELKRAFT-GRØFT
MELLOM UTSTYR OG BYGGENS HOVEDJORD

RØR ANV. TIL BYGG FETTES
- UINGÅ VANN INN I TEKNISKE ROM

- ⊗ -UP071T VELYS
 - ⊙ -UP072T ARMATUR PÅ MAST
 - -UP073T PULLERT
 - -UP077T UPLIGHT
 - TIL MØBEL - LED
- OMRÅDE MED BELYSNING INKL. I MØBEL - LED-BELYSNING

Tegningsnr.: E740-00


Type tegning: UTMOMHUS

Index	Dato	Beskrivelse	Sign	Kont.
F	20160628	SOM BYGGET	IP	AS
E	20160513	SOM BYGGET	IP	AS
D	20151026	FAYST BELYSNINGSLÅS LÅR-TEGNING	IP	AS
C	20151007	FLÅSELING MØBELING, TREKKE-KOR SOM BYGGET, BELYSNING TRÅD TILK UTDRAG	IP	AS
B	20150608	RØR VÅR, RØR TIL PÅRBEIDING AV ELKRAFT IAK "SOM BYGGET" MØTODVÅRNE UTLÅR, JUSTERING AV ANTALL RØR RESERVEKAP.	IP	AS
A	20150309	ARBEIDS TEGNING	IP	AS

- Prosjektteringsgruppen:
- ARK: Reulif Ramstad Arkitekt
 - ARK: **solem**:arkitektur
 - RIB: WILL ARENTZ AS
 - RIV: ERICHSEN OG HORGAN
 - ⊗ RIE: **ECT**
 - RIB: FIREFLY AS
 - RIAKU: **SWECO**

Tilakshever:
LIER KOMMUNE, Anlegg og eiendom
VEIDEKKE

Prosjekt:
FOSSHAGEN SYKEHJEM

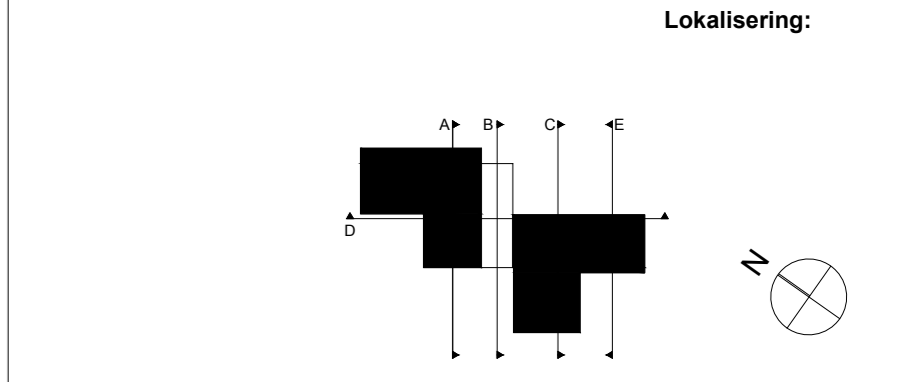

FASE: SOM BYGGET

Tegningsnavn:
 UTMOMHUS
 PLANTEGNING

Dato:
 20150305

Målestokk:
 1:200/A0

Tegnet av
 Sign.: IP

Tegningsnr.: E740-00

Rev.: F