

- ▶ FORELØPIG TEGNING
- ▶ SKISSEPROSJEKT
- ▶ SØKNAD OM RAMMETILLATELSE
- ▶ FORPROSJEKT
- ▶ ANBUDSTEGNING
- ▶ ARBEIDSTEGNING
- ▶ DOKUMENTASJONSTEGNING


INDEX	DATE	REVISJON	TEGN.	KONTR.	GODK.

SB Tegningnummer						
Eiendom	Byggenummer(Etasje/plan)	Akter/Tag	Systemkode	Type	Lagsnr.	Status
000	B1	H04	A	200	P0	01 E

Prosjekteringsgruppen:


ARK: ARKITEKTGRUPPEN lille frøen as  
 IARK: Spor as  
 LARK: Bjørbekk & Lindheim as  
 RIB: A.L. Høyer as  
 RIV: Ingenia as  
 RIE: ÅF-Consult as  
 RIAKU/BRANN: Multiconsult as

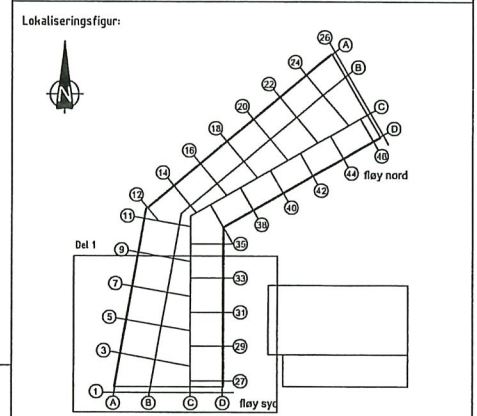

Akershus fylkeskommune Bygge- og eiendomskontoret

Tittel: **32500 Mailand vgs**  
**Takplan H04, Del 1**  
**SOM BYGGET**

Gedokument	Godkjent
NA	NA
Kontroll prosjekt	Kontroll prosjekt
Sign. MS	Sign. MS
Revisjon	Revisjon
Dato	Dato
19.06.08	19.06.08
1:100	1:100
Kontroll utførende	Kontroll utførende
Sign.	Sign.

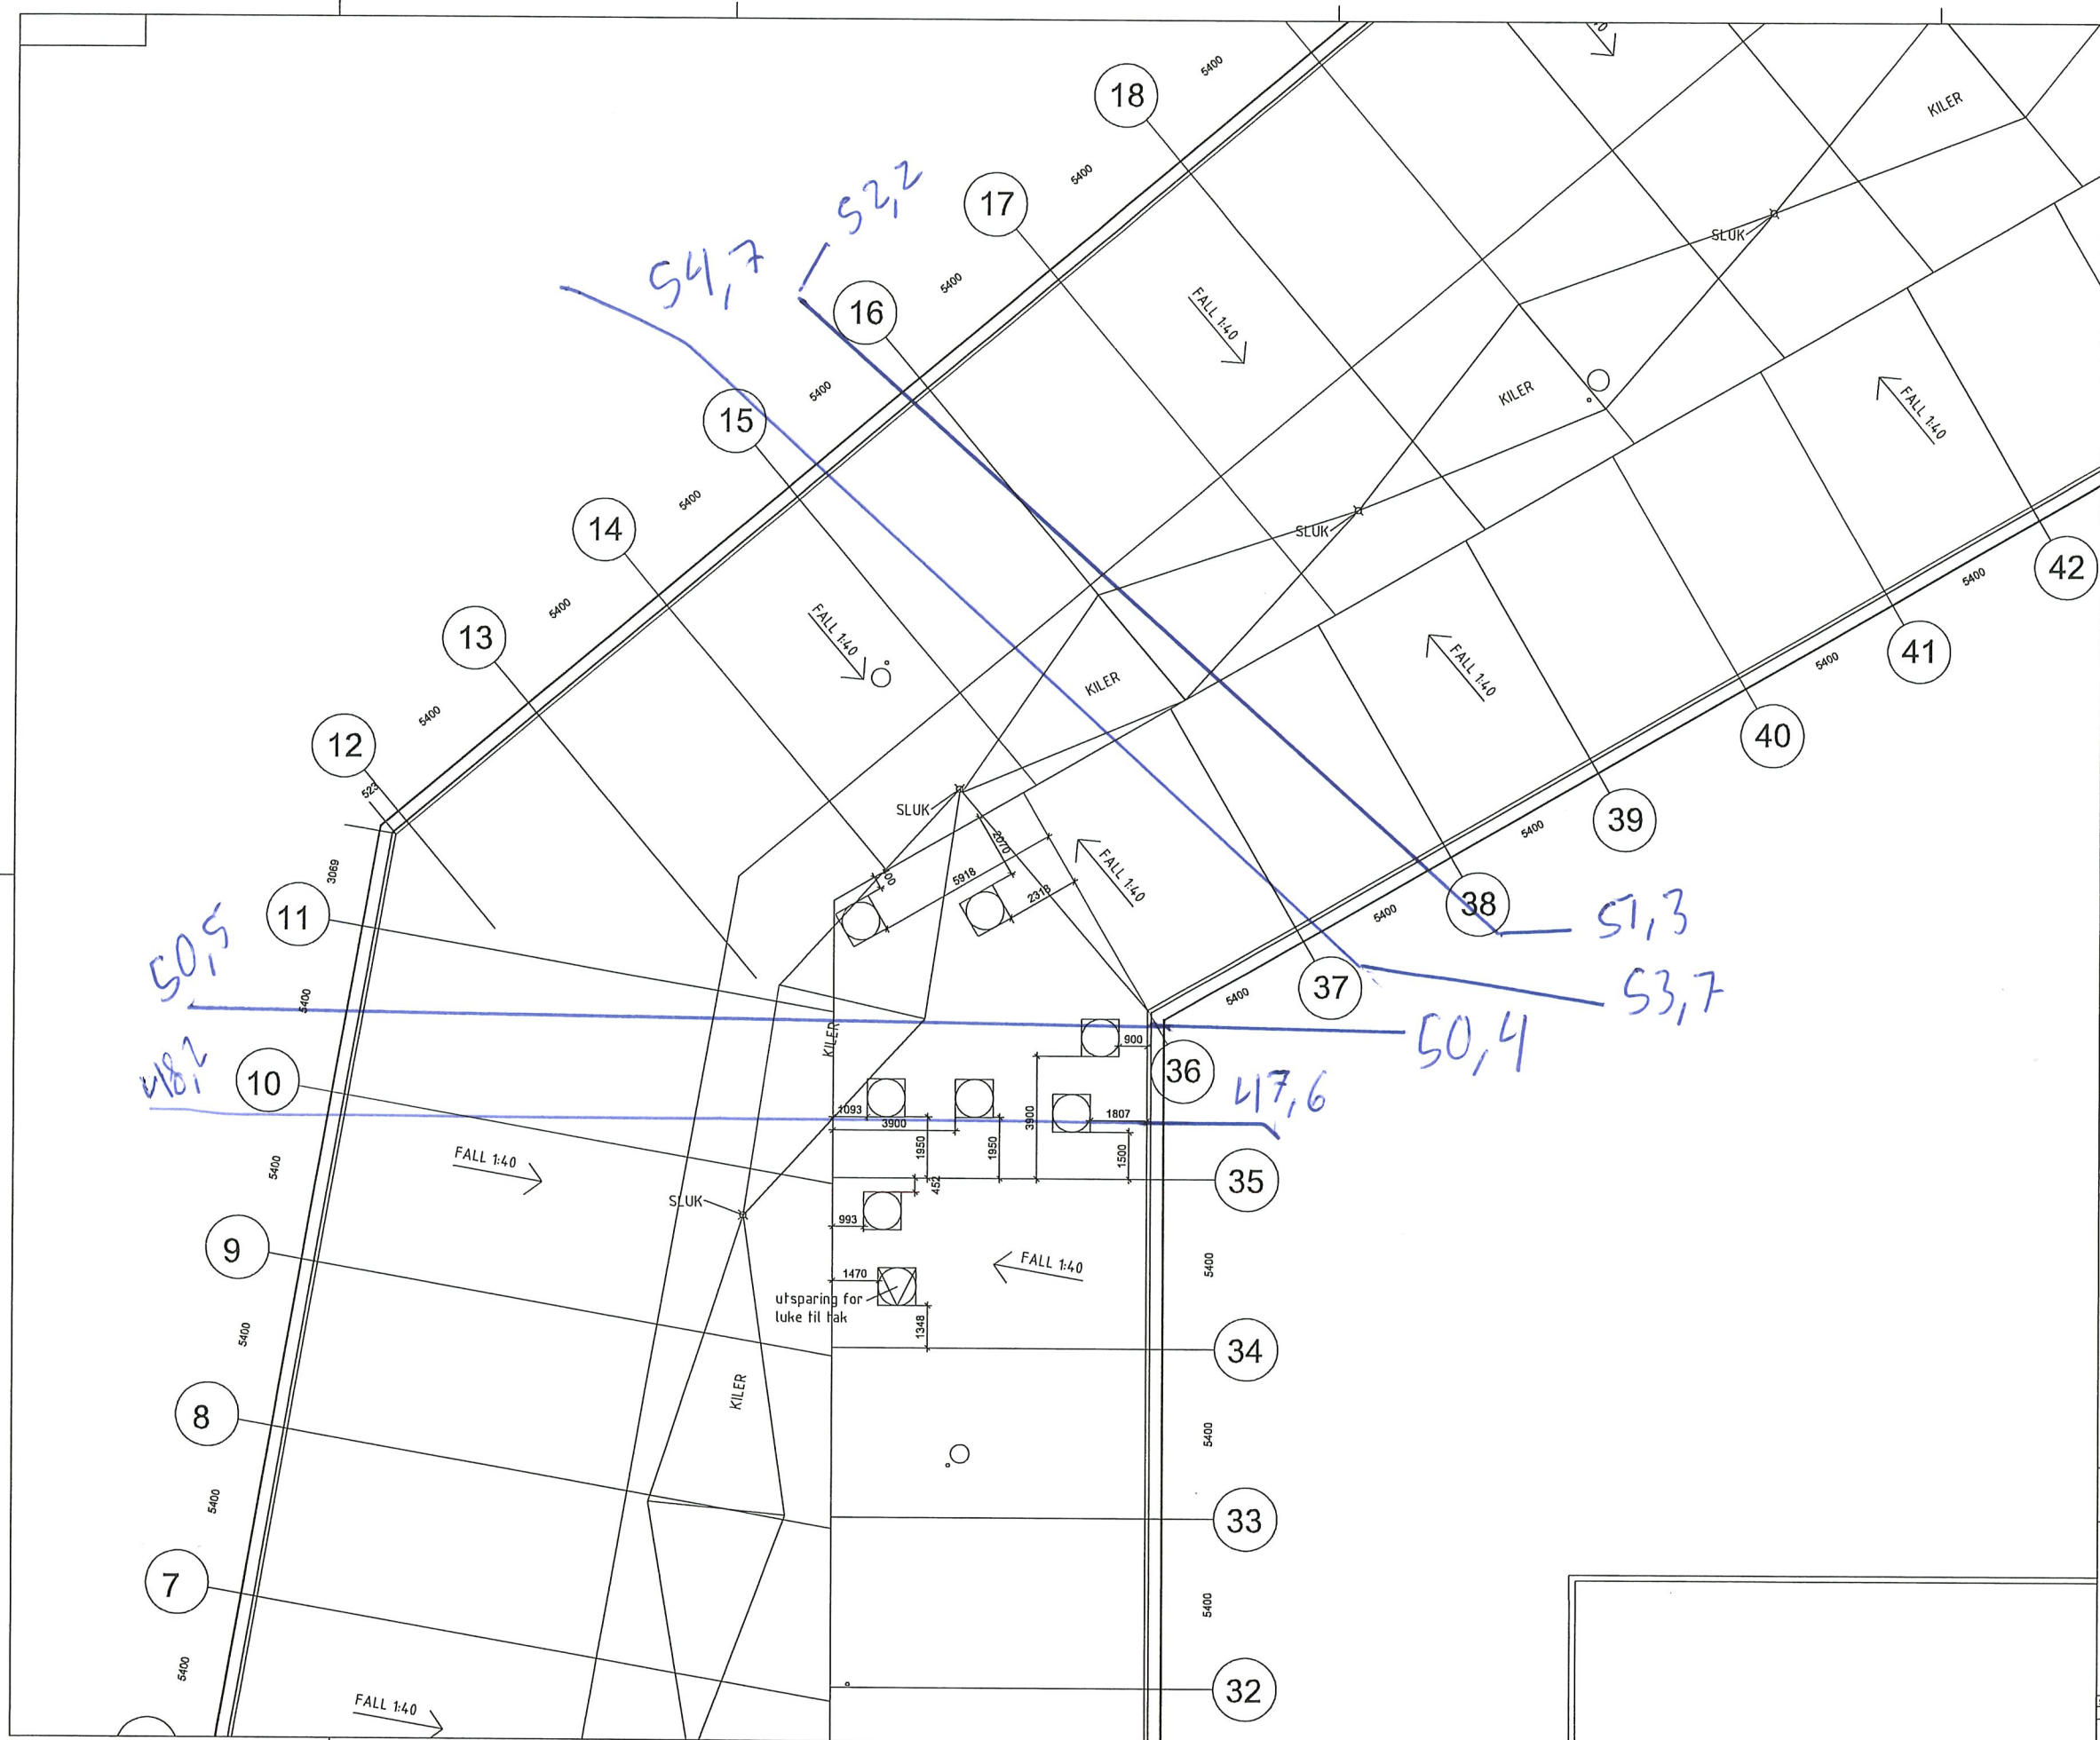


- ▶ FORELØPIG TEGNING
- ▶ SKISSEPROSJEKT
- ▶ SØKNAD OM RAMMETILLATELSE
- ▶ FORPROSJEKT
- ▶ ANBUDSTEGNING
- ▶ ARBEIDSTEGNING
- ▶ DOKUMENTASJONSTEGNING

INDEX	DATO	REVISJON	TEGN	KONTR	GODKJ

SB	Taggnummer	Etasje/plan	Akter/Taggkode	Type	Laport	Status	REVISJON
000	B1	H04	A	200	P0	02	E

Prosjekteringsgruppen:

ARK: ARKITEKTGRUPPEN lille frøen as  
 IARK: Spor as  
 LARK: Bjørnbek & Lindheim as  
 RIB: A.L. Høyer as  
 RIV: Ingenia as  
 RIE: AF-Consult as  
 RIAKU/BRANN: Multiconsult as

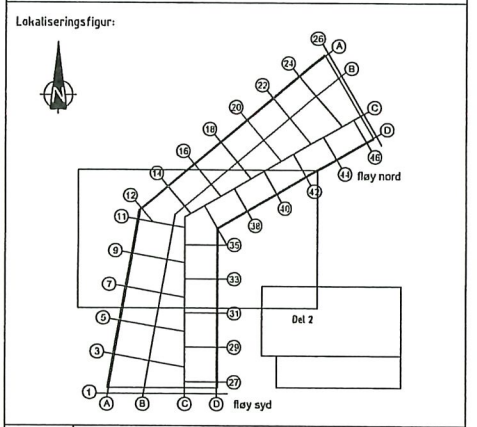


Akershus fylkeskommune Bygge- og eiendomskontoret

Tittel: 32500 Mailand vgs Takplan H04, Del 2 SOM BYGGET

Godkjent	NA
Kontroll prosjekt	Sigv. Høy
Sigv. Kontroll	GV HS
Planlagt	19.06.08
Skala	1:100
Kontroll utførende	Sigv. Høy
Kontroll	NA

SB	Taggnummer	Etasje/plan	Akter/Taggkode	Type	Laport	Status	REVISJON
000	B1	H04	A	200	P0	02	E



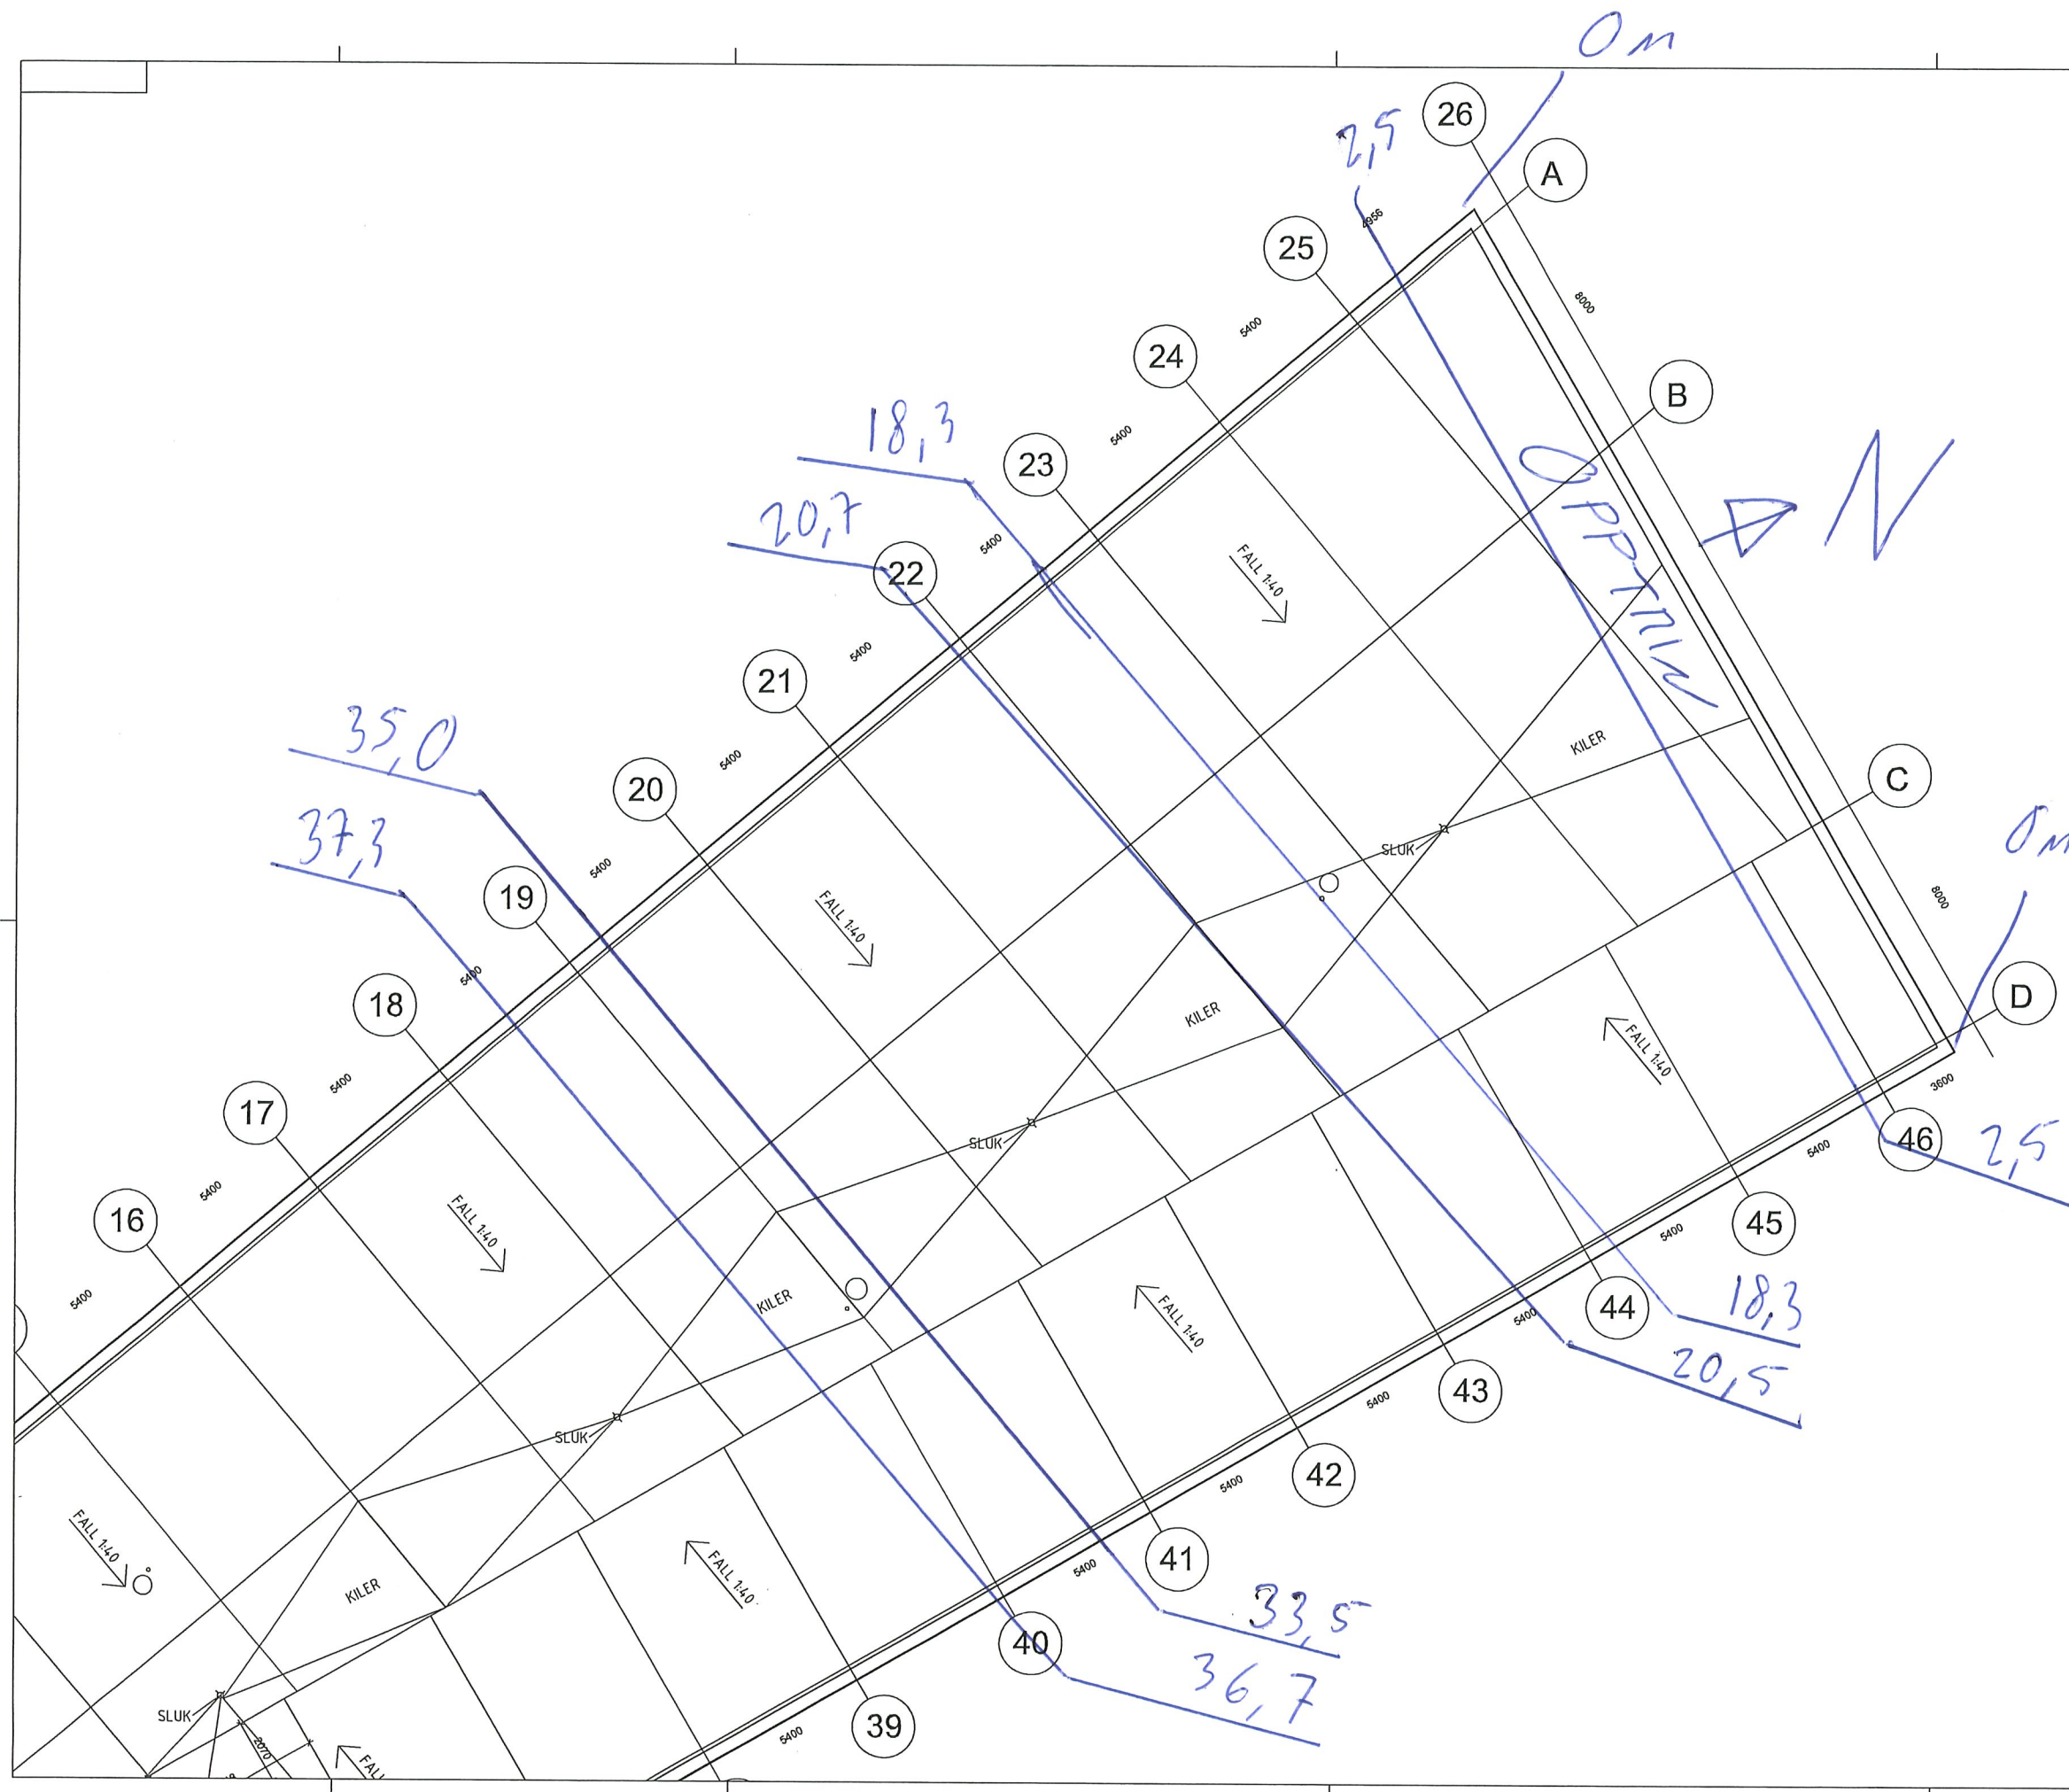


- ▶ FORELØPIG TEGNING
- ▶ SKISSEPROSJEKT
- ▶ SØKNAD OM RAMMETILLATELSE
- ▶ FORPROSJEKT
- ▶ ANBUDSTEGNING
- ▶ ARBEIDSTEGNING
- ▶ DOKUMENTASJONSTEGNING

INDEX	DATE	REVISJON	TEGN.	KONTR.	GODK.

SB Tegegningsnummer	Byggesnummer	Etasje/plan	Akter/fag	Systemkode	Type	Lepernr.	Status
000	B1	H04	A	200	P0	03	E

Prosjekteringsgruppen:

ARK: ARKITEKTGRUPPEN lille frøen as  
 IARK: Spor as  
 LARK: Bjørnbekk & Lindheim as  
 RIB: A.L. Høyer as  
 RIV: Ingenia as  
 RIE: AF-Consult as  
 RIAKU/BRANN: Multiconsult as

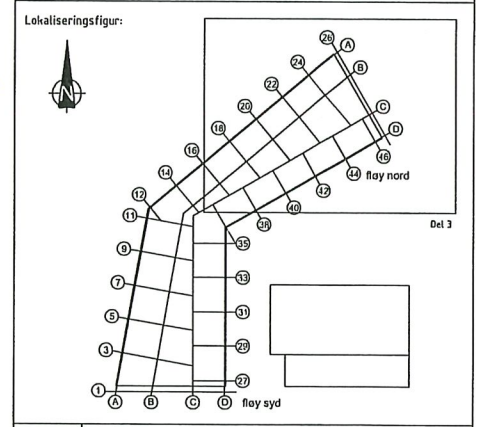

Akershus fylkeskommune Bygge- og eiendomskontoret

Tittel: 32500 Mailand vgs Takplan H03, Del 3 SOM BYGGET

GedJun	NA
Kontroll prosjekt	Sig. Kontroll
GV	MS
Filnavn	32500 A 200 P0 03 E.vg
Dato	19.06.08
Målestokk	1:100
Kontroll utferende	Sig. Kontroll

SB Tegegningsnummer	Byggesnummer	Etasje/plan	Akter/fag	Systemkode	Type	Lepernr.	Status
000	B1	H04	A	200	P0	03	E