


D

C


B

A

1

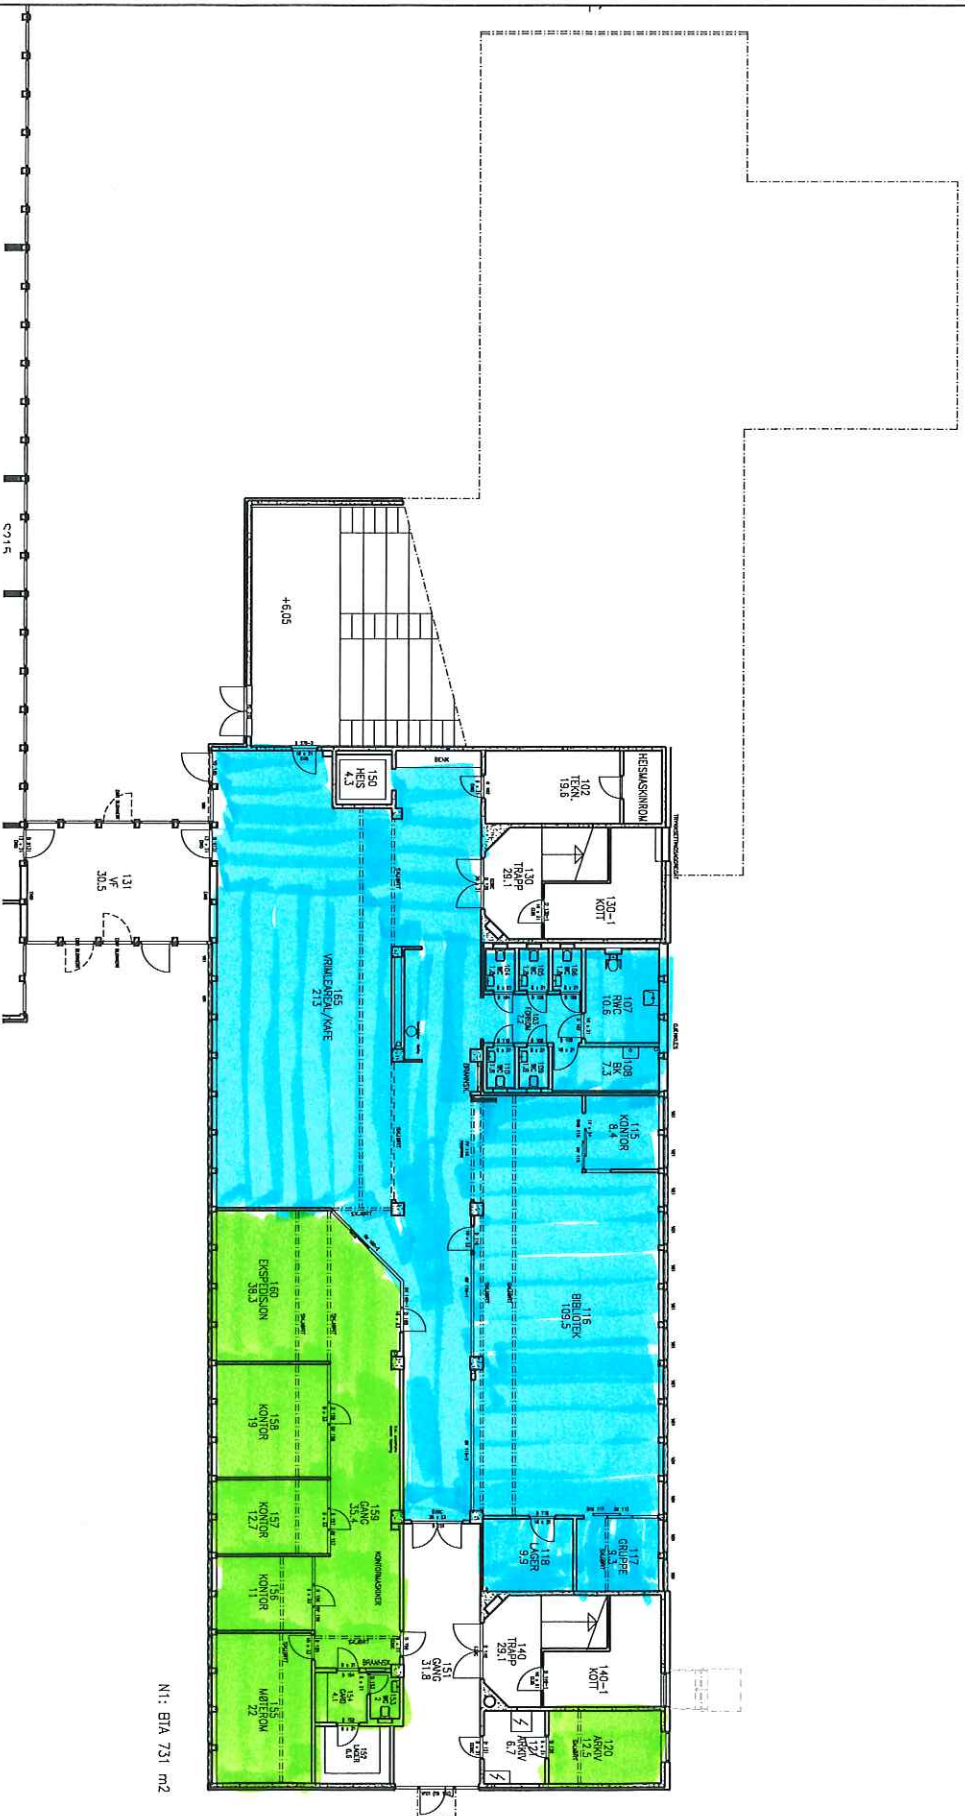

N1: BTA 731 m2

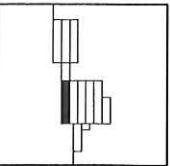

E	24.04.09	REV. SOM BYGGET
D	10.12.08	SOM BYGGET
C	23.09.08	GLASSVEGGER, INNKASSING
A	14.05.08	AREBUDSTEGNING
REV	DATO	SPESEFIKSJON
MÅL:	1:200	KJ. TEKN. JL. KTRL.....

YIT

YIT BUILDING GROUP AS
 LERSKJØLDGÅS 8022 ÅLESUND
 TLF 70 11 14 00 FAX 70 11 14 90

ARBEIDSGIVER
Køll Kvadsund AS
 KONGSØRT 25, 8022 ÅLESUND

TOTALENTREPRENØR

CHRISTIE

CHRISTIE & ØRSKOV AS
 Sola Jernbanevei 5 & 815 KJØLDE
 TLF: 71 20 51 02 / 71 20 51 01

Prosj nr: 888

UTFØRENDE ARKITEKT

ARKITRE AS

SIVILARKITENTER ANNA
 DAAEVEGEN 19, 8018 ÅLESUND
 www.arkitre.no

TILTAKSHAVER

MØRE OG ROMSDAL FYLKE
 PROSJEKT
 ALESUND VGS
 VOLDALSBERGA

TEGNINGSSTATUS

SOM BYGGET F2
 TEGNINGEN VISER
 PLAN N1
 COTE +6,05

ARKITRE NR:

2155F2-426-E

TEGN.GRUNNLAG: 923--123--B
 FIL: 2155F2-420-E


D ↗

C ↗

B ↗

A ↗

2

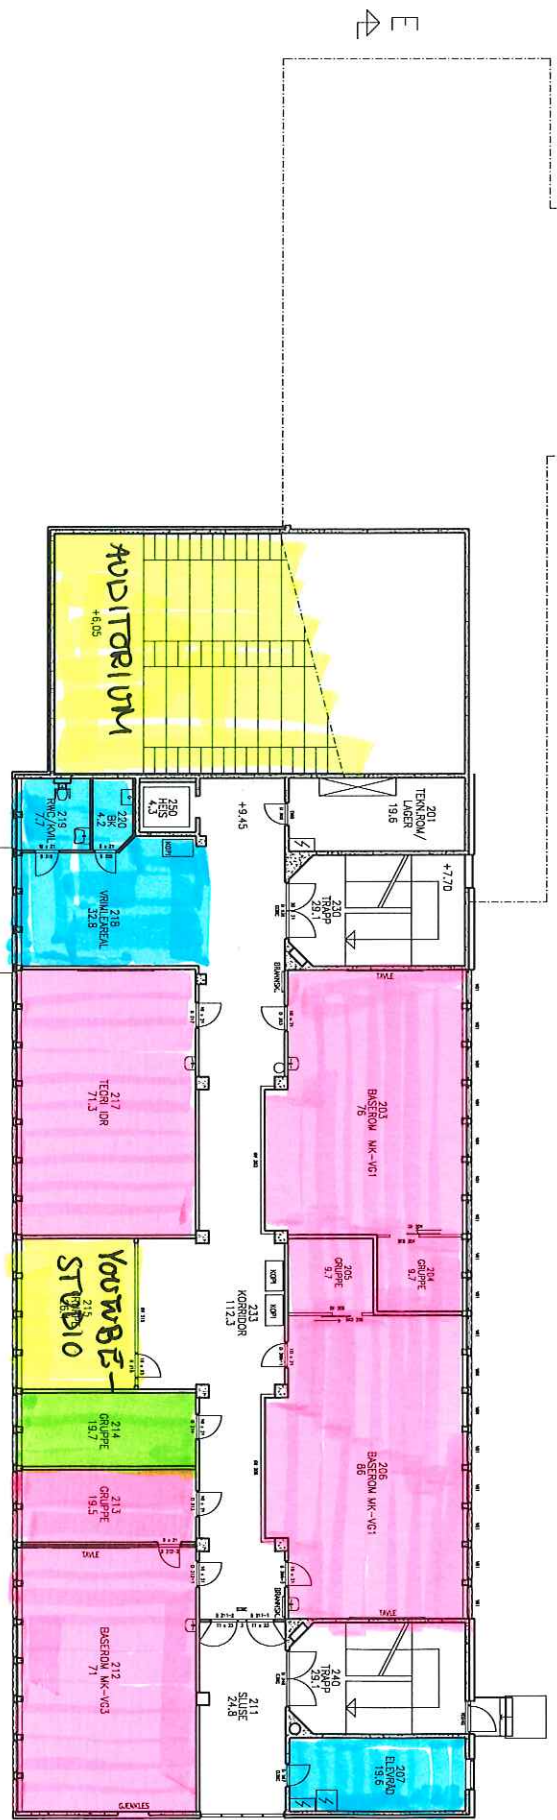

FORELØPPE UTSENDELSE: -

E	10.12.08	SOM BYGGET	
B	12.03.08	VASKER, DØRS, VEGG FLEINNET	
A	21.02.08	ANBEIDESTEDNING	
REV	DATE	SPESSIFIKASJON	
MÅL: 1:200 A3 TEGN: JL KTR:.....			

YIP

YT BUILDING SYSTEM AS
 LERSTOVEN 345 6022 ALESUND
 TLF 70 11 14 00 FAX 70 11 14 50

Rådgiver: ANSHARI / RÅDGIVERBYRÅ
Karl Kvalesund AS
 KONGSRØY 23, 6018 ALESUND

CHRISTIE

TOTALENTREPRENØR

CHRISTIE & ØSTRENG AS
 Tvedestrandveien 5 8165 SKARDE
 TLF 77 88 88 88 FAX 77 88 81 81 81 81

Prosj nr: 888

ARKITRE AS

UTTØRENDE ARKITEKT

DAÆVEGEN 18, 6018 ALESUND
 www.arkitre.no

MØRE OG ROMSDAL FYLKE

TILTAKSHAVER

PROSJEKT
ALESUND VGS
 VOLSDALSBERGA

SOM BYGGET F2

TEGNINGSSTATUS

TEGNINGEN VISER
PLAN N2
 COTE +9,45

TEGN/GRUNNLAG: 9723-124-B
 FIL: 2155F2-430-E

ARKITRE NR:
2155F2-436-E

D ↗

C ↗

B ↗

A ↗

3




V1: BTA 306 m2

AUD: BTA 158 m2

N3: BTA 733 m2

FORELØPIG UTSEENDELSE: -

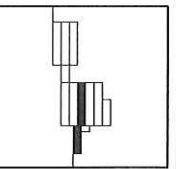

F	24.04.08	REV. SOM BYGGET
E	10.12.08	SOM BYGGET
C	23.04.08	REV. DØRER VESTDEL
B	12.03.08	REV. GLASSYGGE, DØRER, VVS
A	21.02.08	ARBEIDSTEGNING
REV / DATO	SPESIFIKASJON	
MÅL:	1:200 AJ	TEGN.: JL
		KTR:.....

YIT

YT BUILDING OPTIK AS
 LERSTOVEN 345, 0022 ALESUND
 TLF 70 11 14 00 FAX 70 11 14 90

RÅDGIVER INNSAMLER / PROSJEKTSKIKK
Karl Kvælsund AS
 KONGSØYEN 23, 6022 ALESUND

CHRISTIE

TOTALENTREPRENØR

CHRISTIE KOPPELUND AS
 SØLVEGGEN 13, 6018 ALESUND
 TLF 71 83 81 80 FAX 71 83 81 81

Prosj nr: 888

ARKITRE AS

UTTØRENDE ARKITEKT

SIVILARKITEKTER MNAL
 DAAEVEGEN 18, 6018 ALESUND
 WWW.ARKITRE.NO

ALESUND VGS

TILTAKSHVER

MØRE OG ROMSDAL FYLKE
 PROSJEKT
 VOISDALSBERGA

SOM BYGGET F2

TEGNINGSSTATUS

TEGNINGEN VISER
 PLAN N3 / V1
 COTE +12,85/+11,1

ARKITRE NR:
 2155F2-446-F

TEGNINGNUMMER: 9723-125-8
 TLF: 2155F2-440-F

D 41 C 41 B 41 A 41

4



E


E

FORELØPIG UTSEENDELSE:

 <p>YIT BUILDING AS LEISTONGEN 345, 6022 ÅLESUND Tlf: 70 11 4 00 Fax: 70 11 4 50 Rindønes anlegg i Ålesundregionen Kari Kvælsund AS</p>		 <p>TOTALENTREPRENØR CHRISTIE KONSUL AS Søla Jørgensen v/ Eirik Wæge Tlf: 71 80 91 00 / Fax: 71 80 91 01 Prøve nr. 888</p>		 <p>UTTØRENDE ARKITEKT ARKITRE AS SVILKARTEKTER MNAL DAALVEGEN 19, 8018 ÅLESUND www.arkitre.no</p>		 <p>TILTAKSHAVER MØRE OG ROMSDAL FYLKE PROSJEKT ALESUND VGS VOLSDALSBERGA</p>		 <p>TEGNINGSSTATUS SOM BYGGET F2 TEGNINGEN VISER PLAN N4 / V2 COTE +14.4/+16.25 TEKNISK ROM</p>		 <p>TEGNINGSLUK: 9723-126-B FIL: 2155F2-450-D ARKITRE NRS 2155F2-456-D</p>	
--	--	--	--	---	--	--	--	--	--	---	--


UNDERVISINGSFLØY (TO ETASJER)

HOVEDBYGG (SEKS ETASJER)

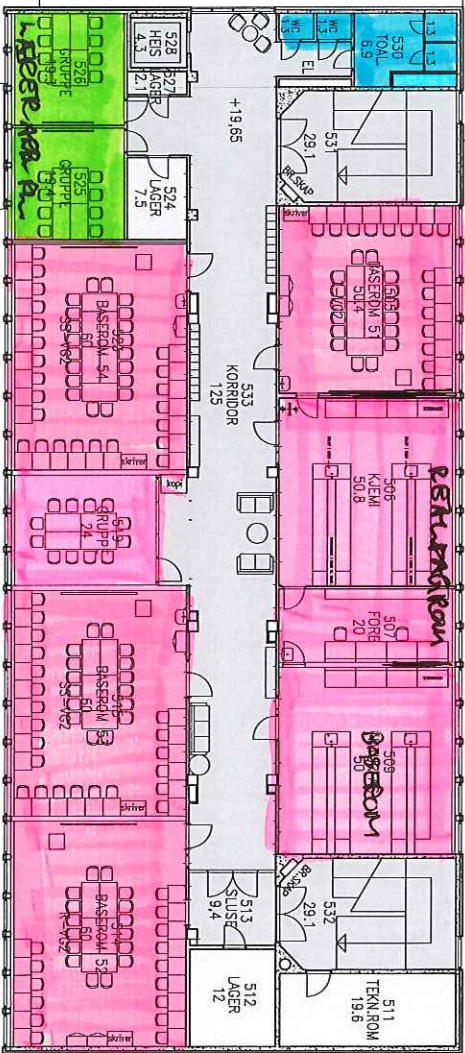

INNANG

NORD FLØY

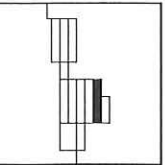

- 1 BASEROM/DRIKPE
- 2 FACHVAL, PRAKTISK/TELLES
- 3 FACHVAL, TEOR/SPEKULROM
- 4 ADMIN/ARBEID/PERSONAL
- 5 FELLESAREAL, TRAFIKK
- 6 TEKNISK AREAL

A	08.12.08	UTREDNING
REV	DATE	SPEKIFIKASJON
MÅL: 1:200 A3 TEGN.: JL KTR:.....		

UTFØRENDE ARKITEKTER OG PROSJEKTERINGSLEDELSE

ARKITRE AS

SIVILARKITEKTER NANAL
 LANGELANDSVN. 41 8010 ALESUND
 www.arkitre.no

MØRE OG ROMSDAL FYLKE

TILTAKSHAVER

ALESUND VGS

PROSJEKT

VOLSDALSBERGA

TEGNINGSSTATUS

UTREDNING

TEGNINGEN VISER

FUNKSJONSPLAN N5

COTE +19.65

TEGN.DRUKNING: 9723--12--8

Arkitekt nr: 2155-266F-A

UNDERVISNINGSFLOEY (TO ETASJER)

HOVEDBYGG (SEKS ETASJER)



INNGANG

NORD FLOEY

		<table border="1"> <tr> <td>REV</td> <td>DATE</td> <td>UTREDNING</td> <td>SPESIFIKASJON</td> </tr> <tr> <td>A</td> <td>08.12.06</td> <td>UTREDNING</td> <td>SPESIFIKASJON</td> </tr> </table>		REV	DATE	UTREDNING	SPESIFIKASJON	A	08.12.06	UTREDNING	SPESIFIKASJON
REV	DATE	UTREDNING	SPESIFIKASJON								
A	08.12.06	UTREDNING	SPESIFIKASJON								
<table border="1"> <tr> <td>MAL:</td> <td>1:200</td> <td>AS</td> <td>TEGN:</td> <td>JL</td> <td>KTR:</td> <td>.....</td> </tr> </table>		MAL:	1:200	AS	TEGN:	JL	KTR:	<p>UTFØRENDE ARKITEKTER OG PROSJEKTERINGSLEDELSE</p> <p>ARKITRE AS</p> <p>SVILARARKITEKTER MNAL LANGELANDSVN. 41 0010 ALESUND www.arkitre.no</p>		
MAL:	1:200	AS	TEGN:	JL	KTR:					
<p>MØRE OG ROMSDAL FYLKE</p> <p>PROSJEKT</p> <p>ALESUND VGS</p> <p>VOLSDALSBERGA</p>		<p>TEGNINGSSTATUS</p> <p>UTREDNING</p> <p>TEGNINGEN VISER</p> <p>FUNKSJONSPLAN N6</p> <p>COTE +23,05</p>									
<p>TEGN.ØRNUMLAG: 9723-126-B</p>		<p>ARKITRE NR:</p> <p>2155-276-A</p>									