


ENGENE



I	Som bygget	03.06.2016	SAK
H	Som bygget	30.05.2016	TAA
G	Forslag romnr. nye rom	24.05.2016	TAA
F	Dør i gf, inntegnet gf ved eksist. stiller, korr. kjøkk.	29.04.2016	TAA
E	Stillerom, glassvegg og vegg ved rampe	26.04.2016	TAA
D	Endret str-speliv der, større åpn v/ gjegang, påført romnr.	11.03.2016	SAK
C	Møblere mot Amtm Blomsgate. Endringer 3 stillerom	07.03.2016	SAK
B	Endringer lokaler mot Amtmand Bloms gate	26.02.2016	SAK
A	Taft med akser	18.02.2016	SAK
REV	Revisjon gjelder	Dat o	Tegn

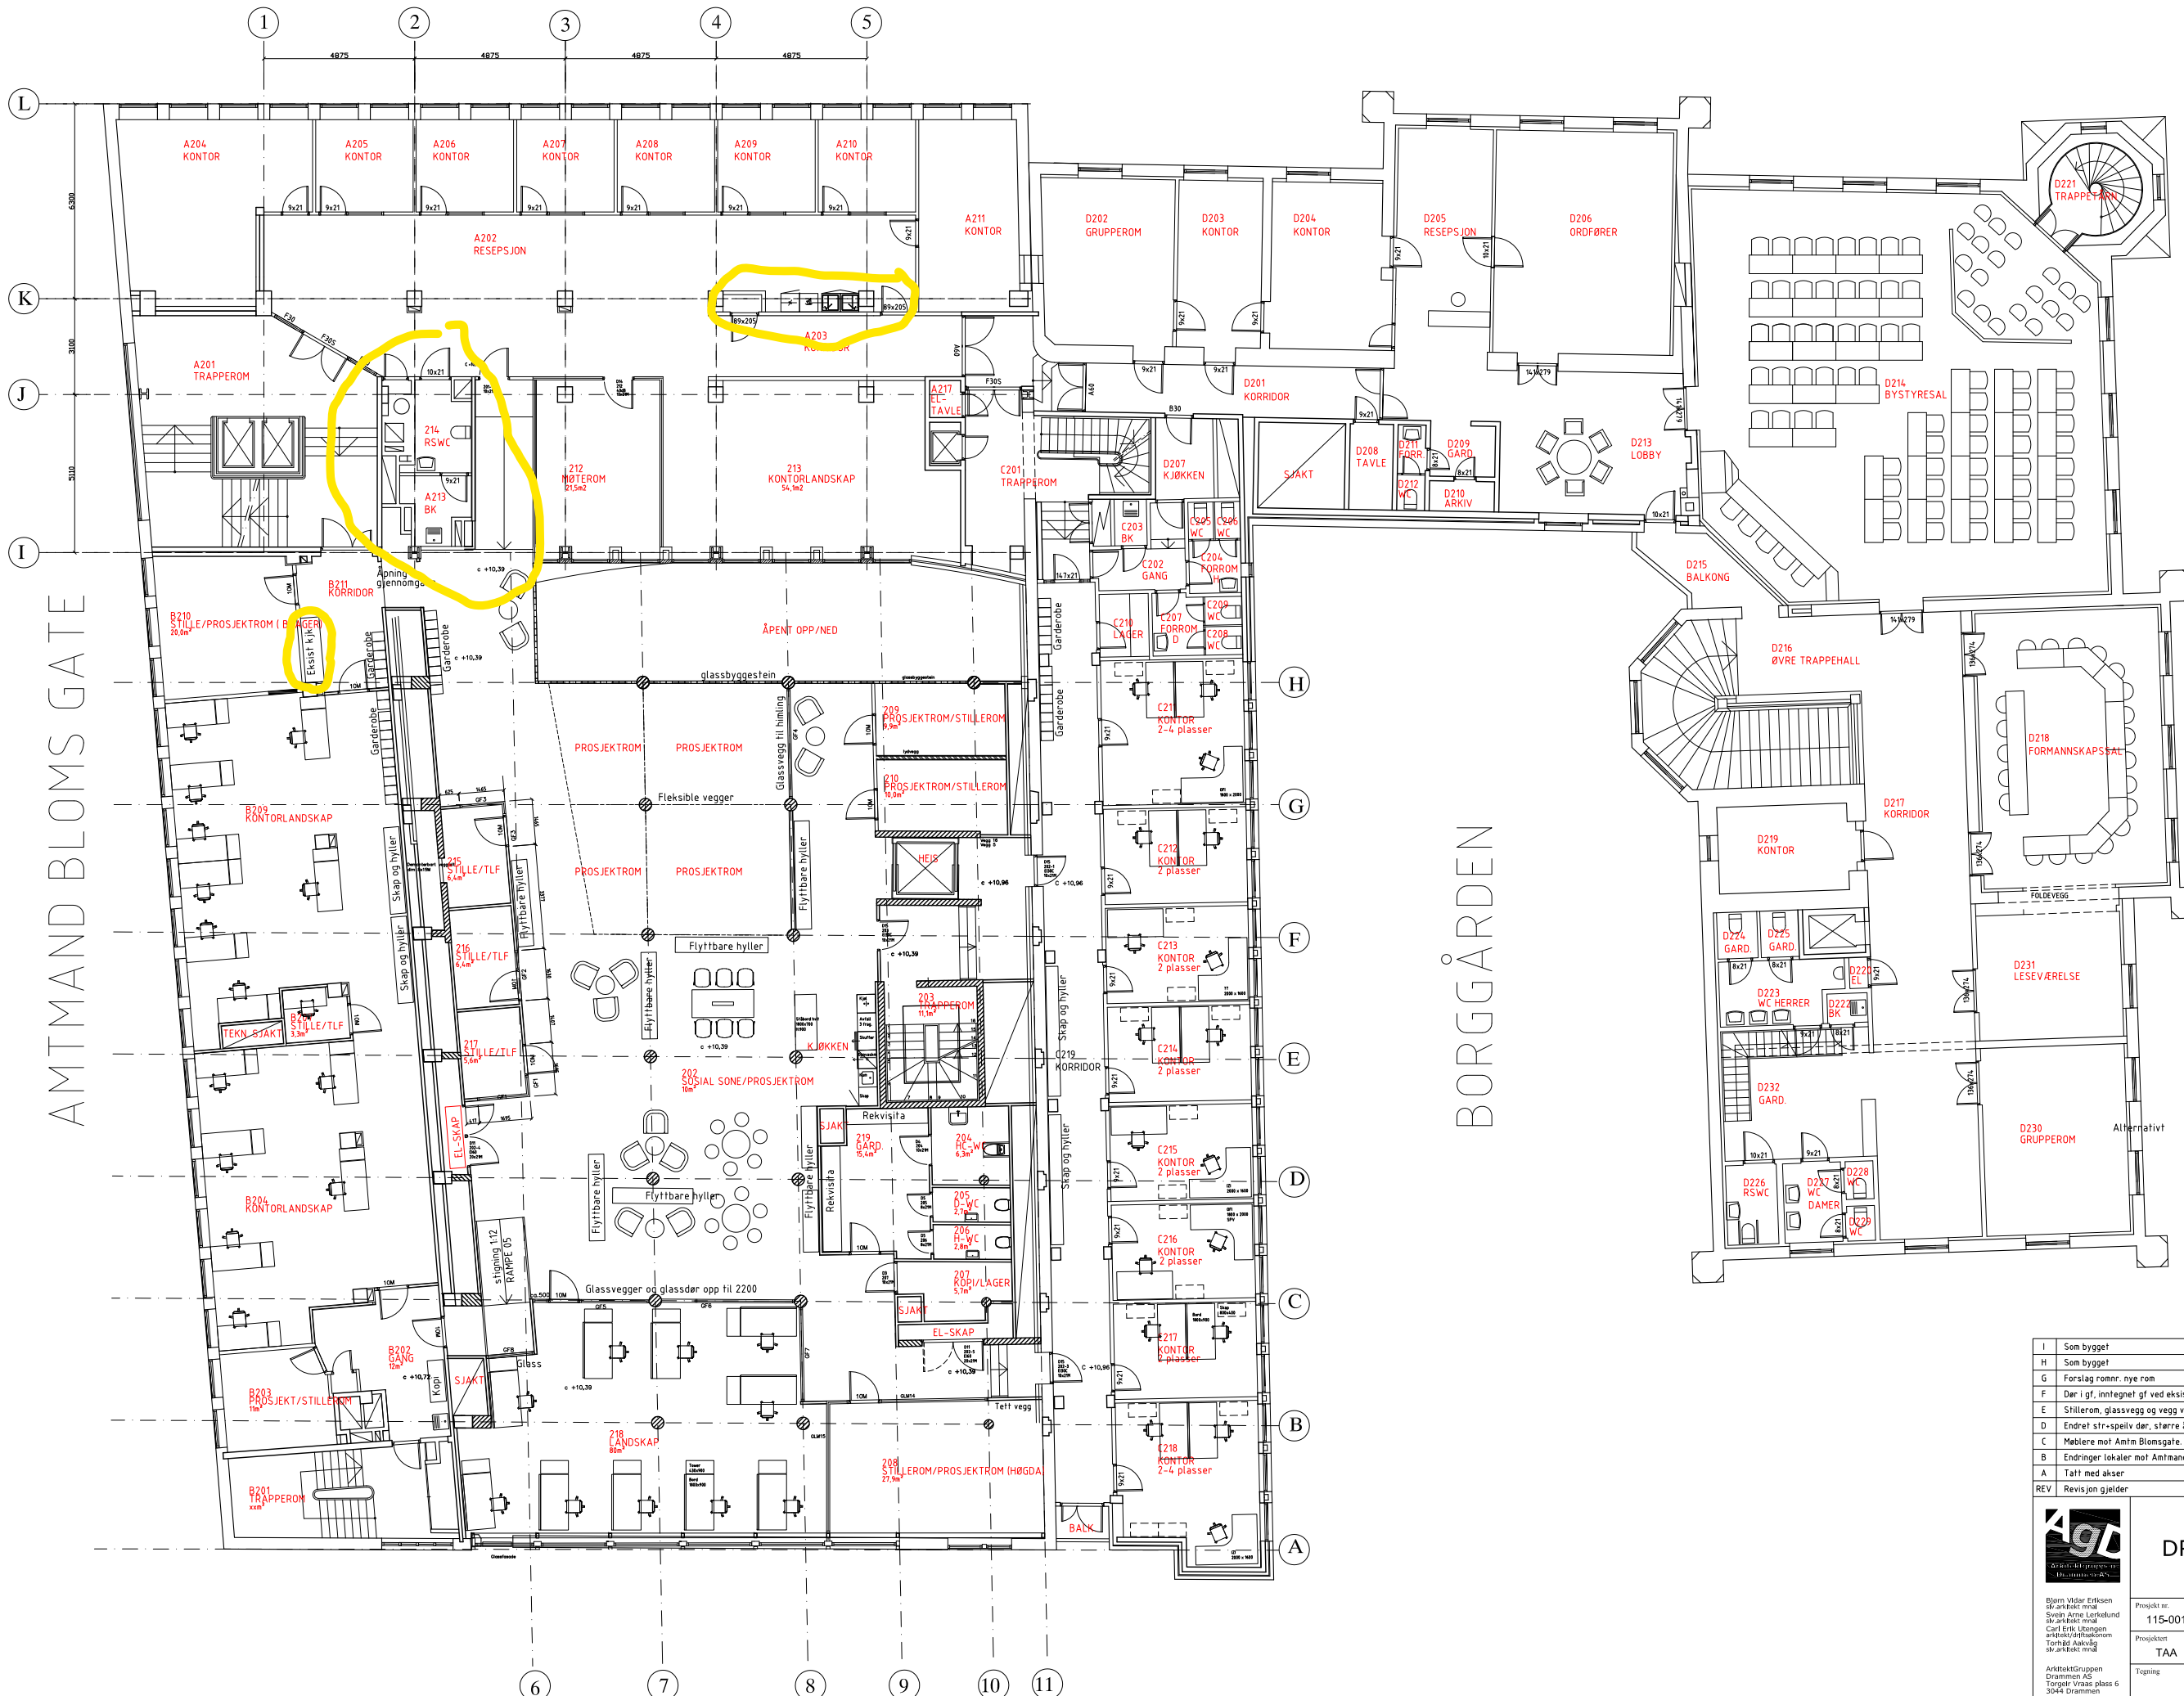

AGL
Arkitektgruppen
A/S

Bjørn Vidar Ertelsen
Svein Arne Lørdal
Carl Erik Utengen
Torbjørn Anvik
Merkelast m.m.a.

Arkitektgruppen
Drammen AS
Torgveivras plass 6
3044 Drammen
Tlf.: 32 83 84 20
e-post: firmapost@agdas.no

DRAMMEN EIENDOM KF

DRAMMEN RÅDHUS

OMBYGGING 2 ETG

Prosjekt nr. 115-001

Avdeling AVD 1

Ansvarlig AAKVÅG

Dato 17.02.2016

Prosjektet TAA

Tegnet SAK

Kontroll

Målestokk A3 = 1 : 200

A1 = 1 : 100

Tegning

Tegnar/Rev. I

PLAN 2 ETG

102