


DENNA RITNING ÄR DANFO AB:s EGENDOM
 OCH FÄR EJ UTAN VÅRT MEDGIVANDE KOPieras
 FÖREVISAS FÖR ELLER UTLÄMNAS TILL TREDJE PERSON.
 ÖVERTÄDLSE HÄRAV BEVÄRAS MED STÖD AV GÄLLANDE LAG.



RELATIONSHANDLING

SVINESUND
 TETRAGON 182

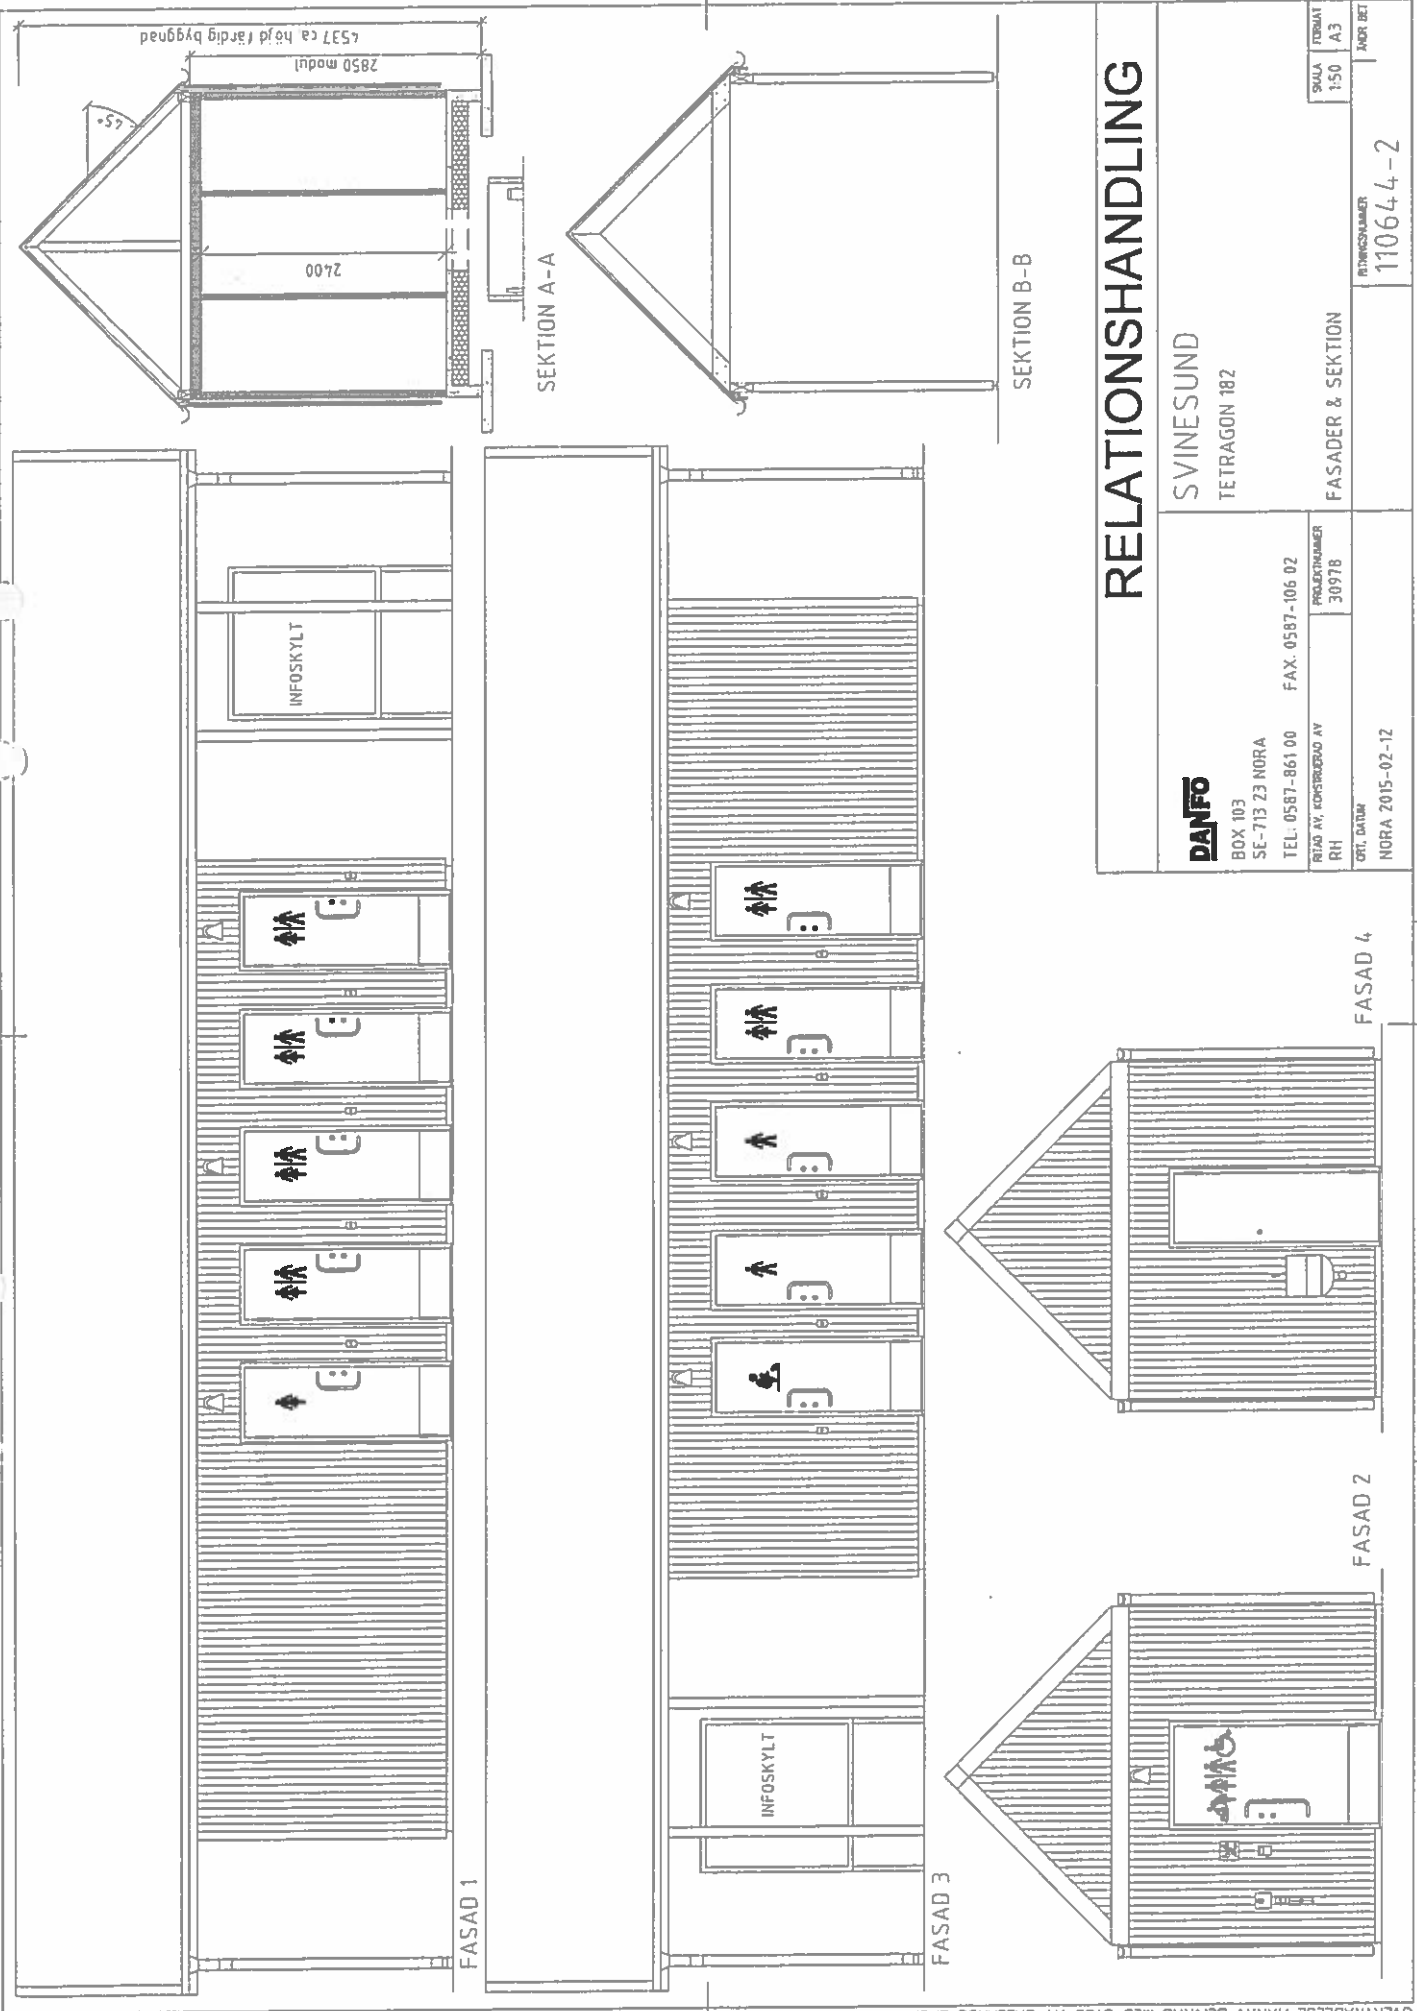

BOX 103
 SE-713 23 NORA
 TEL: 0587-86100 FAX: 0587-106 02

RITAD AV: KONSTRUKTÖR AV RH
 PROJEKTNUMMER 30978


SKALA 1:50
 FÖRMAAT A3

FASADER & SEKTION

RIKSNUMMER 110644-2

ORT: GÄDDA
 NORA 2015-02-12


DENNA RITNING ÄR DANFO AB:s EGENDOM
 OCH FÄR EJ UTAN VÅRT MEDGIVANDE KOPieras
 FÖRENSA FÖR ELLER UTLÄMNAS TILL TREDJE PERSON
 ÖVERTRÄDELSE HÄRAV BEIVRAS MED STÖD AV GÄLLANDE LAG.

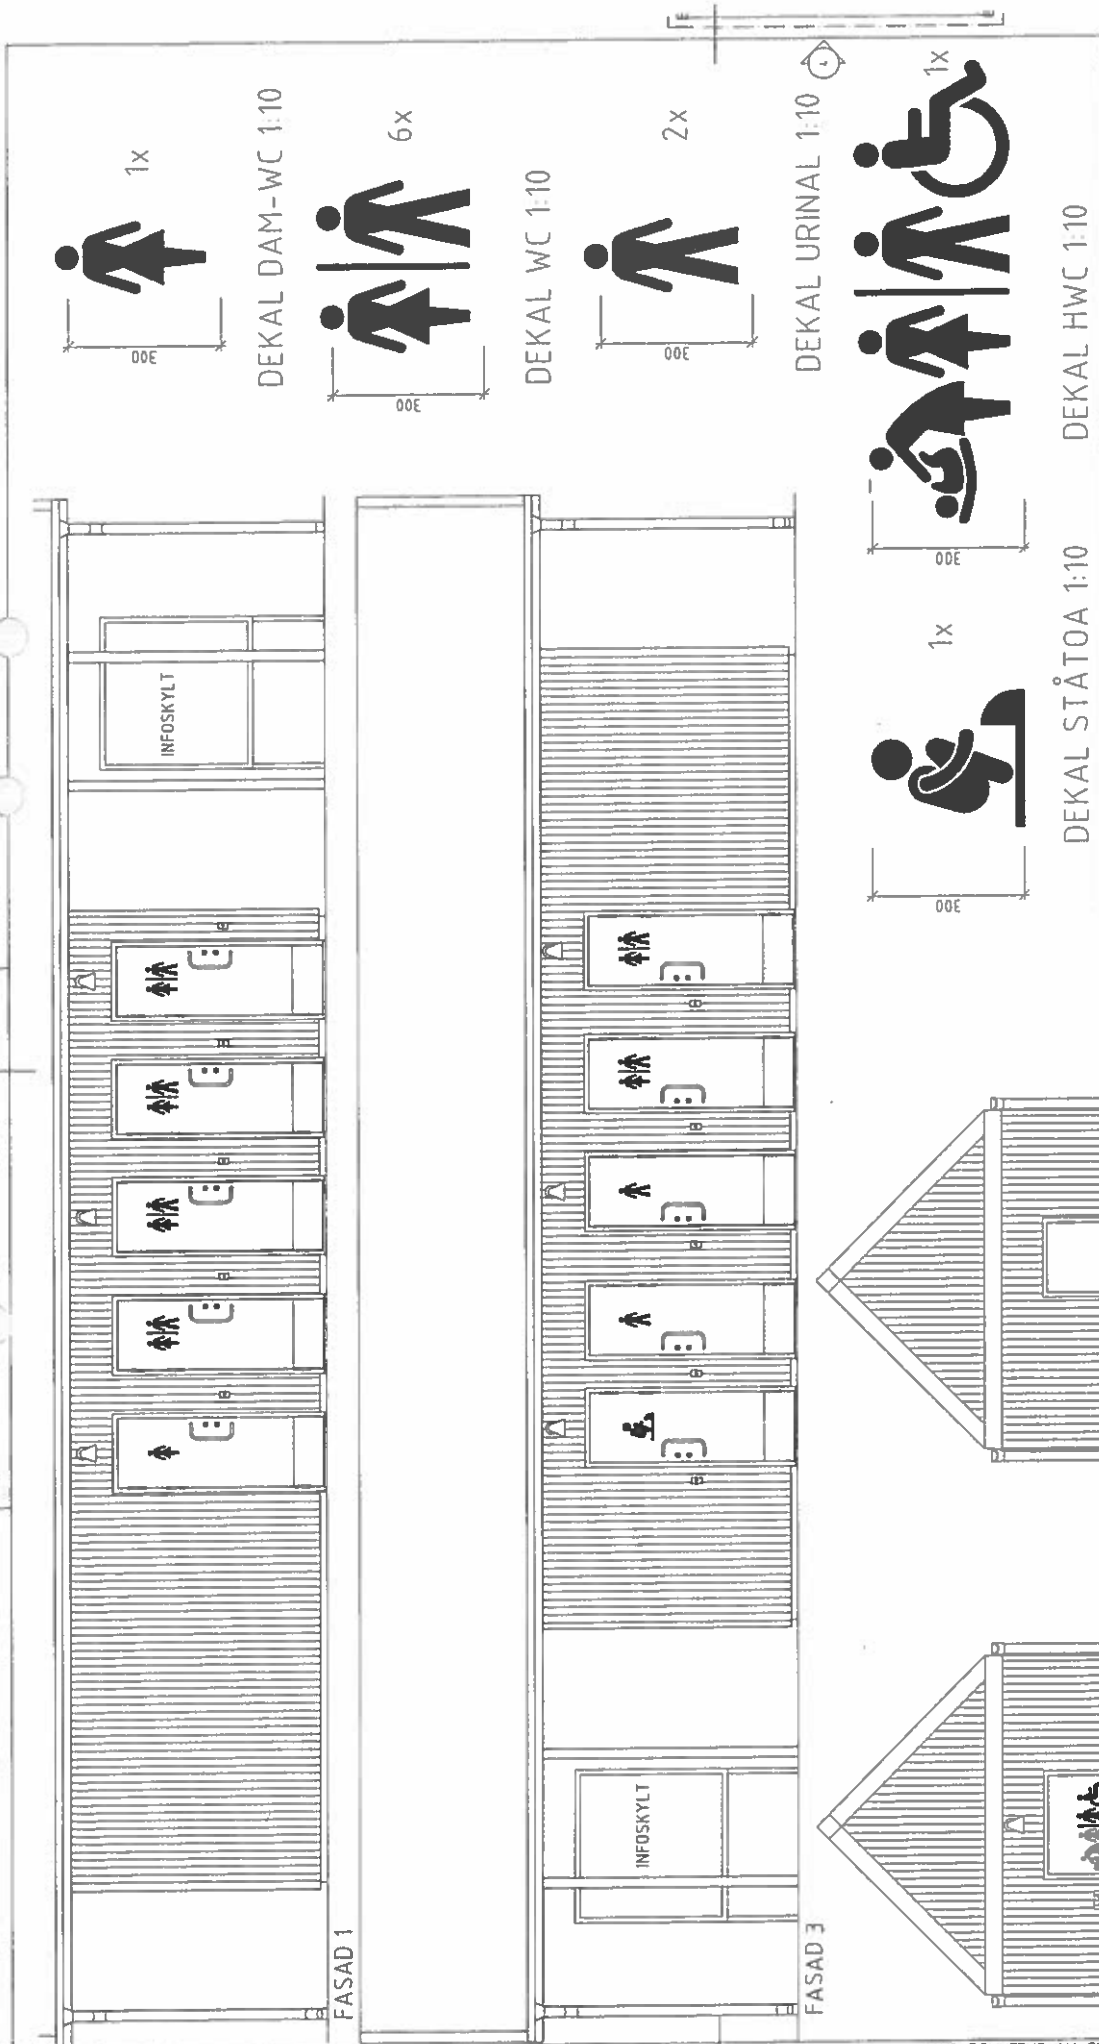


DANFO		SVINESUND	
BOX 103		TETRAGON 182	
SE-713 23 NORA			
TEL: 0587-86100	FAX: 0587-106 02		
RITAD AV: KONSTRUKTÖR AV	PROJEKTNUMMER	KLISTERDEKALER DÖRRAR	
HA	30978	RITNINGSNUMMER	
ORT, DATUM	NORA 2015-03-17	110644-3	

RELATIONSHANDLING
 DEKAL STÅTOA 1:10 DEKAL HWC 1:10
 DEKAL DAM-WC 1:10 DEKAL WC 1:10
 DEKAL URINAL 1:10

KLISTERDEKALER
MATERIAL: SVART FOLIE

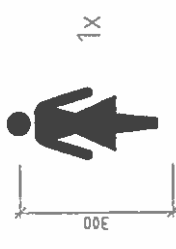

DEKAL DAM-WC 1:10

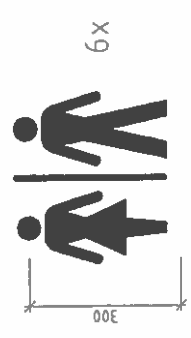


DEKAL WC 1:10



DEKAL URINAL 1:10



DEKAL STÅTOA 1:10

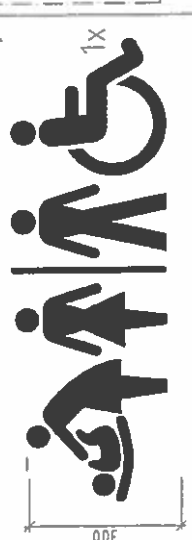

DEKAL HWC 1:10

FASAD 4

FASAD 2

FASAD 3

FASAD 1