


VESTLANDSHEIME

UTSNITT AV KART 16, 1966
ARK. MNAL. ROLF RÖHDE 1/8-1966

BLAD

kartblad 5

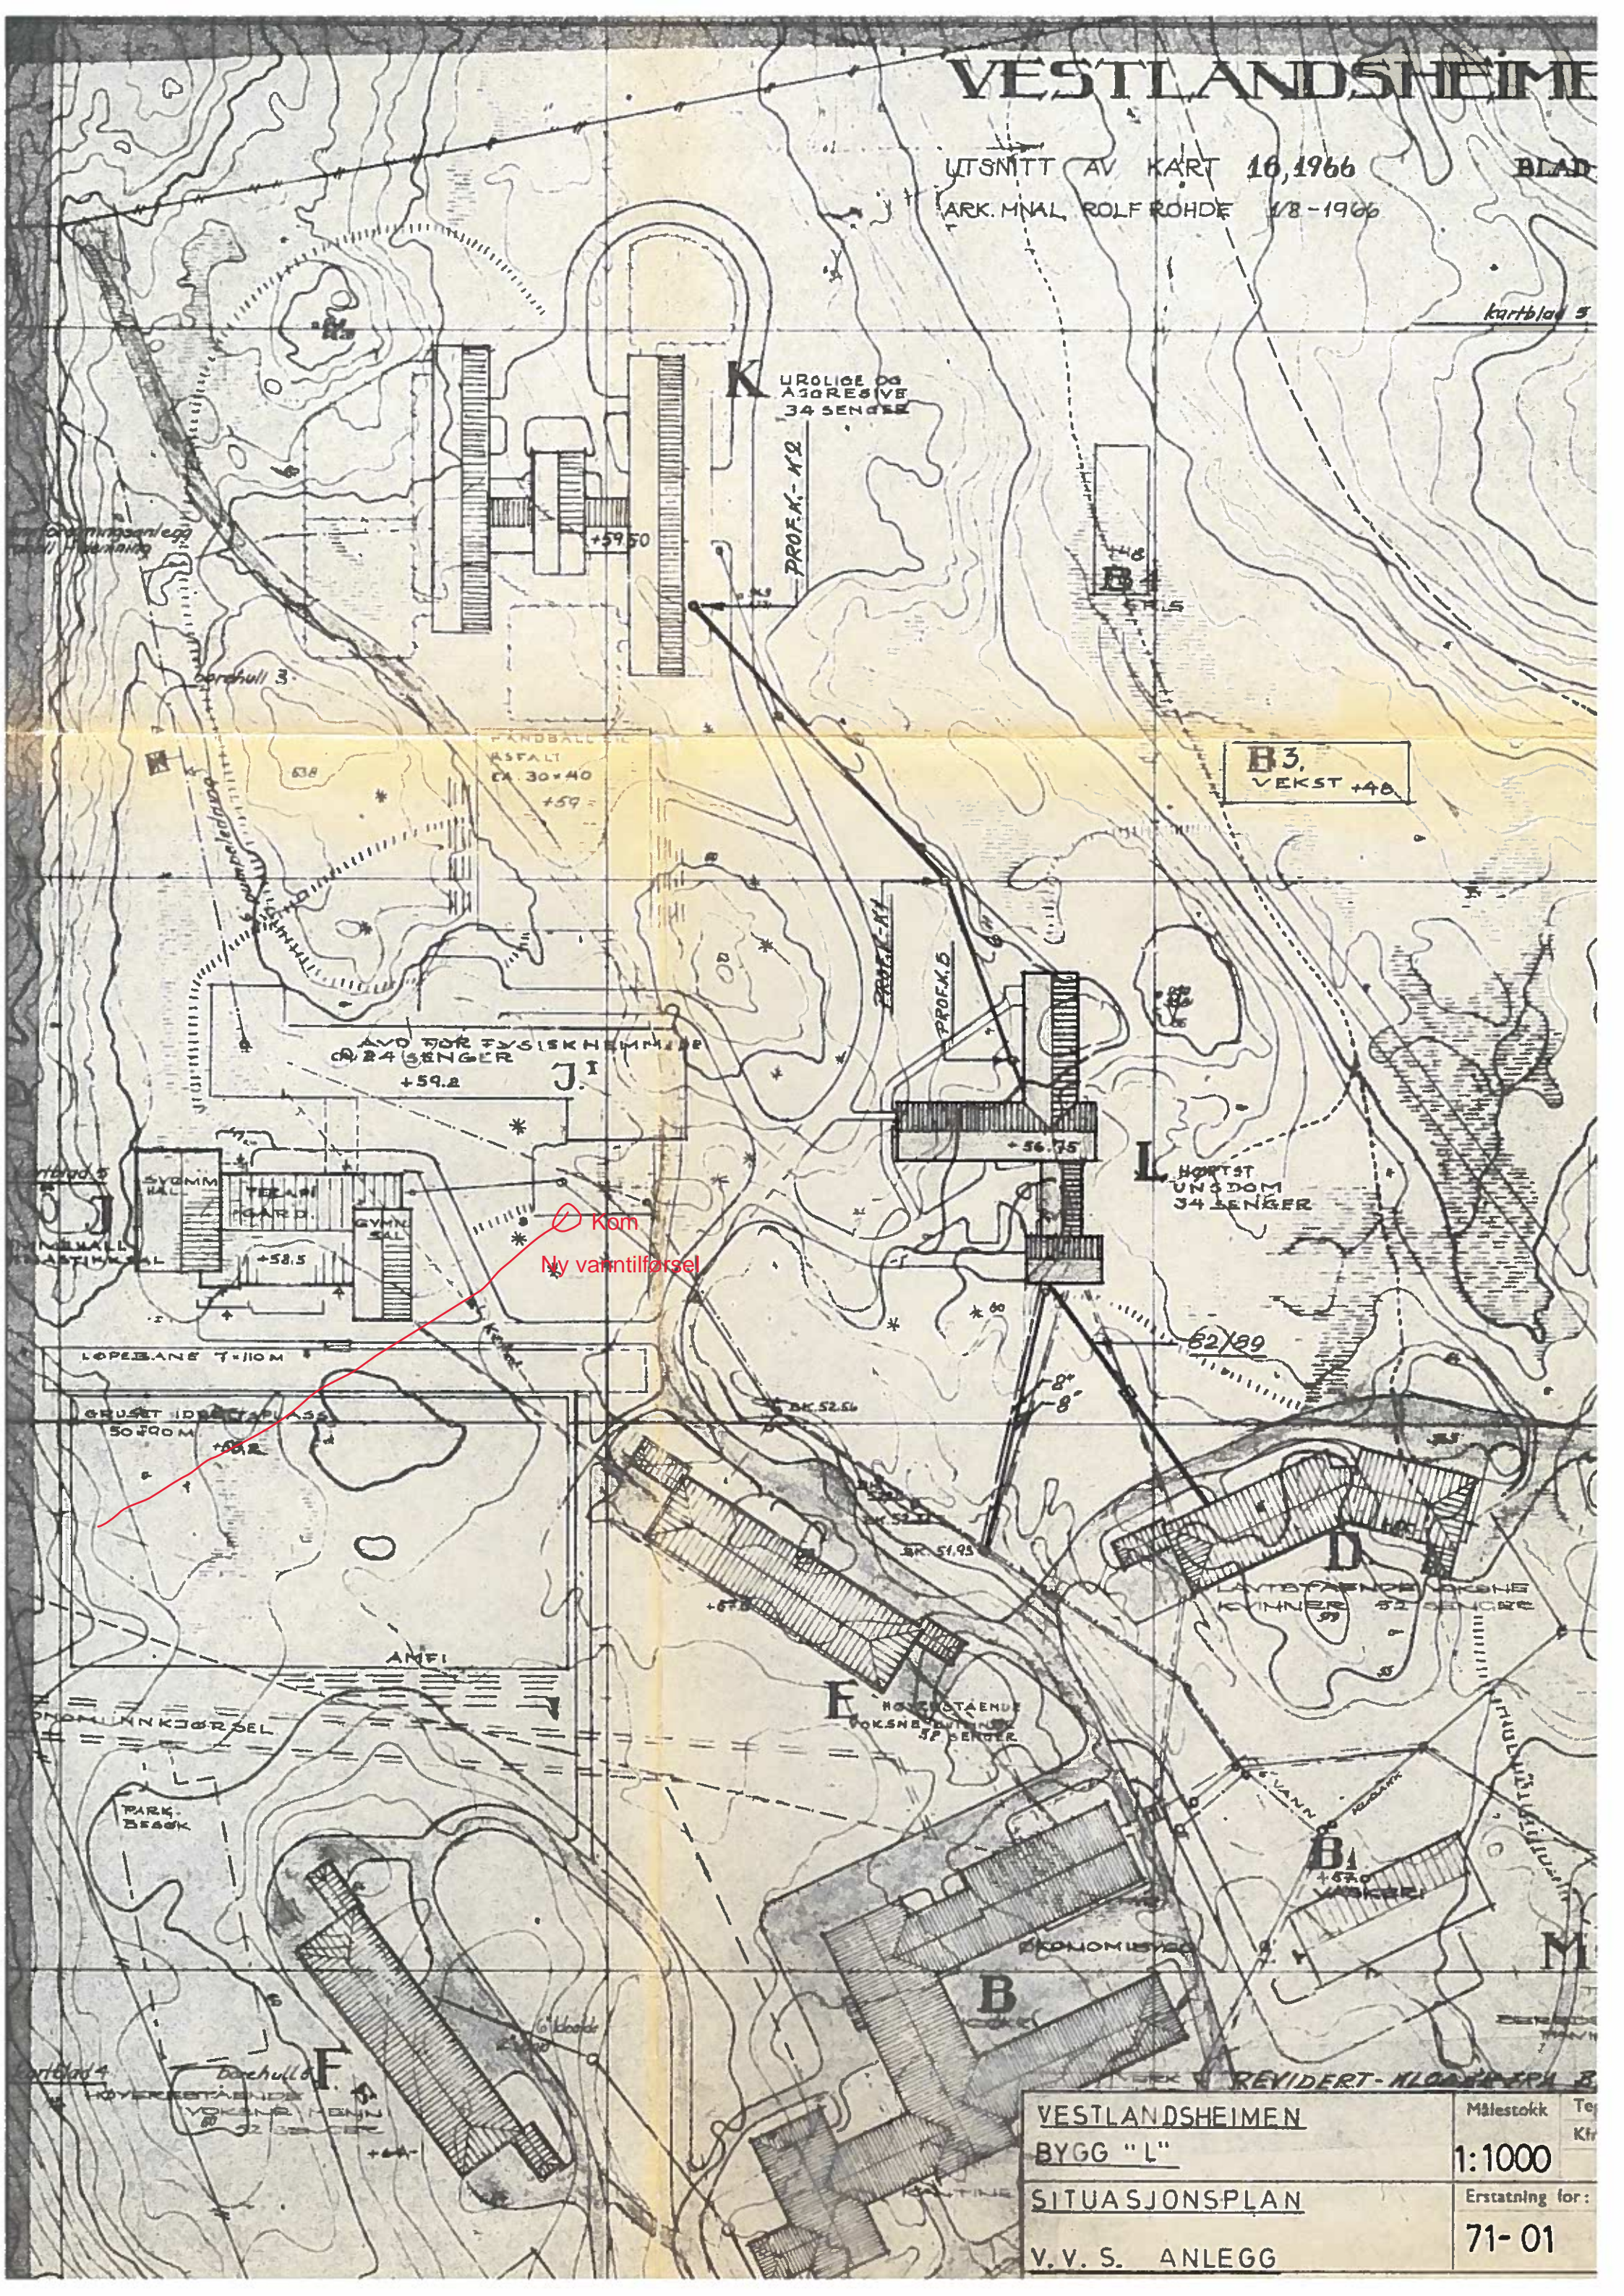

K UROLIGE OG
AGGRESSIVE
34 SENGER

PROF. A-12

B3
VEKST +40

AVD FOR FYSISKEHEMMTE
24 SENGER
+59.2

Kom
Ny varmtilførsel

L HØRST
UNSDOM
34 SENGER

E HØRSTÅENDE
VOKSNEDELEN
32 SENGER

VESTLANDSHEIMEN

BYGG "L"

SITUASJONSPLAN


V. V. S. ANLEGG

Målestokk

1:1000

Erstatning for:

71-01

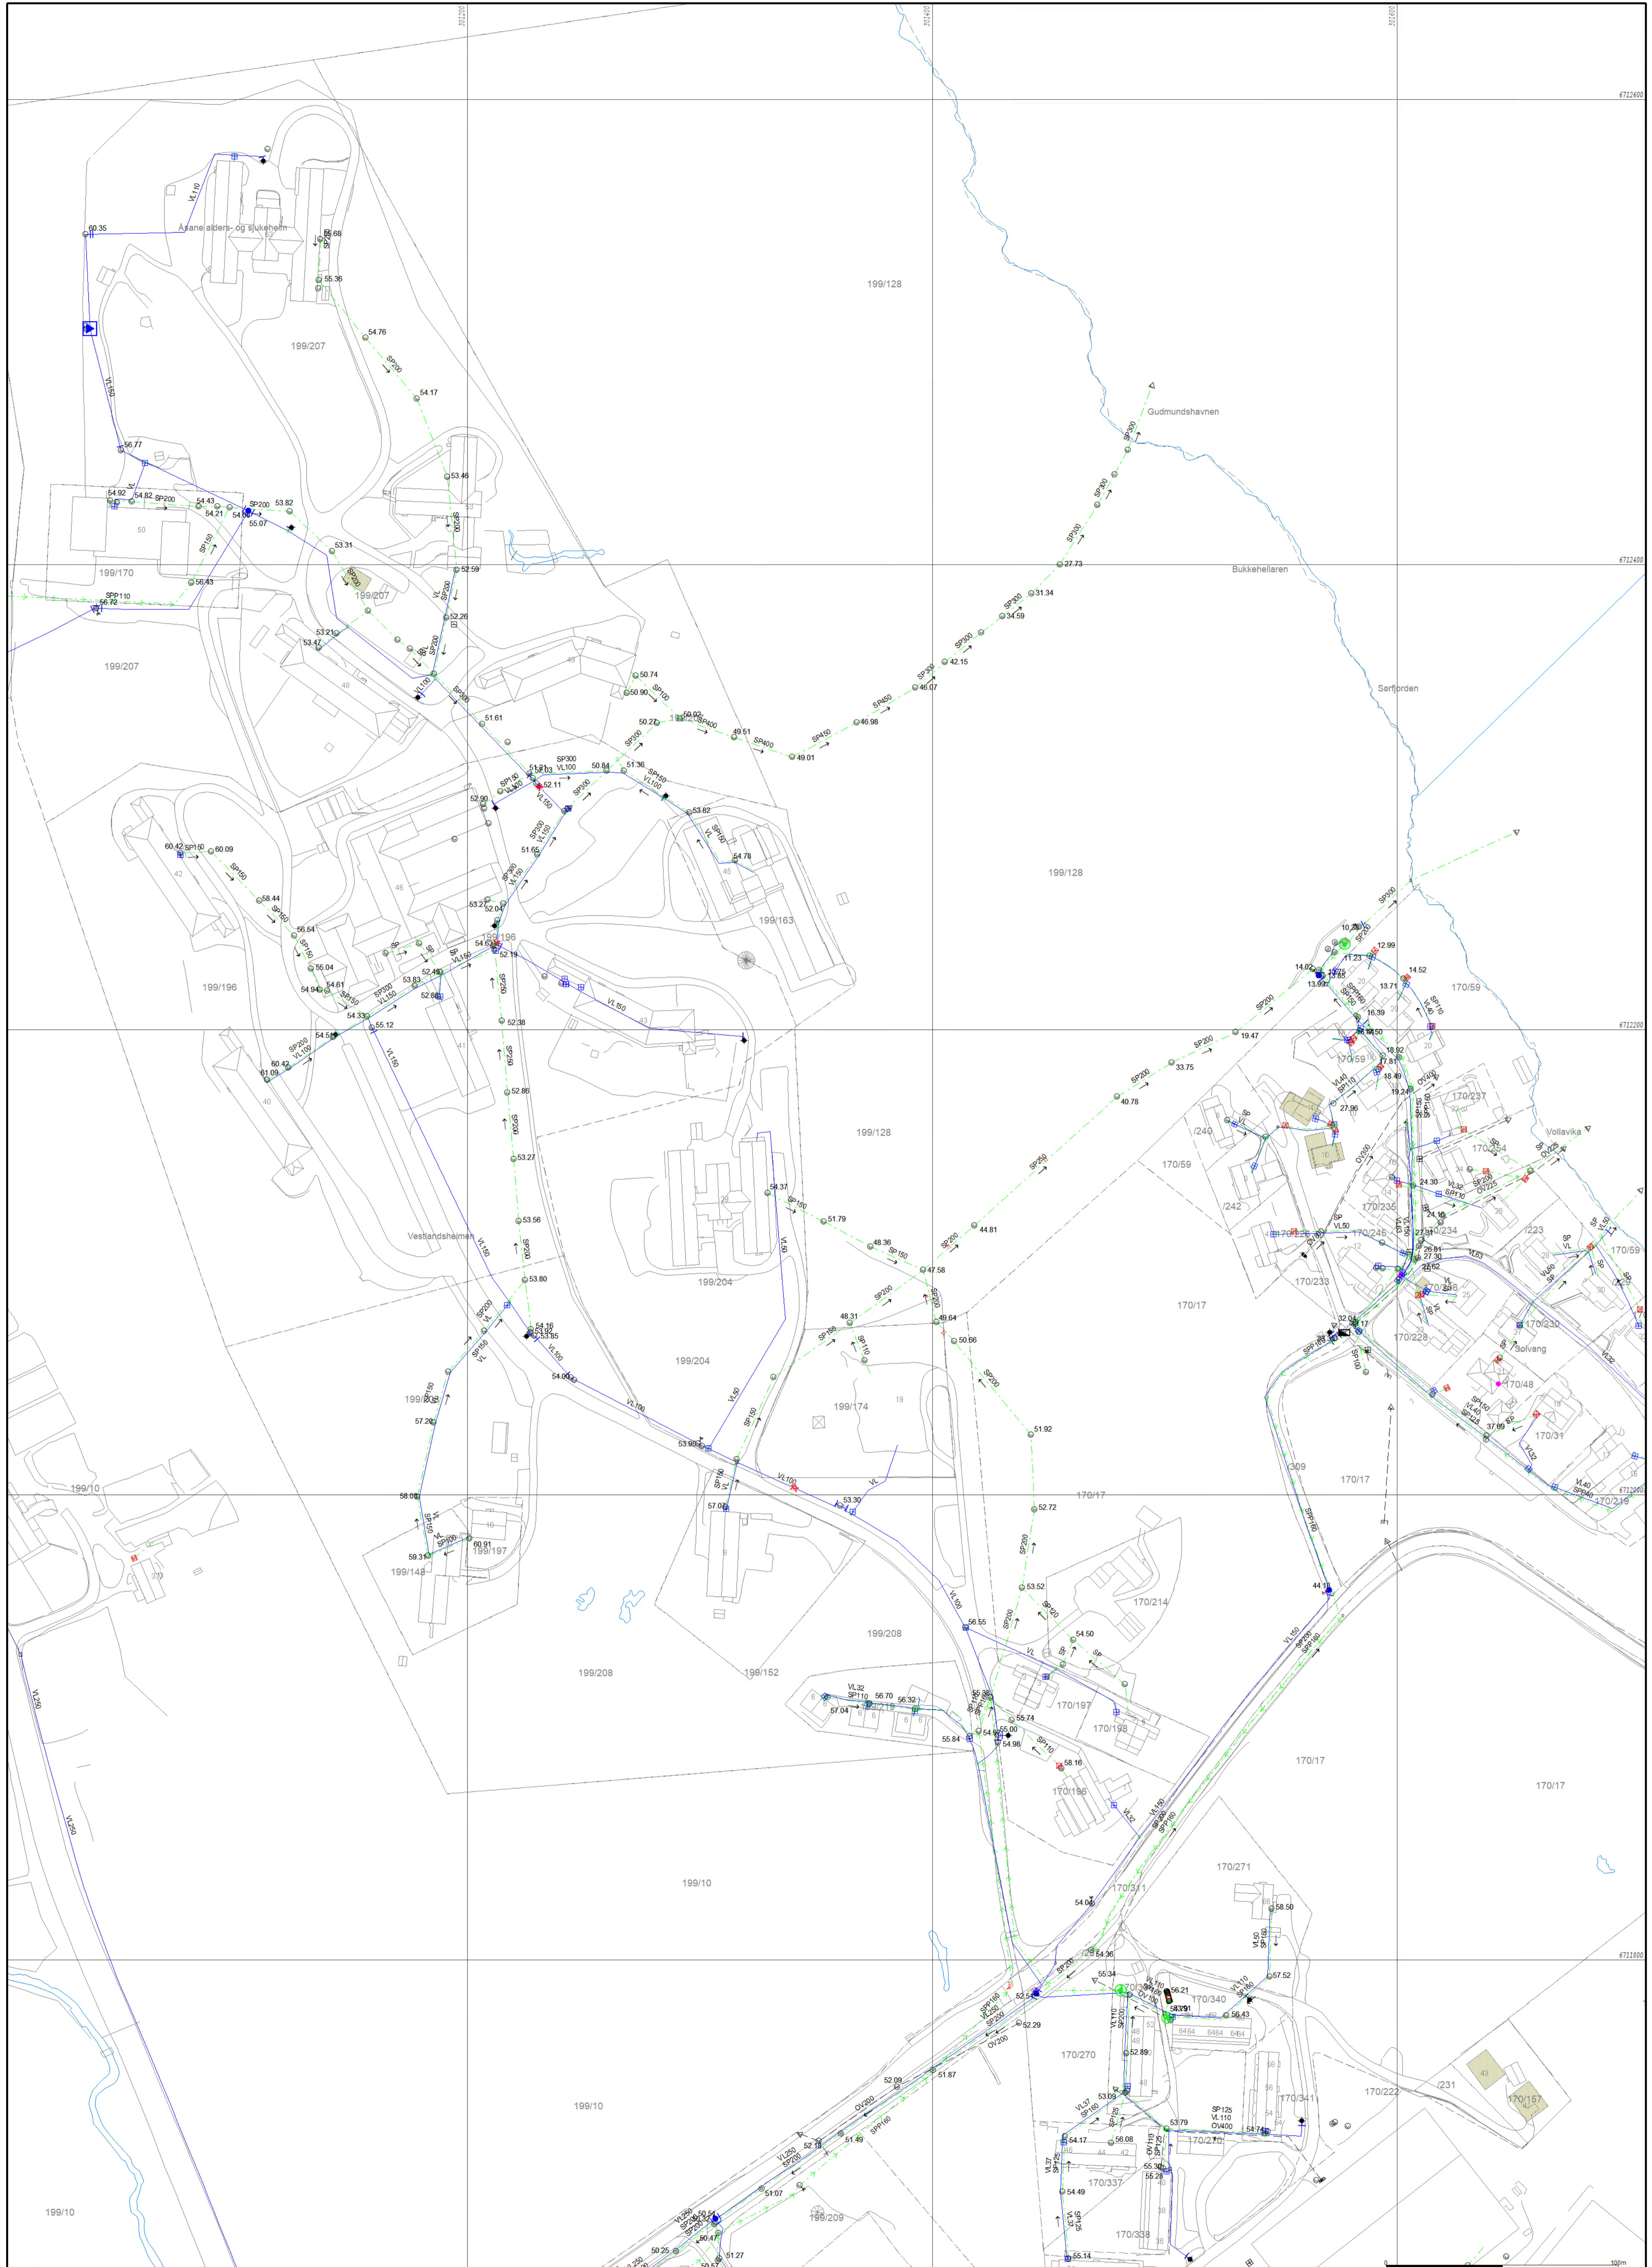


- Avløp felles	- Kanal vann	- Spillvann	- Andre	● Pumpestasjon vann
- Drenasjedrøing	- Overløpsdrøing	- Spillvann trykk	● Basseng	△ Spinkreanlegg
- Felles trykk	- Overvann	- Tunnell felles	● Brun	
- Drenasjedrøing	- Pumpedrøing felles	- Tunnell overvann	● Hyllest	
- Kanal felles	- Pumpedrøing overvann	- Tunnell spillvann	● Hyllest	
- Kanal overvann	- Pumpedrøing spillvann	- Tunnell vann	● Ksan	
- Kanal spillvann	- Pumpedrøing vann	- Vannled-drøing	○ Kum	

Beliggenhet og høyder må oppfattes som orienterende.


Norconsult Bergen
 VA-reisjonen

Dato: 2020.06.04
 Skala: 1:1250

N:\53\44\513444\0\DK1\Teknisk_infrastruktur\arkiv\1\VA-plan\rev4 - XREF = 513444_0 - kartgrunntegning.dwg - Kallan - Plotteret 2014-08-21 10:03 - LAYOUT = V001_rev4 - XREF = 513444_0 - kartgrunntegning.dwg

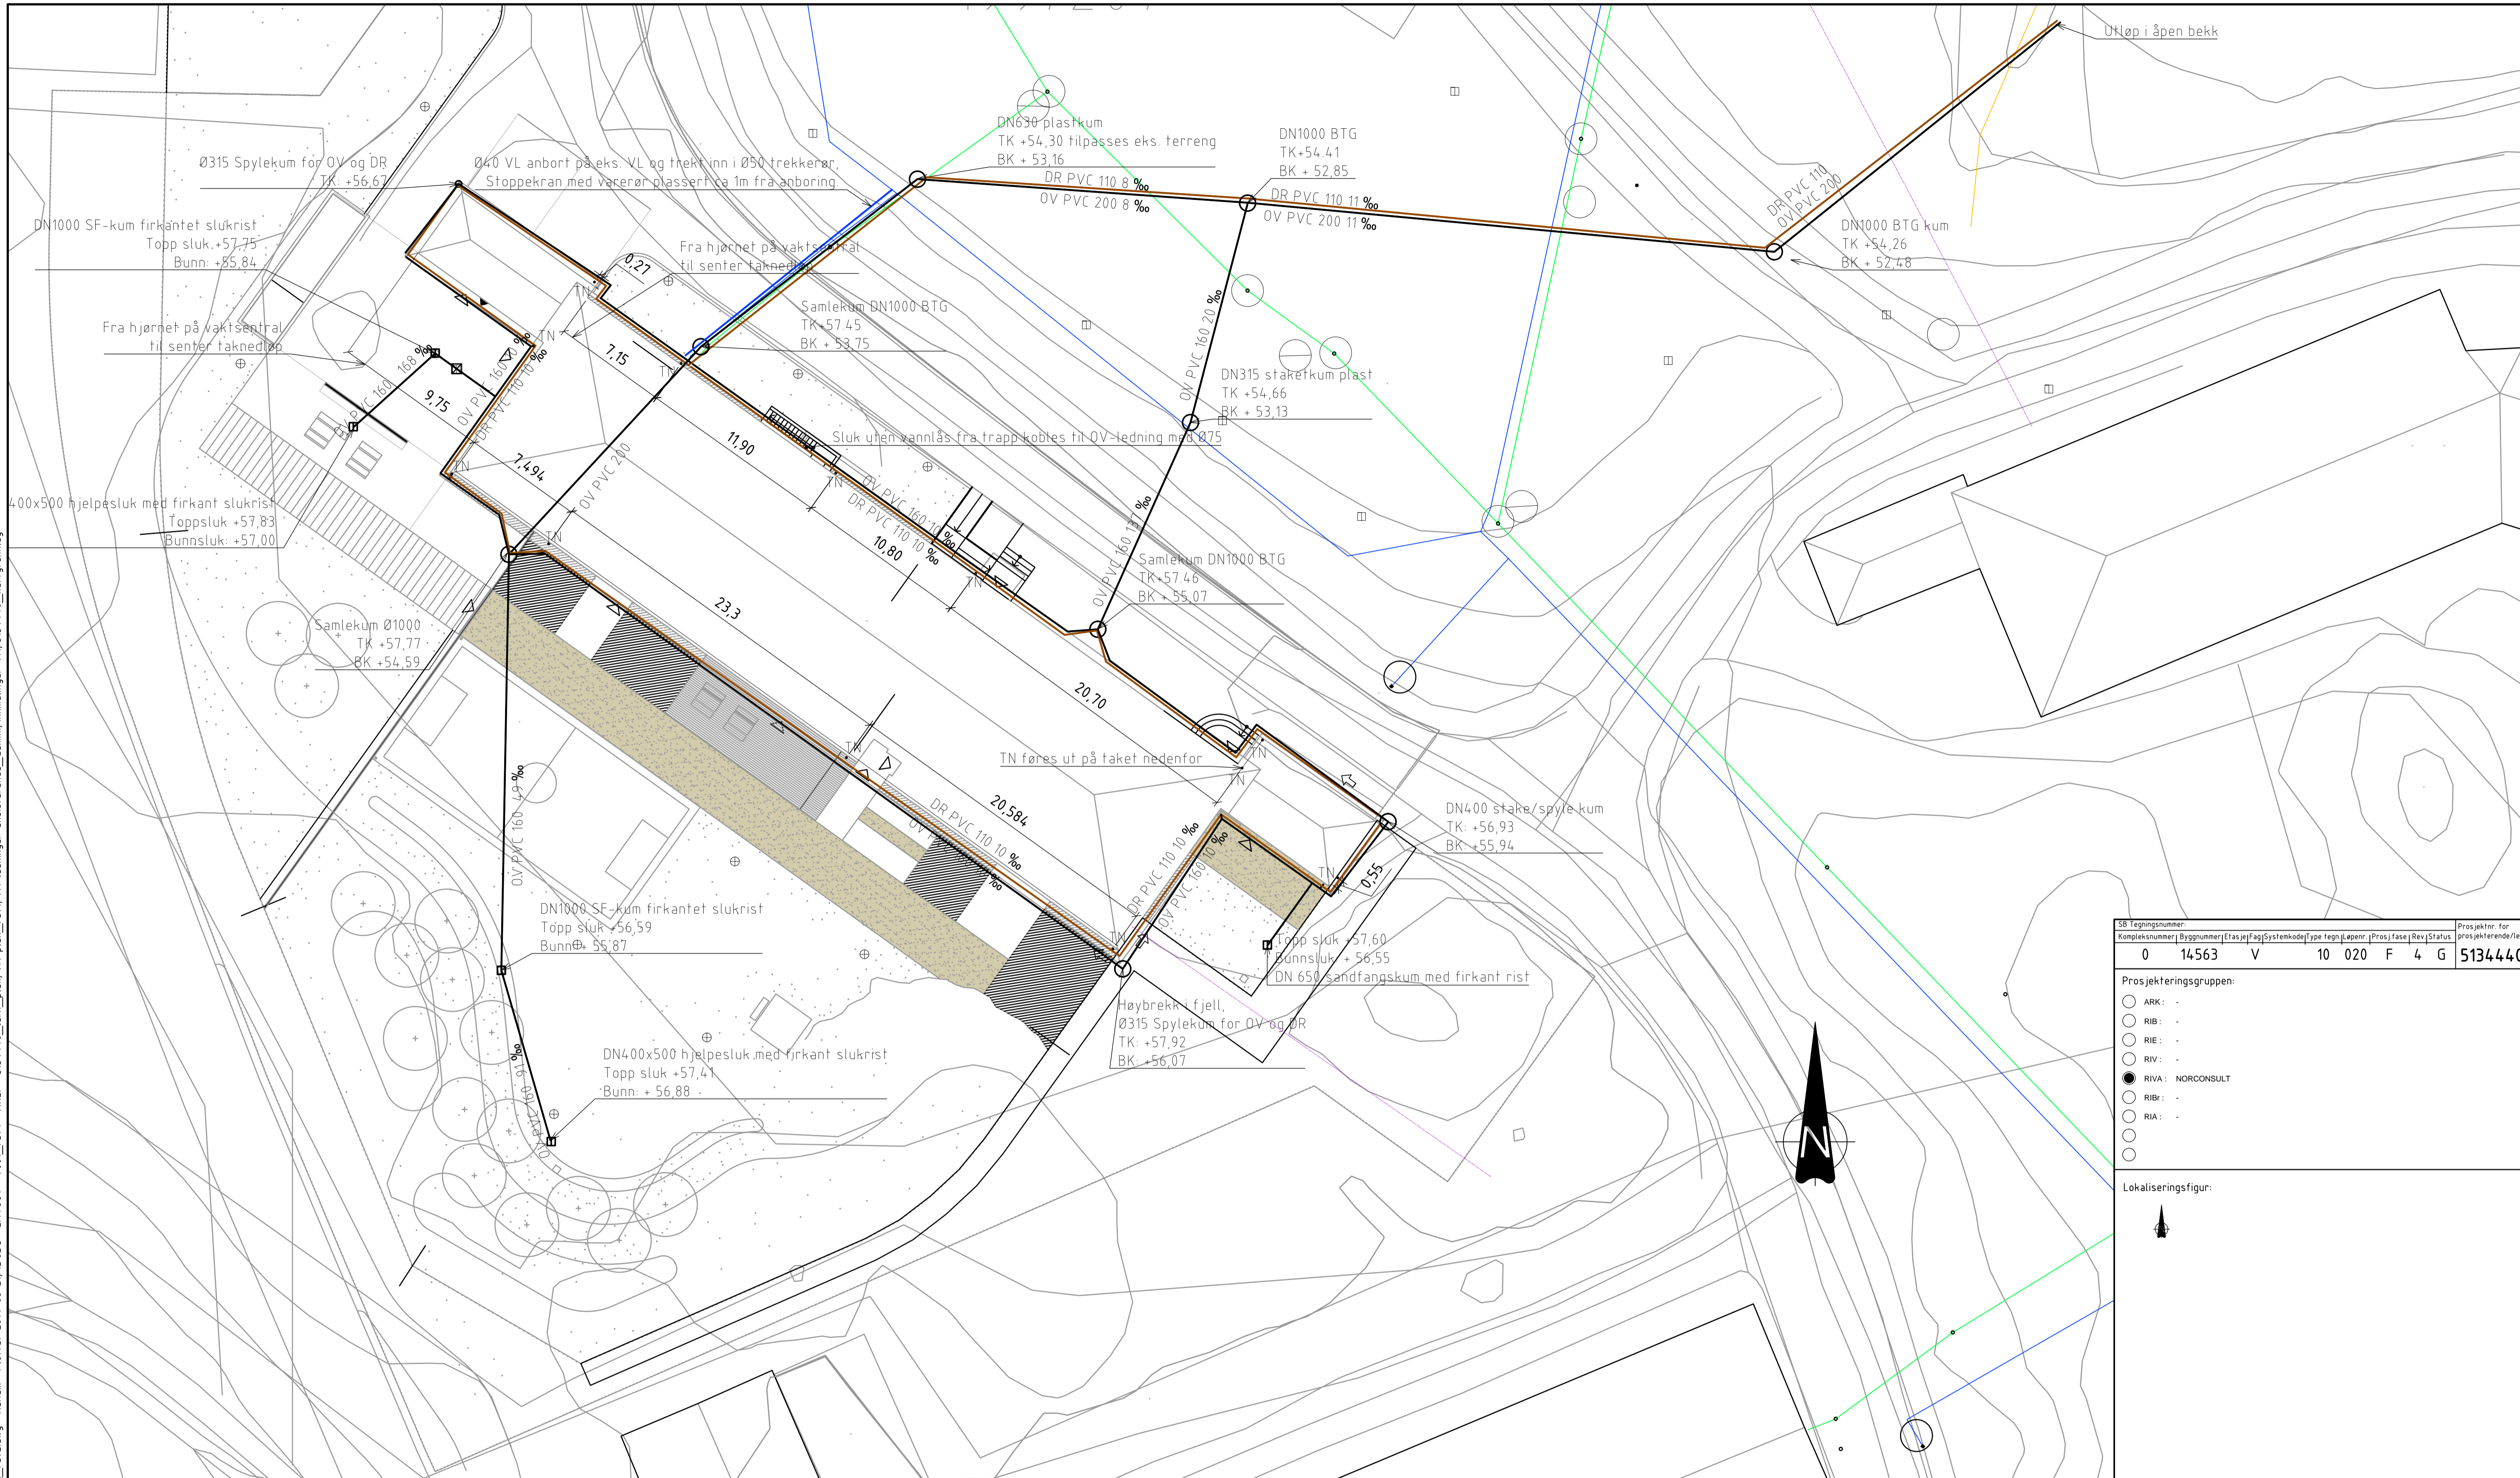

Eksisterende		Utgå		Prosjektert	
Åpen grøft		Fjernvarme		Overvann	
Overvann		Kum		Drensvann	
Spillvann		Stort sluk		Kum	
Vann		Sluk		Sluk	

SB Tegningsnummer: Kompleksnummer Bygnummer Etasje Fag Systemkode Type tegn Layer Prosj fase Rev Status	Prosjektør for prosjekterende/rev
0 14563 V 10 020 F 4 G	5134440
Prosjekteringsgruppen: ○ ARK: - ○ RIB: - ○ RIE: - ○ RIV: - ● RIVA: NORCONSULT ○ RIBr: - ○ RIA: - ○	
Lokaliseringsfigur: 	
Fase: SOM BYGGET	
PROSJEKTNR. SB: STATSBYGG 12019	
Tittel: BJØRGVIN FENGSEL UNGDOMSENHET VA-ANLEGG PLASSERING AV SLUK, LEDNINGER OG KUMMER	
Kontroll prosjekt Sign. Kontroll Kaham TD	Godkjent Kontroll utferdige Sign. Kontroll TD
Filnavn VA-plan\tegning_rev2.dwg Dato 2014-08-21 Skala 1:200	Prosjektør for prosjekterende/rev 0 14563 D 10 020 F 4 G 5134440