



6

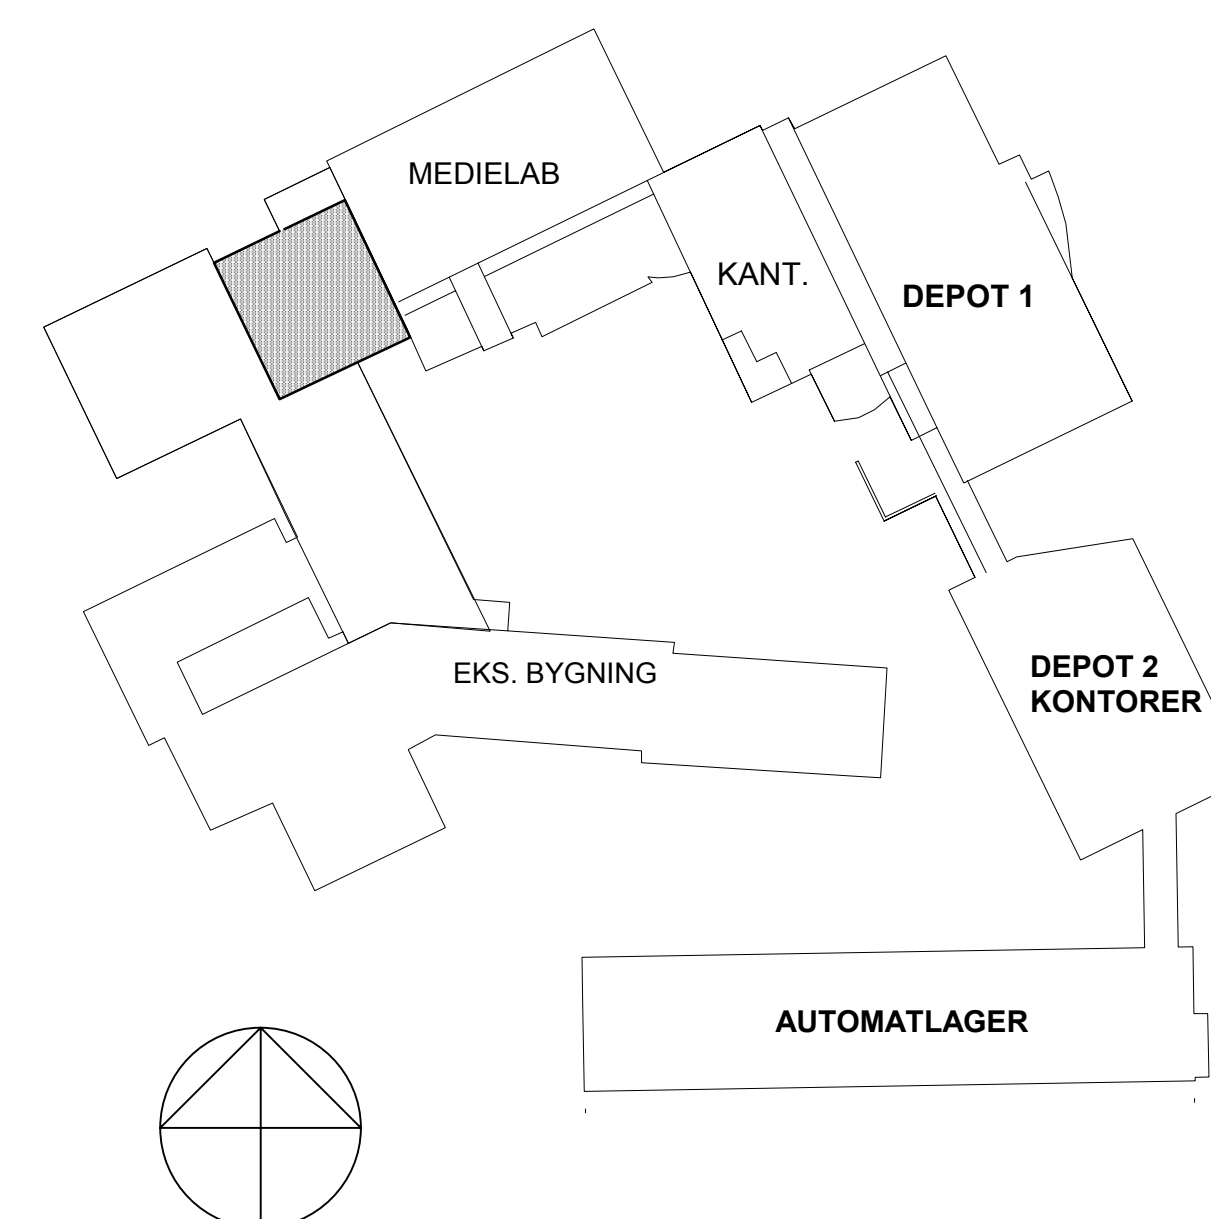


REV.	REVISJON	DATE	PRO	KPR
------	----------	------	-----	-----

ARBEIDSTEGNING

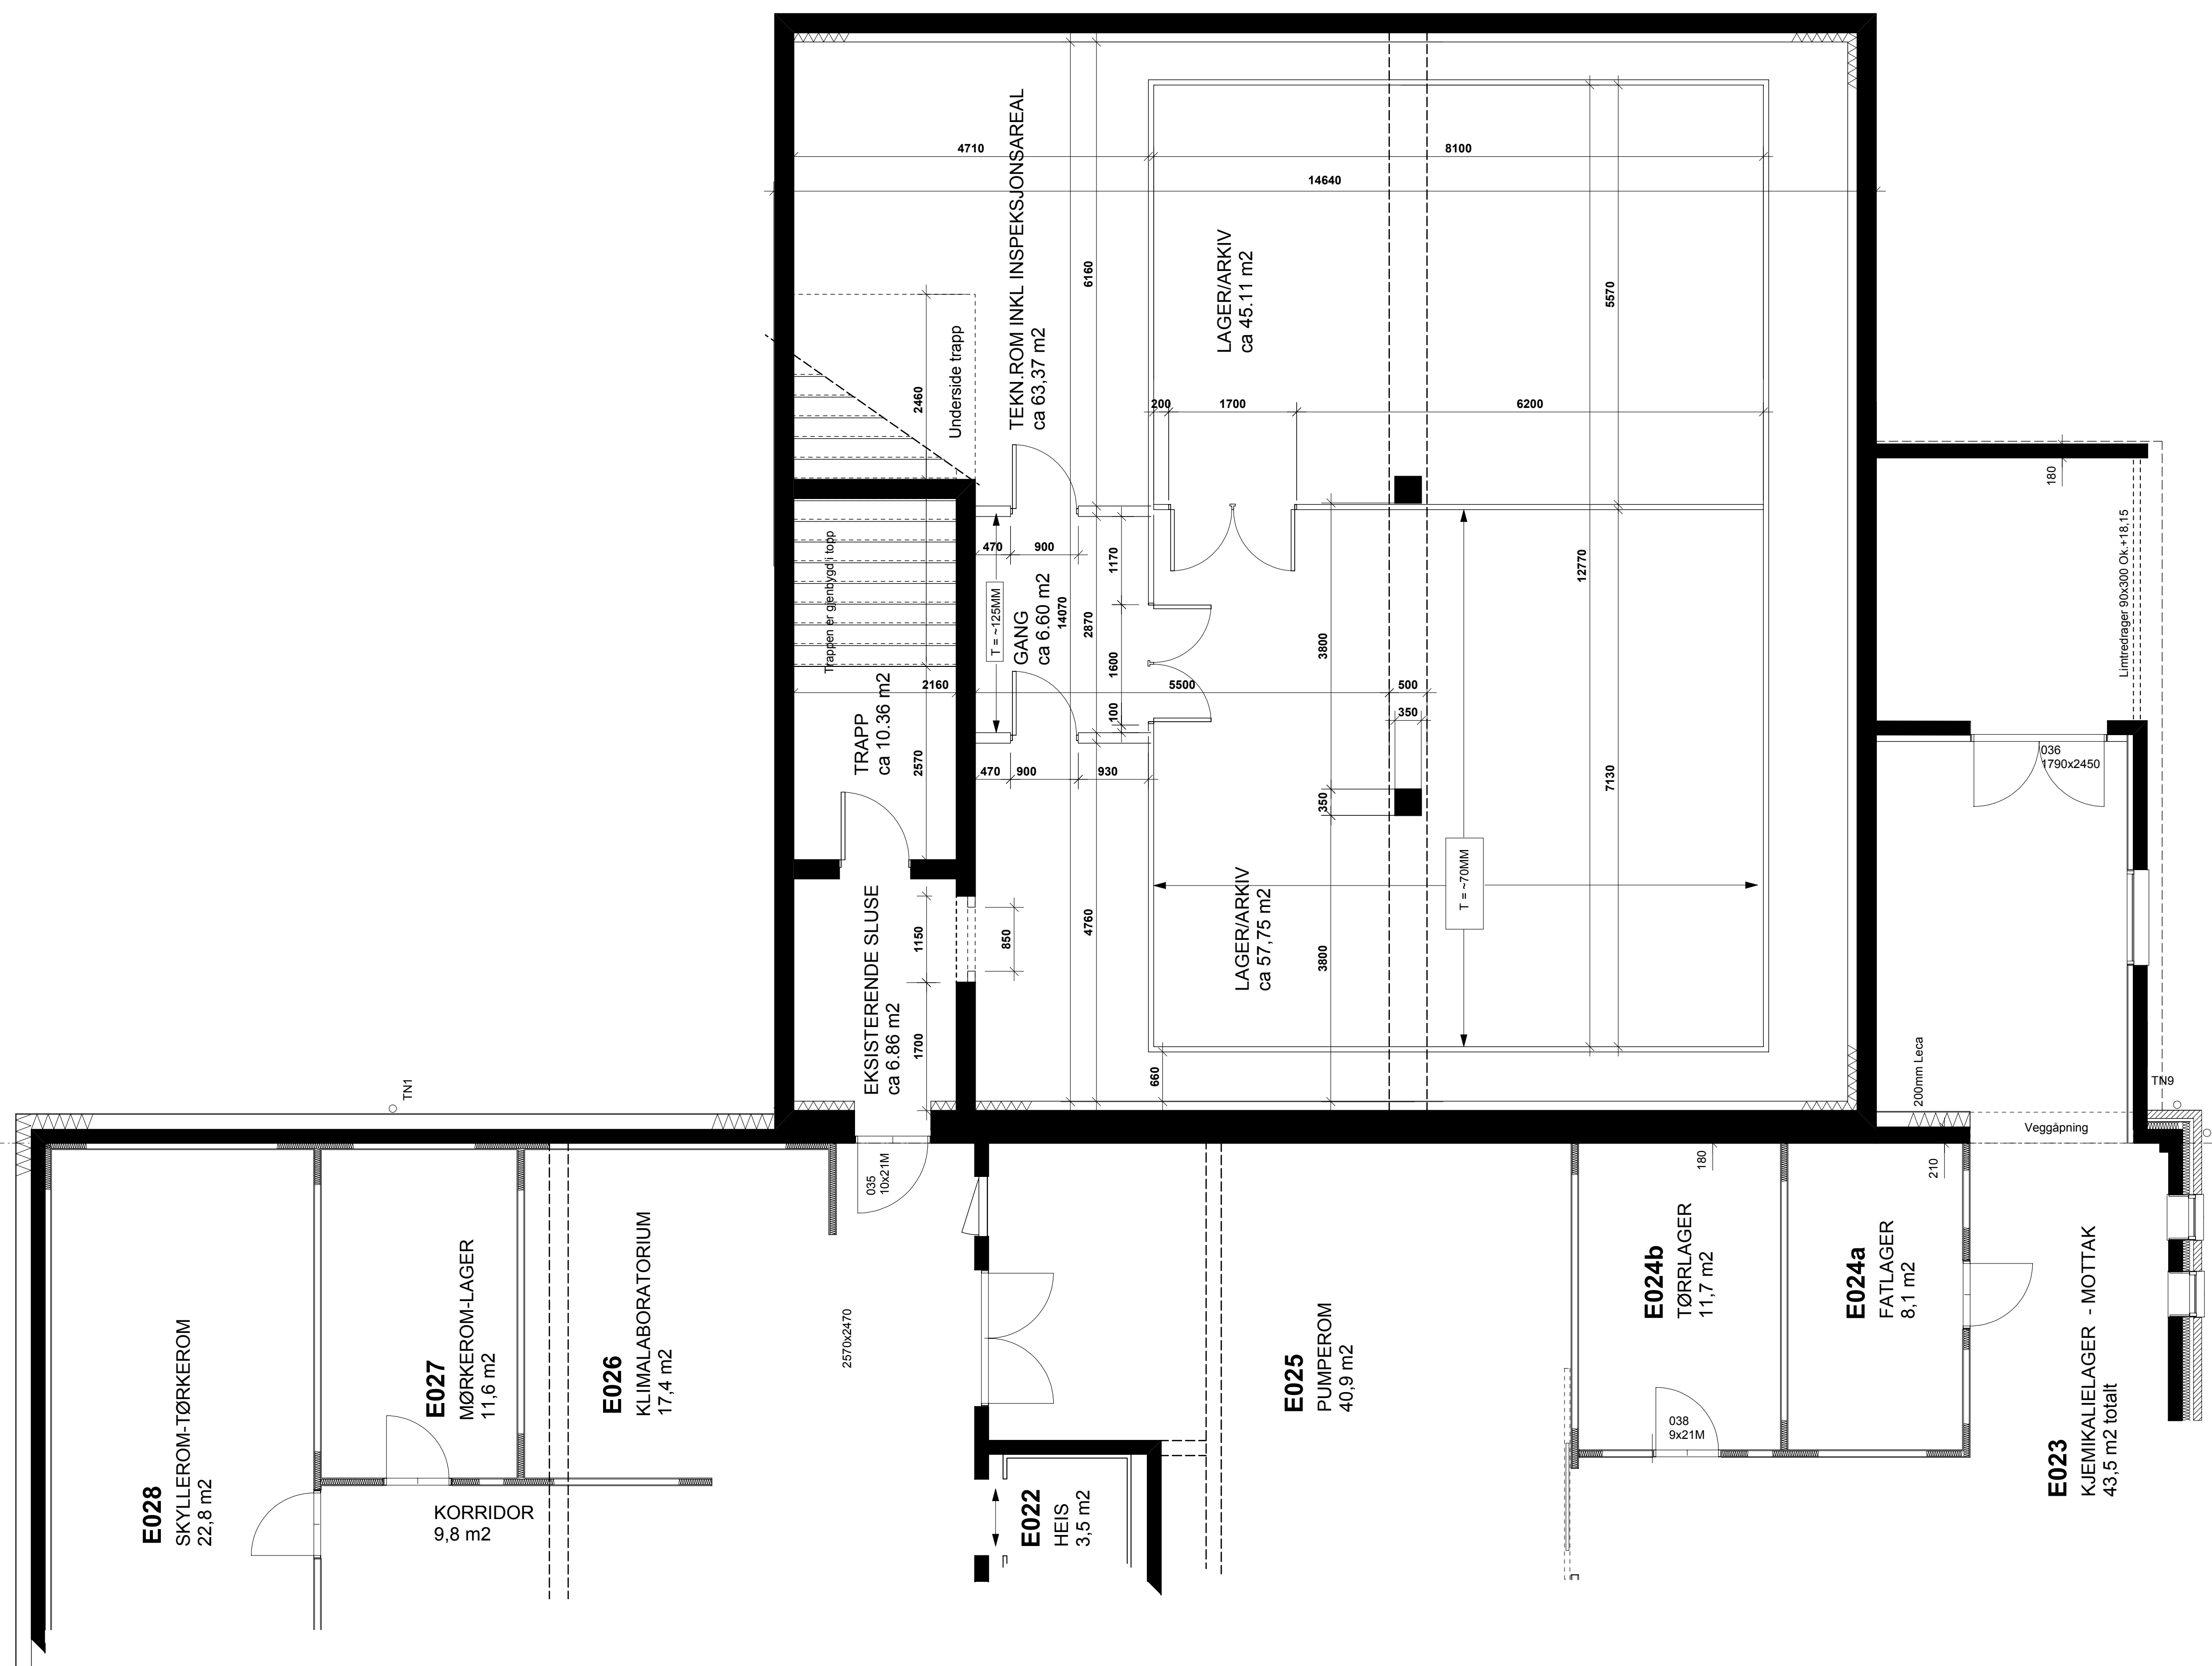

1926 NBR MEDIALAB  
NYBYGG

<b>A</b>	TOFT arkitekter A/S Fr. Næringsgt. 2c, postboks 1214, 8602 Mo i Rana Tlf: 75 15 93 33, Fax: 75 15 97 75 E-MAIL: toftark@toftark.no	MINAL NFA
<b>B</b>	BYGGPLAN NORD A/S Midtre gate 12, 8624 Mo i Rana Tlf: 75 14 32 10, Fax: 75 14 32 11 E-MAIL: firmapost@byggplan.no	
<b>E</b>	ELEKTROADGIVERNE A/S Trålveten 50, Jensvoll, Pb. 4344, 8089 Bode Tlf: 75 56 62 00, Fax: 75 56 62 01 E-MAIL: post@erg.no	
<b>V</b>	INTEKNO A/S P.B. 227, 8601 MO I RANA Tlf: 75 12 93 80, Fax: 56 12 93 90 E-MAIL: mo@intekno.no	


MALEST: 1:50	ALLE MÅL: MM	TEGNET: hv/kep
ANSV PRO: ET	ANSV KPR: ET	
DATE: 11.09.06	INTERN NR: 1162C MEDIALAB PLANER	

TEGNING

PLAN KJELLERETASJE  
EKSISTERENDE BYGG

KOMPLEKS NR:	BYGG NR:	FASE	STATUS
796	10300	-	-

FAG	ETASJE	FAGKODE	TYPE	LØPENR	REV
A		200			

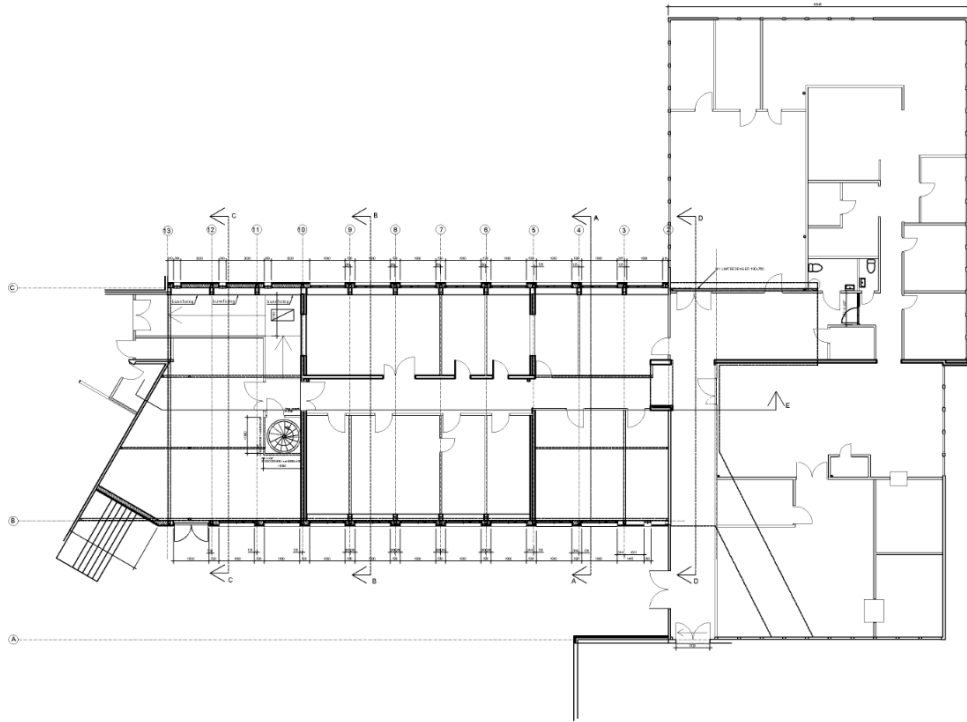

NO	DATE	BY	CHKD	APPD

**AS BUILT**  
Punktno:trise-203724053.jpg

**10300**  
Påbygg teknisk avd.  
/ Arkivbygget


**PLAN 1 ETG.**

FORPÅRINGS NR.	BYGG NR.	FASE	STATUS
796	10300	B3	-
FASE	BYGGKOD	TYPEN	BYGGER
A	001	2	20
REVISJON			

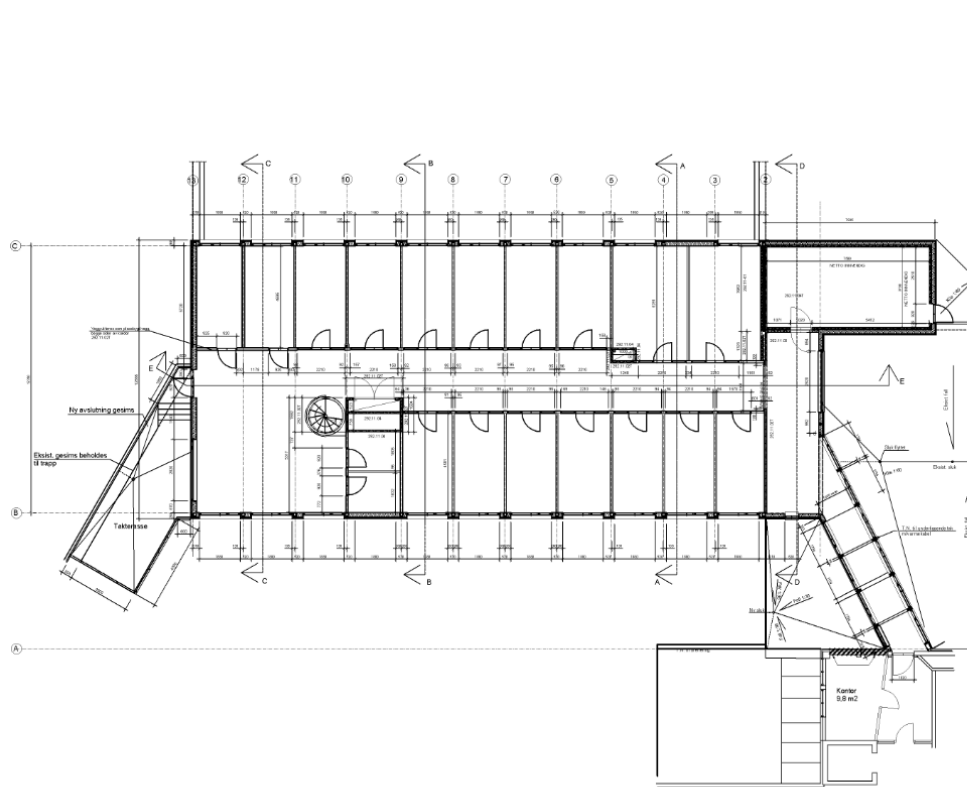

NO	DATE	BY	CHKD	APPD

**AS BUILT**  
Punktno:trise-2037238744.jpg

**10300**  
Påbygg teknisk avd.  
/ Arkivbygget


**PLAN 2 ETG.**


FORPÅRINGS NR.	BYGG NR.	FASE	STATUS
796	10300	B3	-
FASE	BYGGKOD	TYPEN	BYGGER
A	002	2	20
REVISJON			

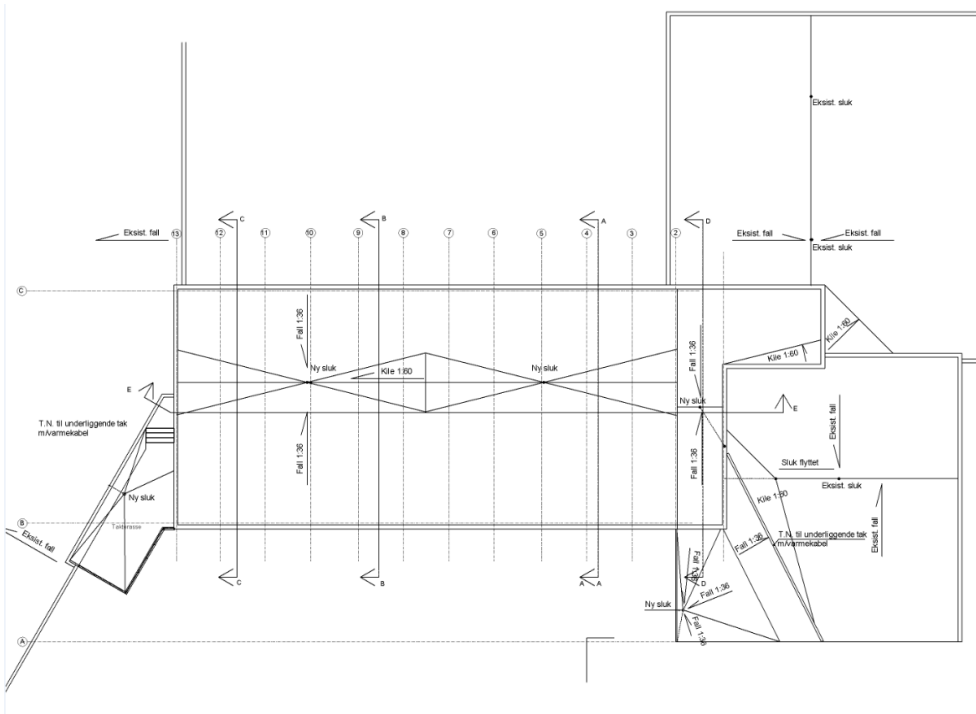


AS BUILT			
Punktbetegnelse: 007129440.jpg			
10300			
Påbygg teknisk avd.			
/ Arkivbygget			
Maks. 1:50			
Tegnings			
TAKPLAN			
796	10300	B3	-

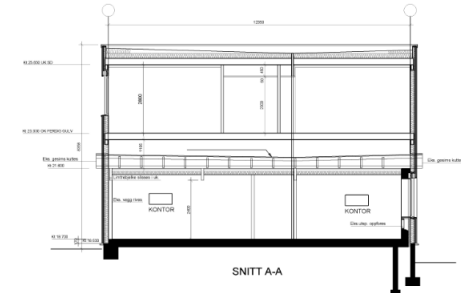


SNITT A-A

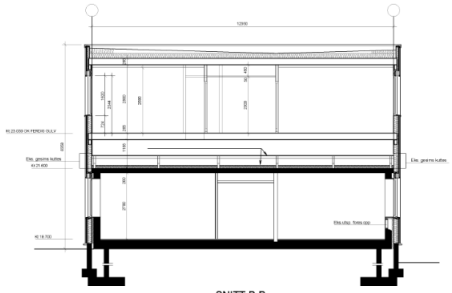

SNITT B-B

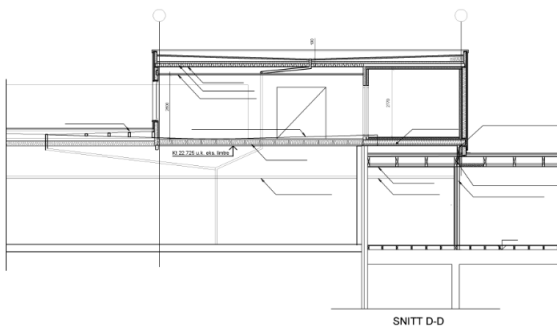


SNITT D-D

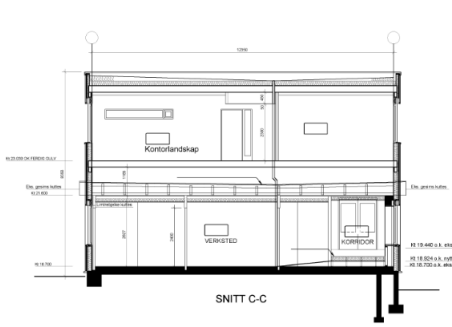


SNITT C-C

AS BUILT			
Punktbetegnelse: 007129440.jpg			
10300			
Påbygg teknisk avd.			
/ Arkivbygget			
Maks. 1:50			
Tegnings			
SNITT A-A B-B C-C og D-D			
TVÆRSNITT			
796	10300	B3	C
A	XX	2	40
		001	B

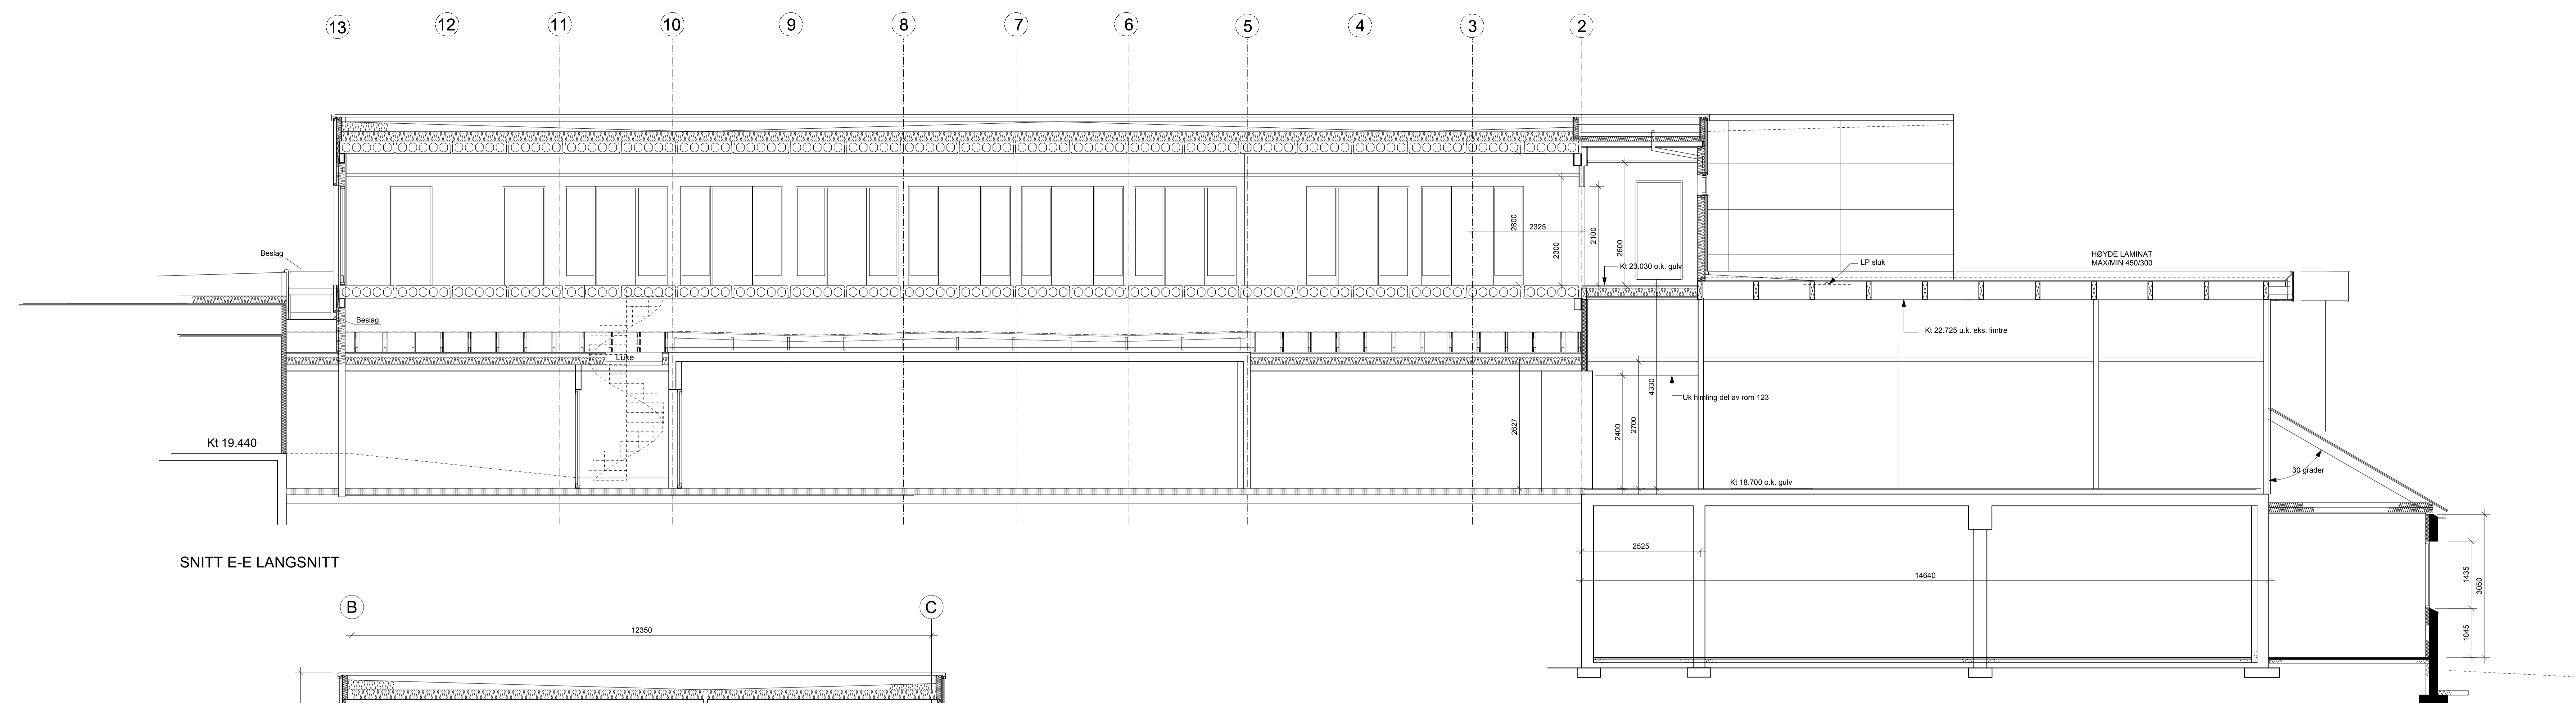

SNITT E-E LANGSNITT

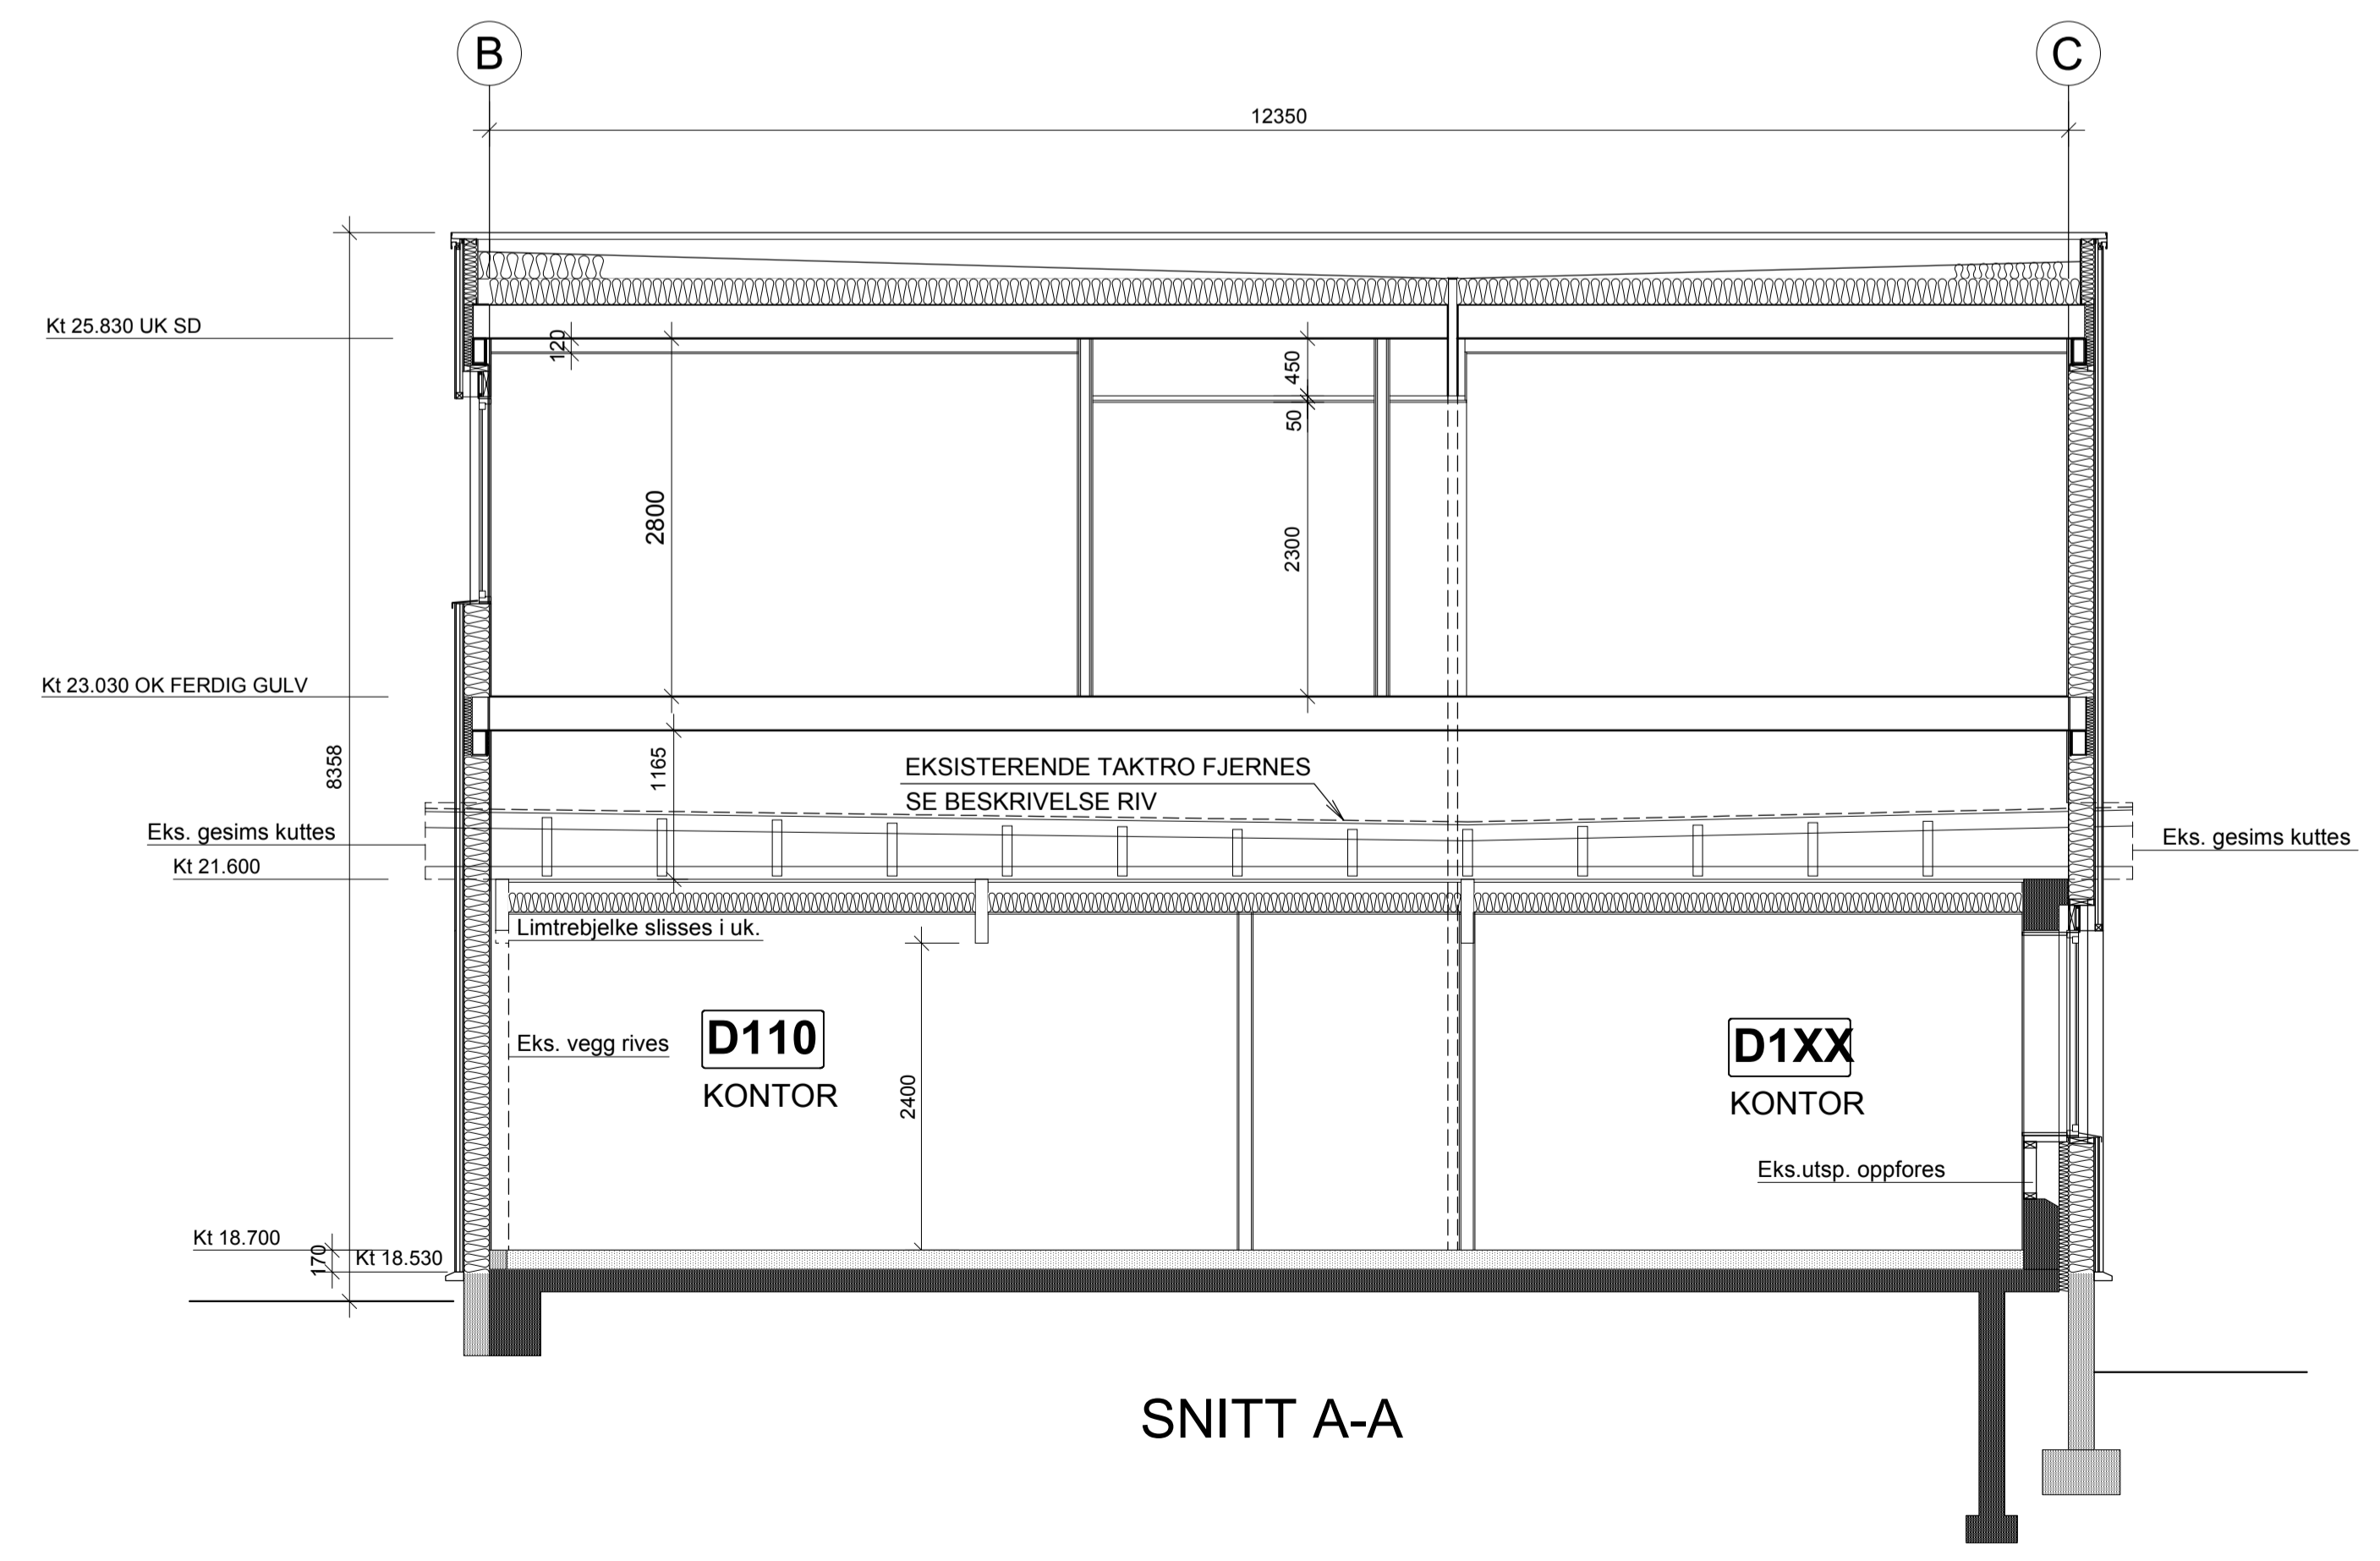

SNITT A-A

REVISJON	DATA	PRO	KPR

AS BUILT

**STATSBYGG**  
**10300**  
 Pabygg teknisk avd.  
 / Arkivbygget

**A** TOFT arkitekter AS  
 FT, Nærnesvegt. 20, postboks 1214, 8002 Mo i Rana  
 TLF: 75 15 03 33, Fax: 75 15 07 75  
 E-MAIL: toft@toft-arkitekter.no

**B** NORDLAND TEKNISKE AS  
 PB 65, 8601 MO I RANA  
 TLF: 75 12 49 55, Fax: 75 12 49 80  
 E-MAIL: nord@nordlandteknisk.no

**E** ELEKTRO RÅDGIVERNE AS  
 Tråværen 50, Jernsveit, Pb. 4344, 8089 Bote  
 TLF: 75 56 62 00, Fax: 75 56 62 01  
 E-MAIL: rodg@elektro.no

**V** INTEKNO AS  
 P.B. 237, 8601 MO I RANA  
 TLF: 75 12 93 90, Fax: 75 12 93 90  
 E-MAIL: int@intekno.no

MAKEST: 1:50	ALLE MÅL: MM	TEGNET: KMG
ANSV. PROD.: ET	ANSV. KPR.: ET	
DATE: 29.09.03	INTER. NR. A1460	

TEGNING

SNITT E-E LANGSNITT

KOMPLEKS NR:	BYGG NR:	FASE:	STATUS:
796	10300	B3	C
FAG:	ETASJE:	FAGKODE:	TYPE:
A	XX	2	40
LOEPNR:	REV:		
002	C		