

NO	REVISJON	DATE	BYGG	PROJ	KR

AS BUILT

Punktnummer: 2054553861.jpg

10300
Påbygg teknisk avd.
/ Arkivbygget


MA: 021 10.03
 A: 10300
 B: 3
 S: -

BRANNPLAN 1 ETG

NO	REVISJON	DATE	BYGG	PROJ	KR
796	10300	B3	-		

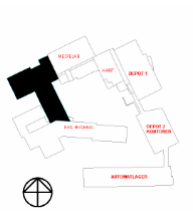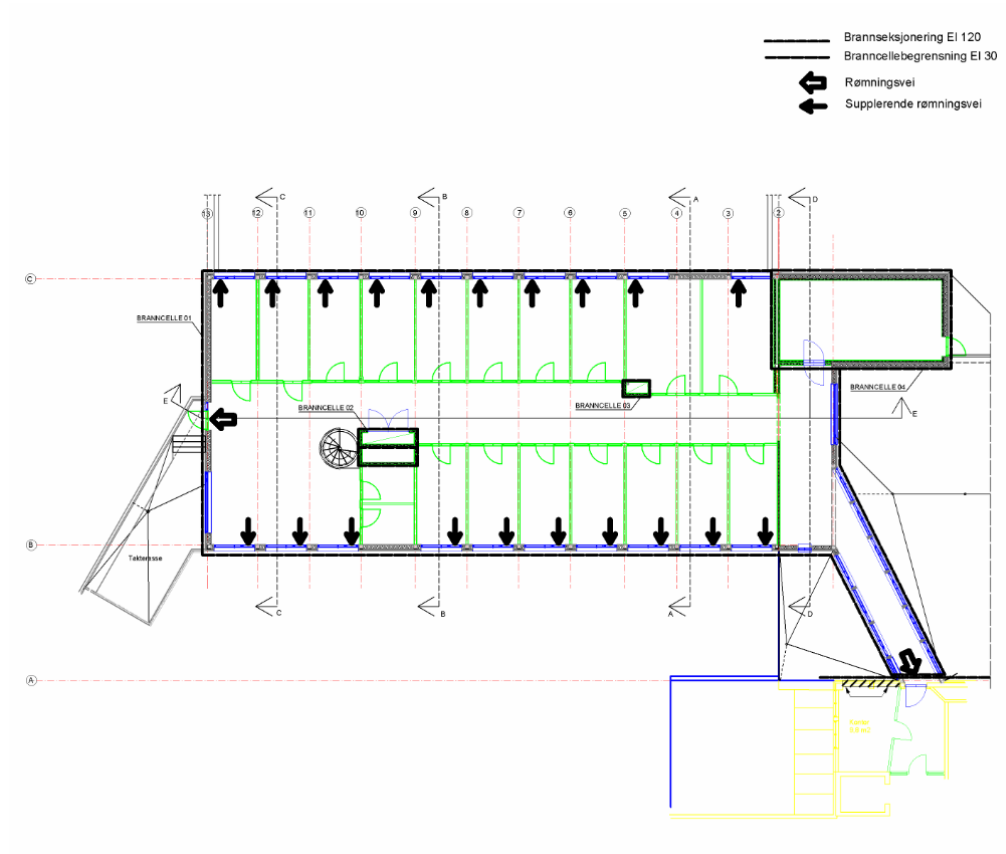

NO	REVISJON	DATE	BYGG	PROJ	KR

AS BUILT

Punktnummer: 2054288134.jpg

10300
Påbygg teknisk avd.
/ Arkivbygget


MA: 021 10.03
 A: 10300
 B: 3
 S: -

BRANNPLAN 2 ETG

NO	REVISJON	DATE	BYGG	PROJ	KR
796	10300	B3	-		

NO	REVISJON	DATE	BYGG	PROJ	KR
A	002	2	20	004	B