


Tegningsnummer:
04.715-V-V-20-120-3-I

Rev	Årsak	Dato	Utført av
1	SE BYGGET, MERKING AV VENTILER	14.04.2013	HEI
2	SE BYGGET	14.04.2013	HEI
3	REVISJON AV VENTIL OG VUK	15.04.2013	HEI

Tegningsnummer:
04.715-V-V-20-120-3-I

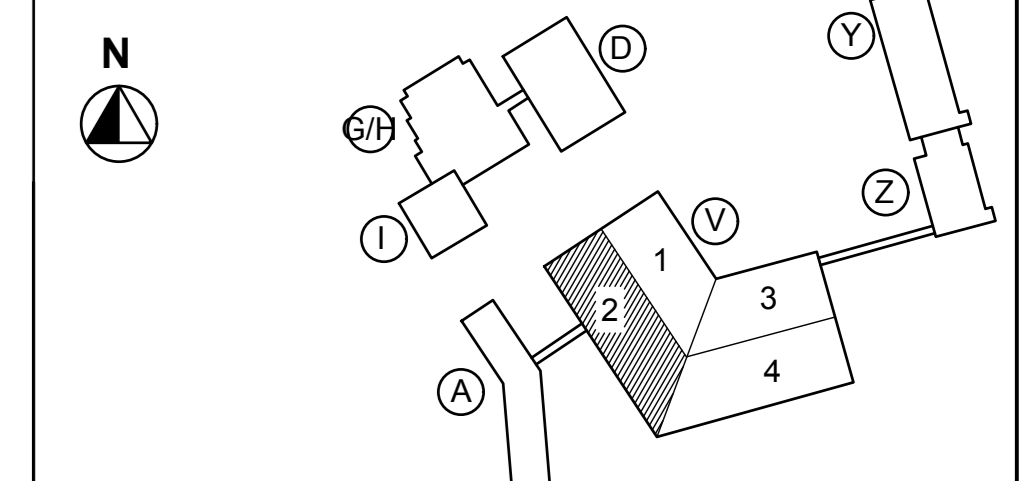

 TOTALENTREPRENER: HEI

Prosjekt: navn, lokalisering:
04.715 BODØ VGS
 NYBYGG & REHABILITERING
 Gnr: 138 / Bnr: 3825 mlt

SOM BYGGET

TITTEL: PLAN 1. ETG BYGG V DEL 2 VVS-TEKNISKE ANLEGG

Tegningsnummer:
04.715-V-V-20-120-3-I