


SYMBOLLISTE TELETEKNISK ANLEGG	

Tegningsnummer: **04.715-E50-V-20-210-3-Z**



Revisjoner:

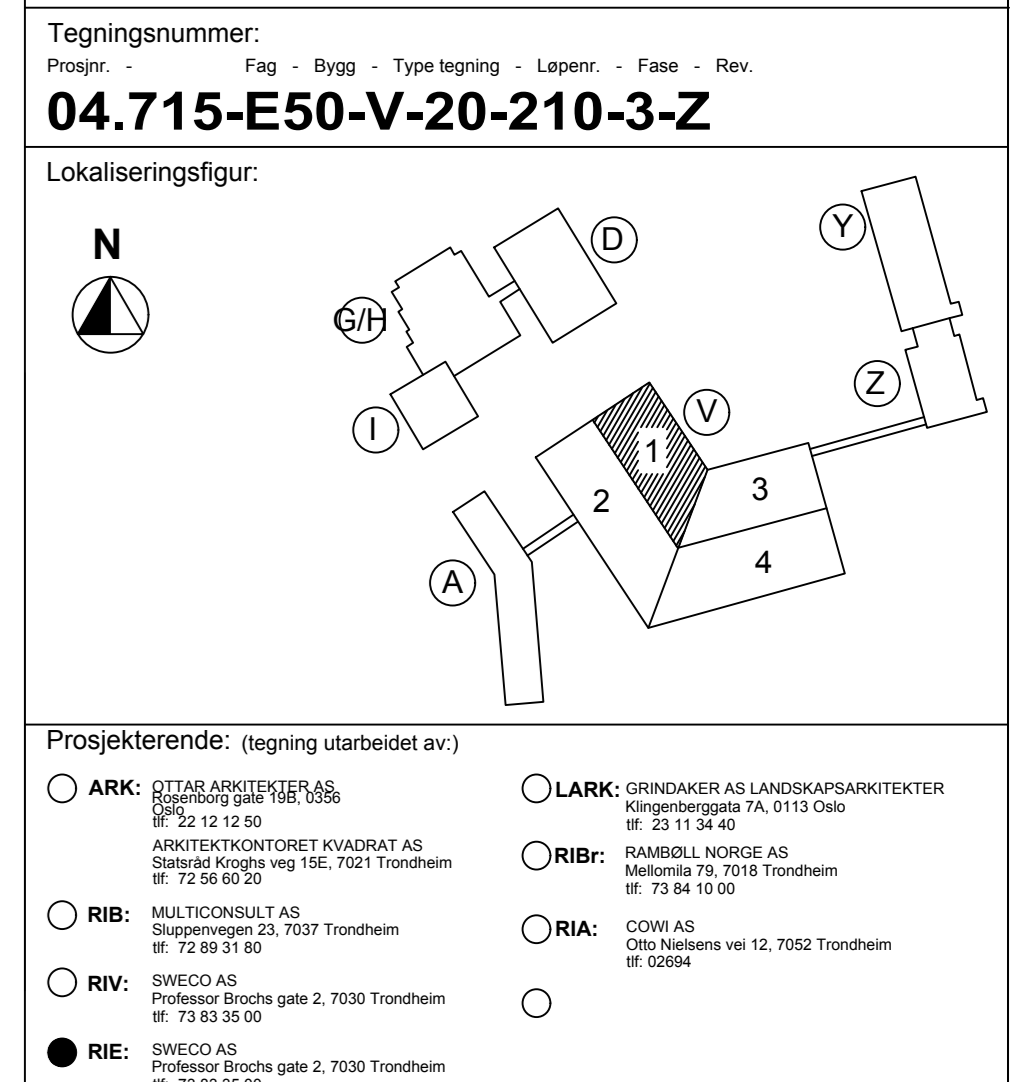


04.715 BODØ VGS. NYBYGG & REHABILITERING


Som bygget

Tittel: **PLAN 2 DEL 1, BYGG V TELE OG ALARMANLEGG**

Tegningsnummer: **04.715-E50-V-20-210-3-Z**