



FASADE MOT NORD

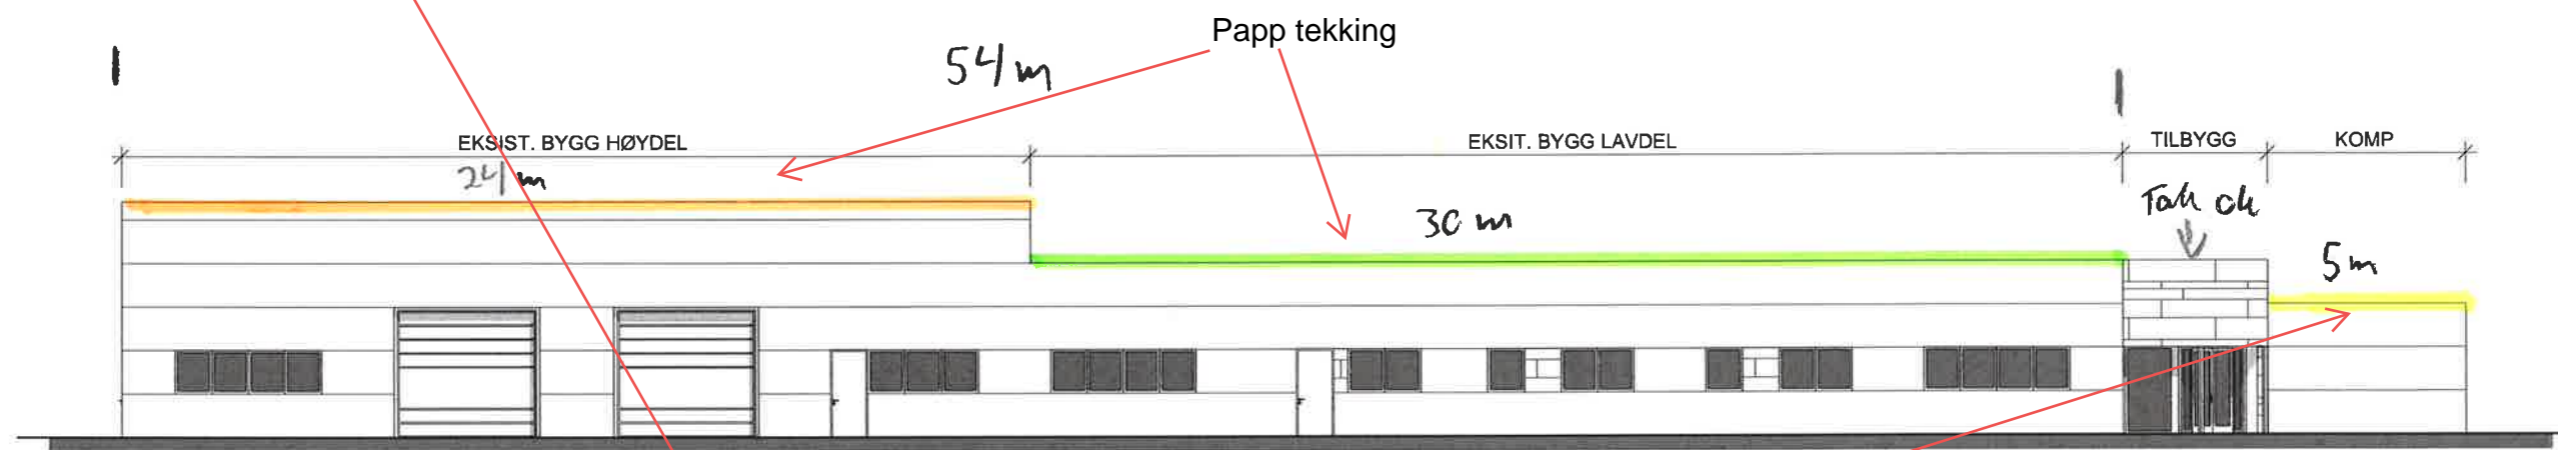

FASADE MOT SØR

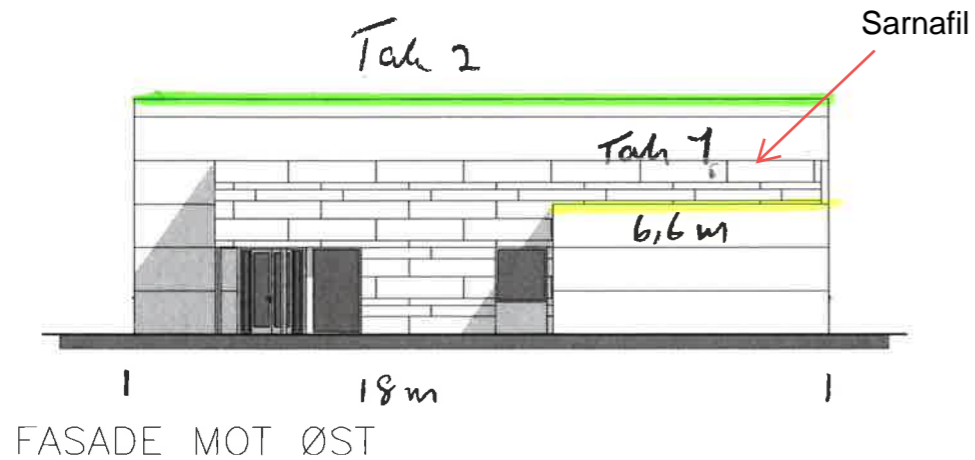

FASADE MOT ØST

NY ORIGINAL LAGET MED GRUNNLAG I TEGNING
2011058-AP301 (REV 0) AV DEN 03.12.12
FRA ARKITEKTSTUDIO A/S

04.04.13	J.E.	NY ORIGINAL TEGNING		0
	SIGN.	REVISJONEN GJELDER		REV
ØMBYGGING BYGG R, SØBBESVA FAUSKE VGS, AVD. SØBBESVA NORDLANDS FYLKESKOMMUNE			KONTROLL.	FD
FASADER			SAKSBEHAND.	FD
FAUSKEBYGG AS			DATE	04.04.2013
Industriveien 22, 8200 Fauske Tlf 75 60 22 00, Fax 75 60 22 01			SIGNATUR:	J.E.
			MALESTOKK:	1:200
			PROSJEKT NR.	
			TEGNING NR.	REV
			B 301	0

DOKUMENTASJONSTEGNING
'AS BUILT'