



Anm. A: Armaturskinner for oppheng av varmeovner.
 Anm. B: Armaturskinner for oppheng av nivåmålere.

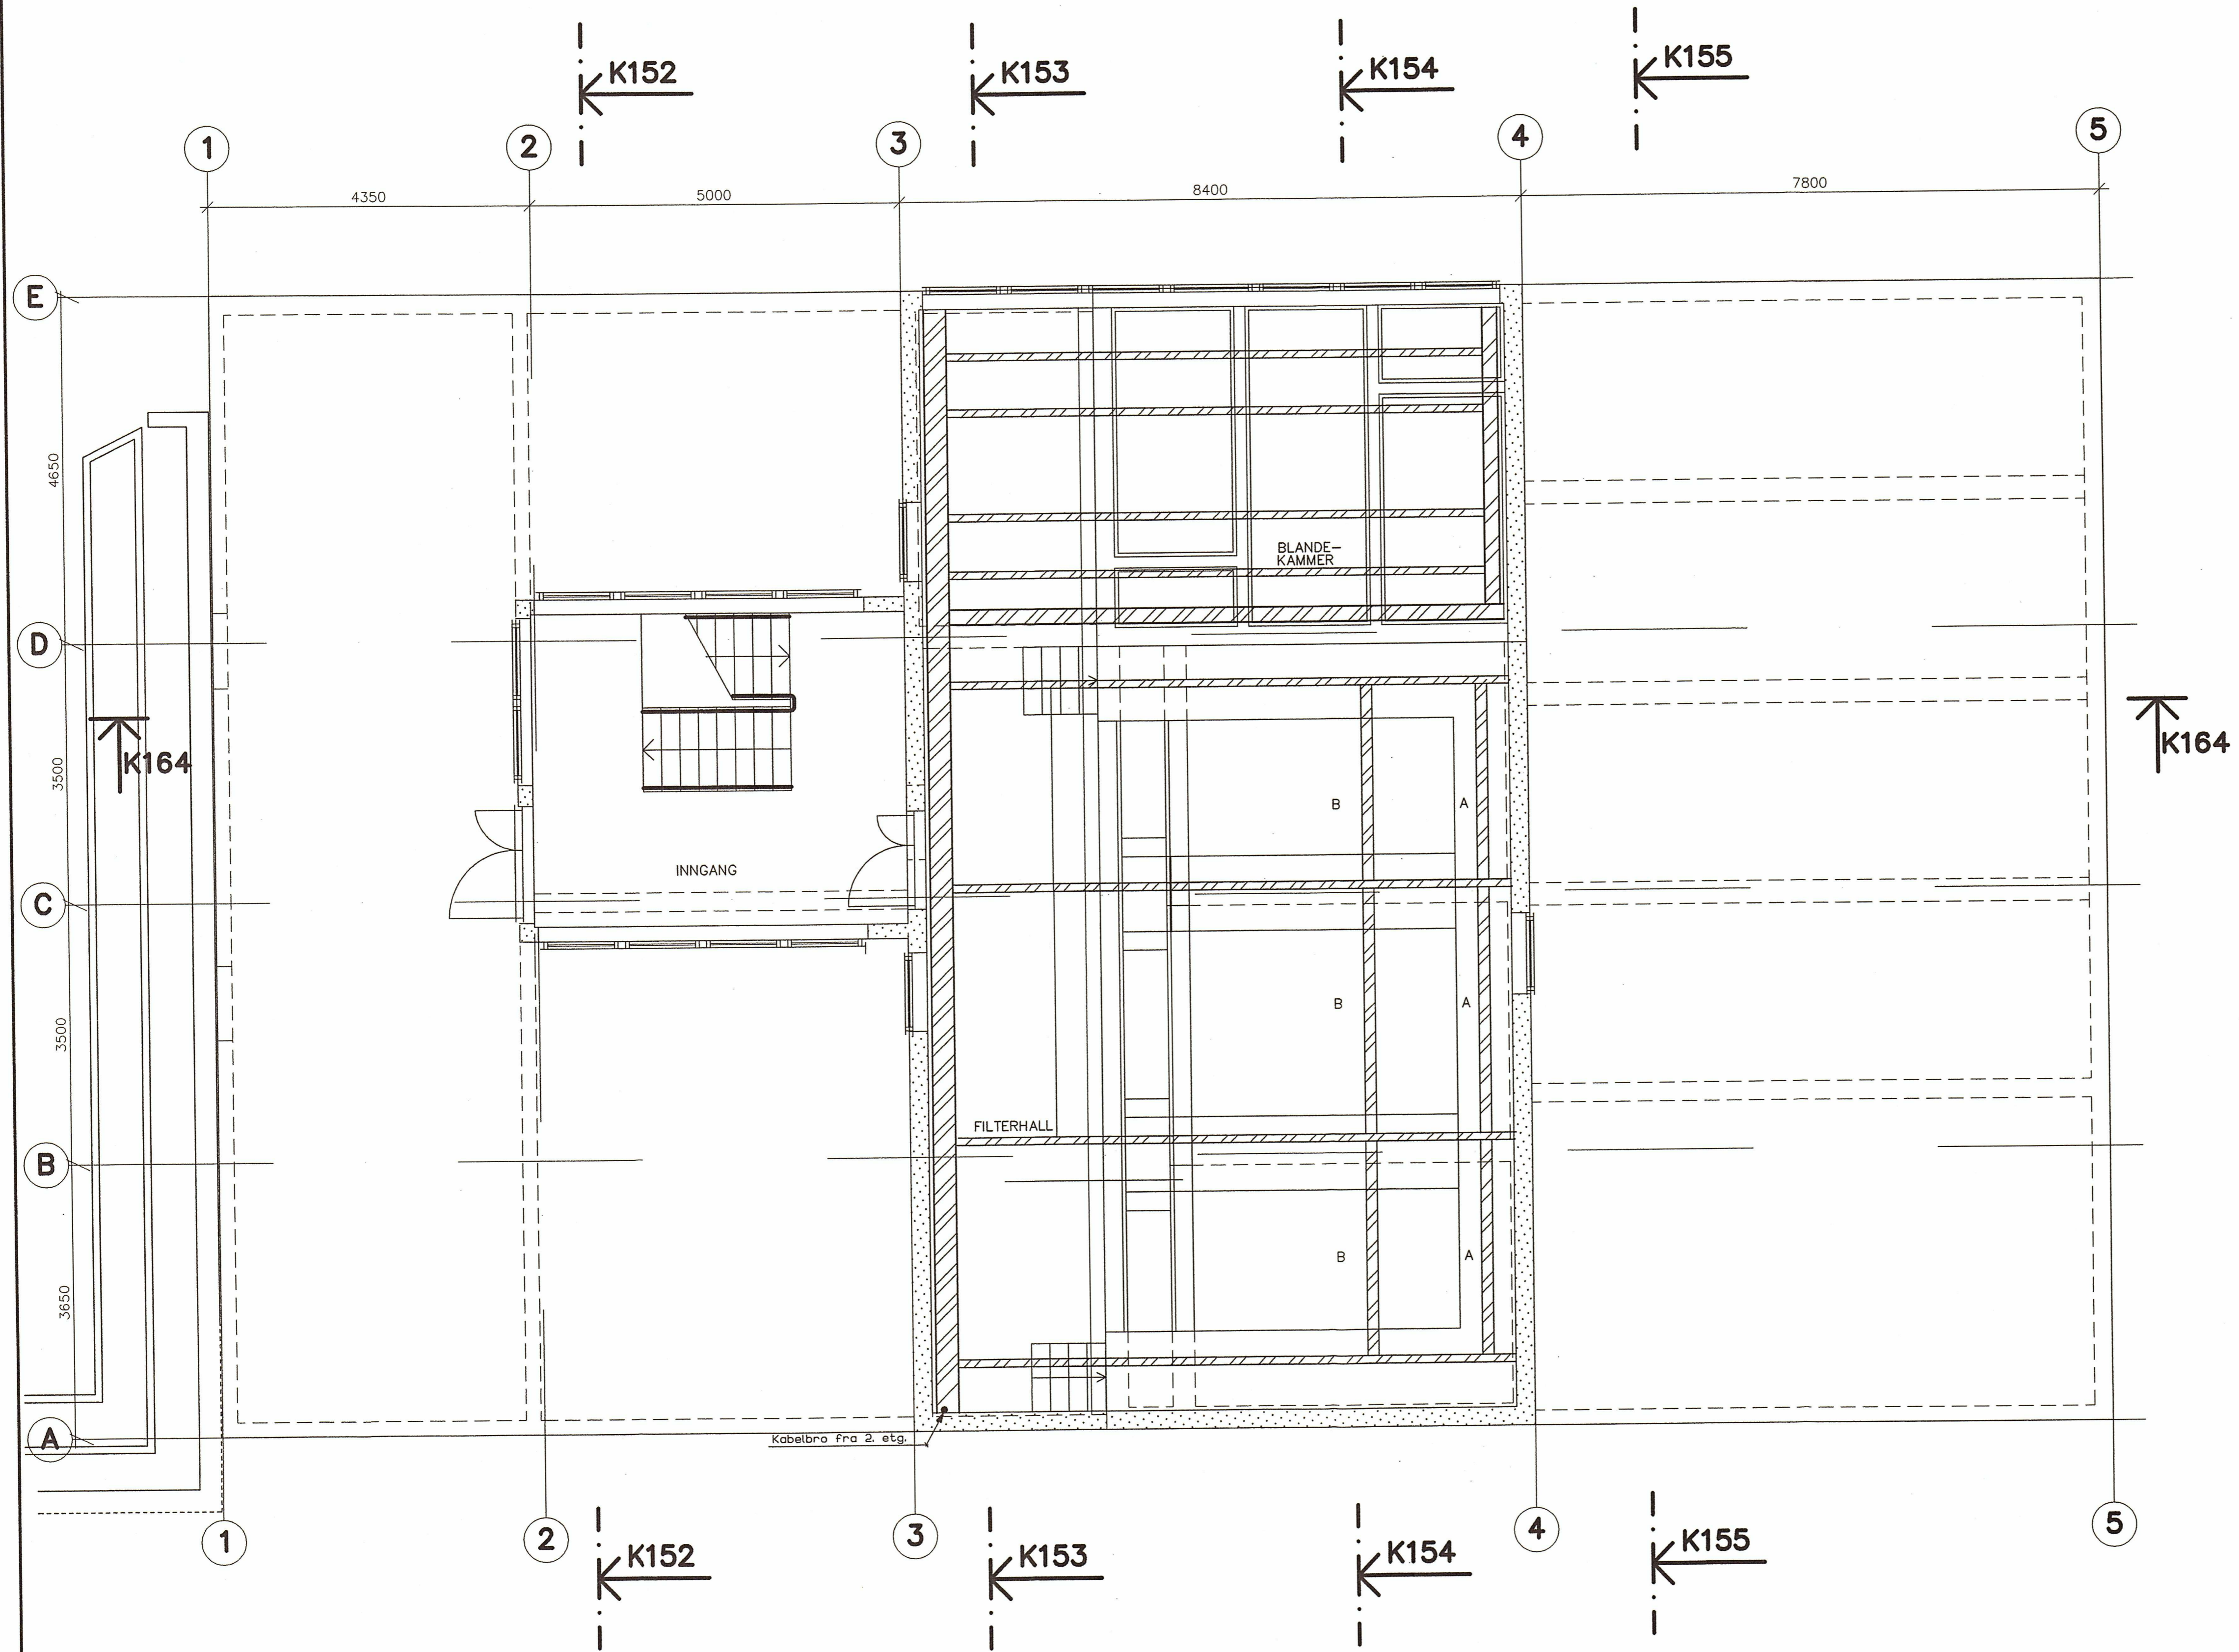

K164

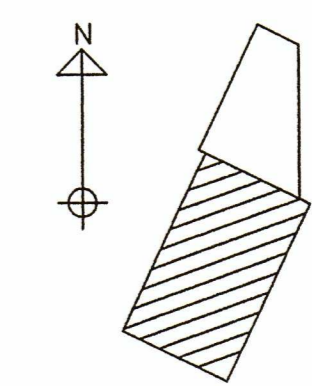

RSG A/s
SOM BYGGET
 Dato: 16.4.97 Sign: [Signature]

ARBEIDSTEGNING

MRK.: UK kabelbro = UK armaturskinner
 = +2900 over gulv.

Rev. Inst.	Revisjonen gjelder	Dato	Tegn	Kontr.
ASKØY KOMMUNE				
KLEPPE VANNVERK				
PLAN 3. ETASJE		Mål	1:50	
MAL		Sak nr.	V0101	
		Tegn nr.	K104	Rev.

Korr. iht. installatør		A	30.10.95	AL
REVIDERENGEN GJELDER		REV.	DATO SIGN.	
ASKØY KOMMUNE, KLEPPE VANNVERK				
PLAN 3	MÅLESTOKK	TEGN.	28.08.92 SHF	
FØRINGSVEIER	1:50	TRAC.	AL	
		KONTR.		
		GODKJ.		
RSG A/s	SAK NR.	TEGN.NR.	REV.	
RASMUSSEN & STRAND - GUSTAVSEN	151- 503		A	
RÅDGIVENDE INGENIØRER - ELEKTROTEKNIKK HARALDSGT. 8, 3256 LARVIK TLF. 33 18 78 99				

PR\151KLEPP\151-3