


14.10.16	SOM BYGGET	GUG	SAT	GLUC
F	Alle systemnumre er påført en karakter 0. Systemnummer er restet for rom 105A og B	GUG	SAT	GLUC
E	Tilpasset anslag styringsbokser	GUG	SAT	GLUC
D	Endret merking	GUG	SAT	GLUC
C	Påført ventilasjonsbatter på 2-veisventiler og fyllet temperaturfølere	GUG	SAT	GLUC
B	Endret fløiblanding retning kjøling og innregnet varmeveksler etc. for konvektorkurs	DLS	SAT	GLUC
A	Endringer f.m. oppstilling av kjølerom	DLS	SAT	GLUC
-	18.12.15 Adelsbegreping	DLS	SAT	GLUC
Rev.	Dato	Revisjon	Tegn.	Sjekk.
Tittel: Systemskjema kjøling		Rev.		11426
Tegningsnummer: V67-01				

- ARK :
- RB :
- RIE :
- RVV : Erichsen & Horgen A/S Nydalen, 36 P.b. 4464 Nydalen 0403 OSLO 22 02 63 00
- RBV :

Lokaliseringsskisse:

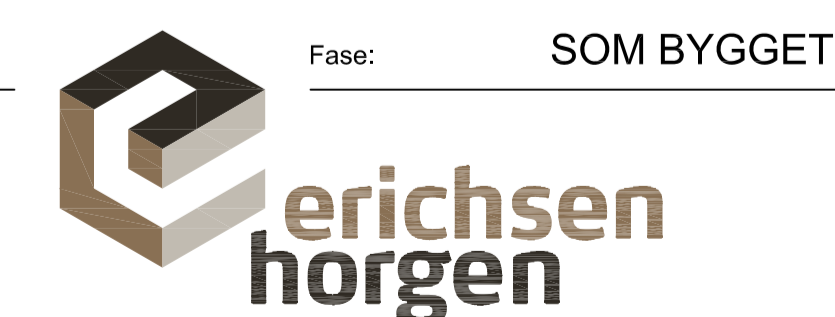

Fase: SOM BYGGET

Tittel: FHI, Vaksinelager		Godkjent: RSJ	
Systemskjema		Tegn.: DLS	
Kjøling		Sjekk.: SAT	
Tegningsnummer: V67-01.dwg		Filnavn: V67-01.dwg	
Date: 26.08.15		Målestokk: -	
Rev.		Prosjektør: 11426	