


2	Som Bygget	14.08.2020	RJM	RJM
1	Tilbudstegning	26.10.2018	CAGR	RJM
Rev.	Revisjonstekst	Dato	Tegnet	Kontroll

SB Tegningsnummer:	Prosjektnr. for prosjekterende/rev.
Kompleks Bygg Etasje Fag Syst.kode Type Løpnr. Prosj.fase Rev Status	1350020856
01-V-300-20-002	

Prosjekteringsgruppen:

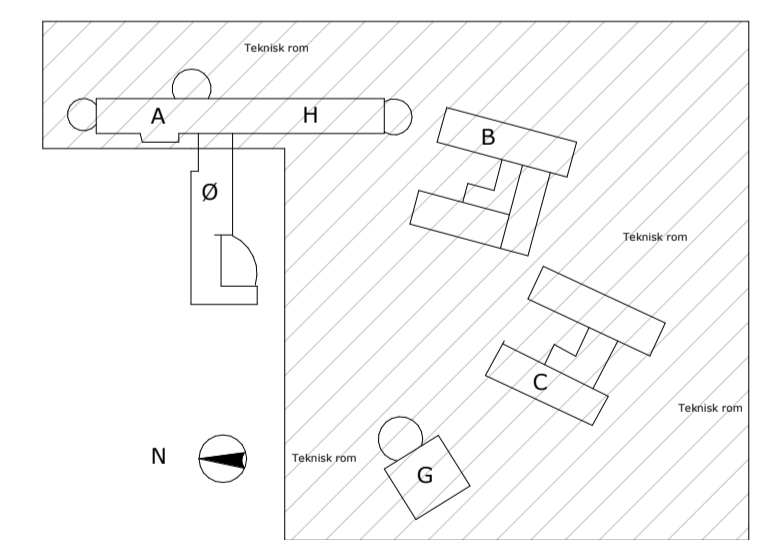

Fase: Som Bygget



Tittel: Skien fengsel
Varmesentral avd. Ø

Godkjent: RJME
Kontroll prosjekt: RJME
Sign.: CAGR
Filnavn: Se ramme
Date: 26.10.2018
Målestokk: 1:25
Kontroll utførende: RJME
Sign.:

SB Tegningsnummer:	Prosjektnr. for prosjekterende/rev.
Kompleks Bygg Etasje Fag Syst.kode Type Løpnr. Prosj.fase Rev Status	1350020856
Ø 01-V-300-20-002	