


Snitt som viser samlestokk

2	Som Bygget	14.08.2020	RJM	RJM
1	Tilbudstegning	26.10.2018	CAGR	RJM
Rev.	Revisjonstekst	Dato	Tegnet	Kontroll

SB Tegningsnummer:		Prosjektnr. for	
Kompleks	Bygg	Etasje	Fag Syst.kode Type Løpnr. Prosj.fase Rev Status
01-V-300-20-003		1350020856	

Prosjekteringsgruppen:

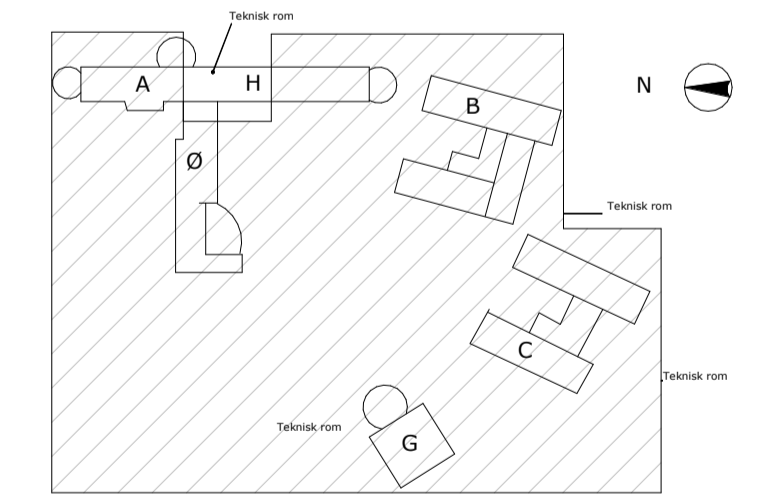

Fase: Som Bygget



Tittel: Skien fengsel
Teknisk rom avd. H

Godkjent: RJME
Kontroll prosjekt: CAGR
Sign.: RJME
Filnavn: Se ramme
Dato: 26.10.2018
Målestokk: 1:25
Kontroll utførende: Sign.

SB Tegningsnummer:		Prosjektnr. for	
Kompleks	Bygg	Etasje	Fag Syst.kode Type Løpnr. Prosj.fase Rev Status
H 01-V-300-20-003		1350020856	