



Filnavn: P:\123656 Fauske vns E68 Del. prosjekt\13 Teknisk prosjektering\3 Tegninger\3\123656\_built\123656\_v36.05 Eksist bygg u-etr AS BULL.dwg Xref: Ark plan U.dwg E D 40 0 1 Ekraft plan 0.dwg E D 41 0 1 Føringsveger plan 0.dwg  
 Format: A2  
 Plot: jkm 01.12.2009 10:15

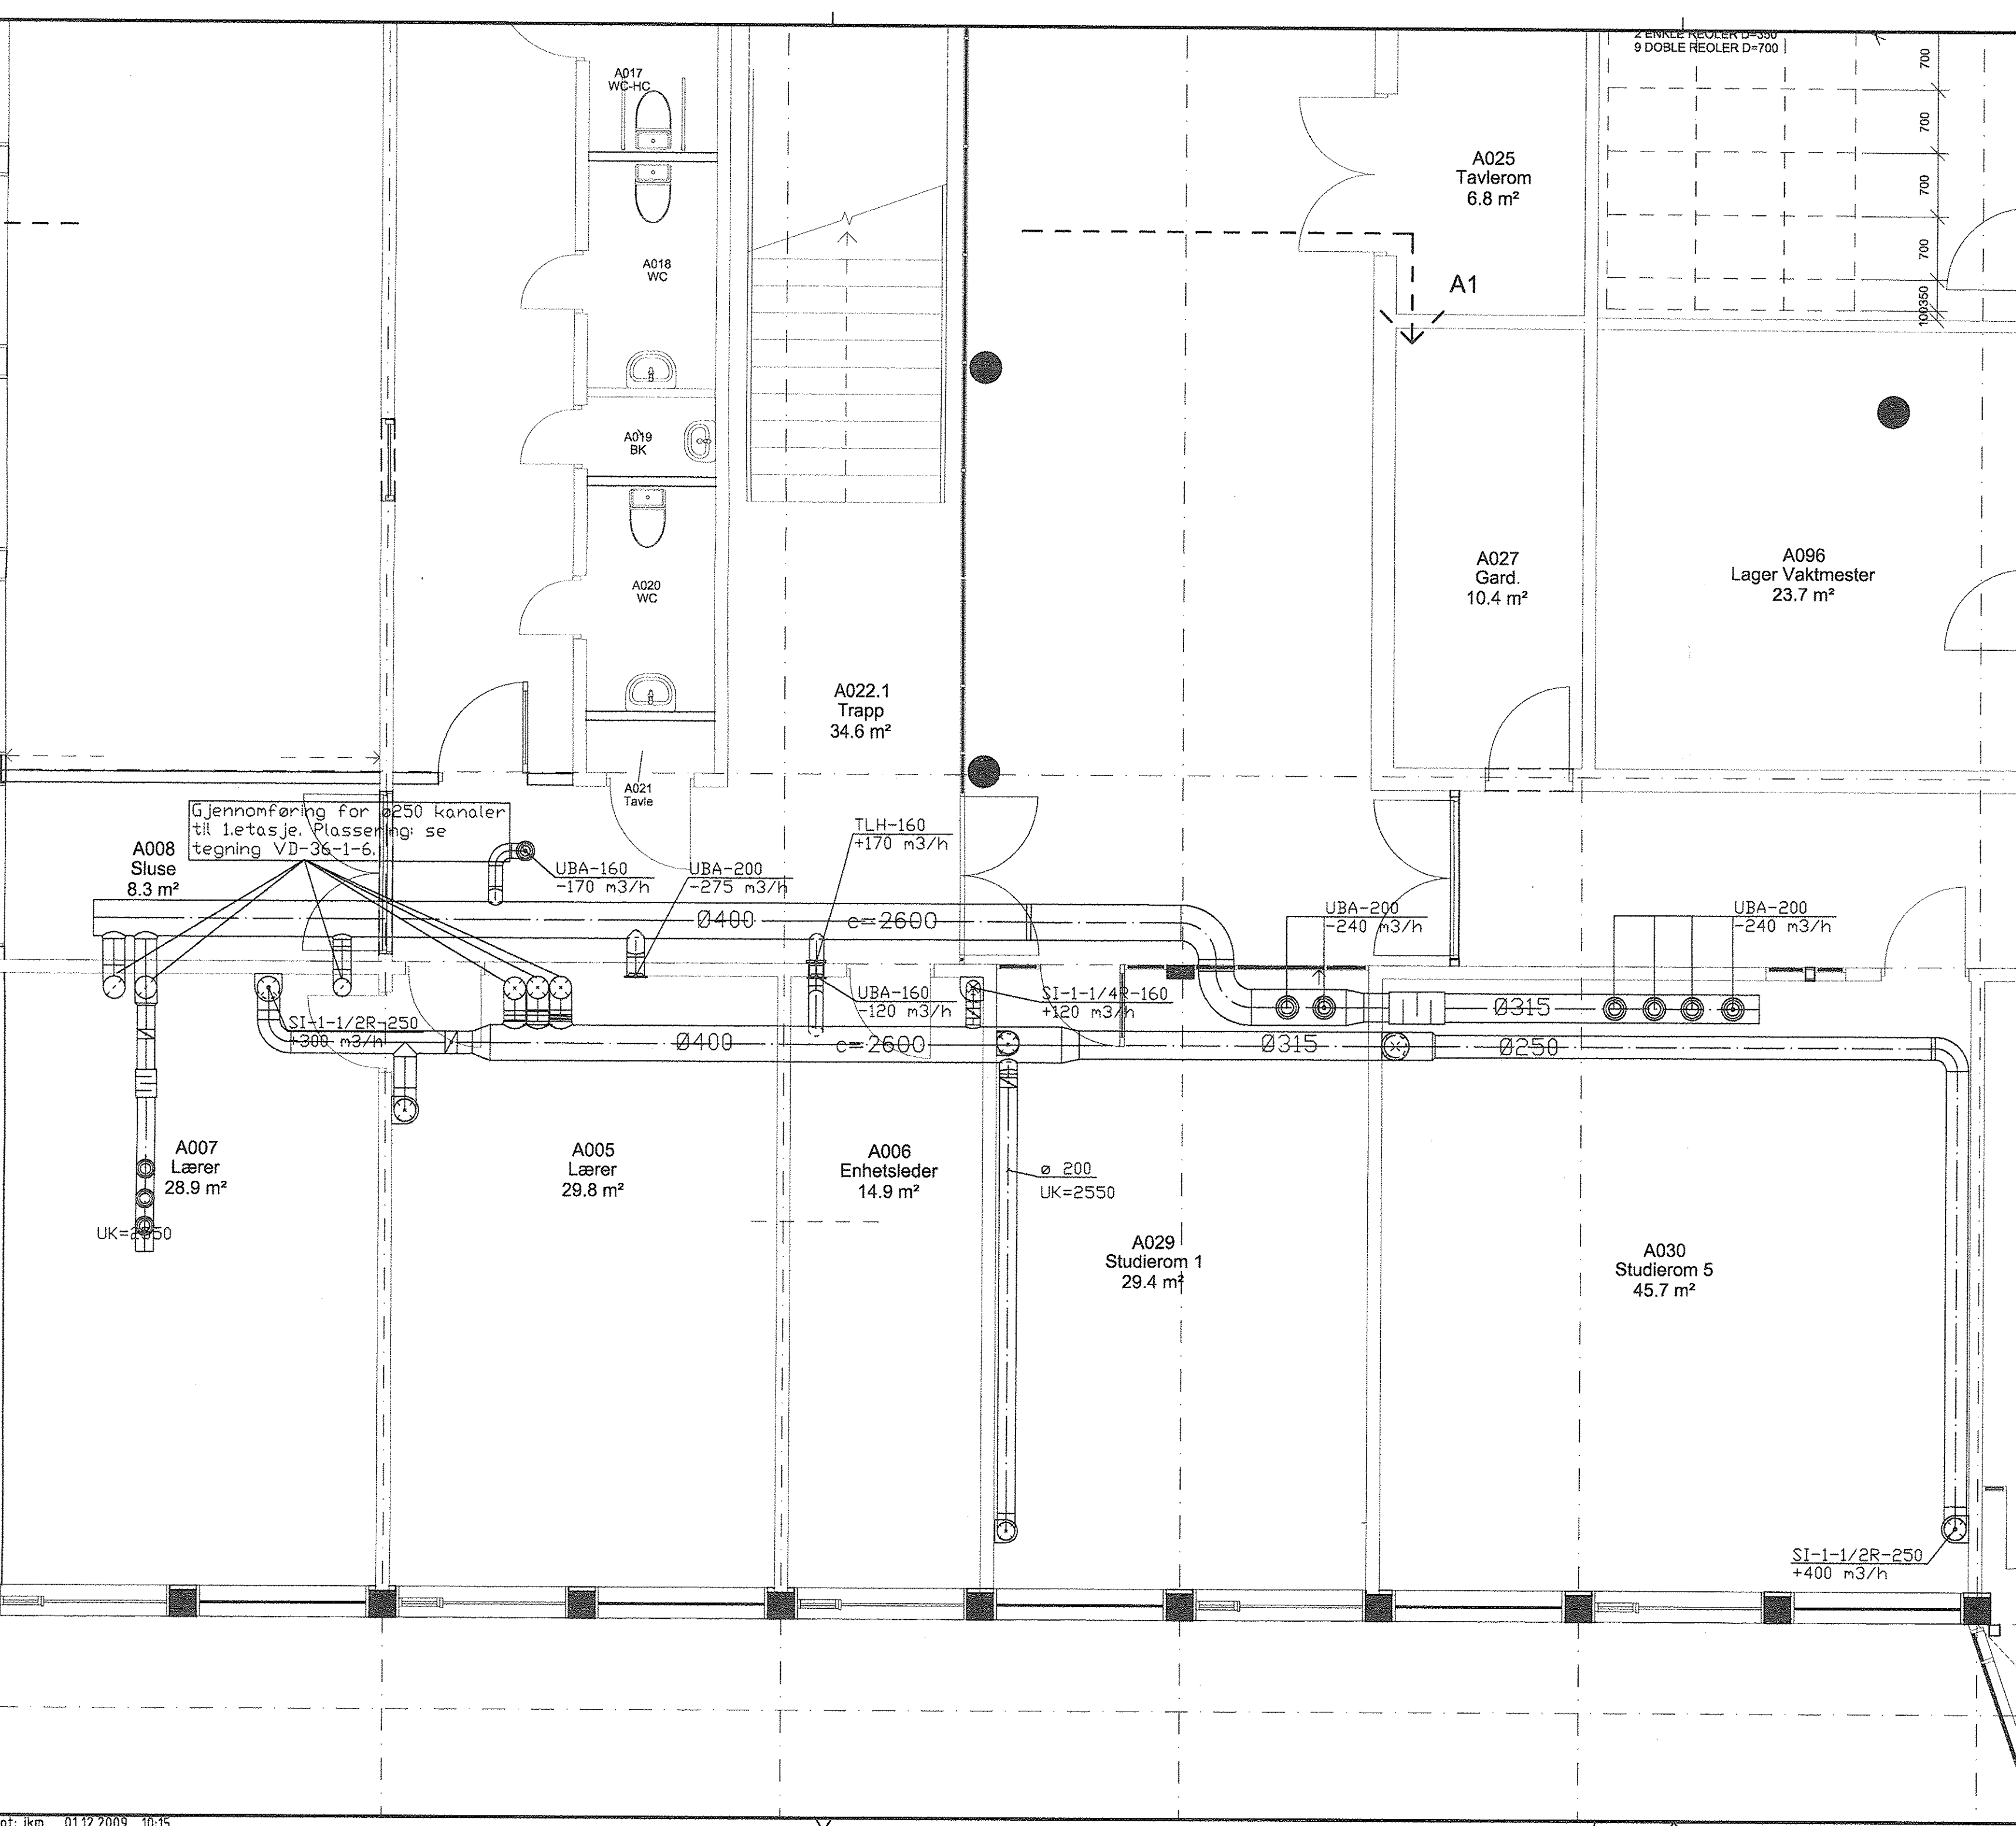

**COWI** DENNE TEGNINGEN ER BESKYTTET VED LOV OM OPPHAVSRETT TIL ANDSVÆR AV 12.5.1961 OG MÅ IKKE KOPIERES ELLER BENYTTES UTEN ARKITEKTENS (OPPHAVSMANNEN) SAMTYKKE

# As built

<b>E</b>	As built	JKM	JKM
<b>D</b>	Endret avtrekksløsning rom A029 og A030. Nytt tiluftspunkt rom A030.	30.11.09	30.11.09
<b>C</b>	Ny kanalløsning rom A005, 007 og A008 Endret tiluft rom A005	JKM	JKM
<b>B</b>	Ny kanalløsning. Rom A029 og A030 lagt til sone 36.05	22.01.08	22.01.08
<b>A</b>	Kontroll Gunnar Karlsen AS	JKM	JKM
REV. INDEKS	TEKST	TEGN. SIGN,DATO	ANSV. SIGN,DATO

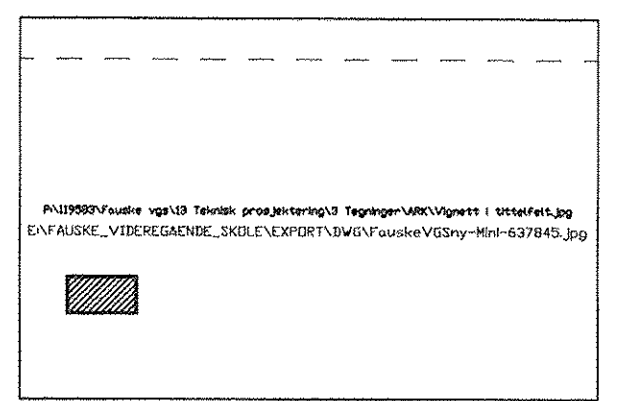

## 00.701 FAUSKE VGS

AVDELING VESTMYRA  
BYGGHERRE: NFK EIENDOMSSEKSJONEN

TEGNINGSSTATUS: **AS BUILT**

- A** **BOARCH arkitekter a.s**  
ARKITEKTER MNAL NPA E-post: post@boarch.no  
SJØGT.21, BOKS 324, 8001 BODØ  
TLF: 75 50 61 70 FAX: 75 50 61 71
- B** **COWI AS**  
BRYGGERVEIEN 2, POSTBOKS 123  
1601 FREDRIKSTAD  
TLF: 02694
- E** **COWI AS**  
GIDSKEN JACOBSENSVEI 12, POSTBOKS 74  
STORMYRA, 8088 BODØ  
TLF: 02694
- V** **COWI AS**  
GIDSKEN JACOBSENS VEI 12, POSTBOKS 74  
STORMYRA, 8088 BODØ  
TLF: 02694
- VA** **COWI AS**  
GIDSKEN JACOBSENS VEI 12, POSTBOKS 74  
STORMYRA, 8088 BODØ  
TLF: 02694

PROJ. ANSVARLIG	PRO. NR.	TEGNET	DATO
Jørn Olav Estensen	123656	JKM	
SAKSBEHANDLER	MÅLESTOKK	MÅL I mm	21.09.07
JOHN KR.MAGNUSSSEN	1:50		

## VENTILASJON SONE 36.05 U-ETASJE

TEGN.NR.	FAG	FASE	TYPE	ETG.	LØPENR.	REVISJON
V D 36 U 5						E