




Filnavn: P:\123656 Fauske vgs E68 De...  
 Prosjekt\13 Teknisk prosjektering\3 Tegninger\30\As built\123656 V36.06 Nybygg u-etasje AS BULL.T.dwg Xref: AF1200 Plan underetg-nv 2006-11-27.dwg ACAD-V-Fundamenter 2004-2.dwg  
 Plott: jkm 01.12.2009 10:11

Gjennomføring ventilasjonskanal gjennom vegg A062 - A063  
 M=1:20

**COWI** DENNE TEGNINGEN ER BESKYTTET VED LOV OM OPPHAVSRETT TIL ÅNDSVERK AV 12.5.1981 OG MÅ IKKE KOPIERES ELLER BENYTTES UTEN ARKITEKTENS (OPPHAVSMANNEN) SAMTYKKE

**GUNNAR KARLSEN AS**  
 PÅLS VEG 1  
 8008 BODØ  
 TLF: 75 50 45 20

C	As built	JKM	JKM
B	Endret kanalisering rom A062-A062.1 Inntegnet snitt for hulltaking samme sted	JKM	JKM
A	Godkjent Gunnar Karlsen AS	JKM	JKM
REV. INDEKS	TEKST	TEGN. SIGN, DATO	ANSV. SIGN, DATO

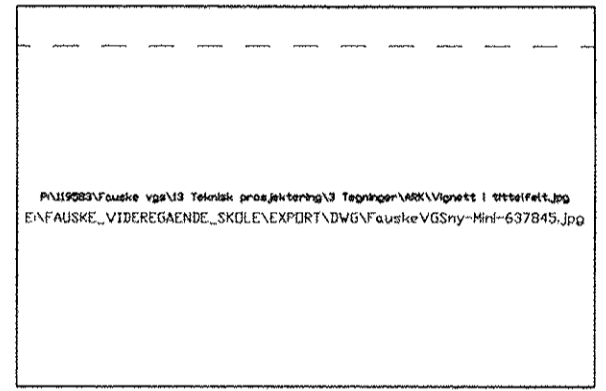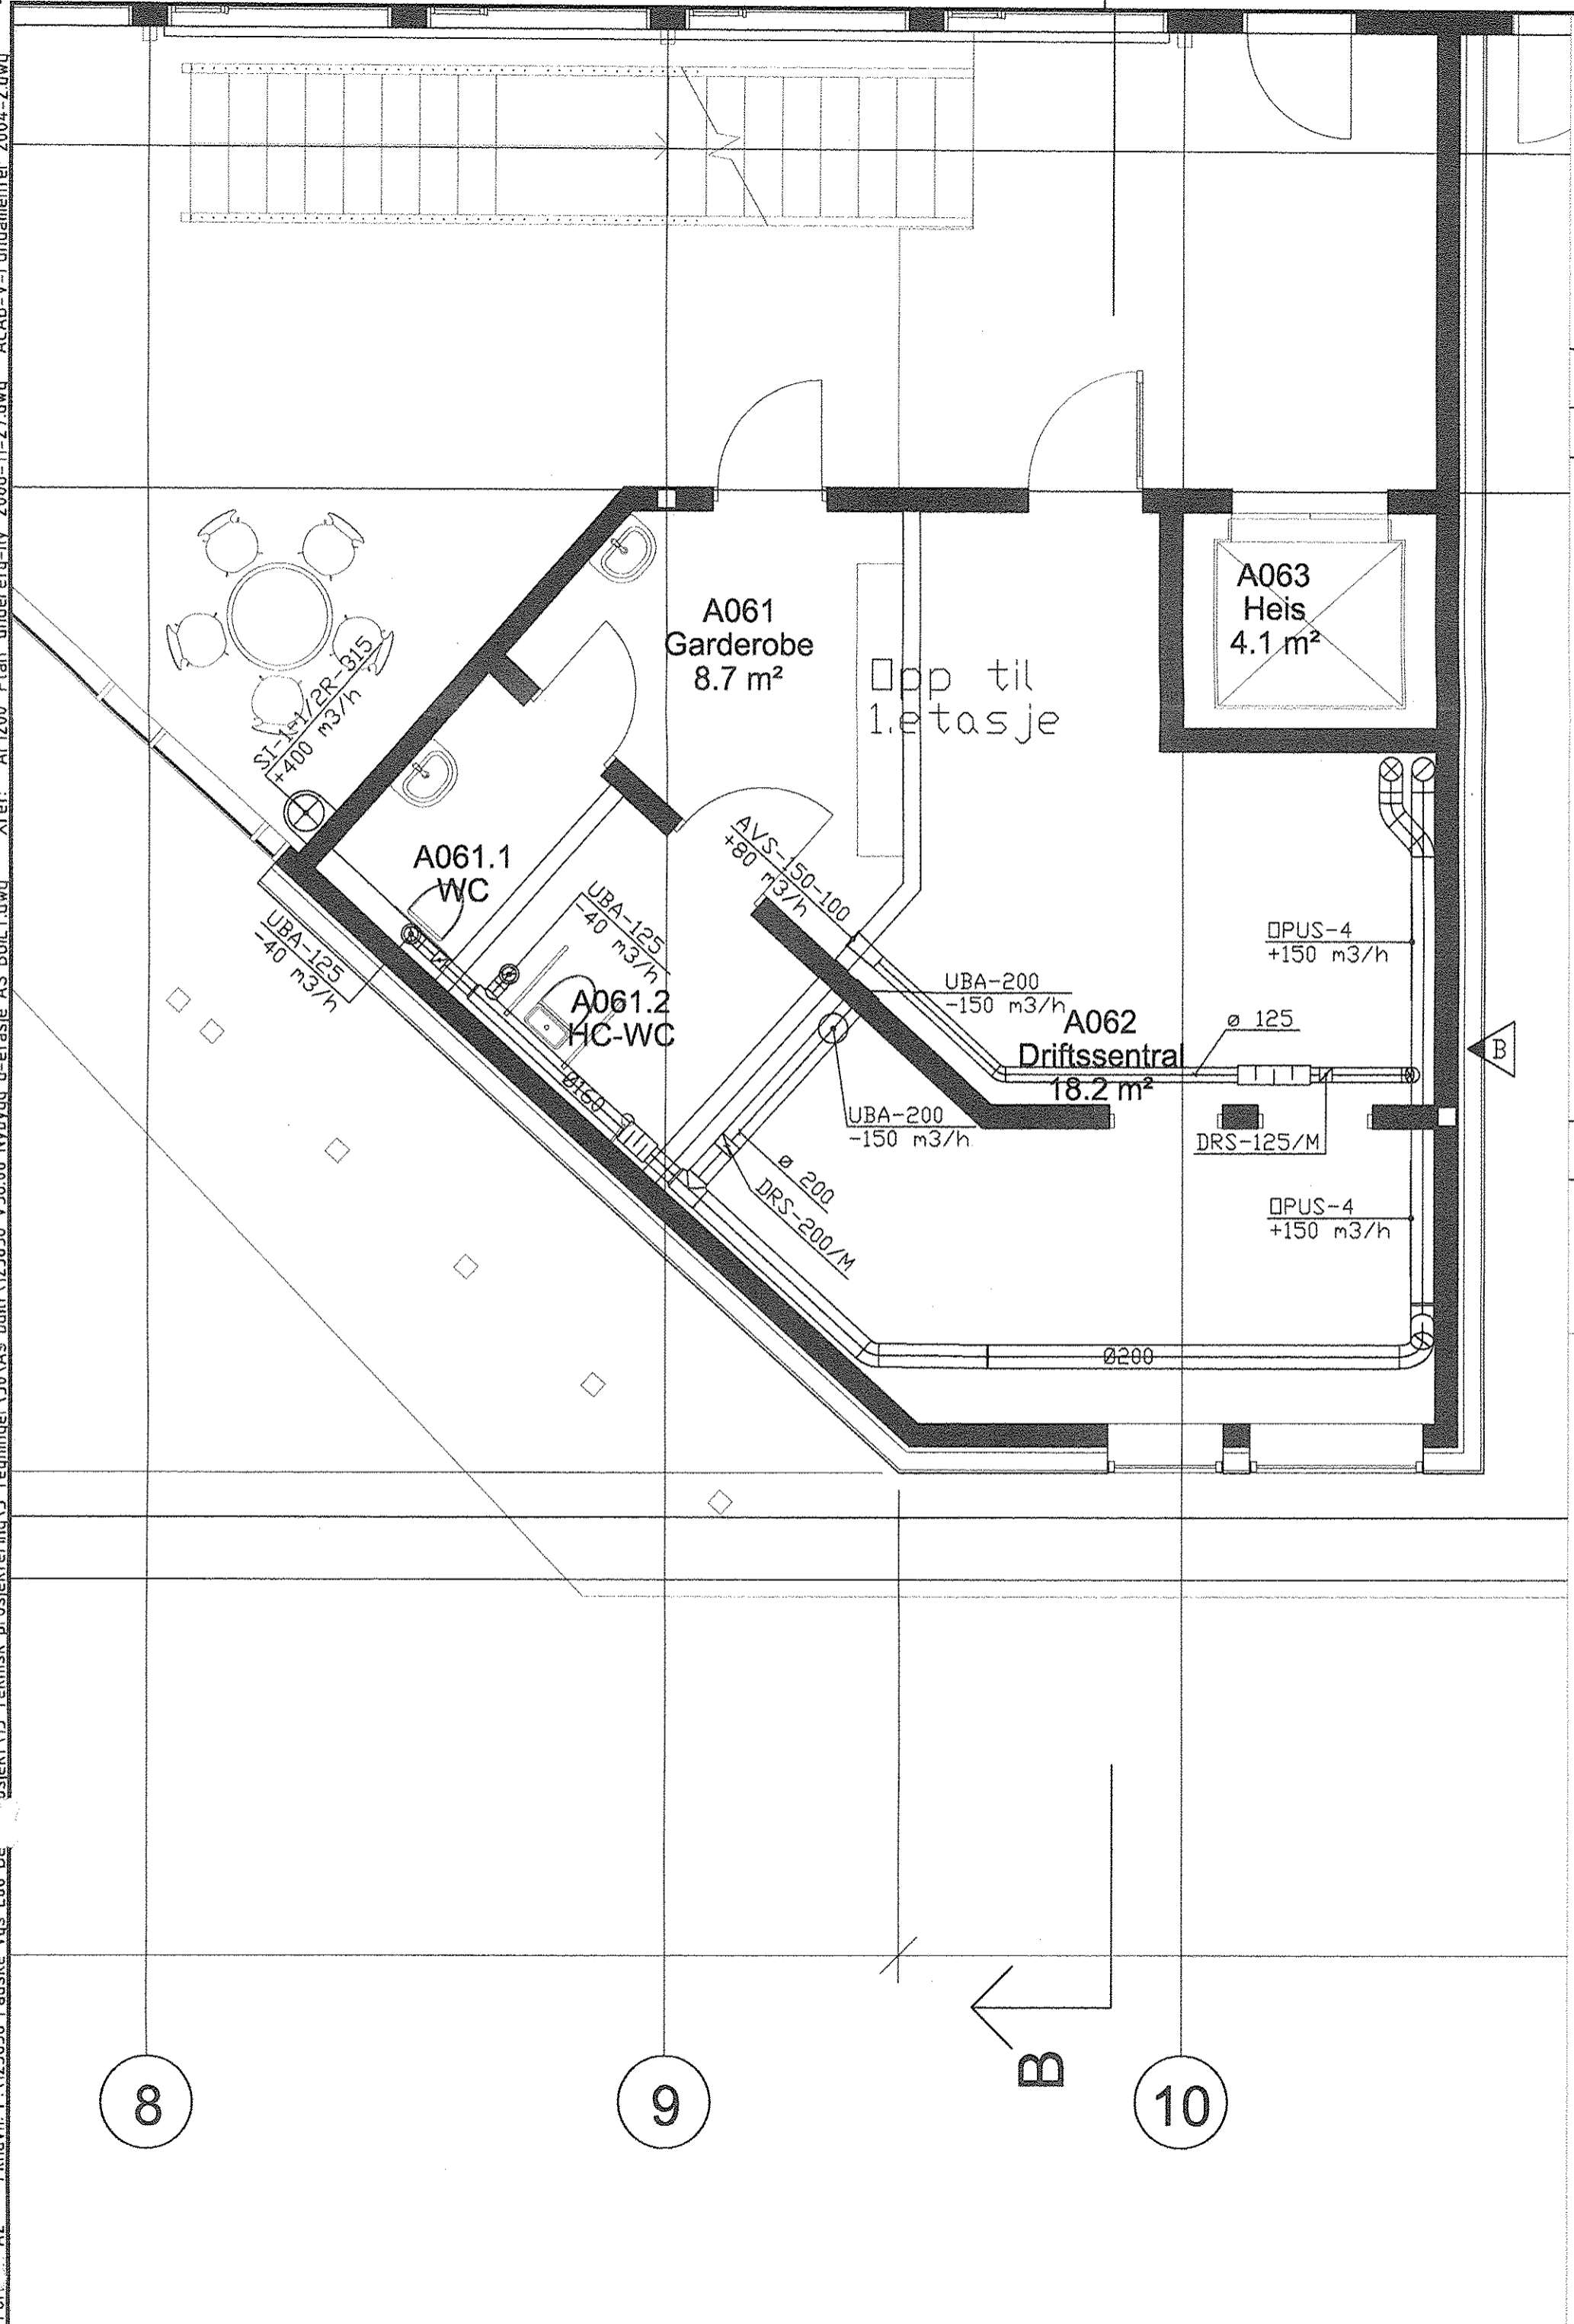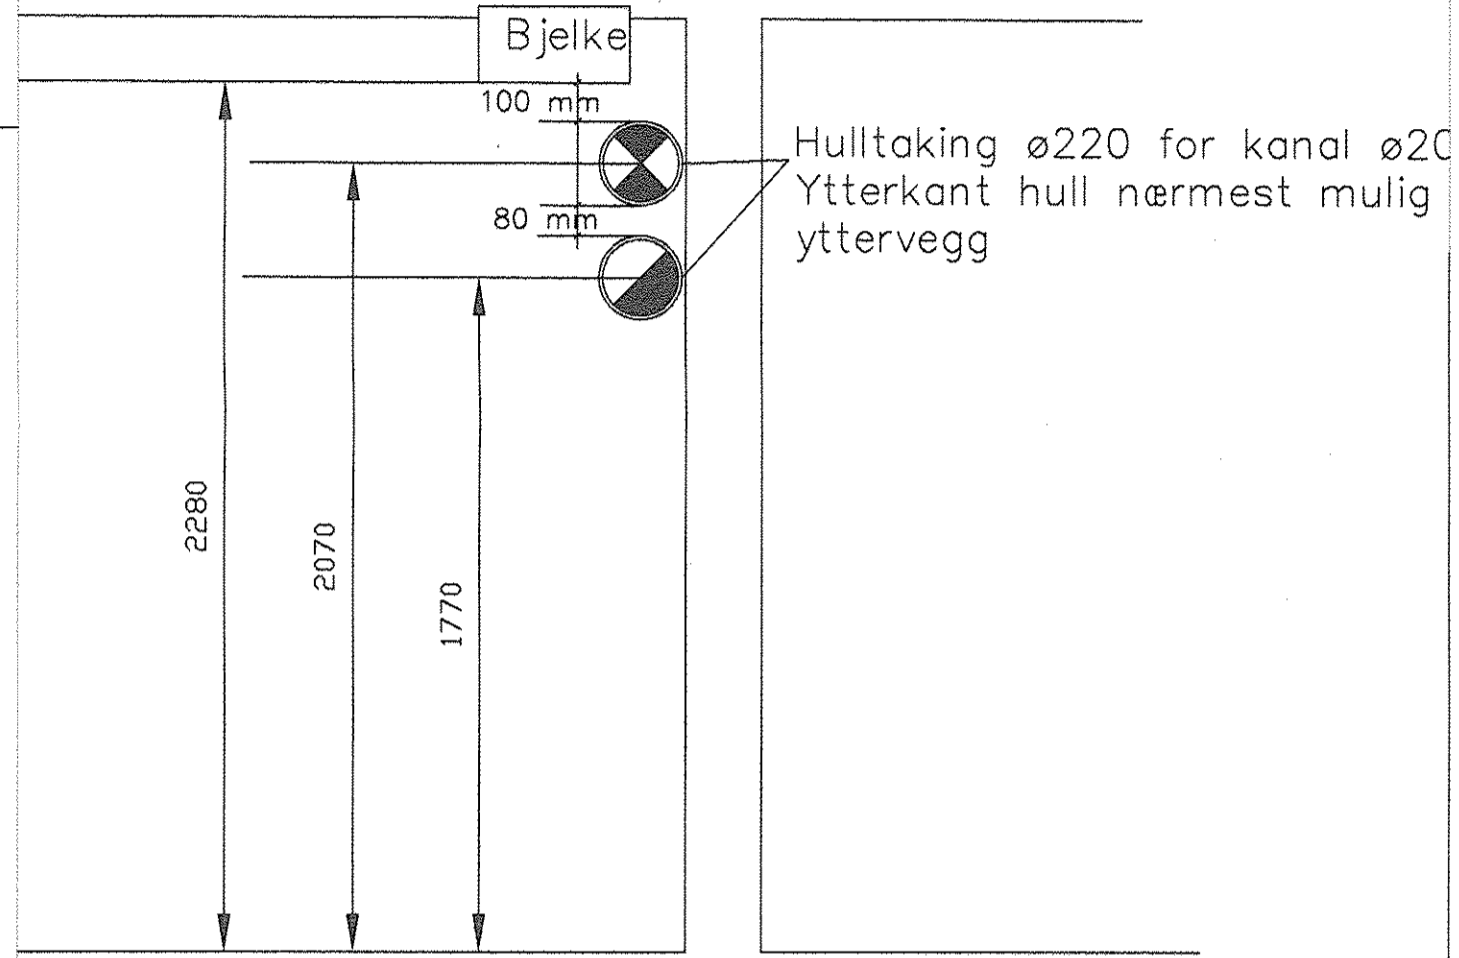

**00.701 FAUSKE VGS**  
 AVDELING VESTMYRA  
 BYGGHERRE: NFK EIENDOMSSEKSJONEN

TEGNINGS-STATUS: AS BUILT

- A** BOARCH arkitekter a.s  
 ARKITEKTER MNAL NPA E-post: post@boarch.no  
 SJØGT.21, BOKS 324, 8001 BODØ  
 TLF: 75 50 61 70 FAX: 75 50 61 71
- B** COWI AS  
 BRYGGERIVEIEN 2, POSTBOKS 123  
 1601 FREDRIKSTAD  
 TLF: 02694
- E** COWI AS  
 GIDSKEN JACOBSENSVEI 12, POSTBOKS 74  
 STORMYRA, 8088 BODØ  
 TLF: 02694
- V** COWI AS  
 GIDSKEN JACOBSENS VEI 12, POSTBOKS 74  
 STORMYRA, 8088 BODØ  
 TLF: 02694
- VA** COWI AS  
 GIDSKEN JACOBSENS VEI 12, POSTBOKS 74  
 STORMYRA, 8088 BODØ  
 TLF: 02694

PROJ. ANSVARLIG Jørn Olav Estensen	PRO. NR. 123656	TEGNET JKM	DATO
SAKSBEHANDLER JOHN KR.MAGNUSSEN	MÅLESTOKK 1:50/1:20	MÅL I mm	31.08.07

**VENTILASJON**  
**SONE 36.06**  
**U-ETASJE**

TEGN.NR.	FAG	FASE	TYPE	ETG.	LØPENR.	REVISJON
V	D	36	U	6		C

**As built**