


System 36.02 er ikke ombygd i rehabiliteringsarbeidene i 2007/ 2008. Denne tegninga er dermed en dokumentasjon av eksisterende kanalnett

COWI DENNE TEGNINGEN ER BESKYTTET VED LOV OM OPPHAVSRETT TIL ÅNDSVERK AV 12.5.1961 OG MÅ IKKE KOPIERES ELLER BENYTTES UTEN ARKITEKTENS (OPPHAVSMANNEN) SAMTYKKE

As built

REV. INDEKS	TEKST	TEGN. SIGN. DATO	ANSV. SIGN. DATO
A	As built	JKM 30.11.09	JKM 30.11.09

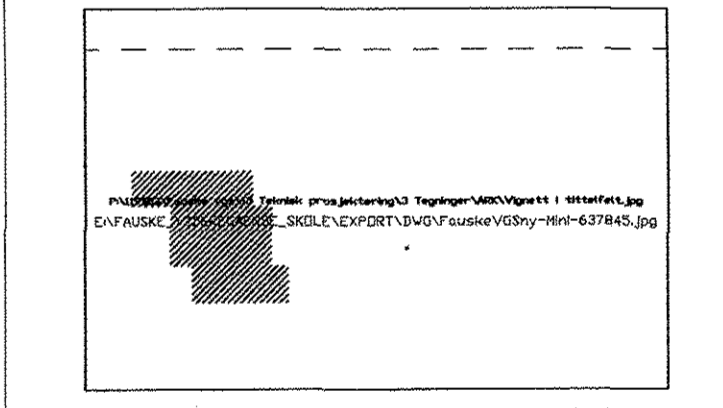

00.701 FAUSKE VGS
AVDELING VESTMYRA
BYGGHERRE: NFK EIENDOMSSEKSJONEN

TEGNINGSSTATUS: **AS BUILT**

- A** BOARCH arkitekter a.s
ARKITEKTER MINAL NPA E-post: post@boarch.no
SJKST 21, BOKS 324, 8001 BODØ
TLF: 75 50 61 70 FAX: 75 50 61 71
- B** COWI AS
BRYGGERVEIEN 2, POSTBOKS 123
1601 FREDRIKSTAD
TLF: 02694
- E** COWI AS
GIDSKEN JAKOBSENSVEI 12, POSTBOKS 74
STORMYRA, 8088 BODØ
TLF: 02694
- V** COWI AS
GIDSKEN JAKOBSENSVEI 12, POSTBOKS 74
STORMYRA, 8088 BODØ
TLF: 02694
- VA** COWI AS
GIDSKEN JAKOBSENSVEI 12, POSTBOKS 74
STORMYRA, 8088 BODØ
TLF: 02694

PROSJ. ANSVARLIG	PROJ. NR.	TEGNET	DATO
Jørn Olav Estensen	123656	JKM	30.11.09
SAKSBEHANDLER	MÅLESTOKK	MÅL I mm	
JOHN KR. MAGNUSSEN	1:50	mm	

VENTILASJON
SONE 36.02
1. ETASJE

TEGN. NR.	FAG	FASE	TYPE	ETG.	LØPENR.	REVISJON
V D 36 1 4						A