


COWI
As built

C	As built	JKM	JKM
B	Ny avtrekksløsning rom A112, A116 og A117	JKM	JKM
A	Godkjent Gunnar Karlsen AS	JKM	JKM
REV. INDEKS	TEKST	TEGN. SIGN.DATO	ANSV. SIGN.DATO

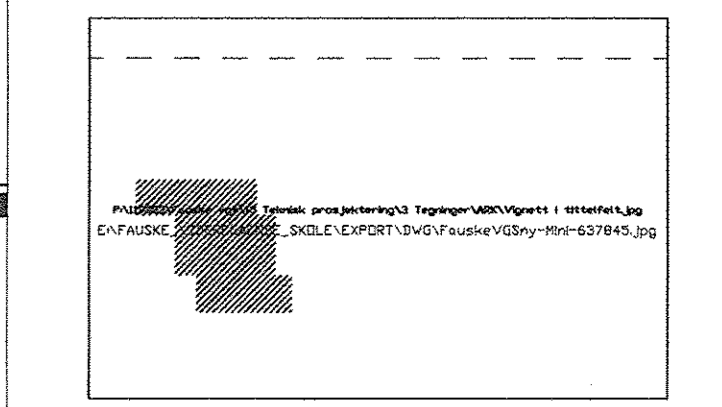

00.701 FAUSKE VGS
 AVDELING VESTMYRA
 BYGGHERRER: NFK EIENDOMSSEKSJONEN

TEGNINGS STATUS:	AS BUILT
A	BOARCH arkitekter a.s ARKITEKTER MNAL NPA E-post: post@boarch.no Sjøgt 21, BOKS 324, 8001 BODØ TLF: 75 50 61 70 FAX: 75 50 61 71
B	COWI AS BRYGGERIVEIEN 2, POSTBOKS 123 1601 FREDRIKSTAD TLF: 02694
E	COWI AS GIDSKEN JACOBSENSVEI 12, POSTBOKS 74 STORMYRA, 8088 BODØ TLF: 02694
V	COWI AS GIDSKEN JACOBSENSVEI 12, POSTBOKS 74 STORMYRA, 8088 BODØ TLF: 02694
VA	COWI AS GIDSKEN JACOBSENSVEI 12, POSTBOKS 74 STORMYRA, 8088 BODØ TLF: 02694

PROSJ. ANSVARLIG	PROJ. NR.	TEGNET	DATO
Jørn Olav Estensen	123656	JKM	31.08.07
SAKSBEHANDLER	MÅLESTOKK	MÅL I	
JOHN KR.MAGNUSSSEN	1:50	mm	

VENTILASJON
SONE 36.03
1. ETASJE

TEGNER	FAG	FASE	TYPE	ETG.	LØPENR.	REVISJON
V	D	36	1	7		C

Filnavn: P:\123656\Fauske vgs\668 Desinfeksjonsrom\3_Tegninger\30_As built\123656_V36.03_Eksist.1-etg_A110_A111_A112_A113_A114_A115_A116_A117_A118_A119_A120_A121_A122_A123_A124_A125_A126_A127_A128_A129_A130_A131_A132_A133_A134_A135_A136_A137_A138_A139_A140_A141_A142_A143_A144_A145_A146_A147_A148_A149_A150_A151_A152_A153_A154_A155_A156_A157_A158_A159_A160_A161_A162_A163_A164_A165_A166_A167_A168_A16