


COWI DENNE TEGNINGEN ER BESKYTTET VED LOV OM OPPHAVSRETT TIL ÅNDSVERK AV 12.5.1981 OG MÅ IKKE KOPIERES ELLER BENYTTES UTEN ARKITEKTENS (OPPHAVSMANNEN) SAMTYKKE

As built

C	As built	JKM	JKM
B	Ny tilfylling rom A010, Avtrekksledning, Isolatbrikke, Tilførselkanal rom A012.	JKM	JKM
A	Kontroll Gunnar Karlsen AS	JKM	JKM
REV. INDEKS	TEKST	TEGN. SIGN.DATO	ANSV. SIGN.DAT

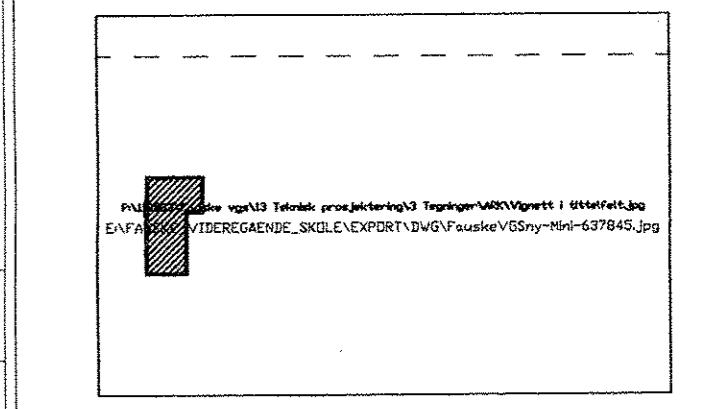

00.701 FAUSKE VGS
AVDELING VESTMYRA
BYGGHERRER: NFK EIENDOMSSEKSJONEN

TEGNINGSSTATUS: AS BUILT

A	BOARCH arkitekter a.s ARKITEKTER MNAL NPA E-post: post@boarch.no SJØGT 21, BOKS 324, 8001 BODØ TLF: 75 50 61 70 FAX: 75 50 61 71
B	COWI AS BRYGGERVEIEN 2, POSTBOKS 123 1601 FREDRIKSTAD TLF: 02694
E	COWI AS GIDSKEN JACOBSENS VEI 12, POSTBOKS 74 STORMYRA, 8088 BODØ TLF: 02694
V	COWI AS GIDSKEN JACOBSENS VEI 12, POSTBOKS 74 STORMYRA, 8088 BODØ TLF: 02694
VA	COWI AS GIDSKEN JACOBSENS VEI 12, POSTBOKS 74 STORMYRA, 8088 BODØ TLF: 02694

PROSJ. ANSVARLIG	PRO. NR.	TEGNET	DATO
Jørn Olav Estensen	123656	JKM	27.06.07
SAKSBEHANDLER	MALESTOKK	MÅL 1 mm	
JOHN KR.MAGNUSSEN	1:50		

VENTILASJON
SONE 36.04
U-ETASJE

TEGN. NR.	FAG	FASE	TYPE	ETG.	LØPENR.	REVISJON
V	D	36	U	4		C

Filnavn: P:\123656_Fauske_vgs_668_Detaljprosjekt\13_Teknisk prosjekt\13.13.01_Ventilasjon\36.04_Eksist. bygn. u-eto. AS_BUILT.dwg
 E.D. 4.0.0. / kcafff / plan 0.dwg / Ark plan U-Hvdwg / E.D. 4.1.0. / Færingsveier-plan 0.dwg / 123656_V33_SPP_U-eto. nev. B.dwg / Ark plan U-Hvdwg / E.D. 4.1.0. / Færingsveier-plan 0.dwg / 123656_V36.05_Eksist. U-etasje.dwg
 Plott: jkm 01.12.2009 10:19