

Snitt akse 26
M=1:100


Snitt akse 27
M=1:100

Snitt akse 28
M=1:100

Snitt akse 29
M=1:100

Snitt akse 30
M=1:100

NB ! Snittene inneholder kun komponenter fra system 36.08 !

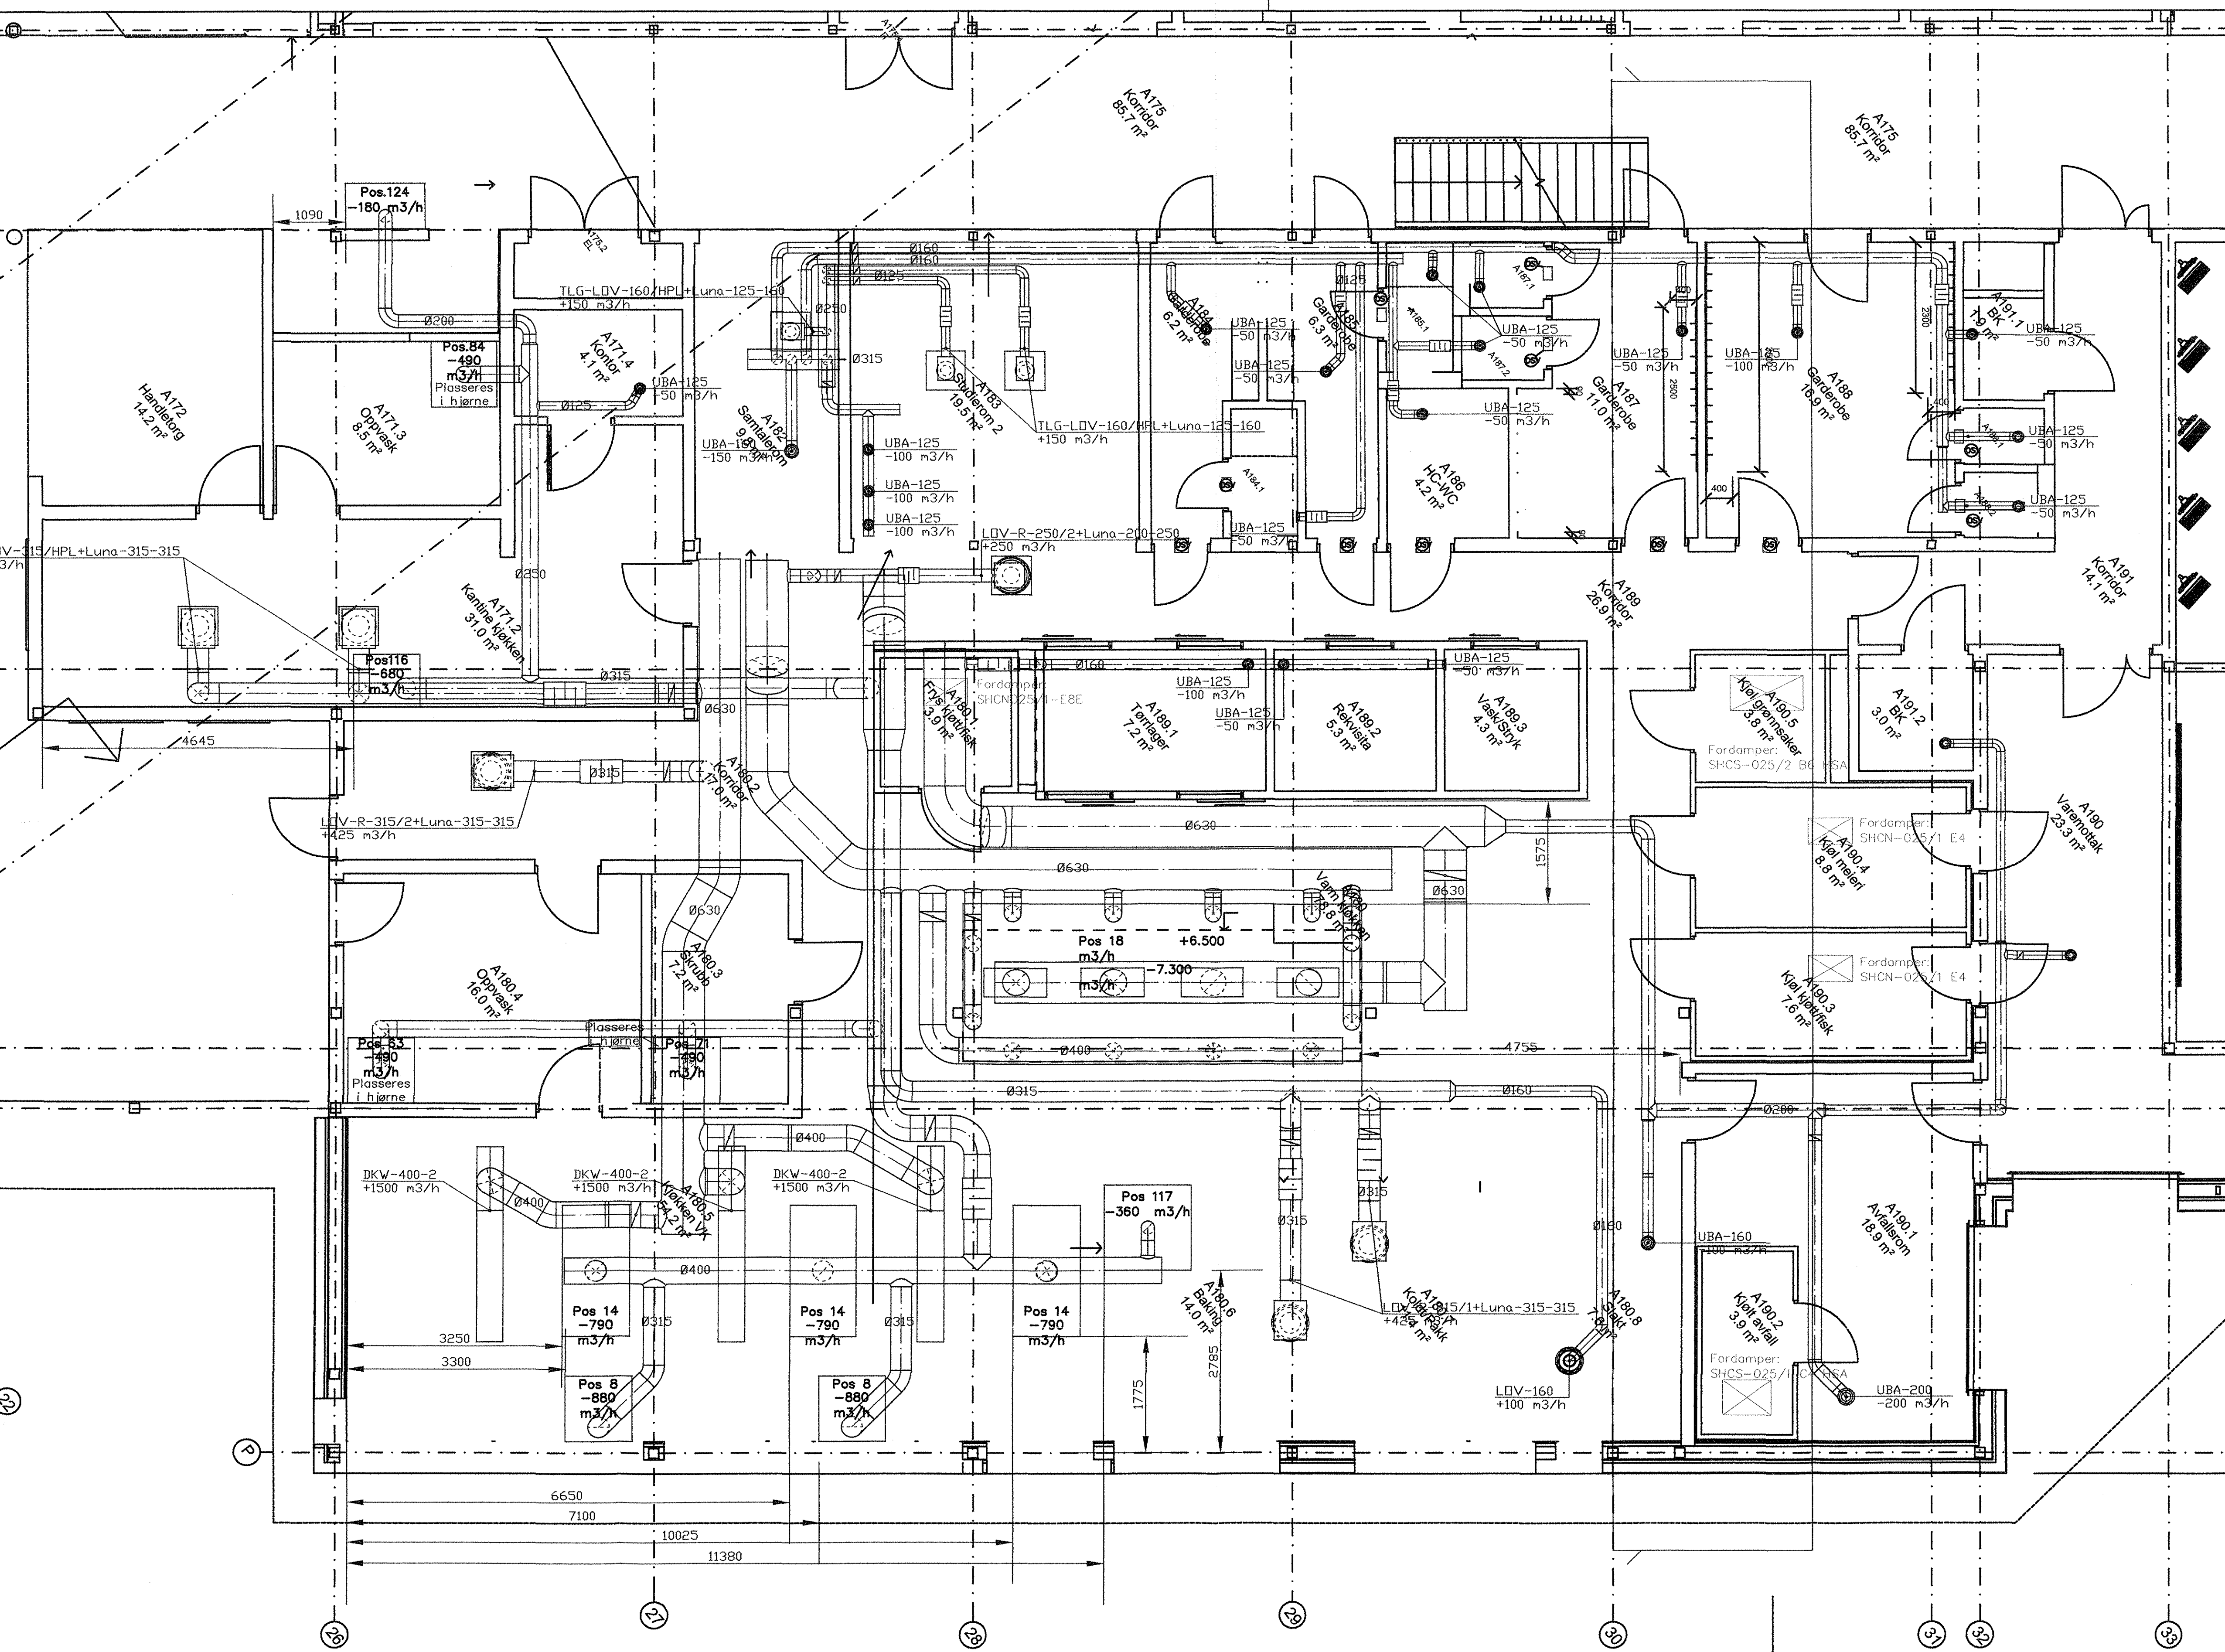

OSV

- Overstrømningsventil 200 mm x 100 mm med glitter på begge sider monteres sentrert over dør i høyde ca. 2350 mm i følgende rom:
- A184 Toilett
 - A189 Garderobe (mot korridor)
 - A184.1 Garderobe (mot korridor)
 - 185 Garderobe (mot korridor)
 - A189 Toilett
 - 185.1 Garderobe (mot korridor)
 - 188 HC-WC (mot korridor)
 - 187 Garderobe (mot korridor)
 - A189 Toilett
 - 187.1 Toilett
 - 187.2 Garderobe (mot korridor)
 - A189 Toilett
 - 188 Garderobe (mot korridor)
 - A189 Toilett
 - 188.1 Toilett
 - 188.2 Toilett

COWI

As built

REV.	REVISJON	TEKST	JAK	JAK
C	As built		30.11.09	30.11.09
B	Konvertering, ventyløsning, overstrømningsventiler i takkammer		10.10.09	10.10.09
A	Godkjent Gunter Karlsen AS		12.03.08	12.03.08
REV.	TEKST	TEGN.	ANSV.	REVISJON

00.701 FAUSKE VGS
AVDELING VESTMYRA
BYGGHERR: NFK EIENDOMSSEKSJONEN

TEGNINGSTATUS: AS BUILT

A	BOARCH arkitekter a.s ARKITEKT: MINAL NINA, E-post: minal@boarch.no ADRESS: P. BJØRNSGAARD 0400 TELF: 75 50 61 70 FAX: 75 50 61 71
B	COWI AS BRUGSBEHVER 2, POSTBOKS 120 STROMMYRA, 2008 KODØ TELF: 02854
E	COWI AS GROSKEN JACOBSEN VEI 12, POSTBOKS 74 STROMMYRA, 2008 KODØ TELF: 02854
V	COWI AS GROSKEN JACOBSEN VEI 12, POSTBOKS 74 STROMMYRA, 2008 KODØ TELF: 02854
VA	COWI AS GROSKEN JACOBSEN VEI 12, POSTBOKS 74 STROMMYRA, 2008 KODØ TELF: 02854

PROJ. ANSVARLIG	PROJ. NR.	TEGNET	DATE
Jam Olav Estensen	123656	JKM	04.09.08
SANSERHÅNDELER	MALESTOKK	MÅLT	INNH.
JOHN KRUMHOLSEN	1:500 / 1:500	mm	

**VENTILASJON SONE 36.08
KJØKKEN**

TEGNER	FAG	FASE	TYPE	ETG.	LOP/NR.	REVISJON
V	D	36	1	2	C	