


COWI DENNE TEIINGEN ER BESKYTTET VED LOV OM OPPHavsRETT TL ANDREs AR 12.1.1981 OG MA IKKE KOPIERES ELLER REPRODUSERES UTEN ARKITEKTENS (OPPHAVSMANNEN) SAMTYKKE

As built

C	As built	JOM	JOM
B	Div nye konstruksjoner	2014	2014
A	Godkjent Gjenarbeid	15.02.08	15.02.08
REV	TEKST	23.10.07	23.10.07
INNSIKT	TEGN	ANSV	ANSV

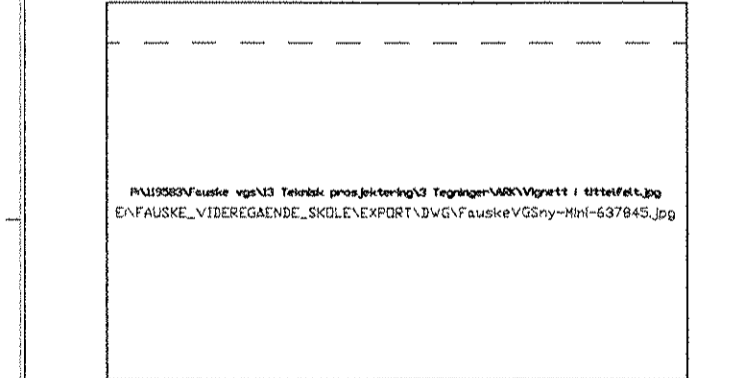

00.701 FAUSKE VGS
 AVDELING VESTMYRA
 BYGGHERRE: NFK EIENDOMSSERVIKSJONEN

TEIINGNS STATUS: **AS BUILT**

A	BOARCH arkitekter a.s ARKITEKTER: MARI NFA, EIGOLF BOKSTAVEN, HANSEN, HANSEN, HANSEN Tlf: 75 50 61 70 FAX: 75 50 61 71
B	COWI AS BYGGGERE: NFK EIENDOMSSERVIKSJONEN 1001 FREDRIKSTAD Tlf: 02694
E	COWI AS GJØRSEN, JACOBSEN VEI 12, POSTBOKS 74 STORSTRØM, 8088 BODØ Tlf: 02694
V	COWI AS GJØRSEN, JACOBSEN VEI 12, POSTBOKS 74 STORSTRØM, 8088 BODØ Tlf: 02694
VA	COWI AS GJØRSEN, JACOBSEN VEI 12, POSTBOKS 74 STORSTRØM, 8088 BODØ Tlf: 02694

PROSJEKTANSVARELIG	PROSJEKT NR	TEIINGNS DATO
Jam Olav Estensen	123656	JOM
SAKSBEHANDLER	MALESTROK	MAL 1
JOHN KR. MAGNUSSEN	1.50	31.08.07

**VENTILASJON SONE 36.03
 EKISTERENDE BYGG
 UNDERETASJE**

TEIINGNS	FASE	TYPE	ETG.	LEIINGNS	REVISJON
V	D	36	1	8	C

NBI System 36.03 er et bestående system som er bygd om/ utvidet ved rehabilitering i 2007-2008. Denne tegningen inneholder derfor både nye og gamle systemkomponenter. 30.11.09 - COWI (RIV)