




TEGNFORKLARING

- EKSISTERENDE KOTER
- NYE KOTER
- EKSISTERENDE VEGETASJON
- NY VEGETASJON
- SLUK
- SITTEKANT
- BENK MED TREAVDEKNING
- POLERT BENK
- SØYLER
- TAKUTSPRING
- LEDELINJE
- GRESS
- ENG
- BETONG
- BETONG MED GRANITTSTRIPER
- STØRGATESTEIN
- NATURGRUS
- ELVESTEIN
- PLANTEFELT

| E | SOM BYGGET | 01.11.10 | NM |
|------|--|-------------|-------------------|
| D | Endret geometri og korntvli/ utplass + DV justeringer | 17.12.09 | LLN |
| C | Eringsplaner, vannnett, utdrennings (NBH, HOD), osv. justeringer | 20.05.09 | LLN |
| B | Justeringer for plass og hensyn til ledelinjer/ snemmelteknikk | 03.04.09 | LLN |
| A | Arbeids-tegning | 22.01.09 | LLN |
| rev. | revisjonen gjelder | dato | sign |
| SB | Tegningsnummer | Prosjekt nr | Prosjekt fase/rev |
| 108 | 1871 L 00 7 10 001 03 E | 1160 | |

Prosjekteringsgruppen:

| | |
|---------------|--|
| BR: | HØGSKOLEN I VESTFOLD PB 2543 POSTTJERNHOLLEN, N-3103 TINGSBERG, TLF: 33 63 18 00 FAX: 33 63 11 11 |
| ARK: | ARKITEKTERGRUPPEN LILLE FORUM AS BYGGVEI ALLE 5, 0257 OSLO, TLF: 22 55 89 10 FAX: 22 55 75 90 |
| LARK: | BURBERG & LINDHEM AS SAGVEIEN 23a, 0658 OSLO, TLF: 22 04 04 00 FAX: 22 04 04 05 |
| RIB: | A. L. HØYER AS HAMMERSBURG TORG 3, 0119 OSLO, TLF: 23 27 80 00 FAX: 23 27 80 01 |
| RIV: | ERIKSEN & HØRGEN AS PB 4446 TORSHØV, TLF: 22 92 63 90 FAX: 22 92 63 90 |
| RIE: | ÅF-CONSULT AS POSTBOKS 148 BØKEN, 0512 OSLO, TLF: 24 10 10 10 FAX: 22 10 10 11 |
| RIBR: | MULTICONSULT AS BOKS 265, 0218 OSLO, TLF: 22 51 50 00 FAX: 22 51 50 01 |
| RIAKU: | MULTICONSULT AS BOKS 265, 0218 OSLO, TLF: 22 51 50 00 FAX: 22 51 50 01 |
| PGL: | A. L. HØYER AS HAMMERSBURG TORG 3, 0119 OSLO, TLF: 23 27 80 00 FAX: 23 27 80 01 |

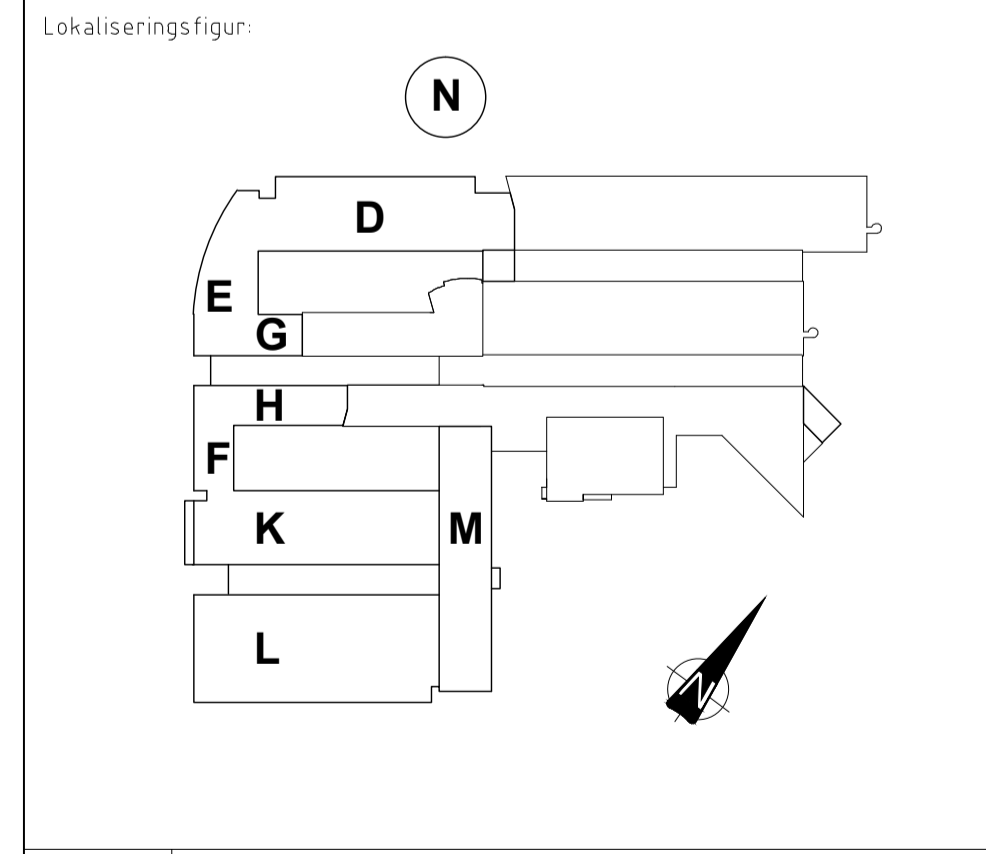

| | | |
|---|--|--|
| | | PROSJEKTNR: SB- 98032 |
| Tittel: HØGSKOLEN I VESTFOLD SAMLOKALISERING K201 - ARBEIDSTEGNING OVERSIKTSPLAN | Godkjent: JCD Kontroll prosjekt: Sign. Kontroll MBW JCD Filnavn: sakenavn_entrepria_101.doc Dato: 23.01.07 Skala: 1:1000 (A1) Kontroll utferenda: Sign. Kontroll | Prosjekt nr for prosjektet/ende/rev: 1160 |
| SB Tegningsnummer: Kompleksnummer Byggnummer Fag Etasje Systemkode Type Tegning Løpnr. Prosj. fase Rev. Status | | Prosjekt nr for prosjektet/ende/rev: 1160 |
| 108 1871 L 00 7 10 001 03 E | | 1160 |