

TEGNFORKLARING


- EKSISTERENDE KOTER
- NYE KOTER
- EKSISTERENDE VEGETASJON
- NY VEGETASJON
- SLUK
- SITTEKANT
- BENK MED TREAVDEKNING
- POLERT BENK
- SØYLER
- TAKUTSPRING
- LEDELINJE
- GRESS
- ENG
- BETONG
- BETONG MED GRANITTSTRIPER
- STORGATESTEIN
- NATURGRUS
- ELVESTEIN
- PLANTEFELT

J	SOM BYGGET	01.11.10	NM
I	Park, inngang idrettshall, floggborg	05.05.10	SBA
H	Endret geometri adkomstvei/ snuplass + DIV justeringer	17.12.09	LLN
G	Energiestruktur, varemottak, adkomstvei (NB! HOLD), div. justeringer	20.05.09	LLN
F	Justeringer forplass av herysn til ledelinjer/ sneemøteareal	03.04.09	LLN
E	Div. justeringer/ suppleringer	22.01.09	LLN
D	Amfi, andel, div. suppleringer/ justeringer	22.10.08	LLN
C	Fasjans/Amfi og uterom arbeid	01.09.08	LLN
B	Justert geometri varemottak	30.06.08	NM
A	K201 Arbeidstegning	10.04.08	MSW
rev.	revisjonen gjelder	dato	sign

SB Tegningsnummer: 108 1871 L 00 7 10 002 03 J 1160

Prosjekteringsgruppen:

BR:	HØGSKOLEN I VESTFOLD Pb 213 POSTSTOMMELLEN, 3103 TINGSBERG, TLF: 33 83 18 80 FAX: 33 83 11 11
ARK:	ARKITECTURGRUPPENE LILLE FORUM AS BYGGVEI ALLE 5, 0251 OSLO, TLF: 22 55 89 18 FAX: 22 55 75 99
LARK:	BURRBEKK & LINDHEM AS SAGVEIEN 23b, 0458 OSLO, TLF: 22 84 44 60 FAX: 22 84 44 85
RIB:	A. L. HØYER AS HAMMERSBURG TORG 3, 0119 OSLO, TLF: 23 27 88 00 FAX: 23 27 80 01
RIV:	ERIKSEN & HØRGEN AS PB 446 TORSHOV, TLF: 22 02 63 00 FAX: 22 02 63 99
RIE:	ÅP-CONSULT AS POSTBOKS 418 BREKEN, 0412 OSLO, TLF: 24 10 10 10 FAX: 22 10 10 11
RIBR:	MULTICONSULT AS BOKS 265, 0231 OSLO, TLF: 22 51 50 80 FAX: 22 51 50 81
RIAKU:	MULTICONSULT AS BOKS 1287, 3103 TINGSBERG, TLF: 33 74 43 30 FAX: 33 74 49 29
PGL:	A. L. HØYER AS HAMMERSBURG TORG 3, 0119 OSLO, TLF: 23 27 88 00 FAX: 23 27 80 01

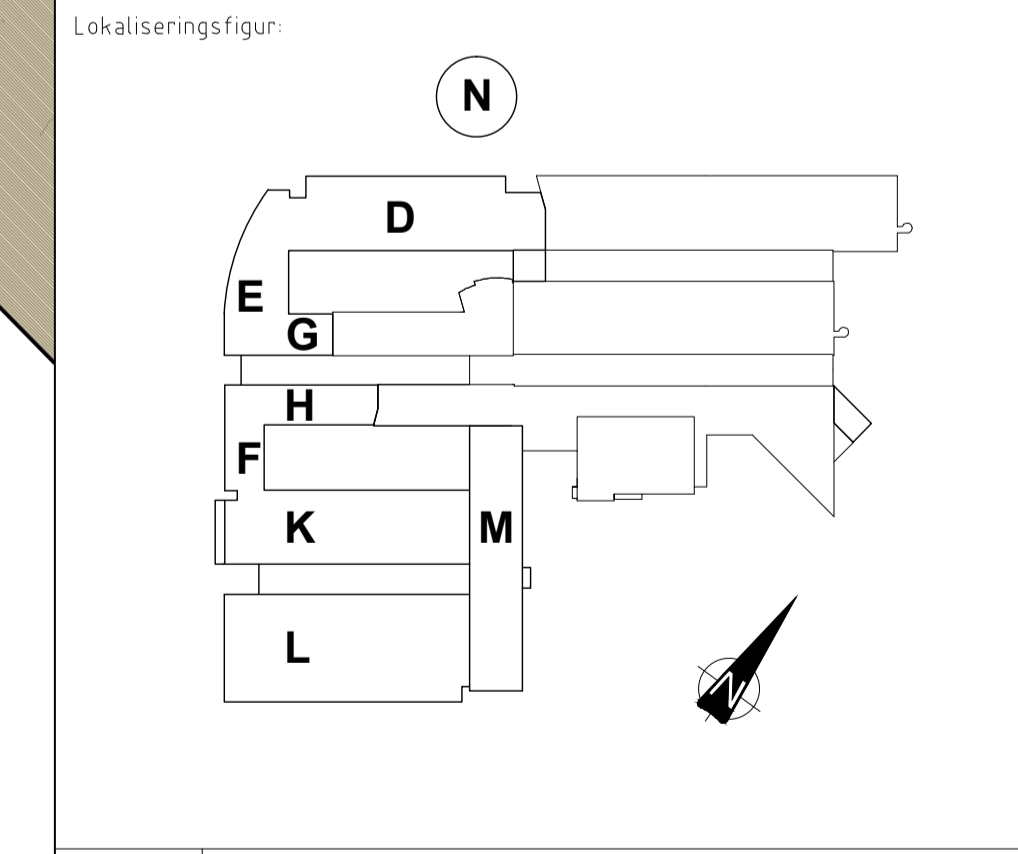

STATSBYGG		PROSJEKTNR. SB 98032
Tittel: HØGSKOLEN I VESTFOLD SAMLOKALISERING		Godkjent JCO Kontrollert prosjekt Sign. Kontroll HM JCO Filnavn Landscapes utformning 101044
Landskapsplan		Dato 29.01.07 Høstetegn 1500 (A1) Kontroll utferende Sign. Kontroll
SB Tegningsnummer: 108 1871 L 00 7 10 002 03 J 1160		Prosjekt nr. for prosjekterende/rev. 1160