


ANMERKNINGER:
 MATERIALER, UTRUSTELSE OG KONTROLL RT NS 8427 OG
 NS 8429. UTRUSTELSE OG UTRUSTELSE
 KONTROLLKATEGORI 2
 SIKKERHEDSKLASSE 3
 STÅLKVALITET S 235 I BEKKE
 KONTROLLKATEGORI 2, SE C.
 STÅL LØPES SVAMPRENSET OG PRØVET.
 SVISER UTFØRT PÅ STØBT RENSER OG PRIMET.
 NOTELAST: 3,0 kN/m² I KONTORE.
 5,0 kN/m² FORBEREG.
 SNØLAST: S₀ = 2,5 kN/m²
 ALLE KOTBJØRDER ER ABSOLUTTE

ANMERKNINGER

TEGN. NR. REVISJONER INDEX/DATO/TEKST/SIGN/KONTROLL

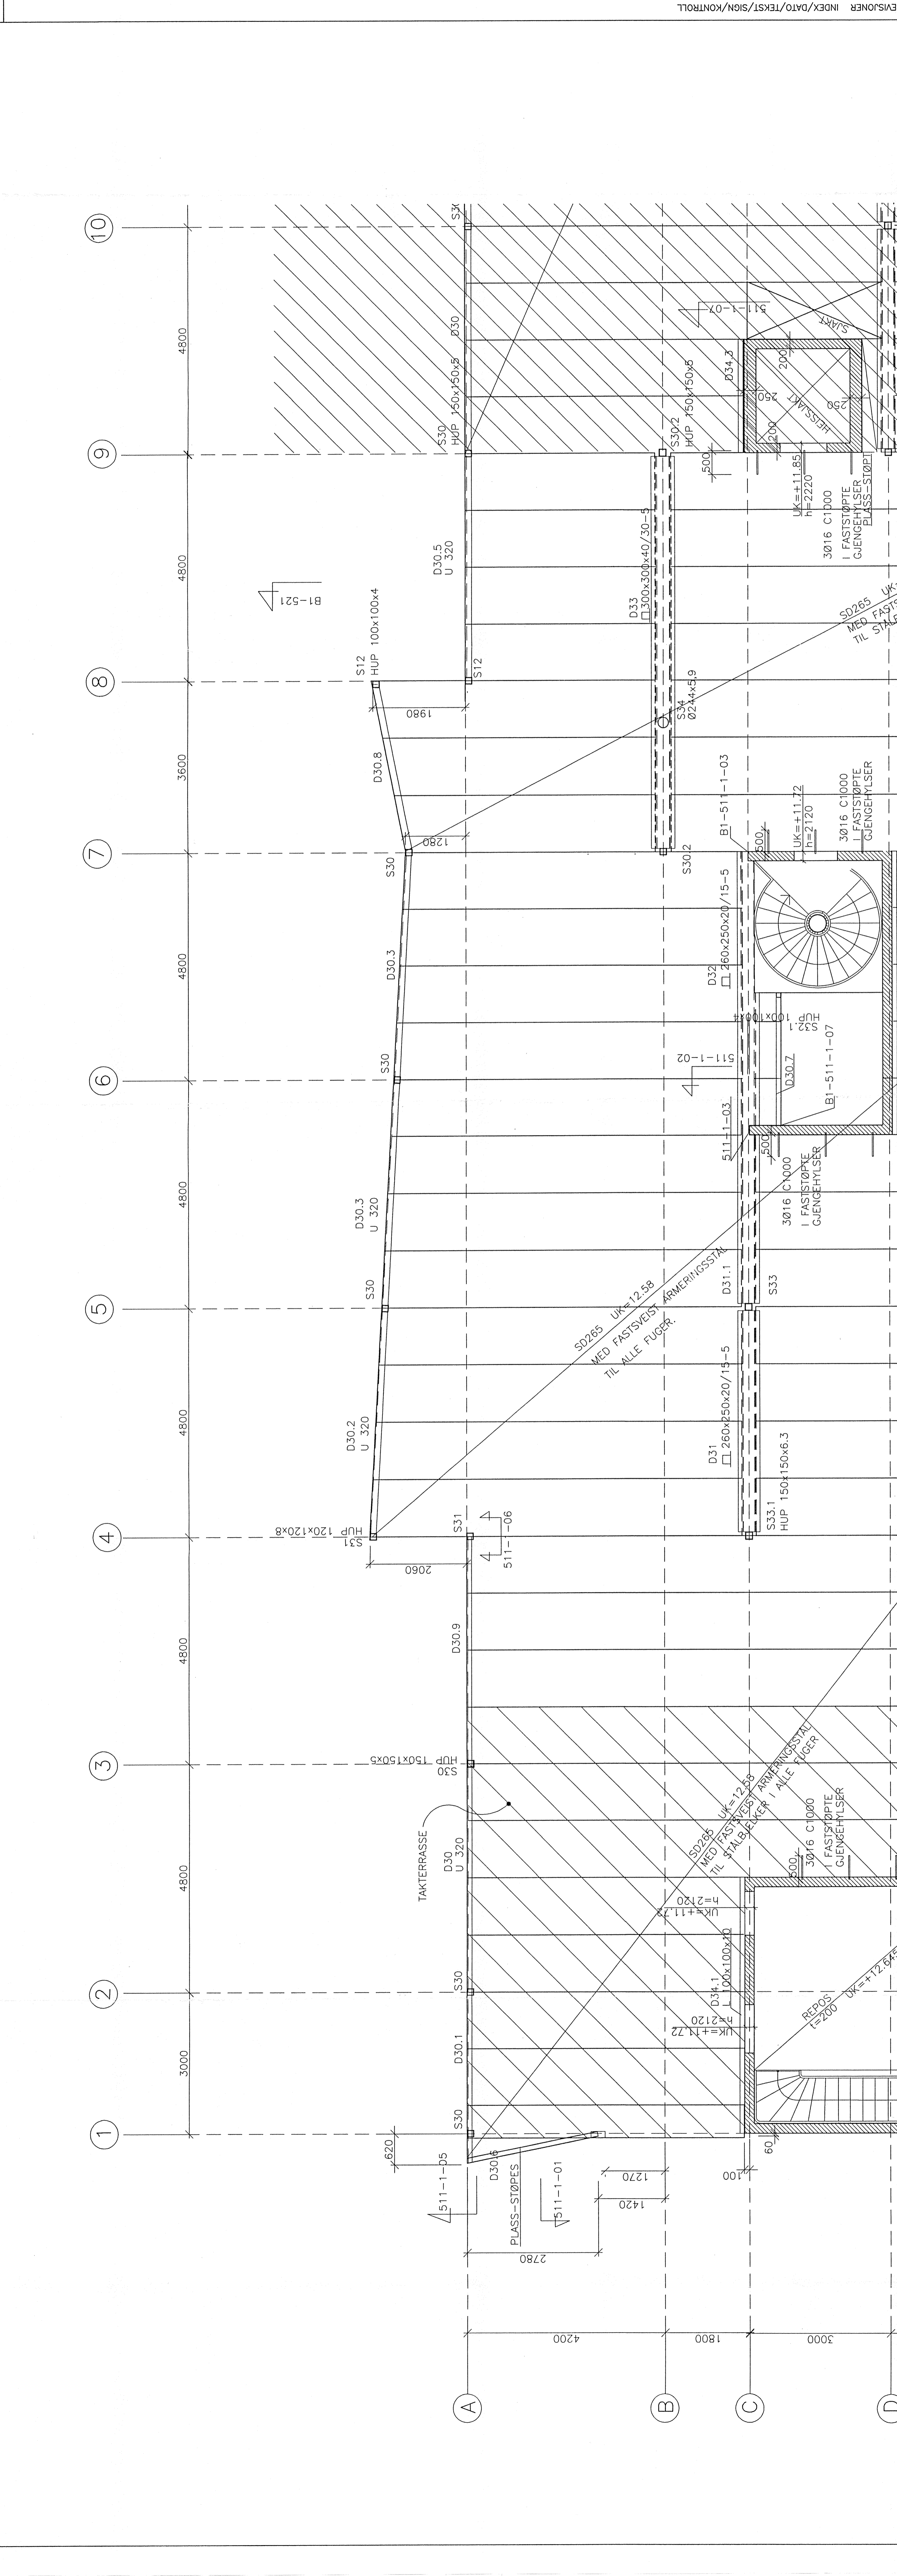


B1-513-1

91017
 STAUSTBYGG
 TELEFON NR. 23342800
 032 0350
 032 0350

9120

SENTER FOR MARINT MILJØ OG SIKKERHET
 ADMINISTRASJONSBYGG
 DEKKE OVER 3. ETG. DEL 1
 Element-, søyle- og bjelkeplan

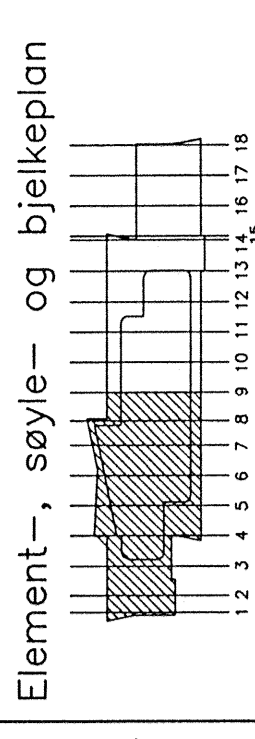

NUMMER/PROSJEKT/TITTEL/AGENT

FDV

SOM BYGGET

1:50

B1-513D.DWG

AS KRISTIANSEN & BERGMANN
 Bølshøg 2A, 310 Fensborg
 3331857
 3331857
 3331857

A/S CLAUSEN
 2303490
 2303490
 2303490

RIB