

ANMERKNINGER:
 1. SE 3402.2. UTRÅDNINGER OG KONTROLL RIT NS 3472 OG
 2. SE 3402.3. UTRÅDNINGER OG KONTROLL RIT NS 3472.1
 SIKKERHEDSKLASSE 3
 STÅLVÆRNET ER 22-2 I BELEMMER-2 I SFYLER.
 KONTROLLKLASSE 1100 C.
 STÅL LØDDES SYMBANDST OG PRIMET.
 SVEDER UTRÆKT PÅ SÆDET RØDES OG PRIMES.
 NETTELAST: 5,0 kN/m² I KONTOR
 SVARLAST: 5,0 kN/m² FORBEVÆRS
 SVARLAST: S₀ = 2,5 kN/m²
 ALLE NOTER/BEDE ER ABSOLUTTE

ANMERKNINGER

TEGN. NR. REVISJONER INDEXTITTEL/TEKST/SIGN./KONTROLL


OPPRISNING
B1-513-2

91017
 STATSBYGG
 0106, DEP.
 0032, 0033,
 0034, 0035

9420

**SENTER FOR MARINT
 MILJØ OG SIKKERHET**

ADMINISTRASJONSBYGG
 DEKKE OVER 3. ETG. DEL 2
 Element-, søyle- og bjelkeplan

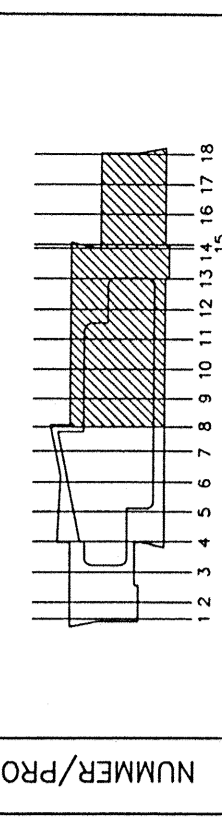

FDV
 NUMMER/PROSJEKT/TITTEL/WGMNTT

SOM BYGGET

MAL 1:50

RIHJ

B1-513DV.DWG



RIB

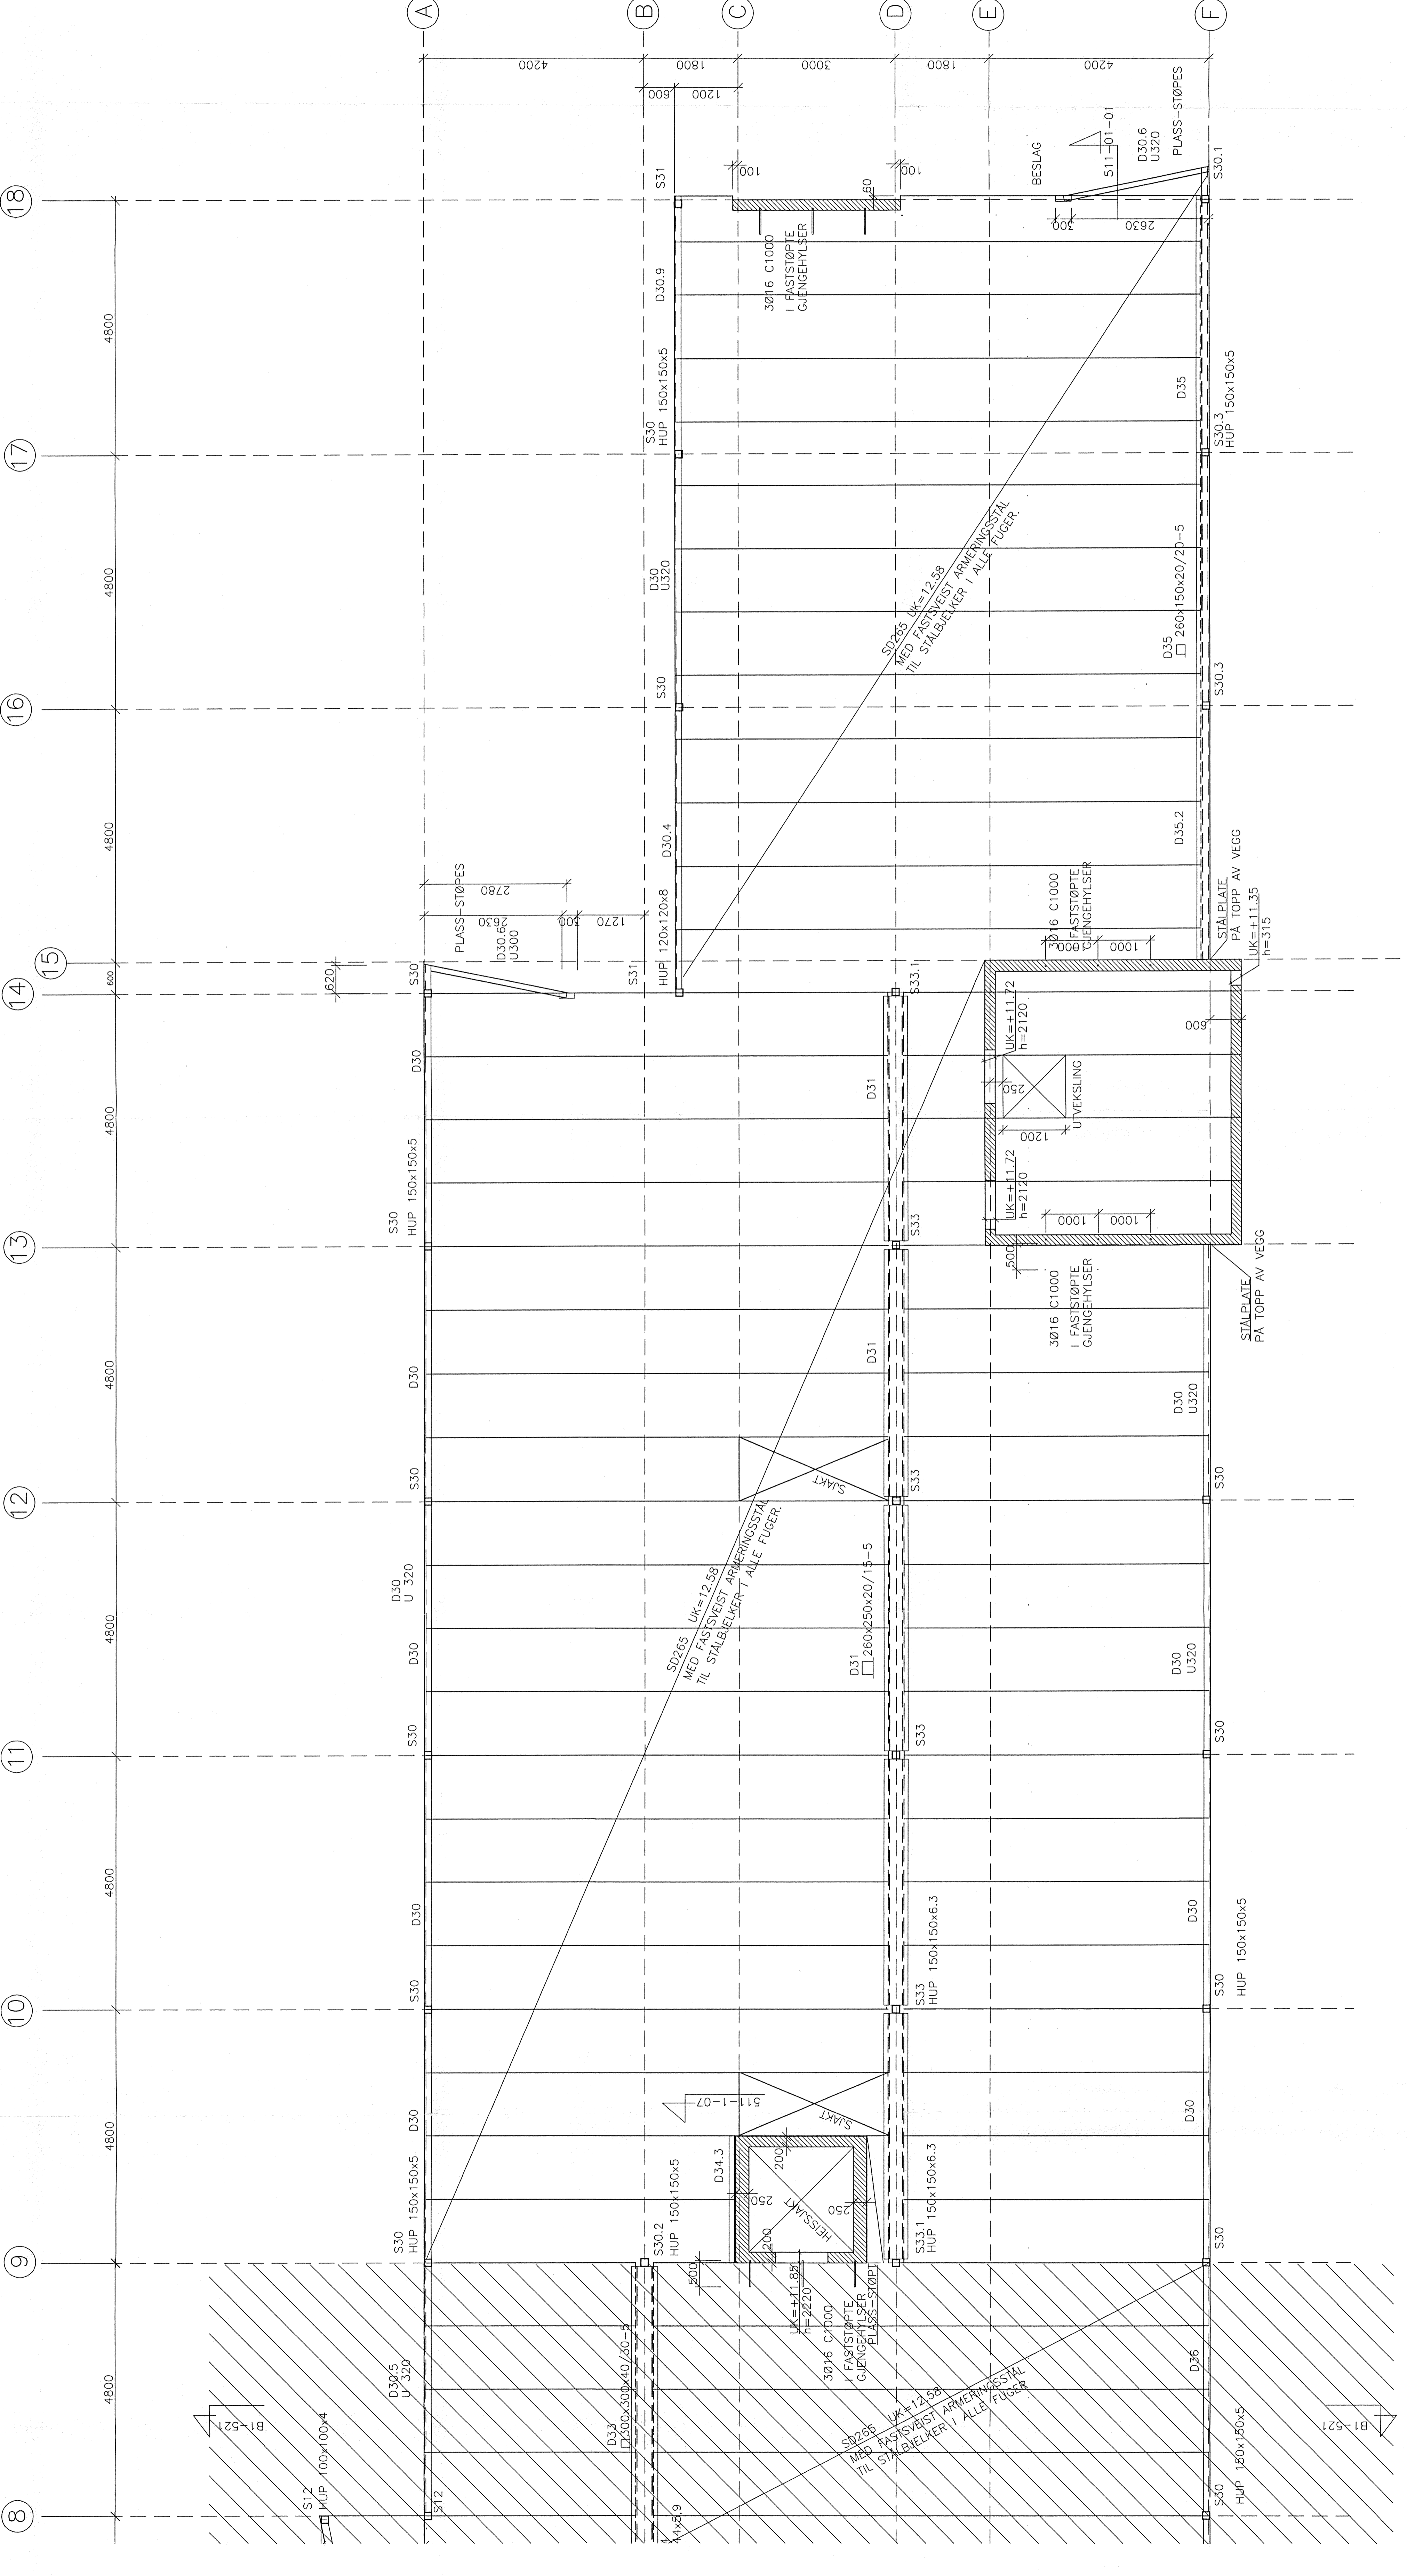

