


X:\tron\oppdrag\Tromsø\52200520050\BIM\Bram\Modell\LEILIGHETER_F-171-20-001-5-Z-G.dwg - HLGun - Plottet: 2022-04-04, 12:22:44 - LAYOUT = 14271-113946-01-F-171-20-001-5-Z-G - XREF = WA_Leilighetsthus

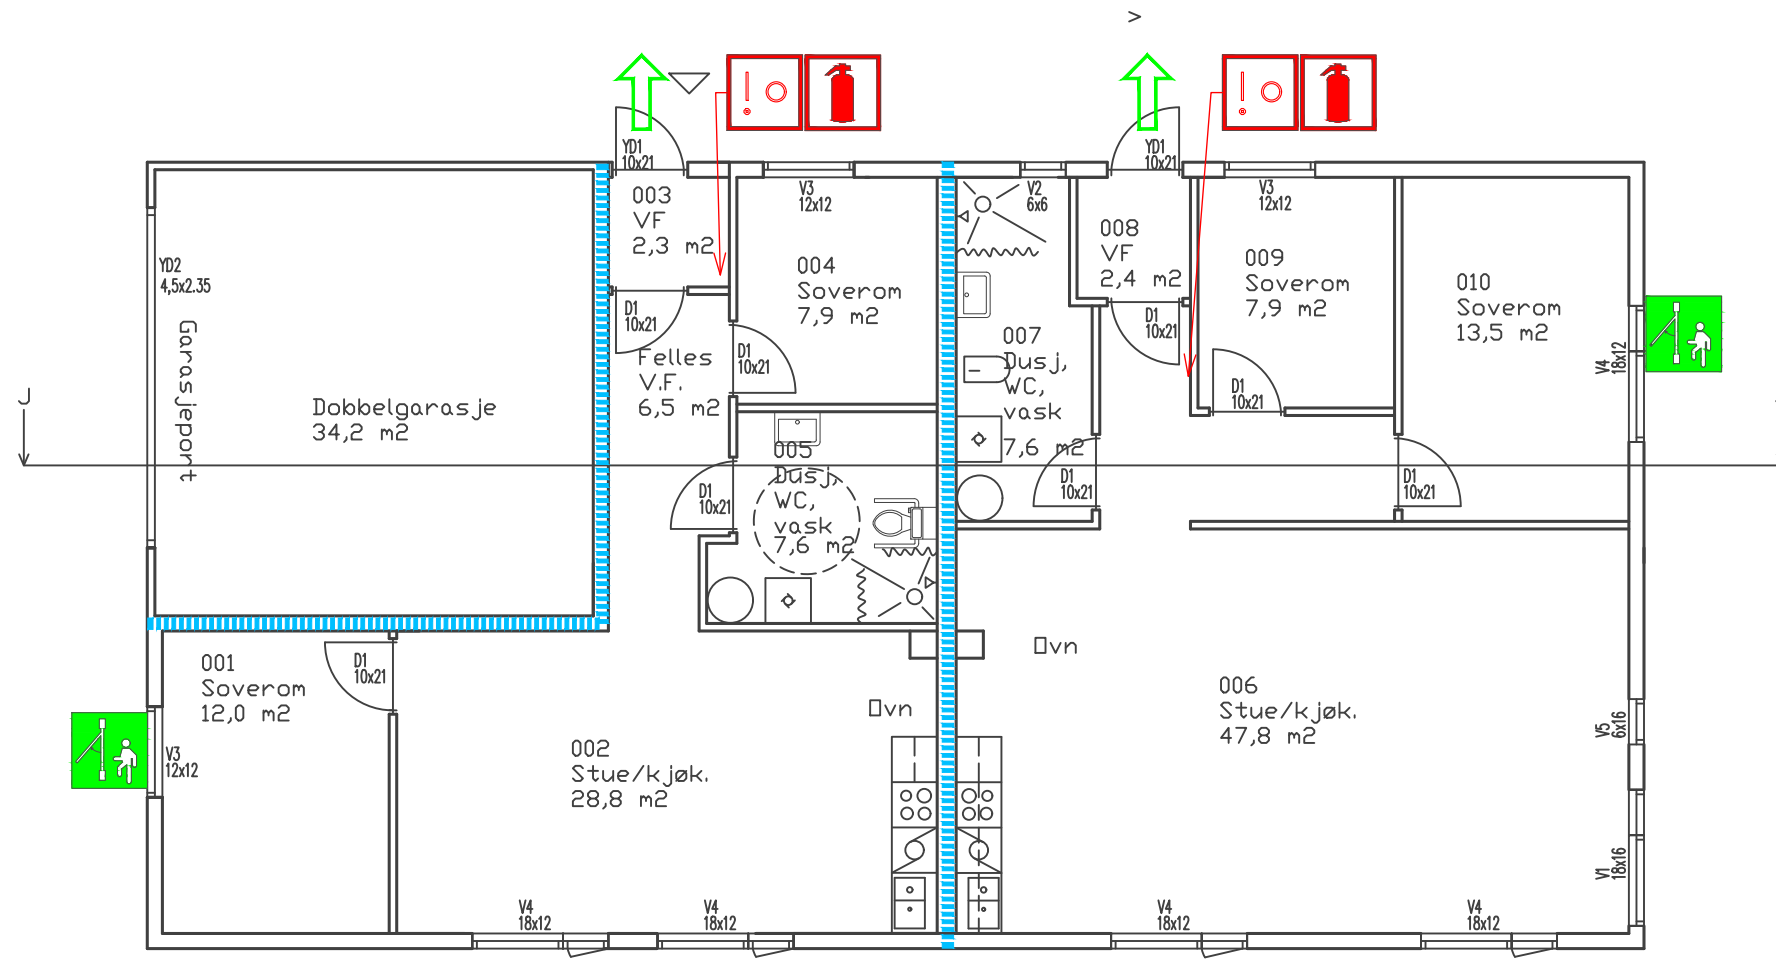

Symboler:

-  Manuell brannmelder
-  Håndslukker
-  Rømning ut vindu
-  Utgang til det fri
-  Angrepsvei

Konstruksjoner:

-  EI 30 [B30]


Brannteknisk ekstrakt:

- Risikoklasse 4
- Brannklasse 1
- Brannalarmanlegg kategori 2 med viderevarsling til brannvesenets 110-sentral. Sentral i Hovedbygg.

Grunnflateareal: 206 m²
 Dører til rømningsvei skal ha fri bredde på minimum 0,86 meter (10x21M)

Som bygget:

Tegningen er å anse 'som bygget' basert på mottatt informasjon fra Statsbygg Nord og befaringer utført av Norconsult. Brannmotstand på eksisterende konstruksjoner er vurdert på bakgrunn av besiktigelse og gir et estimat av sannsynlig brannmotstand.

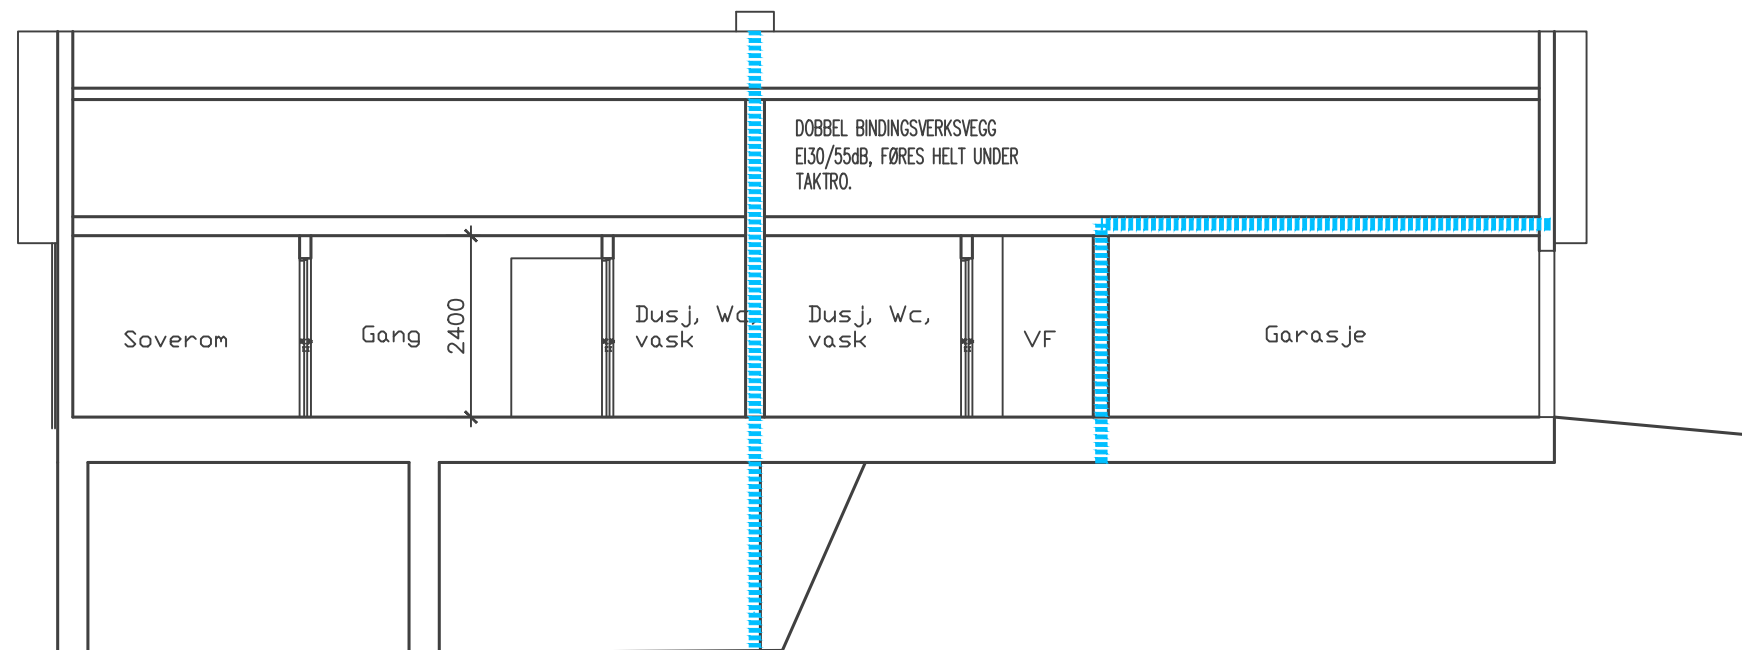

Snitt J-J

Z	04.04.22	SOM BYGGET	HLG	OMP	HLG																				
Rev.	Dato	Beskrivelse	Utarbeidet	Fagkontroll	Godkjent																				
<p><small>Dette dokumentet er utarbeidet av Norconsult AS som del av det oppdraget som fremgår nedenfor. Opphavsretten tilhører Norconsult AS. Dokumentet må bare benyttes til det formål som oppdragsavtalen beskriver, og må ikke kopieres eller gjøres tilgjengelig på annen måte eller i større utstrekning enn formålet tilsier.</small></p>																									
<p>Så Tegningsnummer:</p> <table border="1"> <thead> <tr> <th>Byggsnummer</th> <th>Etasje</th> <th>Fag</th> <th>Systemkode</th> <th>Type tegn.</th> <th>Løpnr.</th> <th>Proj.fase</th> <th>Rev</th> <th>Status</th> <th>Projektnr. for prosjekterende/rev.</th> </tr> </thead> <tbody> <tr> <td>14271</td> <td>113946</td> <td>01</td> <td>F</td> <td>171</td> <td>20</td> <td>001</td> <td>5</td> <td>Z G</td> <td>52200050</td> </tr> </tbody> </table>						Byggsnummer	Etasje	Fag	Systemkode	Type tegn.	Løpnr.	Proj.fase	Rev	Status	Projektnr. for prosjekterende/rev.	14271	113946	01	F	171	20	001	5	Z G	52200050
Byggsnummer	Etasje	Fag	Systemkode	Type tegn.	Løpnr.	Proj.fase	Rev	Status	Projektnr. for prosjekterende/rev.																
14271	113946	01	F	171	20	001	5	Z G	52200050																
<p>Prosjekterende Norconsult</p>																									
<p>Fase: SOM BYGGET</p>																									
<p>STATSBYGG PROSJEKTNR. SB:</p>																									
<p>Tittel: TROMSØ UNGDOMSSENTER (TUS) Leiligheter familie Plan 1 og snitt J Branntegning</p>																									
<table border="1"> <tr> <td>Godkjent</td> <td>HLG</td> </tr> <tr> <td>Kontroll prosjekt</td> <td>OMP</td> </tr> <tr> <td>Sign.</td> <td>Kontroll</td> </tr> <tr> <td>Dato</td> <td>04.04.22</td> </tr> <tr> <td>Målestokk</td> <td>1:100 (A3)</td> </tr> <tr> <td>Kontroll utførende</td> <td>HLG</td> </tr> <tr> <td>Sign.</td> <td>Kontroll</td> </tr> <tr> <td>Dato</td> <td>04.04.22</td> </tr> </table>						Godkjent	HLG	Kontroll prosjekt	OMP	Sign.	Kontroll	Dato	04.04.22	Målestokk	1:100 (A3)	Kontroll utførende	HLG	Sign.	Kontroll	Dato	04.04.22				
Godkjent	HLG																								
Kontroll prosjekt	OMP																								
Sign.	Kontroll																								
Dato	04.04.22																								
Målestokk	1:100 (A3)																								
Kontroll utførende	HLG																								
Sign.	Kontroll																								
Dato	04.04.22																								
