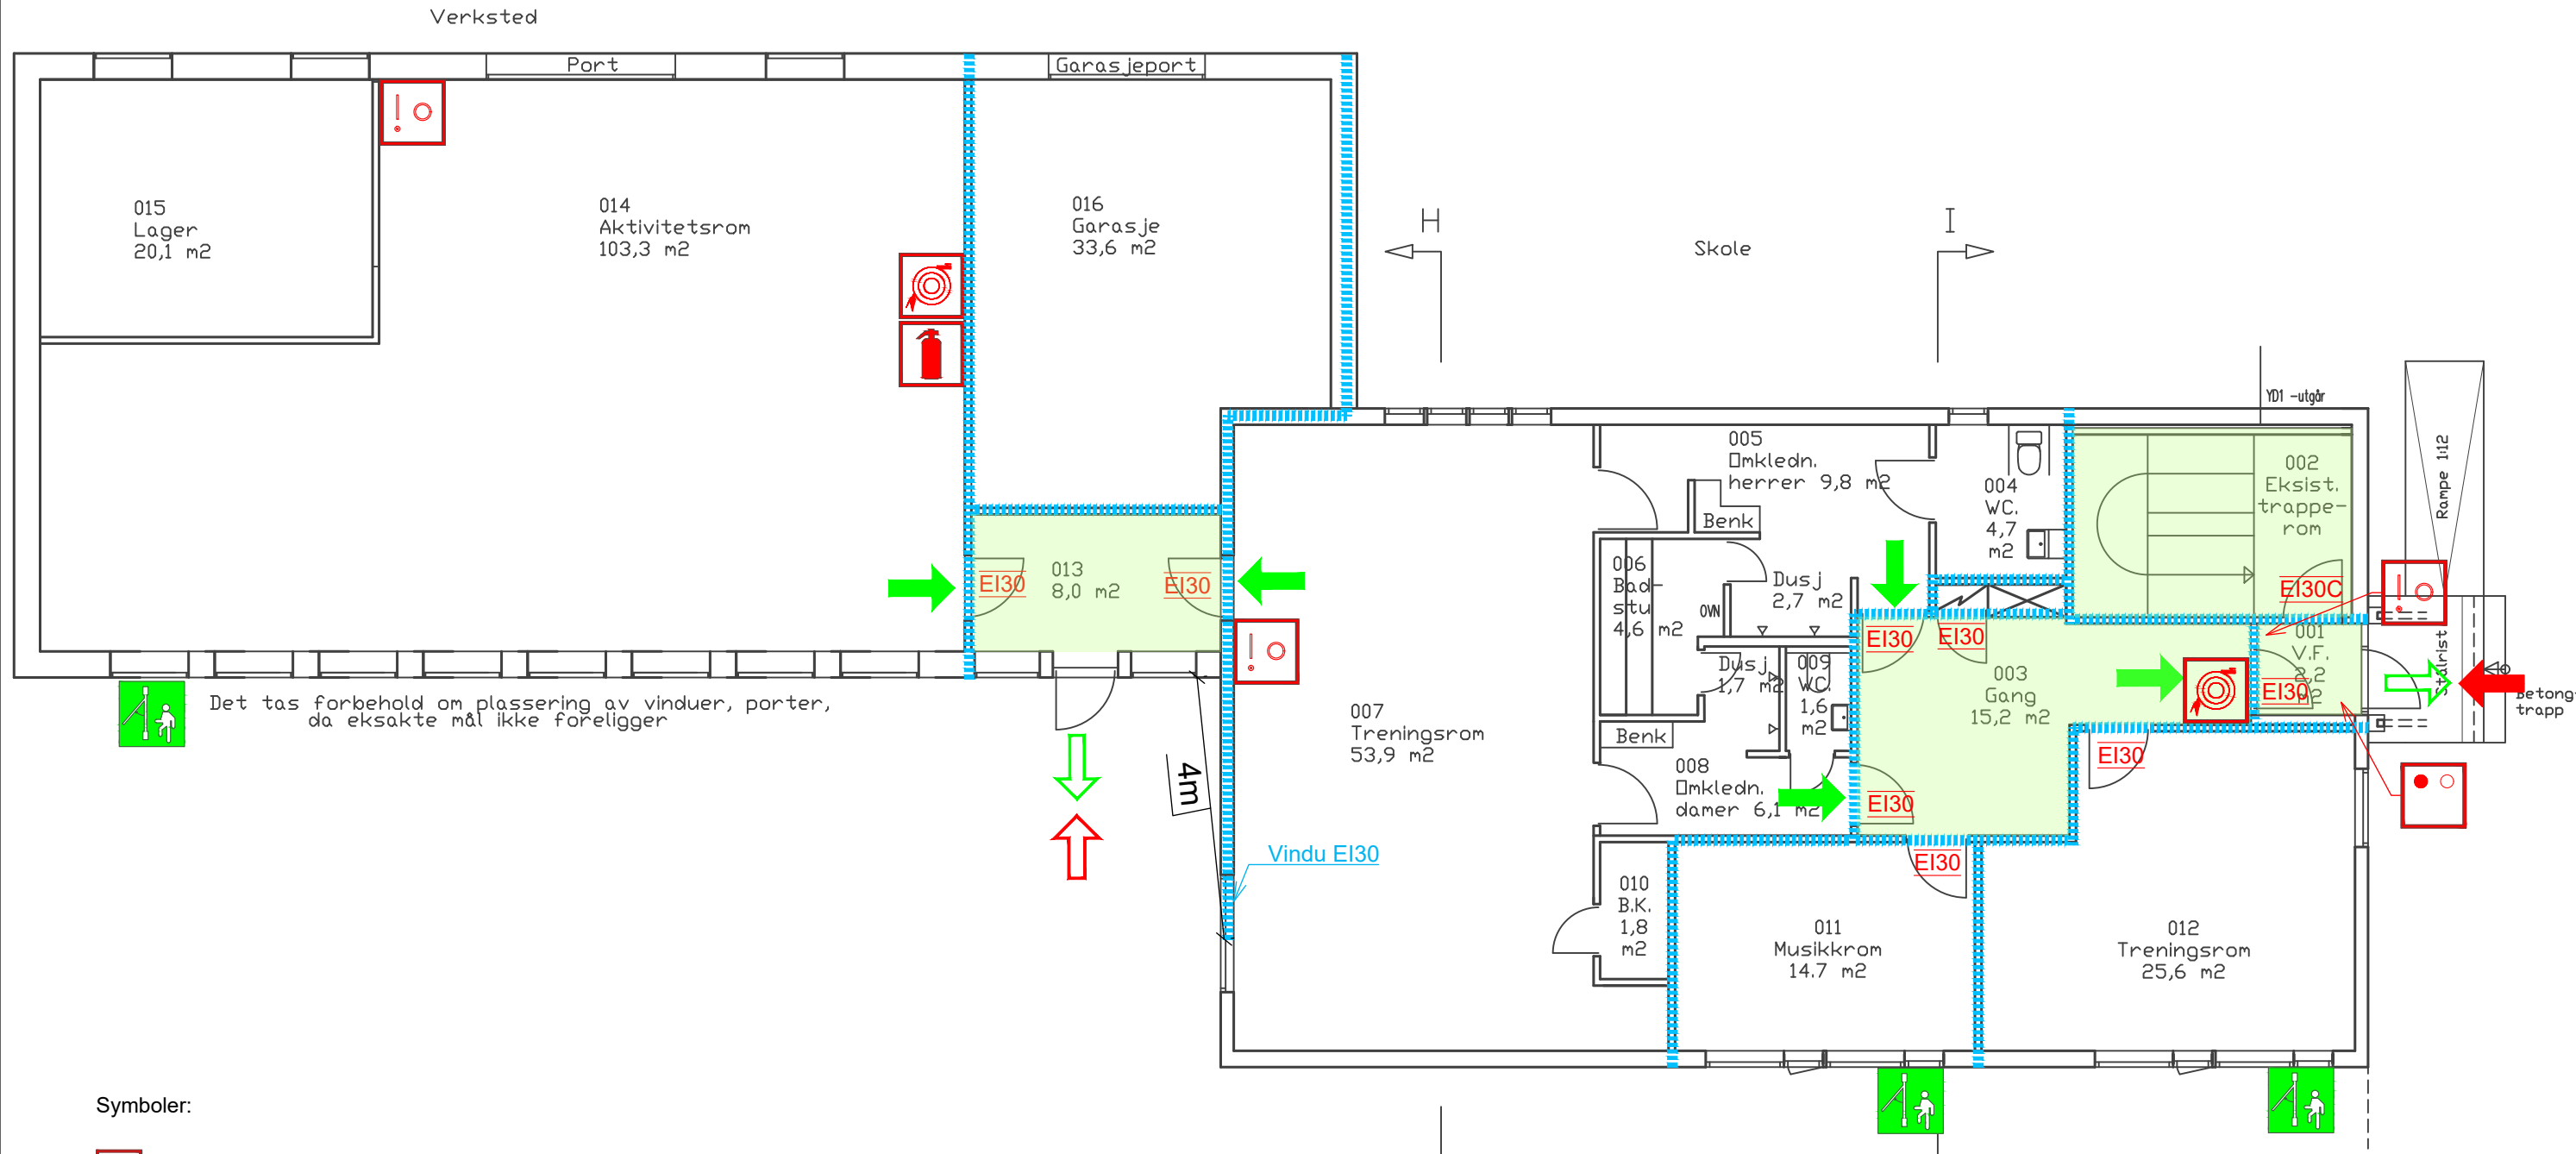


X:\tron\oppdrag\Tromsø\52200050\BIM\Bram\Modell\SKOLEBYGNING\_F-171-20-001-5-Z-G.dwg - HLGun - Plottet: 2022-04-04, 15:52:3 - LAYOUT = 14271-113947-01-F-171-20-001-5-Z-G - XREF = WA\_Kjeller-Skolehus, WA\_Skolehus

 


Det tas forbehold om plassering av vinduer, porter, da eksakte mål ikke foreligger

 

**Symboler:**

-  Betjeningspanel brannalarm
-  Brannslange
-  Manuell brannmelder
-  Håndslukker
-  Rømning ut vindu
-  Til rømningsvei/rømningsrøtning
-  Utgang til det fri
-  Hovedangrepsvei
-  Angrepsvei

**Skravurer:**

-  Rømningsvei

**Dører:**

-  EI30 EI<sub>2</sub> 30-Sa [B30]
-  EI30C EI<sub>2</sub> 30-CSa [B30S]

Dører i brannklassifisert bygningsdel som ikke er klassifisert for røyk tetthet, klasse Sa, må ha terskel/anslag og tettelister på alle sider for å oppnå tilstrekkelig røyk tetthet.

Ved utskifting av dører, luker etc i brannklassifiserte konstruksjoner må disse være klassifisert Sa.

**Konstruksjoner:**

-  EI 30 [B30]

**Brannteknisk ekstrakt:**

- Risikoklasse 3
  - Brannklasse 1
  - Brannalarmanlegg kategori 2 med viderevarsling til brannvesenets 110-sentral
  - Høytsittende ledesystem
- Grunnflateareal: 366,3 m<sup>2</sup>  
 Dører til rømningsvei skal ha fri bredde på minimum 0,86 meter (10x21M)

**Som bygget:**

Tegningen er å anse 'som bygget' basert på mottatt informasjon fra Statsbygg Nord og befaringer utført av Norconsult. Brannmotstand på eksisterende konstruksjoner er vurdert på bakgrunn av besiktigelse og gir et estimat av sannsynlig brannmotstand.

Z	04.04.22	SOM BYGGET	HLG	OMP	HLG
Rev.	Dato	Beskrivelse	Utarbeidet	Fagkontroll	Godkjent
<p>Ette dokumentet er utarbeidet av Norconsult AS som del av det oppdraget som fremgår nedenfor. Opphavsretten tilhører Norconsult AS. Dokumentet må bare benyttes til det formål som oppdragsavtalen beskriver, og må ikke kopieres eller gjøres tilgjengelig på annen måte eller i større utstrekning enn formålet tilsier.</p>					
SB Tegningsnummer:			Prosjektnr. for prosjekterende/rev.		
14271	113947	01 F 171 20 001 5 Z G	52200050		
<p>Prosjekterende  <b>Norconsult</b></p>					
<p>Fase: <b>SOM BYGGET</b></p>					
<p><b>STATSBYGG</b> PROSJEKTNR. SB:</p>					
<p>Tittel:  <b>TROMSØ UNGDOMSSENTER (TUS)</b>                  Skole og verksted</p>					<p>Godkjent                  HLG                  Kontroll prosjekt.                  Sign. Kontroll                  OMP 04.04.22</p>
<p>Plan 1                  Branntegning</p>					<p>Dato                  04.04.22                  Målestokk                  1:100 (A3)                  Kontroll utførende                  Sign. Kontroll                  HLG 04.04.22</p>
SB Tegningsnummer:			Prosjektnr. for prosjekterende/rev.		
14271	113947	01 F 171 20 001 5 Z G	52200050		