



AREALOVERSIKT:	
Inn-/utgangsareal	63,6 m ²
Salgsareal	377,8 m ²
Lagerareal	125,5 m ²
B.K./arkiv	3,6 m ²
Kontor	24,5 m ²
Spiserom	35,0 m ²
D.gard.	10,0 m ²
H.gard.	5,4 m ²
Dusj	1,7 m ²
Wc-D	1,8 m ²
Wc-H	2,3 m ²
B.K.	1,4 m ²
NETTOAREAL:	652,6 m ²
BRUTTOAREAL:	685,0 m ²

- █ - Ny innredning
- █ - Flyttet innredning

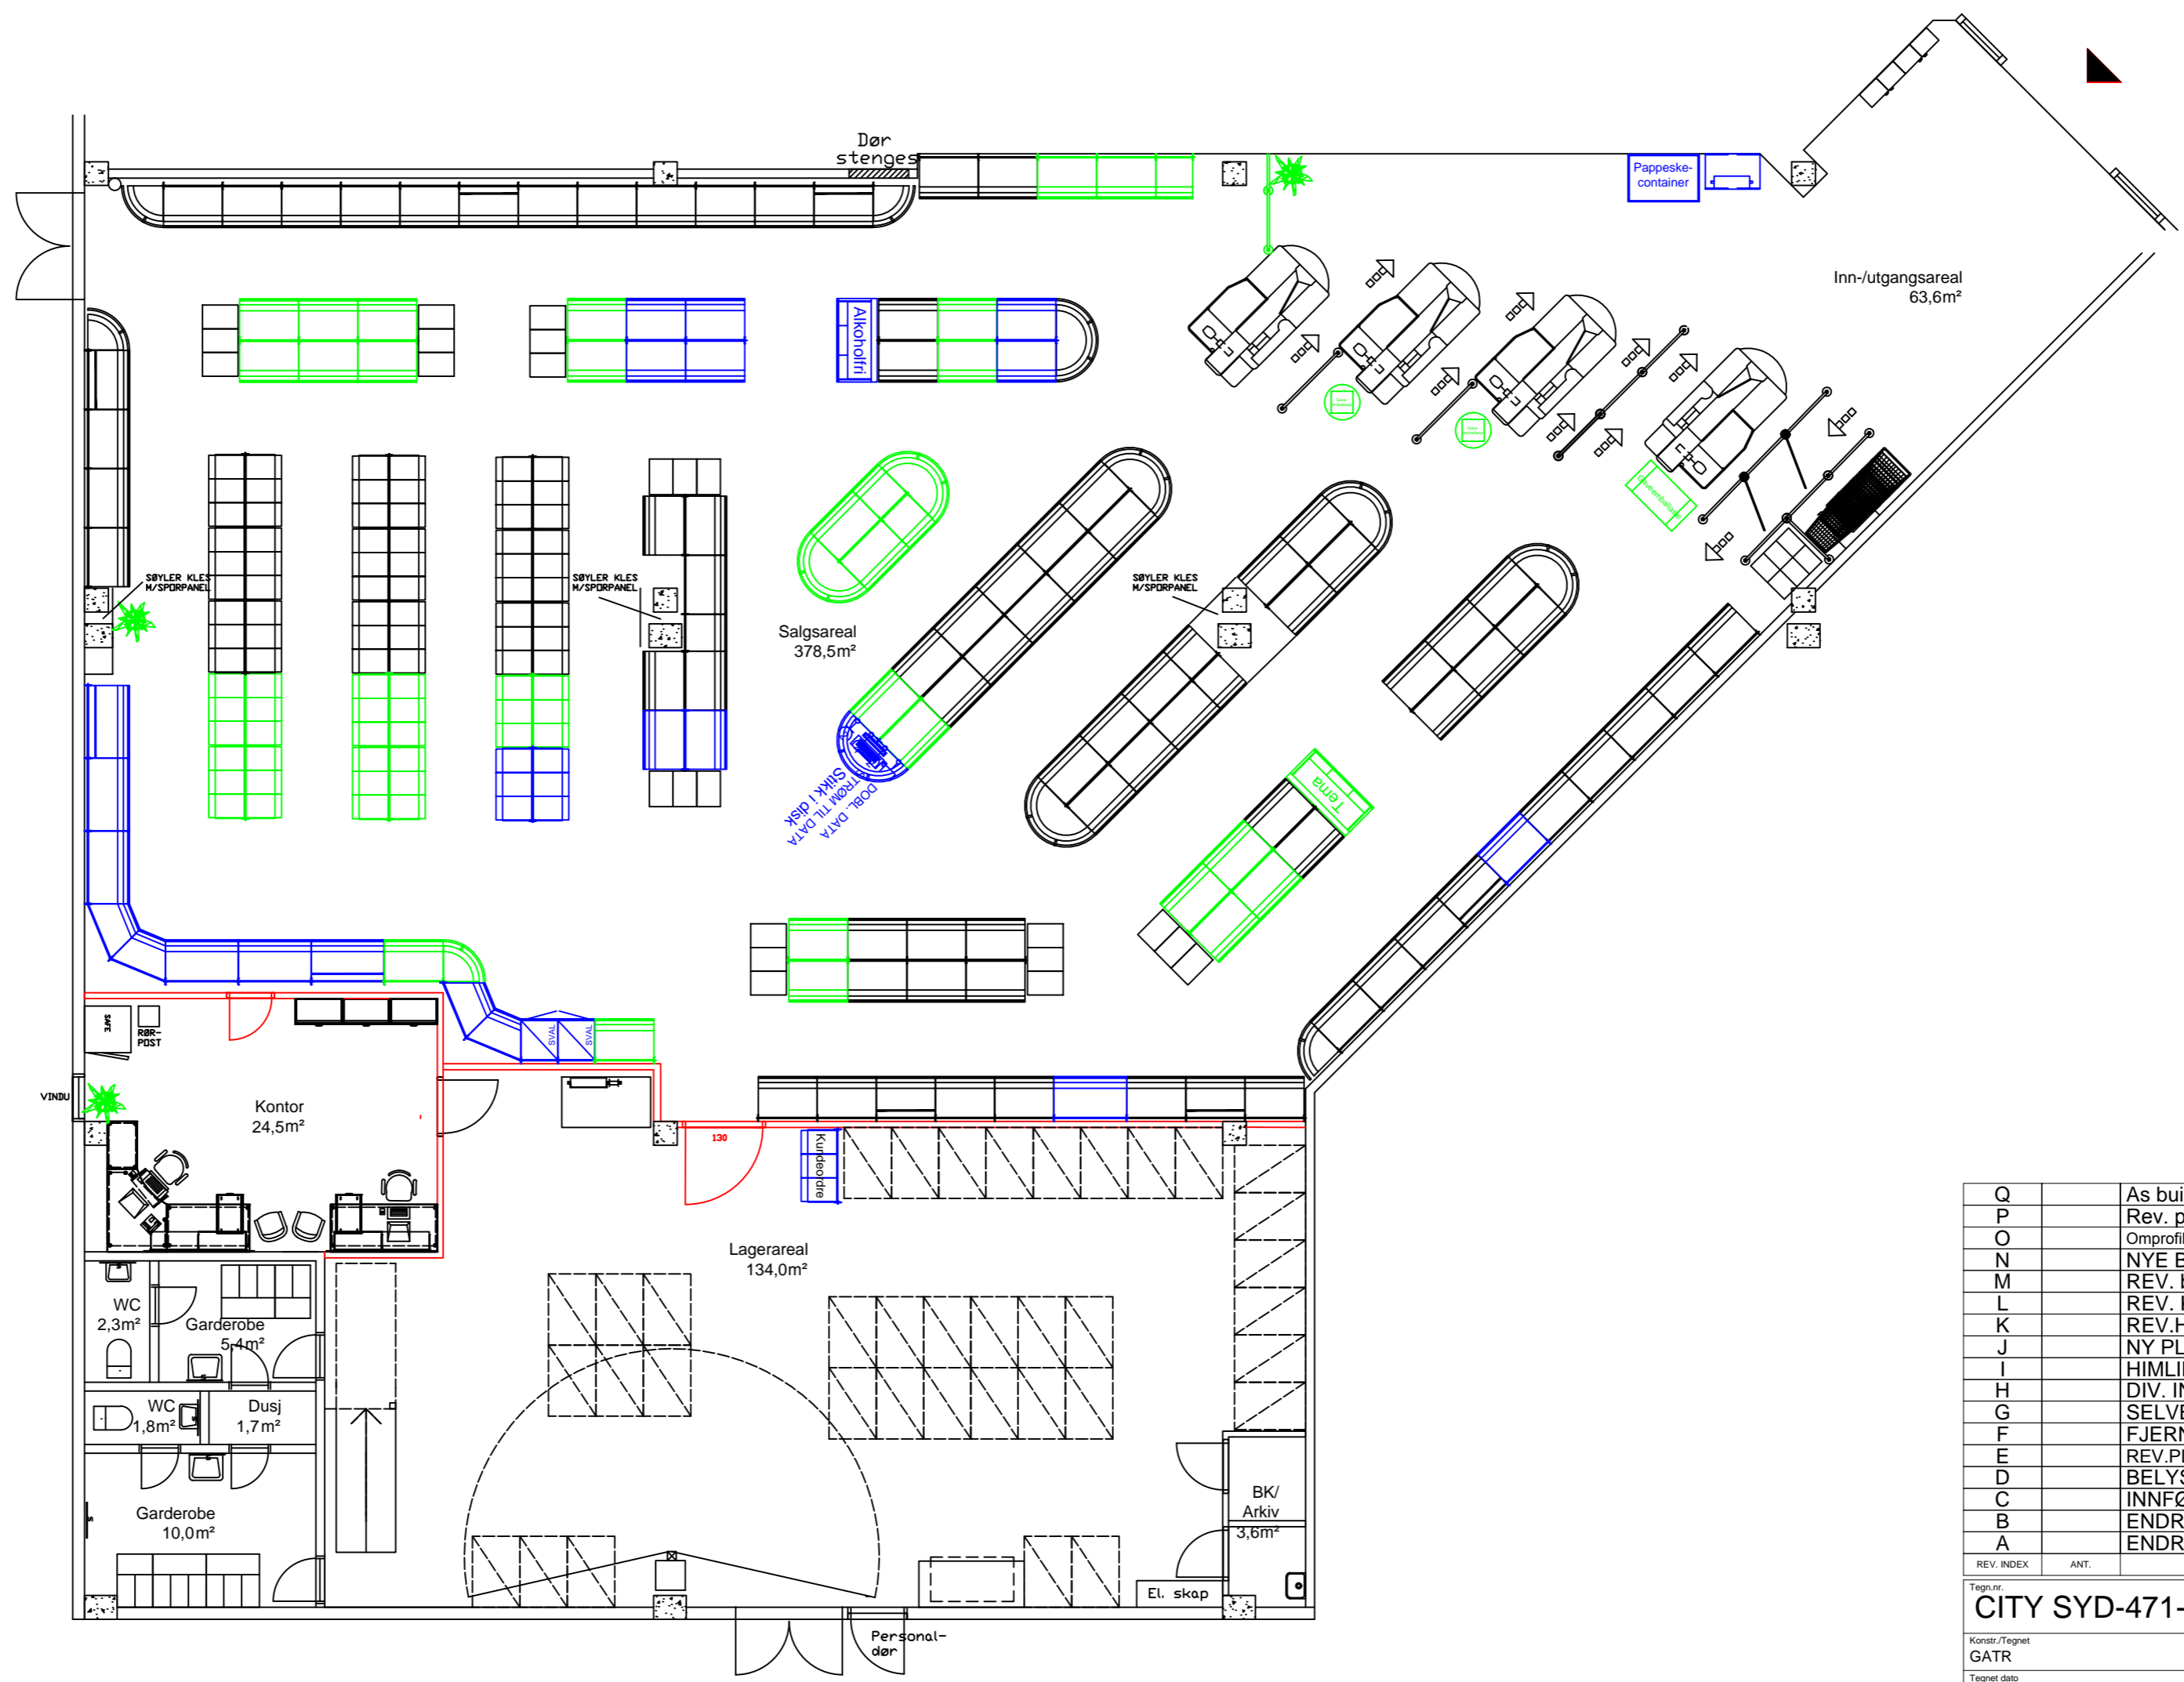

MESANINETASJE

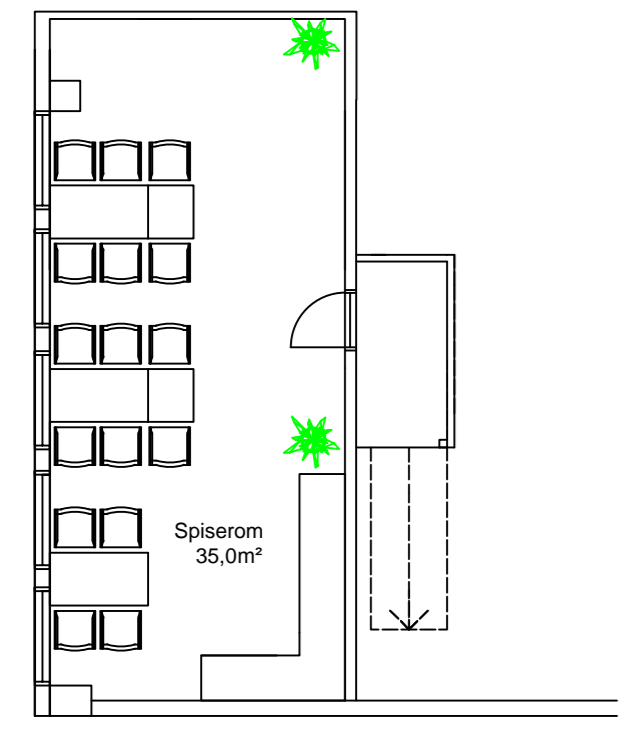

REV. INDEX	ANT.	ENDRINGEN GJELDER	SIGN	DATO
Q		As built	GATR	24.07.15
P		Rev. planløsning salg	GATR	07.04.15
O		Omprofilering og ommøbl., rev. planløn. Just. arealoversikt	GATR	24.03.15
N		NYE BIB reoler	KUH	08.10.13
M		REV. belysning	YVG	09.06.09
L		REV. KONTOR/LAGERAREAL, INNREDN.	TFA	14.10.02
K		REV. HIMLING, BELYSNING+ELEKTRO	GSRR	29.09.02
J		NY PLANLØSNING	TFA	23.09.02
I		HIMLING, BELYSNING+ELEKTRO	GSRR	05.09.02
H		DIV. INNREDN. FORANDR., ØKT AREALE	TFA	09.04.02
G		SELVBETJENING	GSRR	09.01.02
F		FJERNET FLASKEAUT.	TFA	04.07.01
E		REV. PLANLØSN./HIMLING/BELYSNINGSP.	GSRR	15.11.00
D		BELYSNINGSP. M/ELEKTRO	GSRR	29.08.00
C		INNFØRT PÅ DAK	CVM	20.03.08
B		ENDRET INNGANGSPARTI	T.Aa.	20.05.87
A		ENDRET - DISK/REOLER	T.Aa.	06.04.87

Tegn nr. CITY SYD-471-Q			
Konst./Tegnet GATR	Godkjent av ATB	VINMONOPOLET AKERSGATA 51 Pb. 6953 St. Olavsplass, 0130 Oslo	
Tegnet dato 24.04.15	Godkjent dato 24.04.15	Erstatning for: CITY SYD-471-P	Erstattet av:
TRONDHEIM, CITY SYD Øvre Rosten KATEGORI 7		Målestokk 1:100	Ark. størrelse A2
Plan beskrivelse INTERIØRPLAN			