



AREALOVERSIKT:	
Inn/utgangsareal	49,4 m ²
Salgsareal	399,2 m ²
Lagerareal	128,6 m ²
B.K./arkiv	3,6 m ²
Kontor	
	18,2 m ²
D.gard.	10,0 m ²
H.gard.	5,4 m ²
Dusj	1,7 m ²
Wc-D	1,8 m ²
Wc-H	2,3 m ²
B.K.	1,4 m ²
NETTOAREAL:	621,6 m ²
BRUTTOAREAL:	650,0 m ²

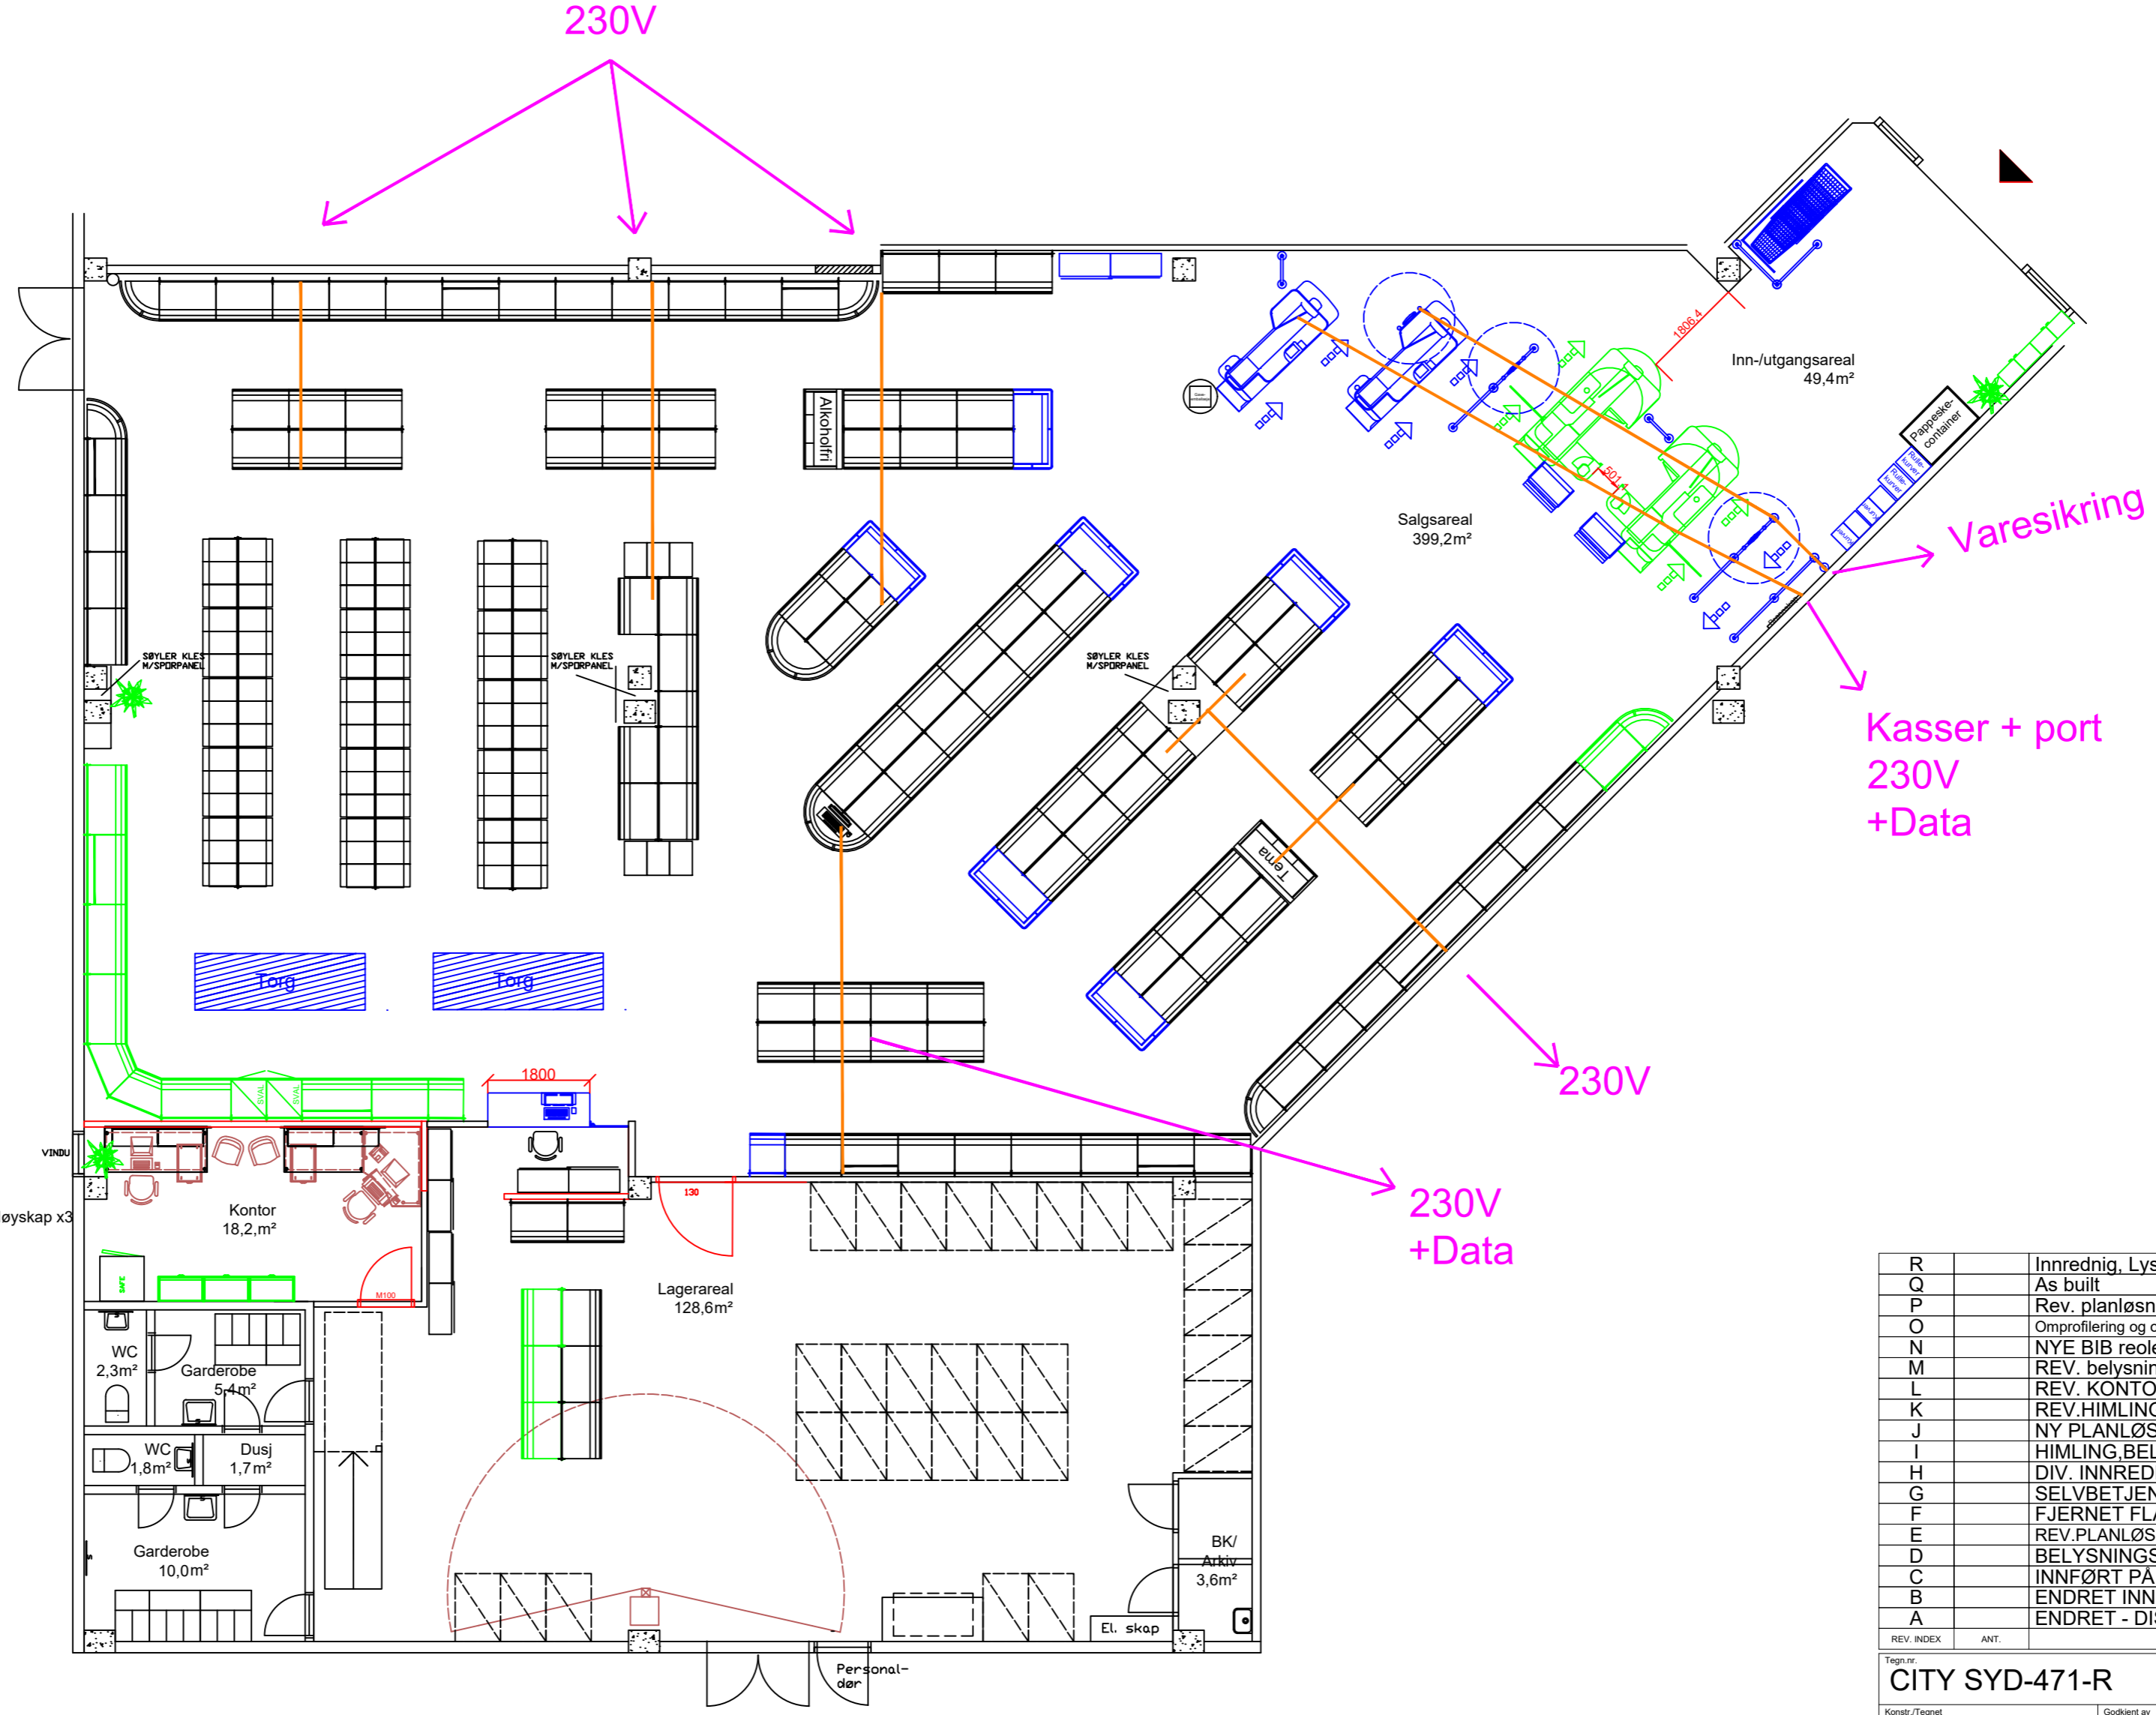

— - Slisse

MESANINETASJE

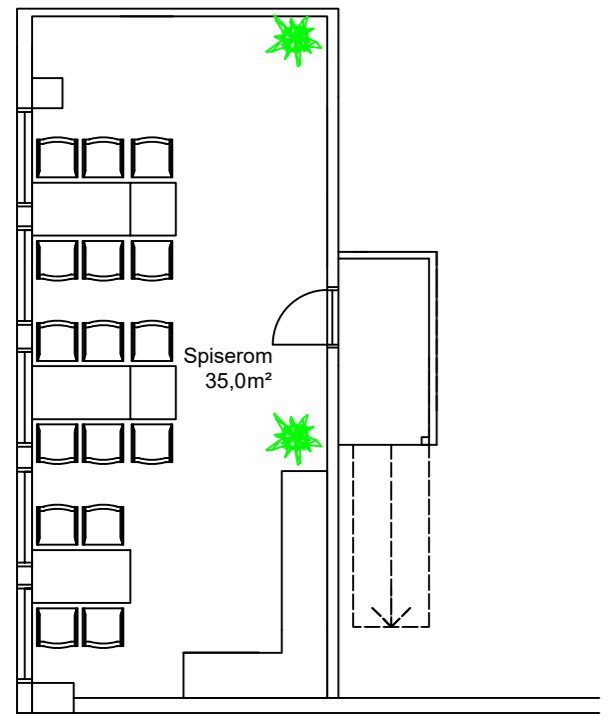

REV	INDEX	ANT.	ENDRINGEN GJELDER	SIGN	DATO
R			Innrednig. Lysplan	MANY	19.10.22
Q			As built	GATR	24.07.15
P			Rev. planløsning salg	GATR	07.04.15
O			Omprofilering og ommøbl., rev. planløn. Just. arealoversikt	GATR	24.03.15
N			NYE BIB reoler	KUH	08.10.13
M			REV. belysning	YVG	09.06.09
L			REV. KONTOR/LAGERAREAL, INNREDN.	TFA	14.10.02
K			REV.HIMLING,BELYSNING+ELEKTRO	GSRR	29.09.02
J			NY PLANLØSNING	TFA	23.09.02
I			HIMLING,BELYSNING+ELEKTRO	GSRR	05.09.02
H			DIV. INNREDN. FORANDR., ØKT AREALE	TFA	09.04.02
G			SELVBETJENING	GSRR	09.01.02
F			FJERNET FLASKEAUT.	TFA	04.07.01
E			REV.PLANLØSN./HIMLING/BELYSNINGSP.	GSRR	15.11.00
D			BELYSNINGSP.LAN M/ELEKTRO	GSRR	29.08.00
C			INNFØRT PÅ DAK	CVM	20.03.08
B			ENDRET INNGANGSPARTI	T.Aa.	20.05.87
A			ENDRET - DISK/REOLER	T.Aa.	06.04.87

Tegn nr: CITY SYD-471-R		Kunde /Tegnet MANY		Godkjent av RUOD		VINMONOPOLET AKERSGATA 51 Pb. 6953 St. Olavsplass, 0130 Oslo	
Tegnet dato 17.02.22		Godkjent dato 19.10.22		Etablert for: CITY SYD-471-Q		Etablert av:	
TRONDHEIM, CITY SYD Øvre Rosten KATEGORI 7				Målestokk 1:100		Ark størrelse A2	
Plan beskrivelse SLISSEPLAN							