
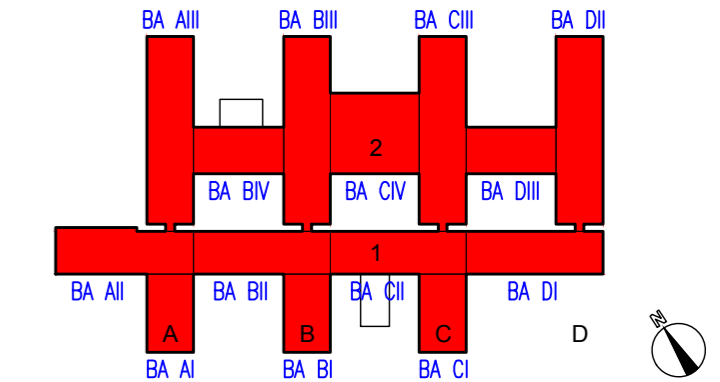


Vertikalsnitt 1:10
Våtrom


Veggbelegg:
Fliser, Fabr. Kermos, serie Platus, farge hvit, matt, slittegruppe 4 format 200x200mmx8mm fugebredde 3mm, normal fugemasse Fabr. Sopro, farge 15 grå

Aksentfarge:
Fliser Fabr. Kermos serie Platus, farge mørk orange, matt, slittegruppe 3 format 200x200mmx8mm fugebredde 3mm, normal fugemasse Fabr. Sopro, farge 15 grå

Gulvbelegg:
PVC-gulvbelegg, Tarkett Granit Multisafe, 2,5mm tykk, sklisikkert R10 A/B/C, Komponent D, farge 742 lys grå, Komponent A-C, farge 741, mellomgrø

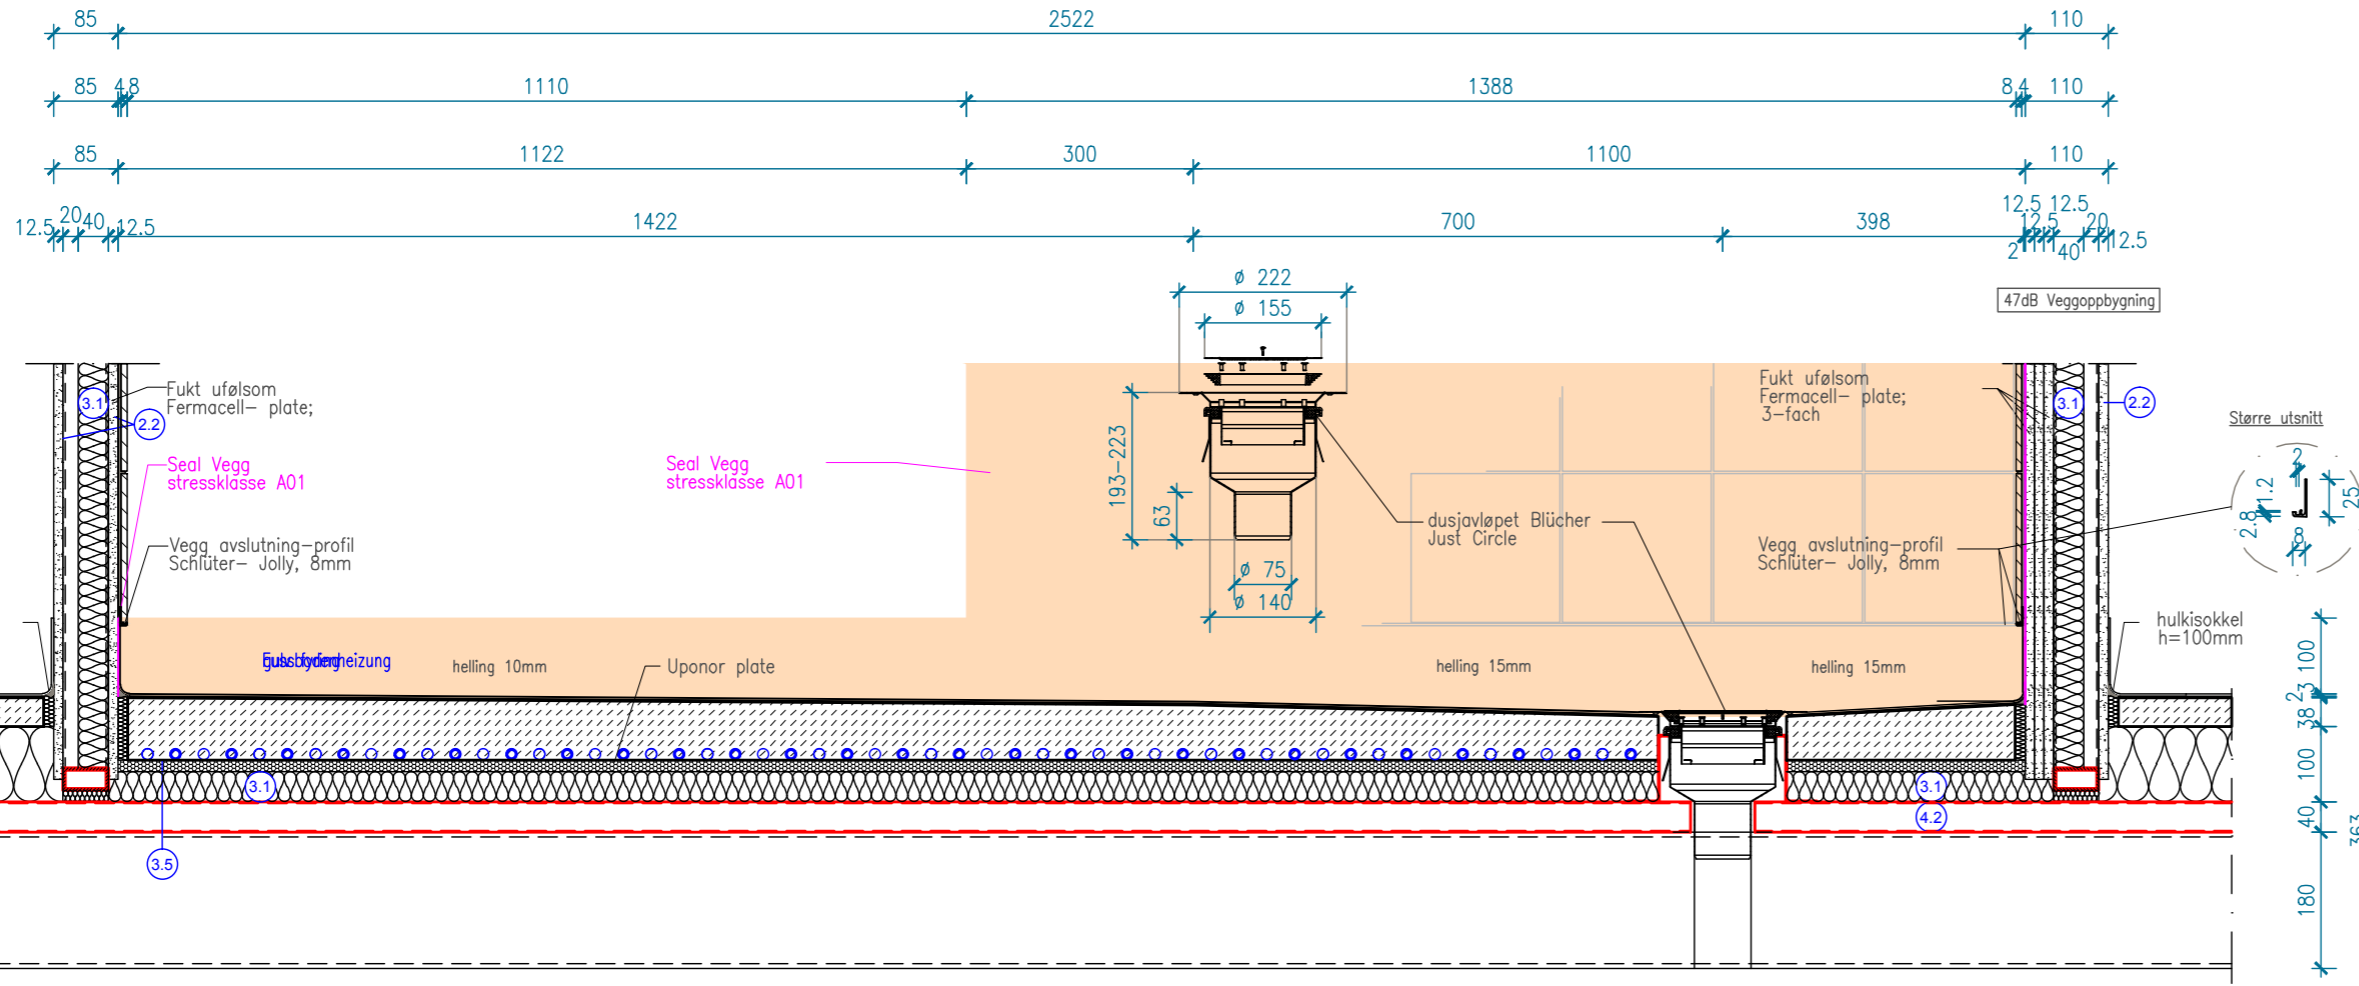

Eksempel Grunnriis 1:20
Våtrom

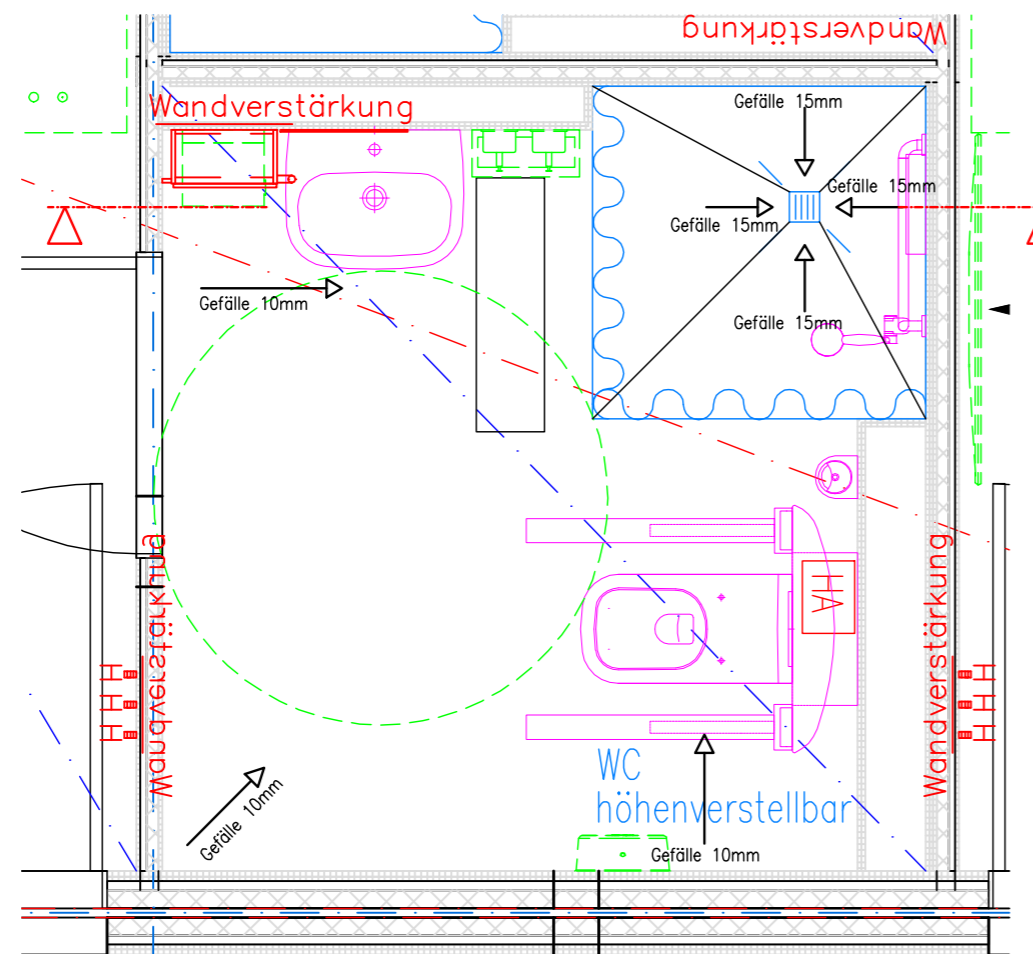

Legende

- Holzwerkstoffplatten
- Ausbauplatten
- Dämmstoffe
- Bleche
- Deckenbelegung
- Außenhaut
- Dampbremse
- Bodenbeläge
- Wandbeläge
- Deckenbeläge
- sonstige Platten
- Holz OH II
- Schüttung (Ausschüttung)
- Kieschüttung
- Kieschüttung
- Gefälle
- Beton
- hohlblockbeton
- Druckbeton
- Neopren

Ordforklaringer

- Plater av treneroler
- utbyggingplater
- dempingsmateriale
- blått
- teppebeleg
- ytterkledning
- dampbremse
- gulvbelegg
- veggbelegg
- teppebeleg
- ytterligere plater
- treverk OH II
- fylling (Ausschüttung)
- grusfylling
- hullstøt
- betong
- hullstøt
- trykkbetong
- neopren

g			
f			
e			
d			
c			
b			
a			
Index	Änderung:	Name:	Datum:
Indeks	Endring:	Navn:	Dato:

Papierformat: 594x420
Papirformat:

cadolto
CADOLTO Fertigegebäude GmbH & Co KG
Wachendorfer Straße 34
Postfach 25
90556 Cadolzburg bei Nbg.
Tel: +49 9103 502-0
Fax: +49 9103 502-120
www.cadolto.com
E-Mail: info@cadolto.com

I henhold til lovbestemmelse forblir denne tegningen i vår besittelse og eiendom og må ikke under noen omstendigheter reproduseres, kopieres eller videreføres til tredjeparter i original eller som kopi uten særskilt tillatelse.

Diese Zeichnung bleibt unser Eigentum und darf in keinem Fall ohne besondere Genehmigung vervielfältigt, abgezeichnet, nach dritten Personen weder im Original noch in Kopie mitgeteilt werden, gemäß den gesetzlichen Bestimmungen.

Byggeprosjekt: **Totalentreprenørarbeider B03 Neues Krankenhaus Kirkenes Nye Kirkenes Sykehus (NKS)**

Bauvorhaben: **Totalunternehmerleistungen B03 Neues Krankenhaus Kirkenes Nye Kirkenes Sykehus (NKS)**

Bygningstype: **Sykehus**

Gebäudetyp: **Krankenhaus**

AS BUILT

Planinnhold: **Vatcelle snitt**

Planinhalt: **Nasszellenschnitt**

gez./ signert av:	Jd	Datum/ Dato:	12.06.2015	Maßs./mållestokk:	1:10/1:20	Projekt./ Prosjektnr.:	15705	Plannr./ Plannummer:	WD010
gepr./kontrollert av:	...	00.00.00							