

- Symboler:**
- Til rømningsvei → Ulgang til det fri
 - Nøkkelboks → Hovedangrepsvei
- Dører:**
- E30C E 30-CSa [F30S]
 - EI30 EI 30-Sa [B30]
 - EI130C EI 30-CSa [B30S]
 - EI60C EI 60-CSa [B60S]
- Konstruksjoner**
- EI 30 [B30]
 - EI 60 A2-s1,d0 [A60]
- Skravurer:**
- Rømningsvei
- Informasjon**
- Risikoklasse: 2/5
Brannklasse: 1
- Annet**
- Tegningen er å anse som konsepttegning og skal leses sammen med brannstrategidokumentet. Den har ikke status som byggetegning.

Størrelse på vinduer reduseres for å sikre tilstrekkelig kjølesone mot 1. etasje

Konstruksjoner i mellombygg/vindfang må generelt ha ubrennbar utførelse

Port aksepteres uten brannmotstand, ref. brannkonsept

A	Korrigeringer etter uavhengig kontroll	25.01.2023	GHAN	SDT
0	Første versjon	18.01.2023	GHAN	SDT
Revisjon	Revisjonsnotat	Dato	Tegnet	Kontrollert

Prosjektfase

Konseptfase


RAMBOLL

RAMBOLL NORGE AS - BODØ
Olav V gt. 100, Postboks 1363, N-8004 Bodø
T +47 75 55 13 00

Værøy kommune
Værøy idrettshall

Branntegning - Underetasje

Oppdragsnummer 1350030392	Dato							
Tegnet av GHAN	Dato							
Kontrollert SDT	Dato							
Godkjent AAS	Dato							
Utgitt dato 25.01.2023								
Målestokk 1:100								
Kompleks	Bygg	Etg	Fag	System	Type	Løpenummer	Revisjon	Status
						00 F 200 20 001	A	

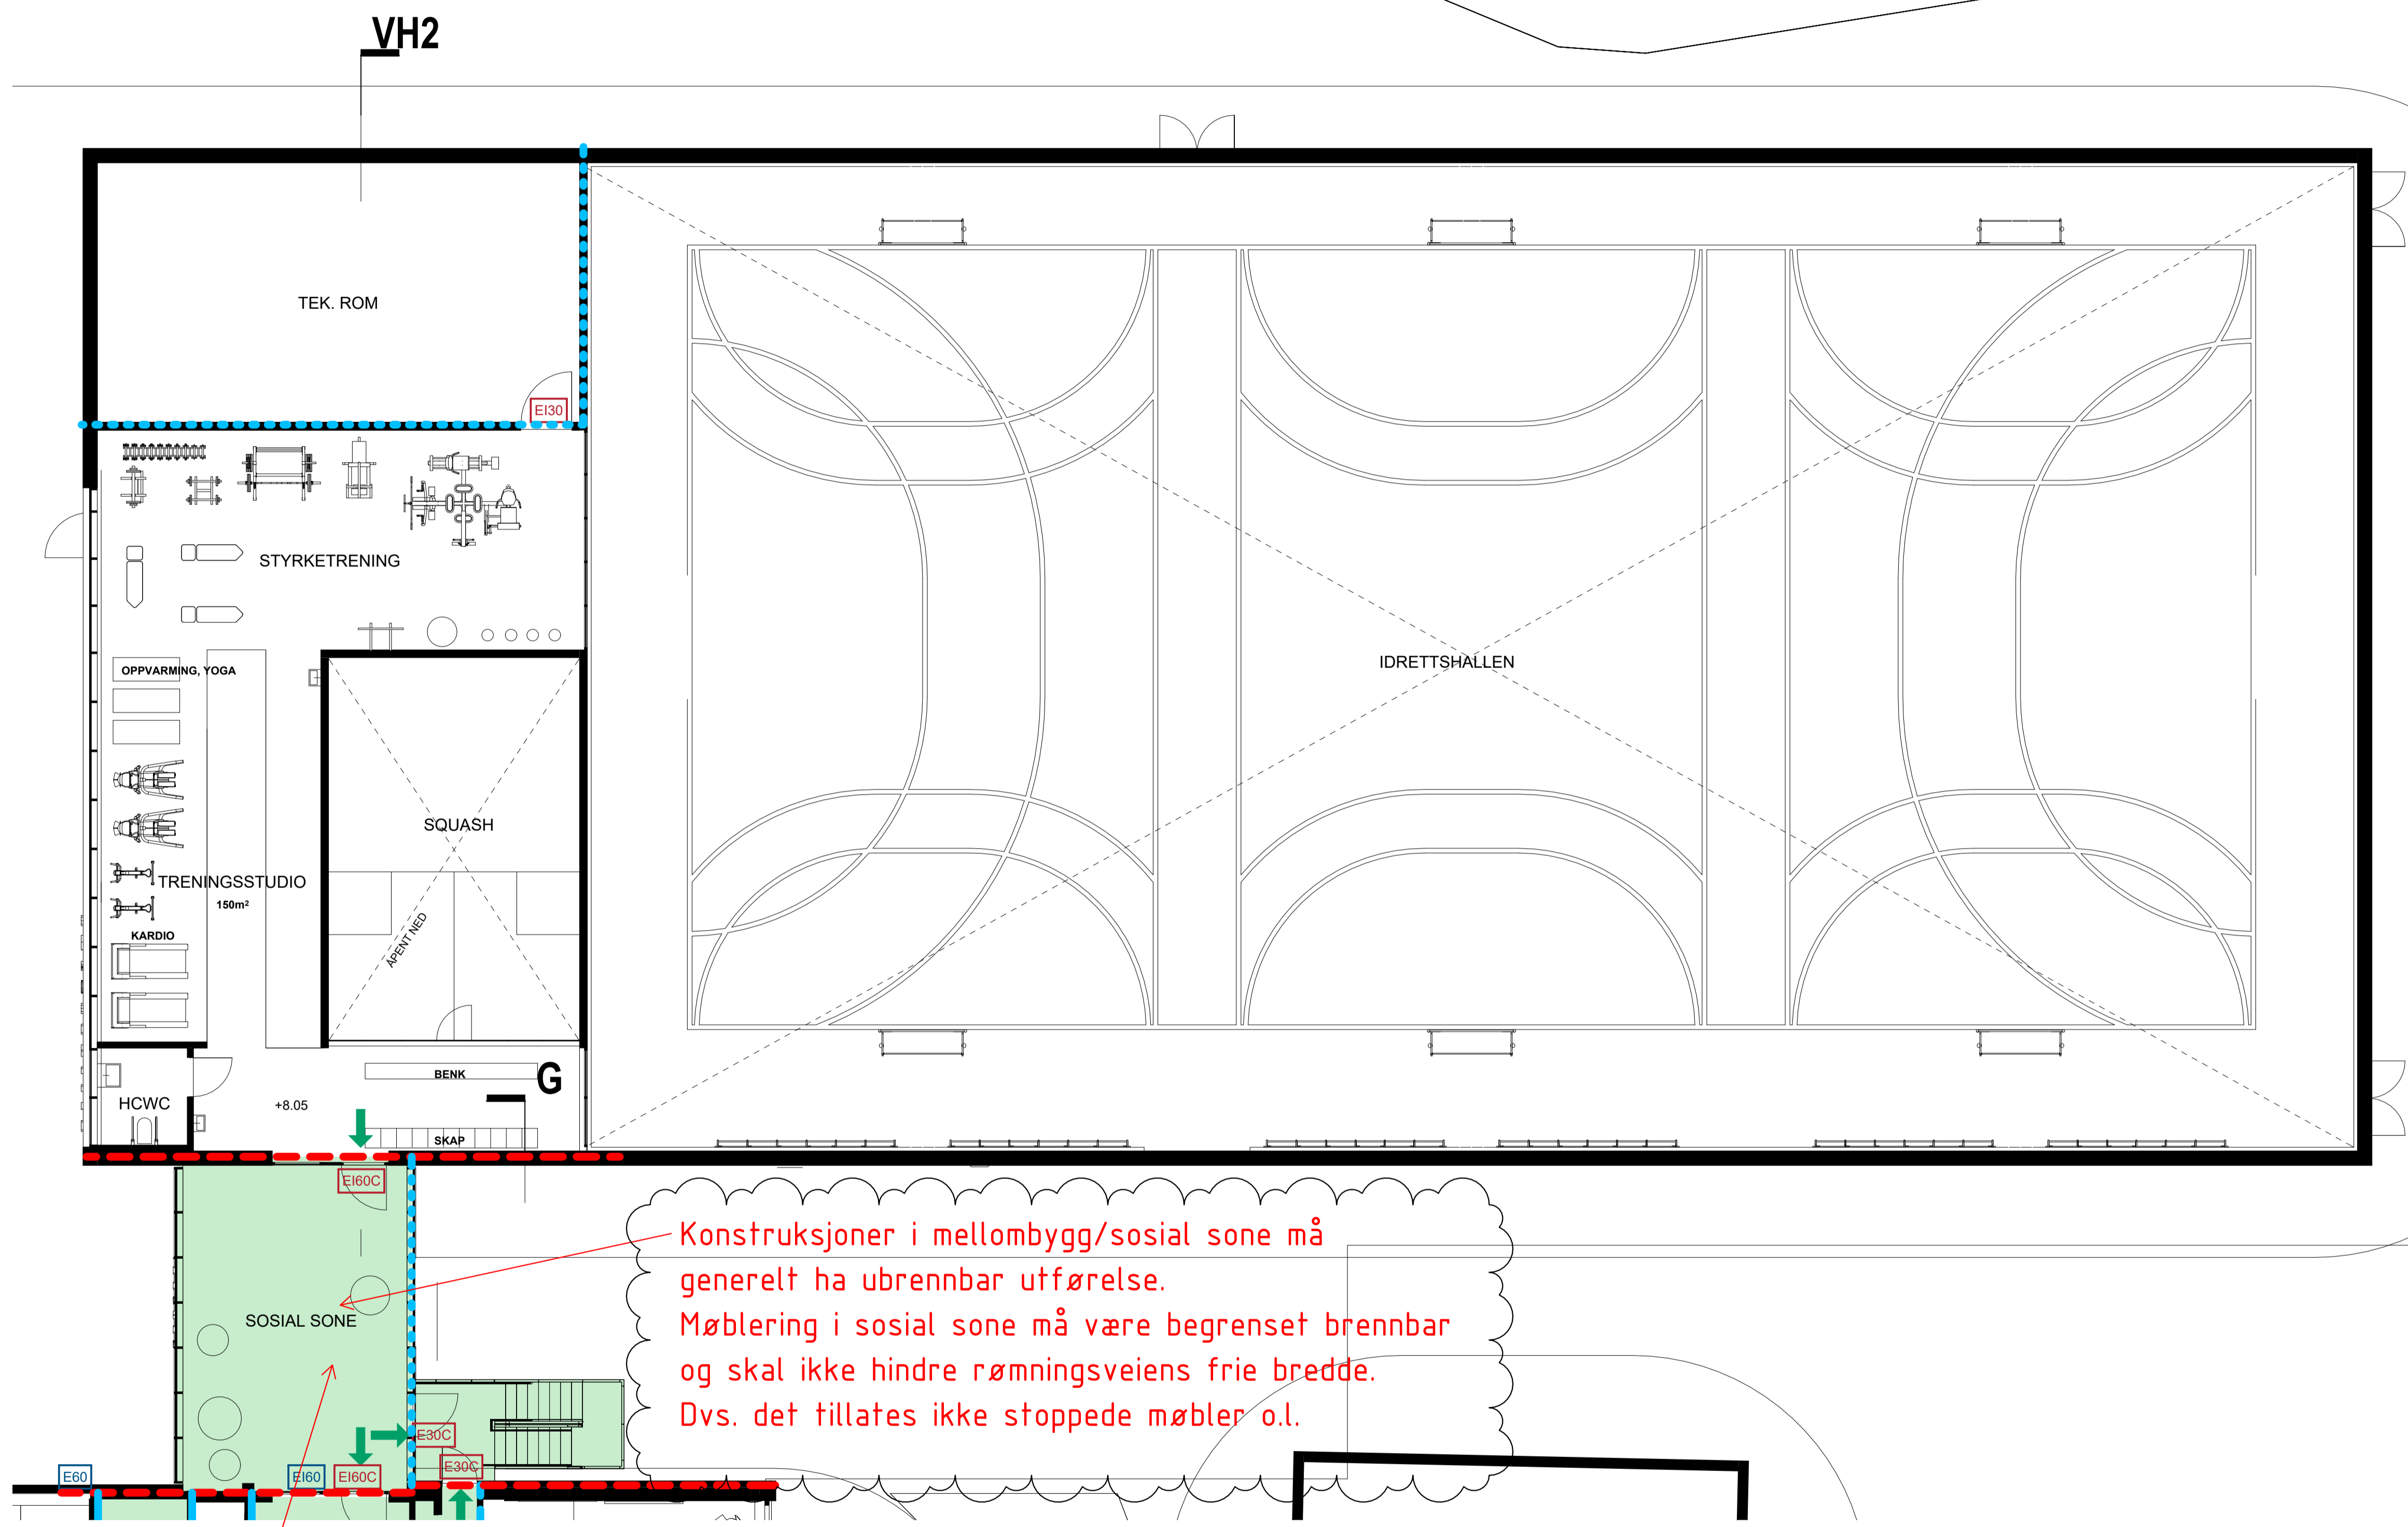

Konstruksjoner i mellombygg/sosial sone må generelt ha ubrennbar utførelse. Møblering i sosial sone må være begrenset brennbar og skal ikke hindre rømningsveiens frie bredde. Dvs. det tillates ikke stoppede møbler o.l.

Tak må ha brannmotstand EI 60 A2-s1,d0

Symboler:

➔ Til rømningsvei

Dører:

E30C E 30-CSa [F30S]

E130 EI, 30-Sa [B30]

E160C EI, 60-CSa [B60S]

Vinduer:

E60 E 60

E160 EI 60

Konstruksjoner

— EI 60 A2-s1,d0 [A60]

— EI 30 [B30]

Skravurer:

■ Rømningsvei

Informasjon

Risikoklasse: 2/5

Brannklasse: 1

Annet

Tegningen er å anse som konsepttegning og skal leses sammen med brannstrategidokumentet. Den har ikke status som byggetegning.

A	Korrigeringer etter uavhengig kontroll	25.01.2023	GHAN	SDT
0	Første versjon	18.01.2023	GHAN	SDT
Revisjon	Revisjonsnotat	Dato	Tegnet	Kontrollert

Konseptfase



RAMBOLL NORGE AS - BODØ
Olav V gt. 100, Postboks 1363, N-8004 Bodø
T +47 75 55 13 00

Værøy kommune
Værøy idrettshall

Branntegning - 1. etasje

Kompleks	Bygg	Etg	Fag	System	Type	Løpenummer	Revisjon	Status
						01 F 200 20 002	A	