




SYMBOLLISTE BRANNALARM:

-  — OPTISK RØYKDETEKTOR
-  — AUDIOVISUELL DETEKTOR
-  — RØYKDETEKTOR O/HITLING
-  — MANUELL MELDER
-  — VARMEDETEKTOR
-  — SPRINKELKONTROLLVENTIL
-  — BRANNSENTRAL
-  — BRANNMANNSTABLA
-  — BRANNKLOKKE

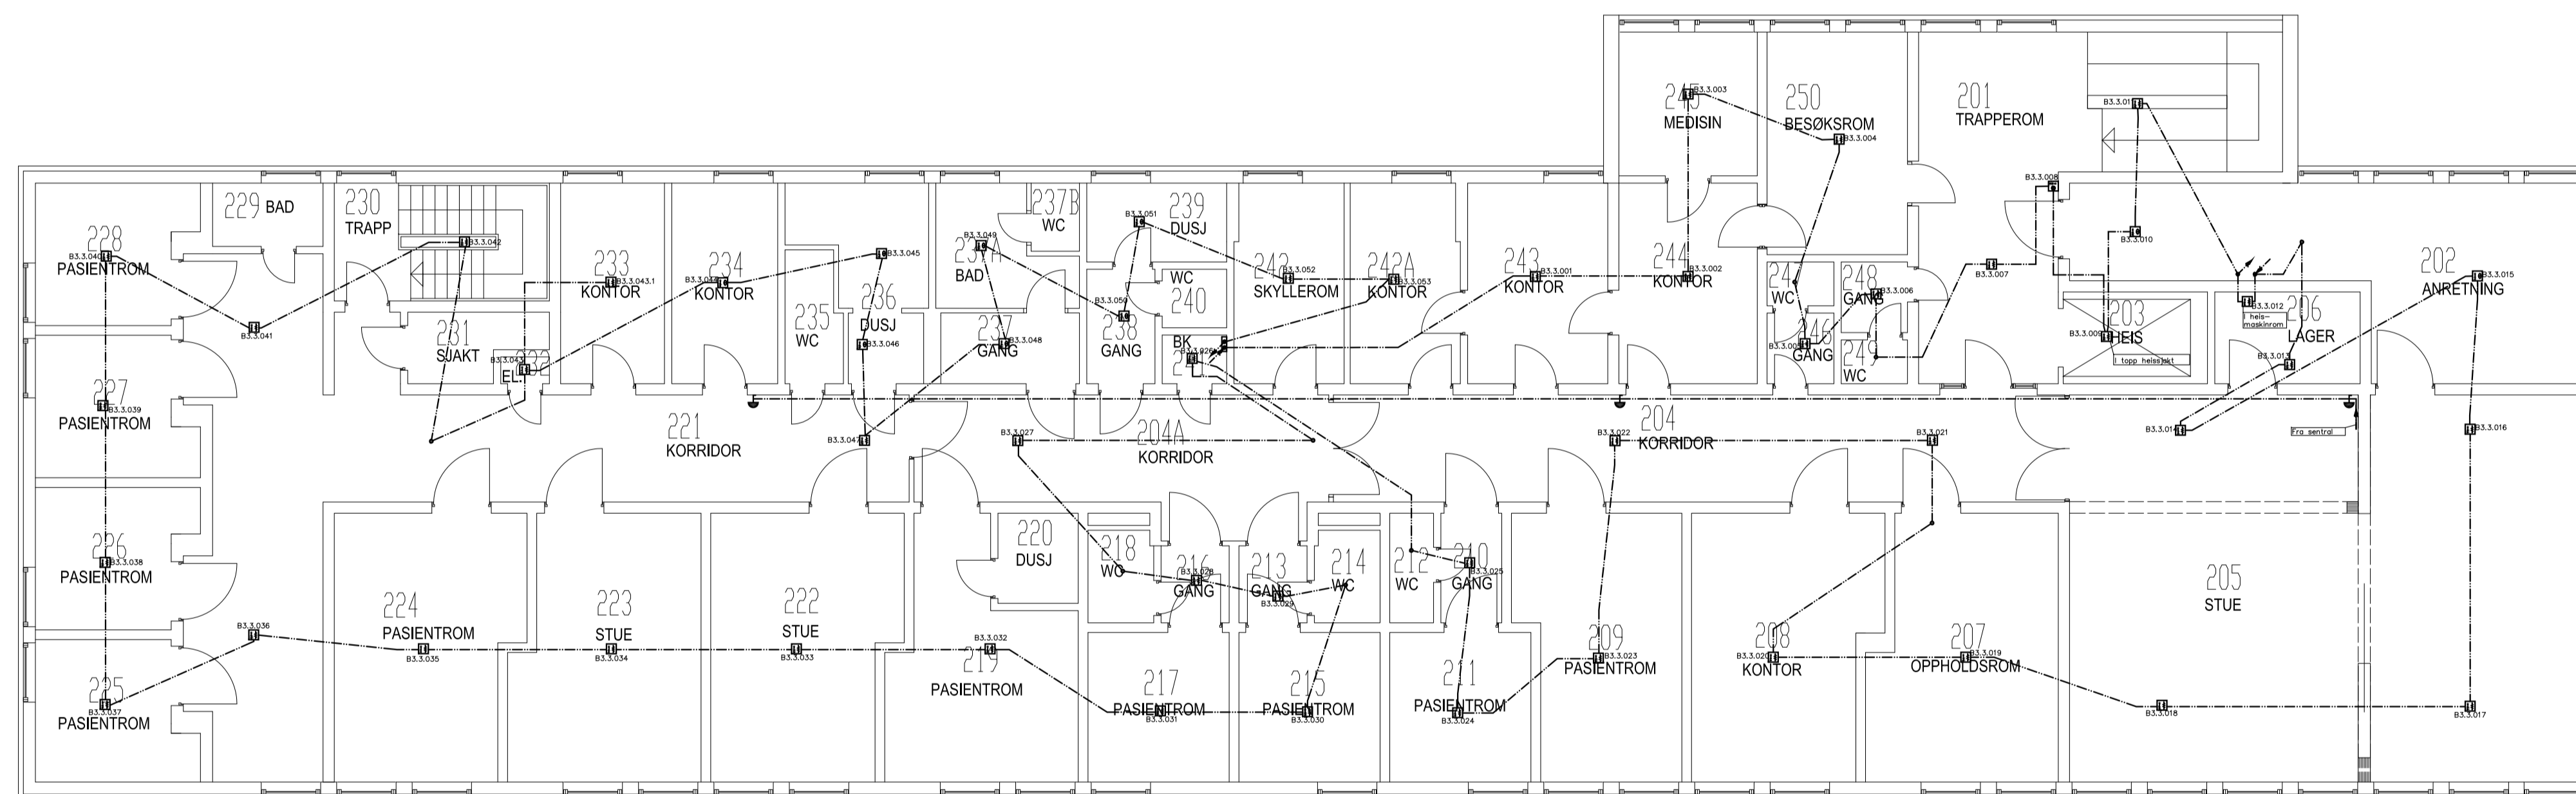

TYPE: TEIING:	TEI. NR.	REV.
E	2E-542-2-01	-
TYPE: TEIING:	SOM BYGGET	
-	0110.14	Som bygget
REV.	DATE	BYGGHERR
	01.10.14	PAE BAF
ILLUSTRASJON		
PROSJEKTERINGSGRUPPE:		
ARK		
RIB		
RIBR		
RIV		
 MAINES OG ENDRESEN AS LYNGRARKVEIEN 5, 3736 SKEI TLF. 23 24 57 66		
BYGGHERR		
 Sykehuset Telemark		
01.10.14	1:100	RSG
PAE	BAF	BAF
STHF-BYGG 3-PLAN 2		114043
BRANNVARSLING		2E-542-2-01
BRANNALARMANLEGG		-