


# Bygg E sør fasade Kassettype ES

60 - ES - Fasade Kasset og profiler			60 - ES - Fasade Kasset og profiler		
Type Mark	Kasset bredde	Kasset høyde	Type Mark	Kasset bredde	Kasset høyde
ES-A1	795	2780	ES-C6	795	2400
ES-A1: 10			ES-C6: 4		
ES-A2	795	3220	ES-D1	600	800
ES-A2: 18			ES-D1: 32		
ES-A3	795	1300	ES-E1		3500
ES-A3: 12			ES-E1: 38		
ES-B1	795	1890	ES-E2		1020
ES-B1: 6			ES-E2: 19		
ES-B2	795	1620	ES-G1	1200	
ES-B2: 2			ES-G1: 21		
ES-C1	600	1420	ES-G2	875	
ES-C1: 10			ES-G2: 1		
ES-C2	795	1420	ES-G3	500	
ES-C2: 4			ES-G3: 1		
<del>ES-C2: 795</del>	<del>1420</del>		ES-G4	860	
F			ES-G4: 1		
ES-C2-F: 1			ES-G5	85	
ES-C3	795	2130	ES-G5: 1		
ES-C3: 2			ES-G6	100	
ES-C4	600	1980	ES-G6: 1		
ES-C4: 8			ES-H1		2710
ES-C5	795	1980	ES-H1: 19		
ES-C5: 3			Grand total: 214		

## Tegn forklaring

- E = Bygg
- S, V, N, Ø = Fasade
- A, B, C.. = Type
- 1, 2, 3, 4 = Løpnummer

## Kasset typer

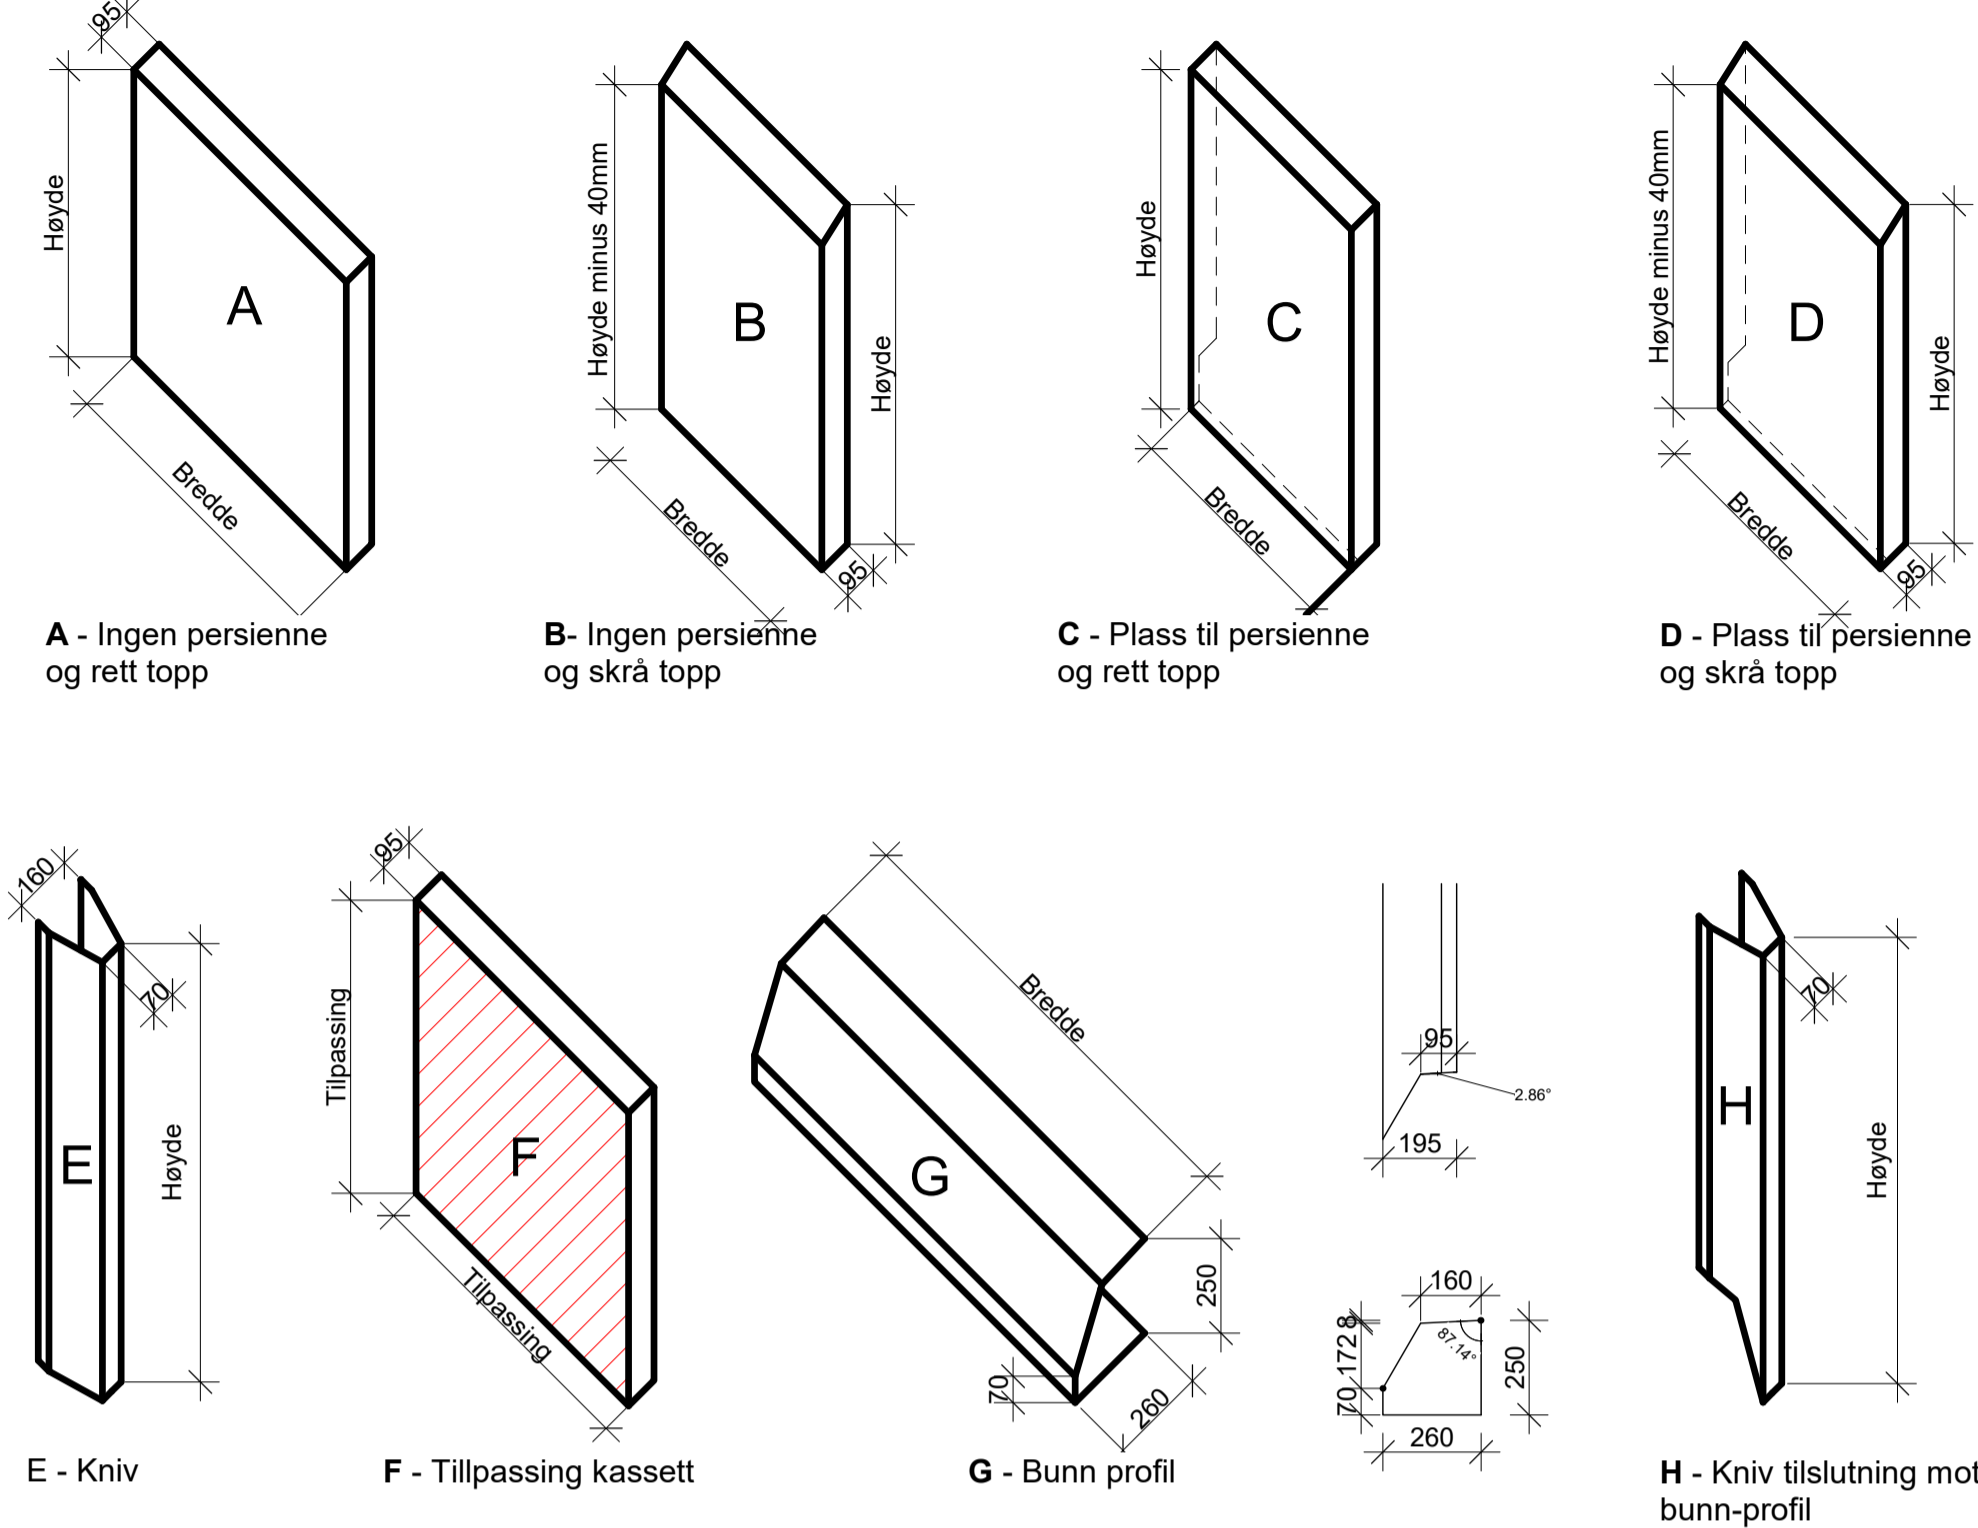

## MERKNADER:


Markering av solavskjerming  
SOL DESIGN INT.ARK.MNIL 25.08.2023



Fasade Bygg E syd  
1 : 50

D	Revisjon Z som bygget	MLS	PS	08.03.2023
C	Rammingsminu VU94R BR2 spesifisert	PS	MBJ	04.05.2022
B	Kasset type beskrevet	MBJ	PNH	10.01.2022
A	Manglet info om veggtype over UGIF + endret avslutning mot terrang	HK	PNH	22.09.2021
REV:	GJELDER:	UTFØRENDE:	KONTROLL PROSJEKTERENDE:	Dato
TEGNINGSPRODUSENT:	KONTAKTINFORMASJON:			
ARK	77A/31V +47 55 55 75 10 hlm +47 55 55 04 00			

- E03  RIB  
120000
- RIBR
  - RIE
  - RIV
  - RIAKU
  - LARK
  - IARK
  - FDV
  - ANNET

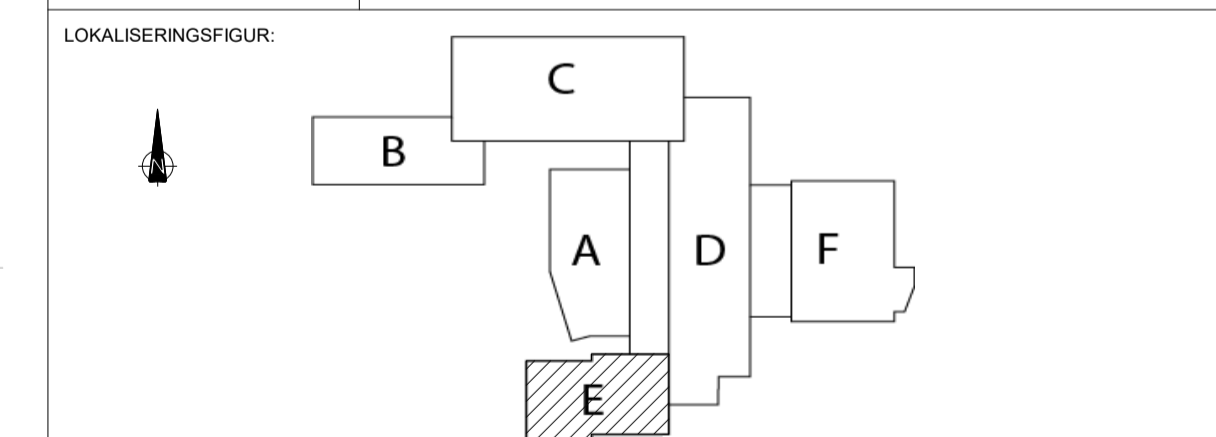

TEGNING: 2608-05-00-ARK-Fasade-503-Z D

TOTALENTREPRENØR:	<b>LAB</b>		
PROSJEKTNUMMER:	MODELLFIL:	SIGNATUR:	DATE:
401		MBJ	22.12.2021
PROSJEKTFASE	TILBUDSTEGNING	ARBEIDSTEGNING	AS-BUILT
Detailprosjekt	<input type="checkbox"/>	<input type="checkbox"/>	<input checked="" type="checkbox"/>

TEGNING:	Fasader Bygg E sør		
PROSJEKT:	Landåssvingen 15	REV. BK:	SIGN. BK:
		MAI: As indicated	
	BERGEN KOMMUNE	BYGGNR. BK:	VER:
	Finans, Eiendom og Eteriskap	01	
	Etat for Utbygging	EIENDOMS NR. BK:	
		2608	