



PLAN LOFT

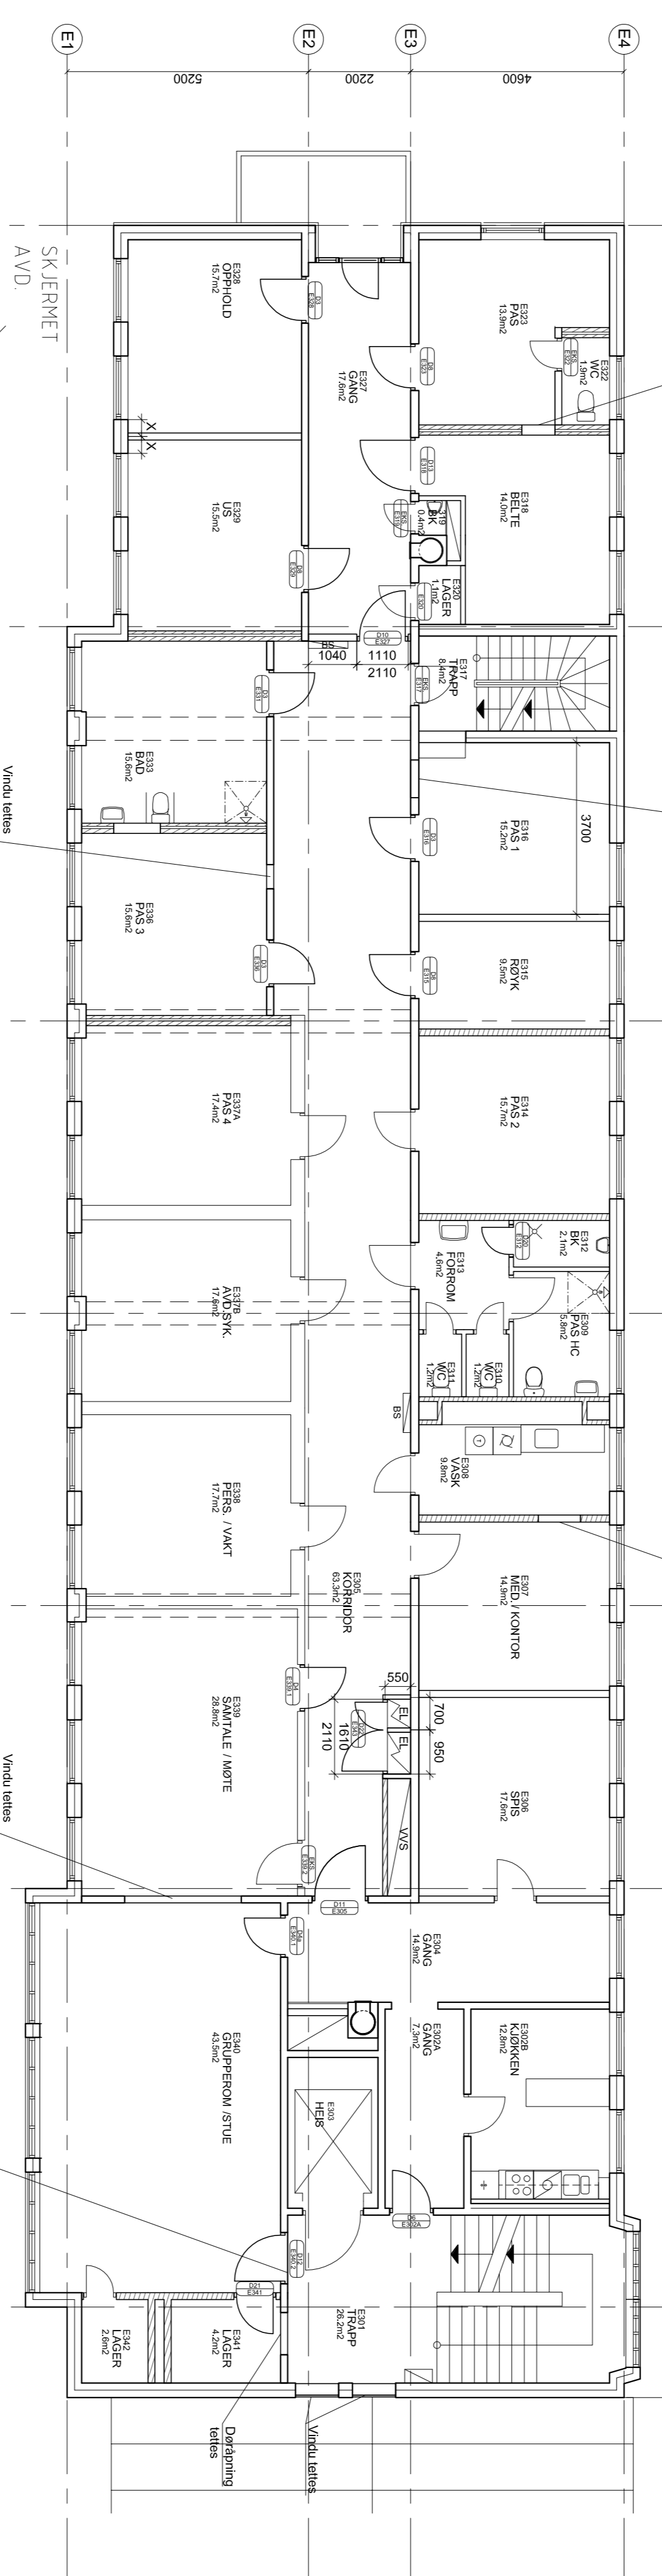


PLAN 3

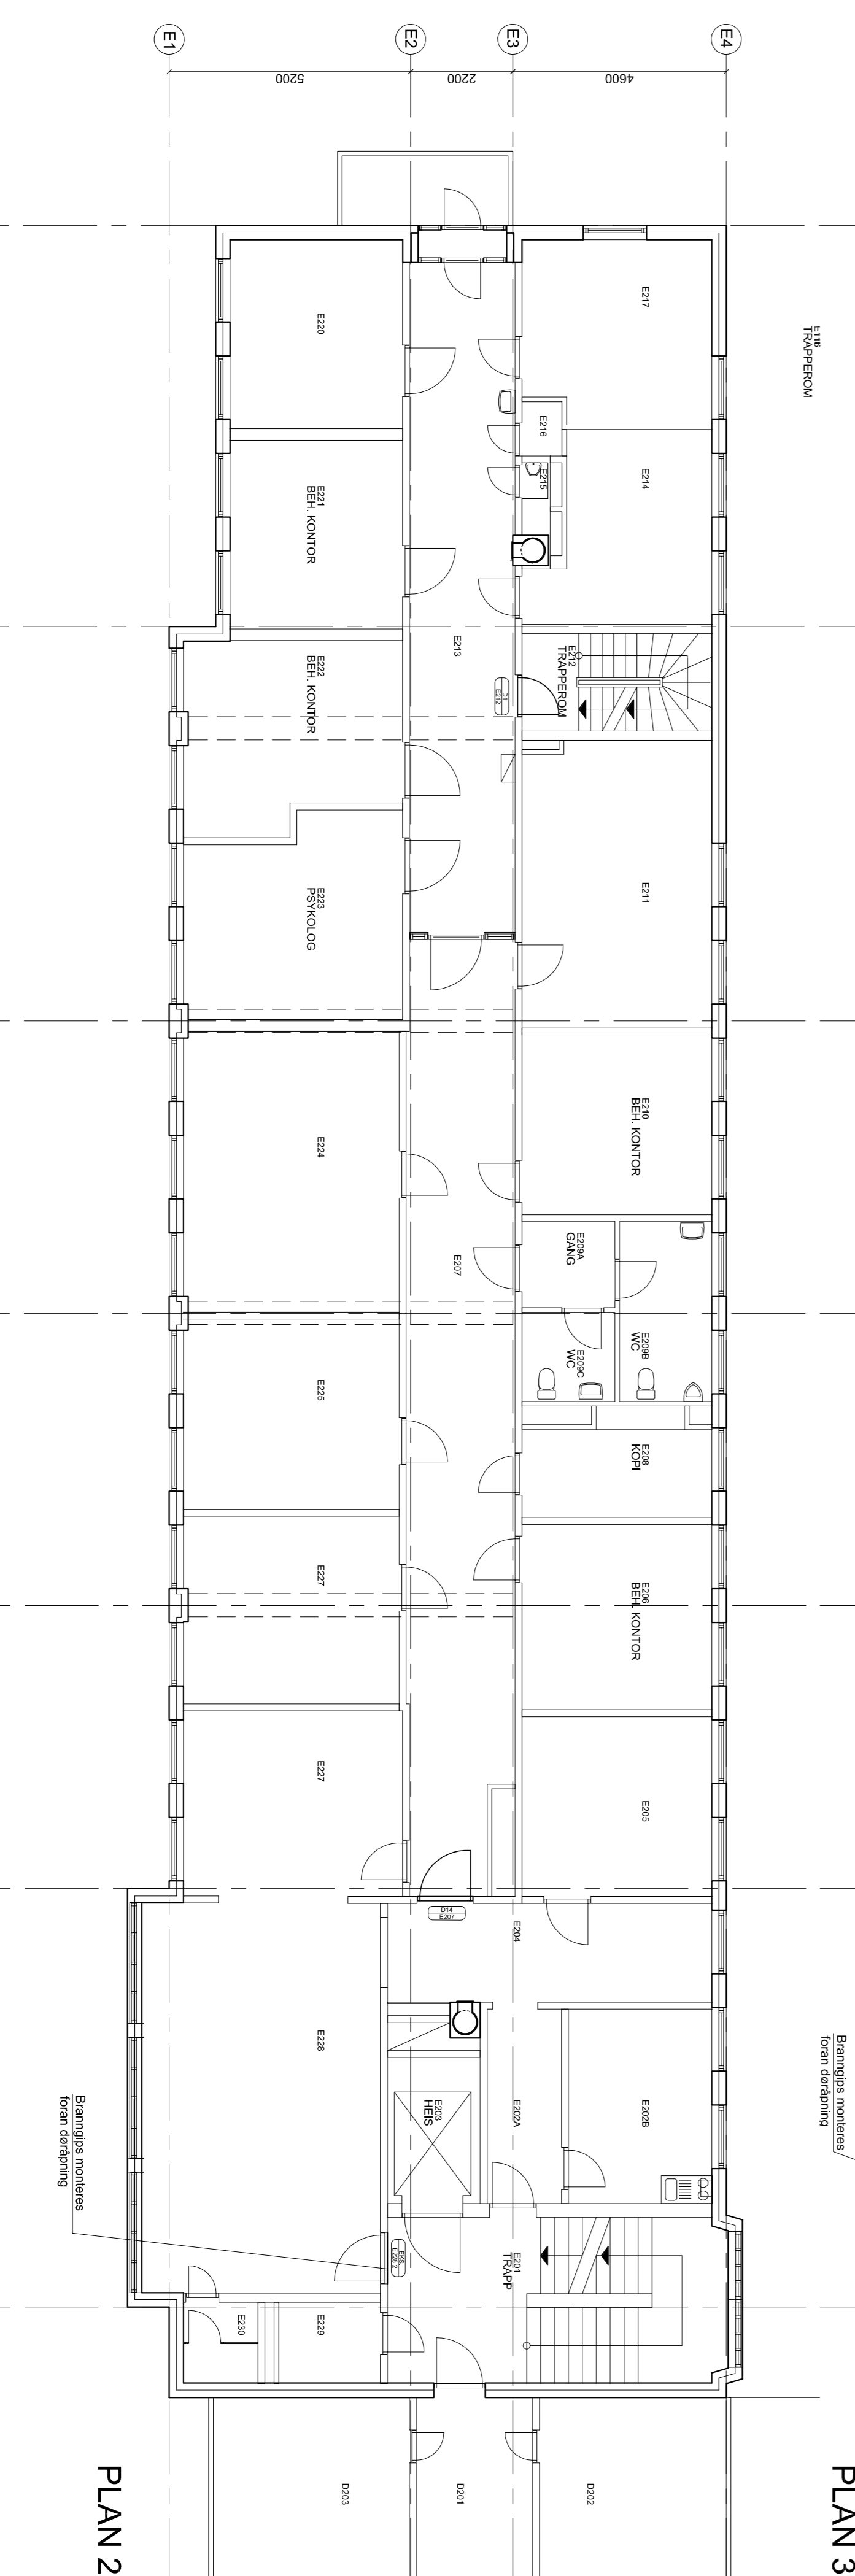

PLAN 2

Rev.	Dato	Beskrivelse	AAI	Sign.
Z	01.07.08	SOM BYGGET	AAI	Sign.

Rev.	Dato	Beskrivelse	AAI	Sign.
Z	01.07.08	SOM BYGGET	AAI	Sign.

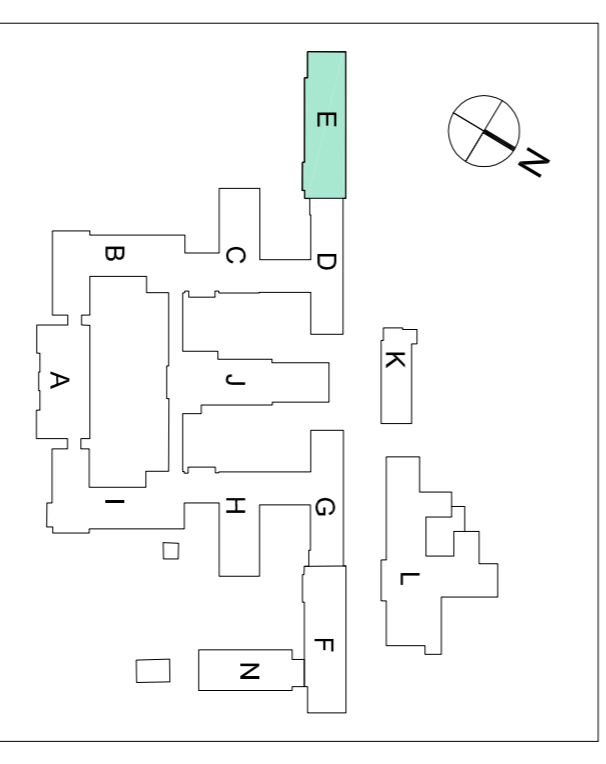

Prosjekt nr. 23217  
 UTEBYGGING VOKSENPSYKIATRI - RØNVIK

- PROSJEKTERENDE:
- BOREALIS ARKITEKTENAS  
 TLF: 77 66 34 00, FAKS: 77 66 34 01  
 Epost: tomson@borealisk.no
  - NORDCONSULT AS  
 ASGÅRDEN NORTVEIEN 17 8013 BOØØ  
 Epost: asg@nordconsult.no
  - ELVITA AS  
 STRANDVEIEN 36, POSTBOKS 183, 1325 LVSÅKER  
 TLF: 07 11 14 20, FAKS: 07 98 98 07  
 Epost: elvita@elvita.no
  - STØBERG AS  
 POSTBOKS 113, 8071 BOØØ  
 TLF: 75 56 62 00, FAKS: 75 56 62 01  
 Epost: helle@stoberg.no

SOM BYGGET

Tittel: **Fløy E**  
 Oversiktsplan 2, 3 og loft

Rev.	Dato	Beskrivelse	AAI	Sign.
Z	01.07.08	SOM BYGGET	AAI	Sign.

Rev. A1 1:100/Å3 1:200 Date: 20.03.07  
 A.P. 101 -E  
 Rev. Z