

X=5 536 600 000

PLAN
1:200

- BEMERKNINGER
1. LASTER: JEVNT FØRDELT: 50 kN/m²
PUNKTLAST: P= 1000 kN DØVER 1x1m
 2. P1= 100t PULLER
P2= 100t RUND PULLER
P2= 50t PULLER
L= REDNINGSELEIDER
 3. BETONGKVAL: B45 MF40
STÅLKVAL: S355
 4. DIMENSJONERENDE LEVETID: 50 AR


1						

Birken&Co <small>ARCHITECTS & ENGINEERS</small>	
KAI 24 - RESARKA	
SITUASJONSPLAN	

11-021	
K01	Z



B-K'0

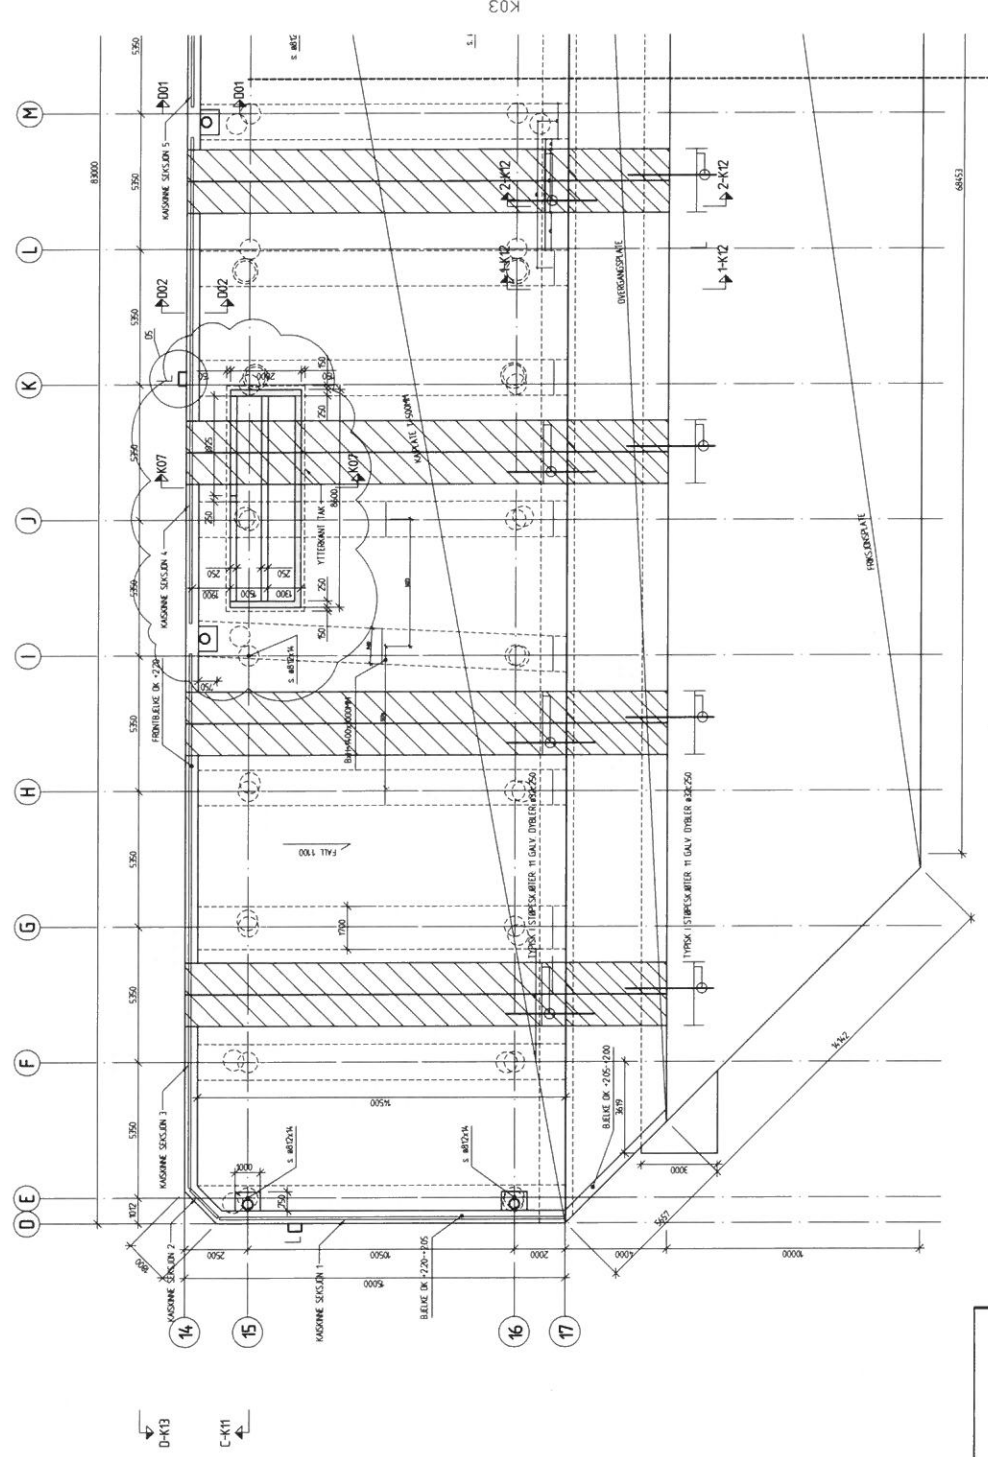

SEKSIONER KAISSKINNE

NR	LENGDE (MM)	ANTALL
1	13540	1
2	1550	1
3	21065	1
4	19190	1
5	21550	1
6	3130	1
7	4075	1
8	3400	1
9	1965	1

PLAN ÅKSE D-H
1:00


Birken&Co
KAI ZA, RSJAWA
PLAN ÅKSE D-H

PROCON

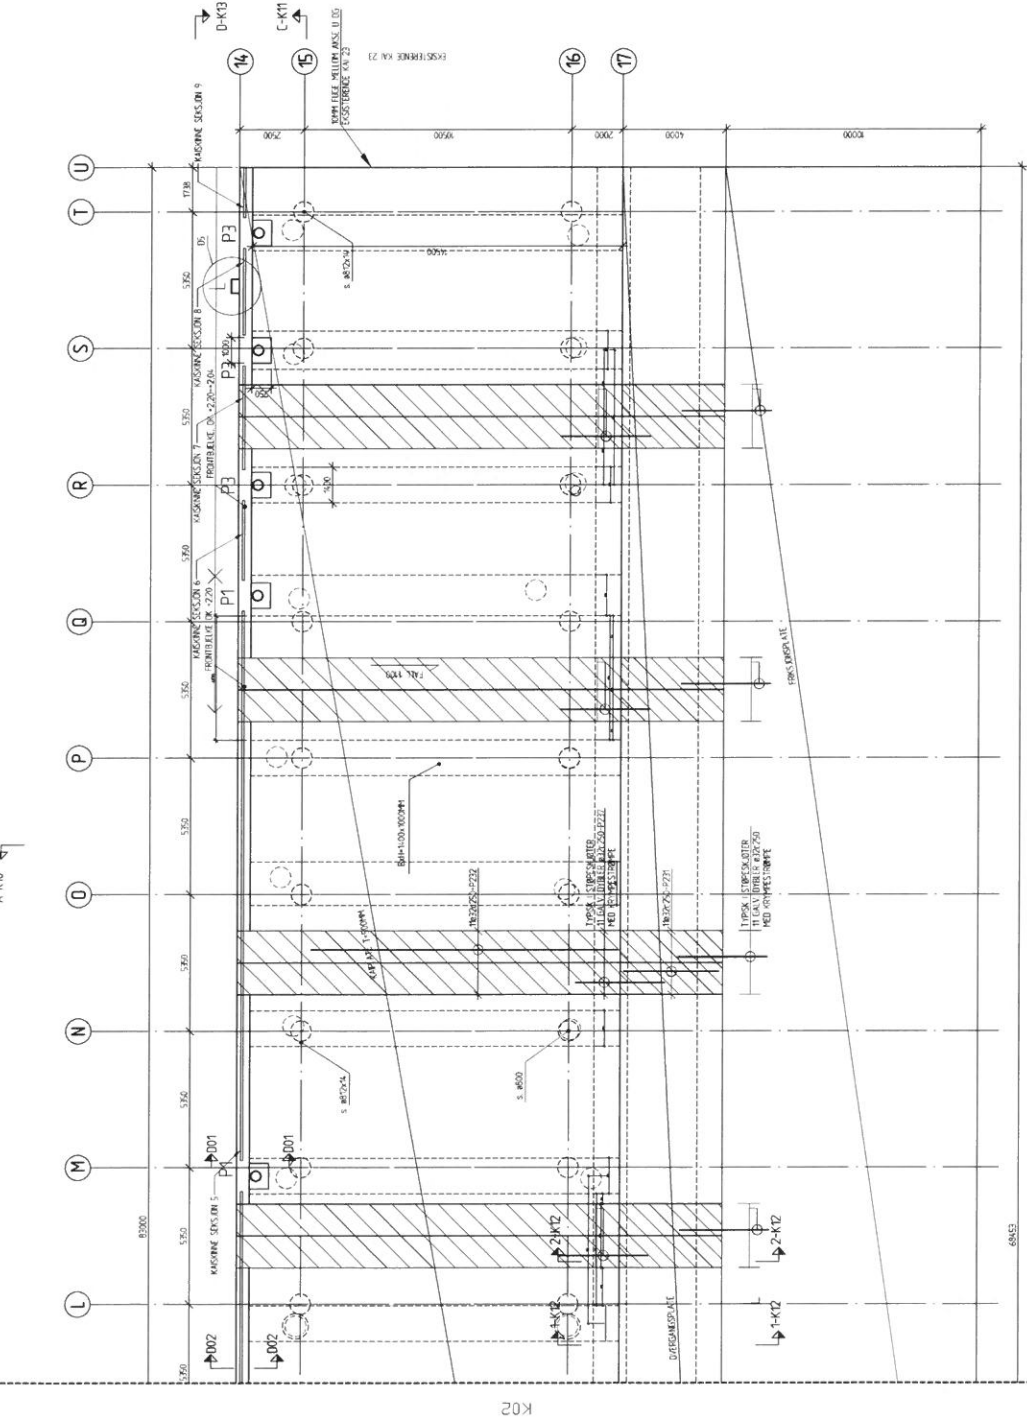

PLAN AKSE L-U
1:100

SEKSJONER KAISINNE		
NR	LENGDE (MM)	ANTALL
1	13540	1
2	1550	1
3	21095	1
4	19190	1
5	21550	1
6	3130	1
7	4075	1
8	3400	1
9	1965	1

Birken&Co
KAI ZA, RESAWA

PROCON
K03
7

BETONGKONSTRUKSJONER	
FASTHETSKLASSE	OVERDEKNING HØYDEARBEID
Alle konstruksjoner	B45
	60 mm +- 10 mm FRKSJONSPÅTE
	80 mm +- 10 mm FRKSJONSPÅTE
BESTÅNDELSKLASSE	OVERDEKNING MONTERINGSARBEID
Bestanddelklasse	MF-40
Sement	45 mm +- 5 mm
Slikarhold	65 mm +- 10 mm FRKSJONSPÅTE
Lufthold	5% +-15%
KLORREKASSE	KONTROLLKLASSE FOR UTFØRSELSE
Alle konstruksjoner	C1 0,1
	Alle konstruksjoner
	Utviki
TOLRANSERKLASSE	
Alle konstruksjoner	D INSHZD)

BESTEMMELSER:

GENERELT:

1. BETONGKONSTRUKSJONER, SE EGEN TABELL

2. ARBEIDSGR. B500

3. DIFFAR 50mm

4. NYTTELASTER:

JEVNT FORBILT: P = 50 kN/m²

PUNKTLAST: P = 1000 kN OVER 3x3m

5. ALLE STIVELSE BETONGLEBBER AVFASER MED TREKANTERT 25x25mm

6. DRØKSJONERENDE LEVETID 50 ÅR

FORKLARINGER:

P1 = 100 mmns PULLER

P2 = 100 mmns TRUB PULLER

P3 = 50 mmns PULLER

L = REININGSLEDER

HENVISNINGER:

1. TEGNINGER

SITUASJONSPLAN, TEGN -K01

PLAN DEL 1, TEGN -K02

PLAN DEL 2, TEGN -K03

ELEMENTPLAN, TEGN -K04

PELEPLAN, TEGN -K05

SMITT A OG B, TEGN -K10

SMITT C-C, TEGN -K11

DETALJ OVERGANGSPÅTE OG FRKSJONSPÅTE, TEGN -K12

FRONTBILDE OPPROSS, TEGN -K13


OVERGANGSPÅTE ELEMENT 10, TEGN -K23

OVERGANGSPÅTE ELEMENT 11, TEGN -K24

OVERGANGSPÅTE ELEMENT 9, TEGN -K25

ARBEIDSGR. PELE, TEGN -K30

2. BYGGELESTER §1

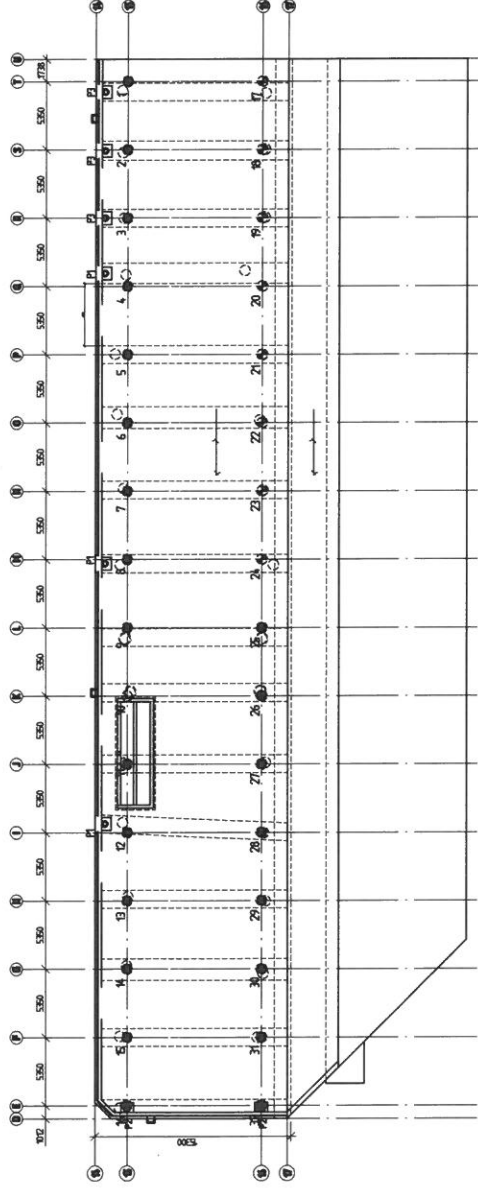

PELEPLAN 1:200



PELER

PEL NR	KORDINATER		PEL NR	KOTE OK SENTER PEL	KORDINATER		KOTE OK SENTER PEL
	X	Y			X	Y	
1	6 536 616,87	304 066,85	17	+ 0,425	6 536 605,64	304 066,50	+ 0,320
2	6 536 617,06	304 063,64	18	+ 0,425	6 536 606,82	304 063,28	+ 0,320
3	6 536 618,25	304 056,42	19	+ 0,425	6 536 608,01	304 056,07	+ 0,320
4	6 536 619,44	304 053,20	20	+ 0,425	6 536 609,20	304 050,85	+ 0,320
5	6 536 620,62	304 043,99	21	+ 0,425	6 536 610,39	304 045,63	+ 0,320
6	6 536 621,81	304 042,77	22	+ 0,425	6 536 611,58	304 040,42	+ 0,320
7	6 536 623,00	304 037,56	23	+ 0,425	6 536 612,77	304 035,20	+ 0,320
8	6 536 624,19	304 032,34	24	+ 0,425	6 536 613,96	304 029,98	+ 0,320
9	6 536 625,38	304 027,12	25	+ 0,425	6 536 615,15	304 024,77	+ 0,320
10	6 536 626,57	304 021,91	26	+ 0,425	6 536 616,34	304 019,55	+ 0,320
11	6 536 627,76	304 016,69	27	+ 0,425	6 536 617,53	304 014,34	+ 0,320
12	6 536 628,95	304 011,47	28	+ 0,425	6 536 618,71	304 009,12	+ 0,320
13	6 536 630,14	304 006,26	29	+ 0,425	6 536 619,90	304 003,90	+ 0,320
14	6 536 631,32	304 001,04	30	+ 0,425	6 536 621,09	303 998,69	+ 0,320
15	6 536 632,51	303 995,83	31	+ 0,425	6 536 622,28	303 993,47	+ 0,320
16	6 536 633,70	303 990,61	32	+ 0,425	6 536 623,47	303 988,26	+ 0,320


Z SKI BYGGET
 B FRIKTE ANSVAR
 A ARBEIDSTID
 Csk: Byggesjette 6/15/16

Birken&Co
 2000
 KIVAN
 PELEPLAN

PROCON
 SVEDRUPVEI 2 · 4017 STANKER
 TEL: 023 54 34 34

11-K01
 K05
 Z

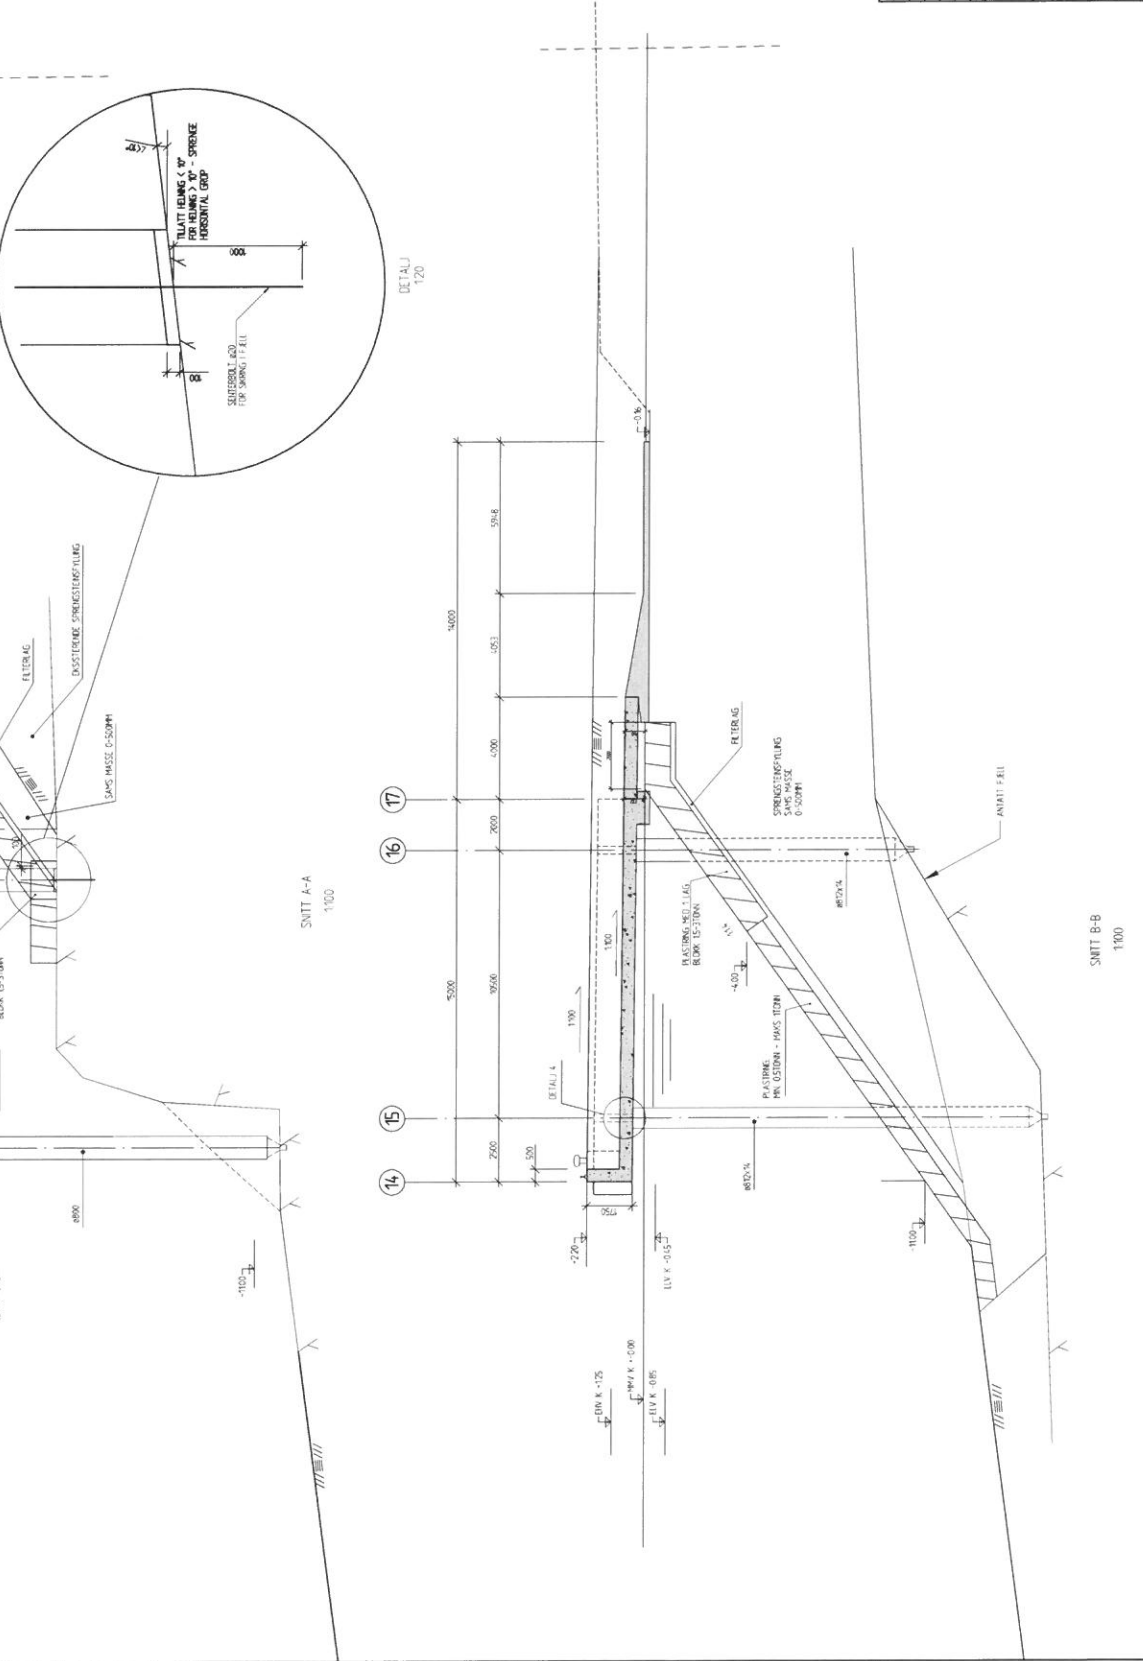

Birken&Co
KAI ZA, RESAWA

SMIT A-A
SMIT B-B


PROCON
K10

11-021

7

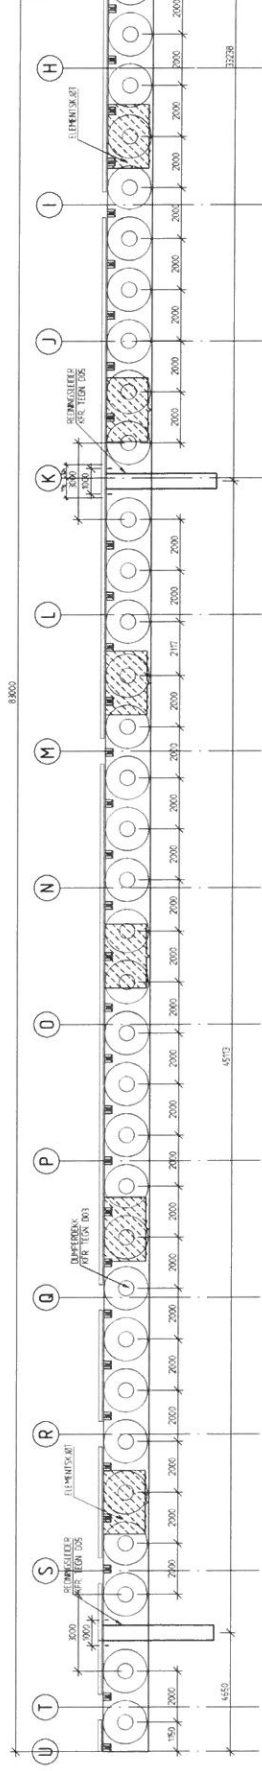

SNITT D-D
FRONTBELÆ DØRS
1:100

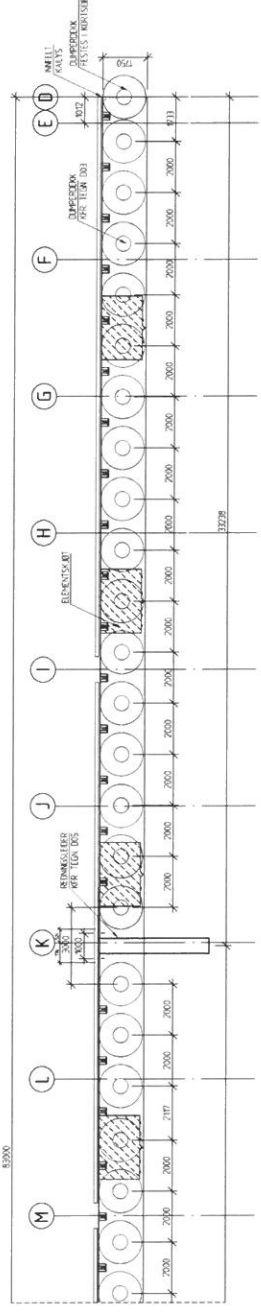

SNITT D-D
FRONTBELÆ DØRS
1:100


Birken&Co
KAI 24, RISA/VIKA
FRONTBELÆ DØRS
SNITT D-D

PROCON
SVEDESKIFTE




1:100
K3
Z


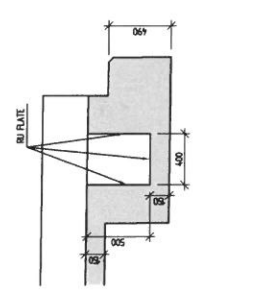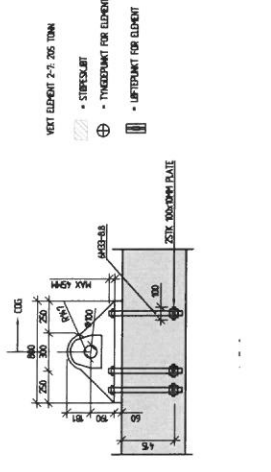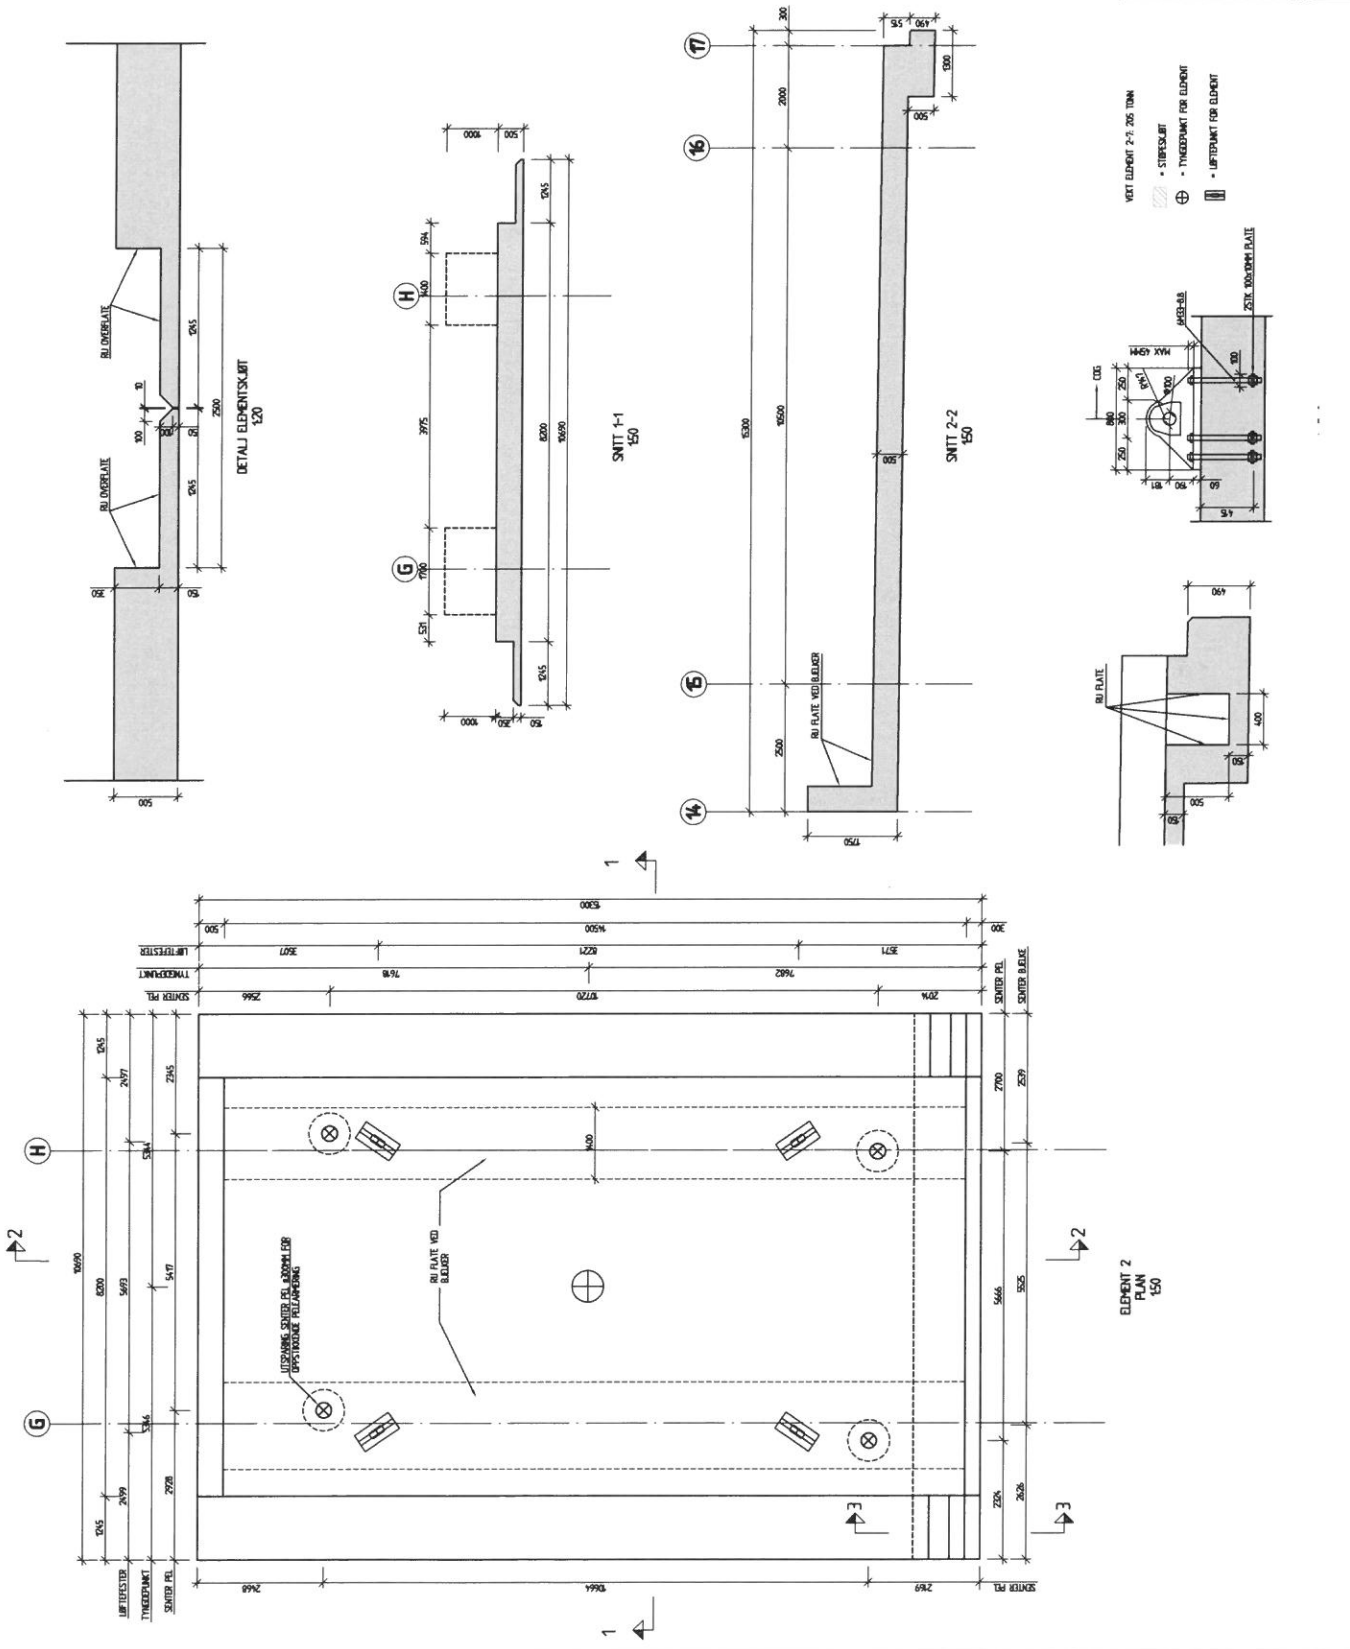


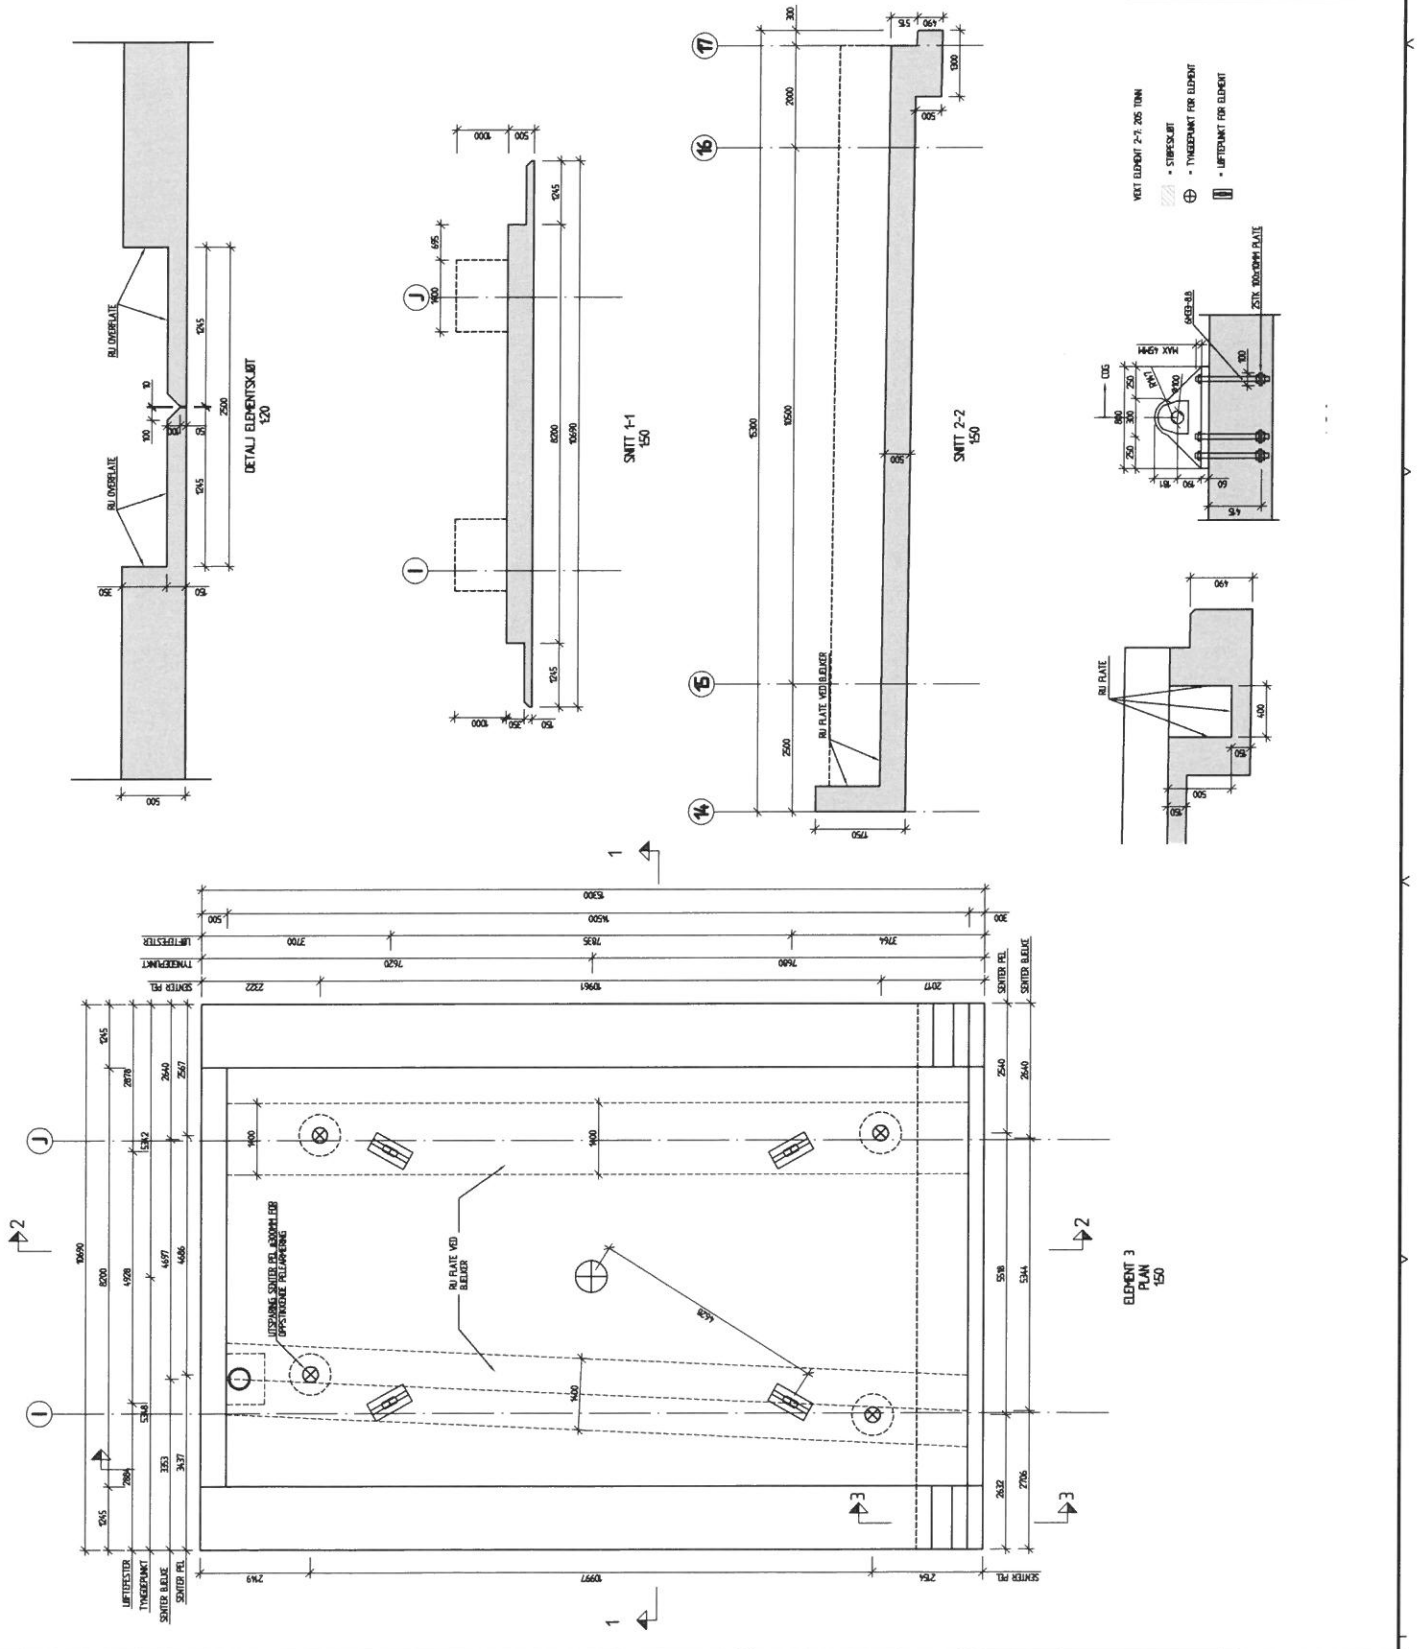






1	SMITT 1-1	TEKN. 401	
2	SMITT 2-2	TEKN. 402	
3	SMITT 3	TEKN. 403	
4	PLAN OG SMITT	TEKN. 404	
5	PLAN OG SMITT	TEKN. 405	

Birken&Co
ANVENDNINGSSØK

PROCON
BYGNINGSKONSTRUKSJON

11-021
K28
7

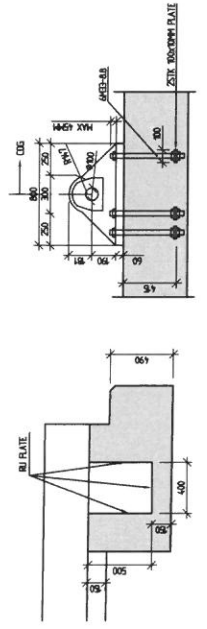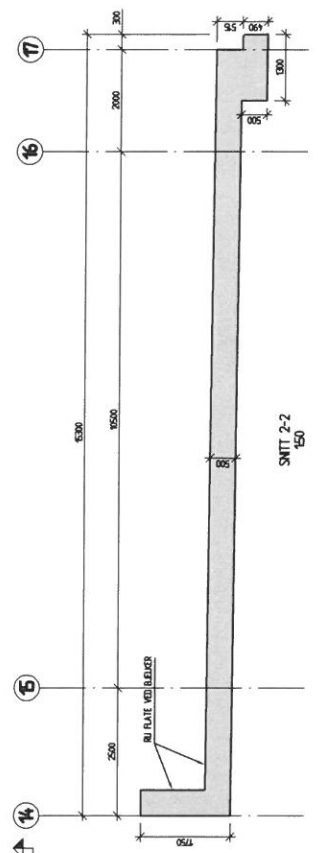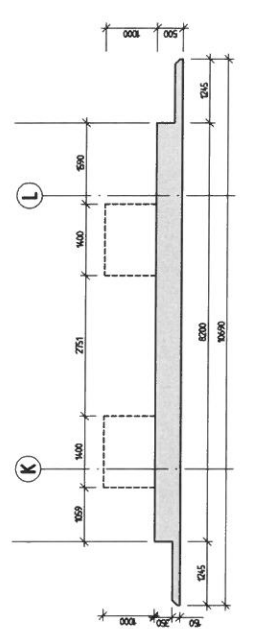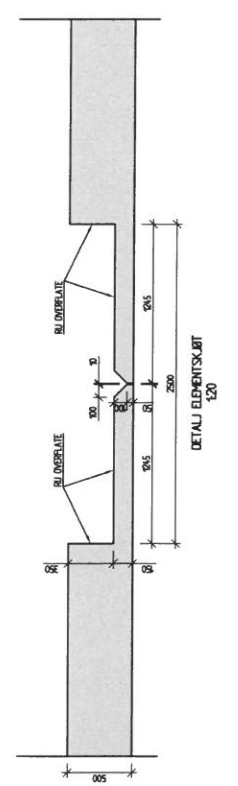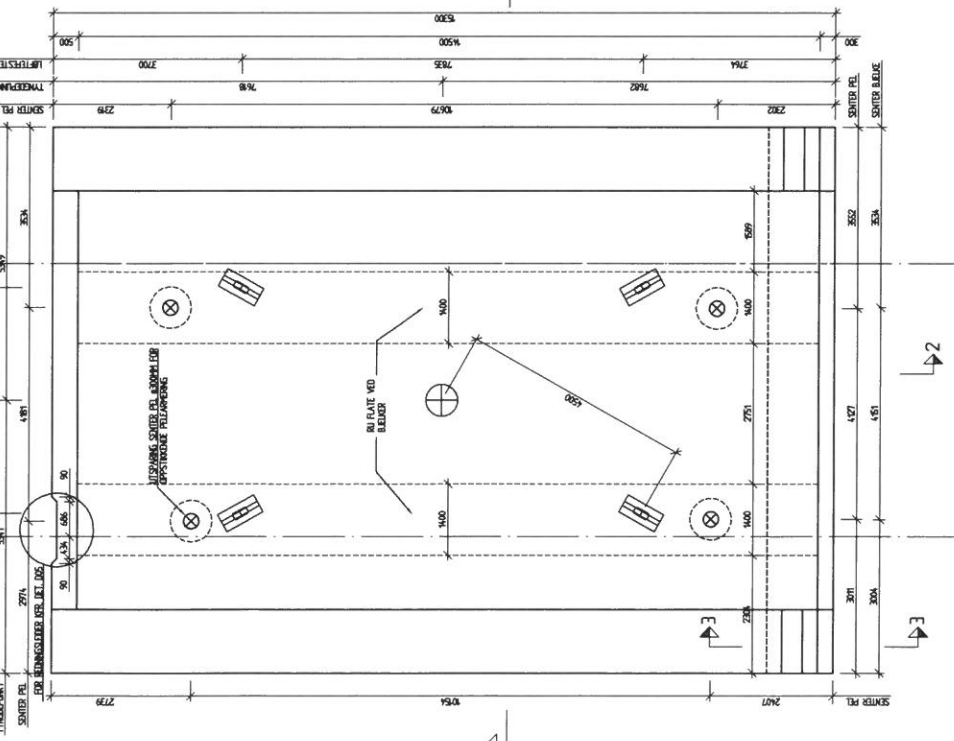

BESTEMMELSE

- GENERALT:**
1. BETINGNINGSTRUKTURER SE TEKN. TABELL
 2. ANVENDELSESSKISK
 3. DIM. SE 5.1
 4. VINDLASTER
 5. ARBEIDSPÅSE: P = 50 kN/m²

TEKNISKE

1. STUKKENS PLAN, TEKN. 407
2. PLAN FOR, TEKN. 402
3. PLAN FOR, TEKN. 403
4. PLAN FOR, TEKN. 404
5. PLAN FOR, TEKN. 405

REMARKER

1. ELEMENT 1, TEKN. 406
2. ELEMENT 2, TEKN. 407
3. ELEMENT 3, TEKN. 408
4. ELEMENT 4, TEKN. 409
5. ELEMENT 5, TEKN. 410
6. ELEMENT 6, TEKN. 411
7. ELEMENT 7, TEKN. 412
8. ELEMENT 8, TEKN. 413
9. ELEMENT 9, TEKN. 414
10. ELEMENT 10, TEKN. 415

Birken&Co
SVEINSTRANDEN 1
N-4015 STAVANGER
T: 51 92 30 00
E: info@birken.no
WWW.BIRKEN.NO

PROCON
SVEINSTRANDEN 21
N-4015 STAVANGER
T: 51 92 30 00
E: info@procon.no
WWW.PROCON.NO

NO	11-021
NO	K29
NO	7





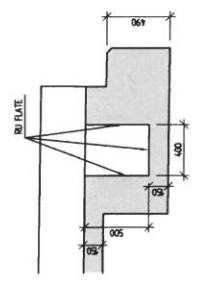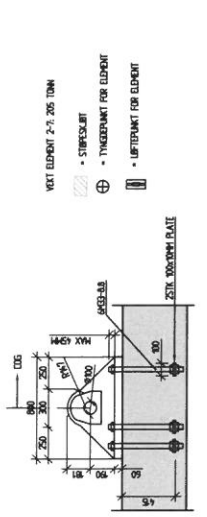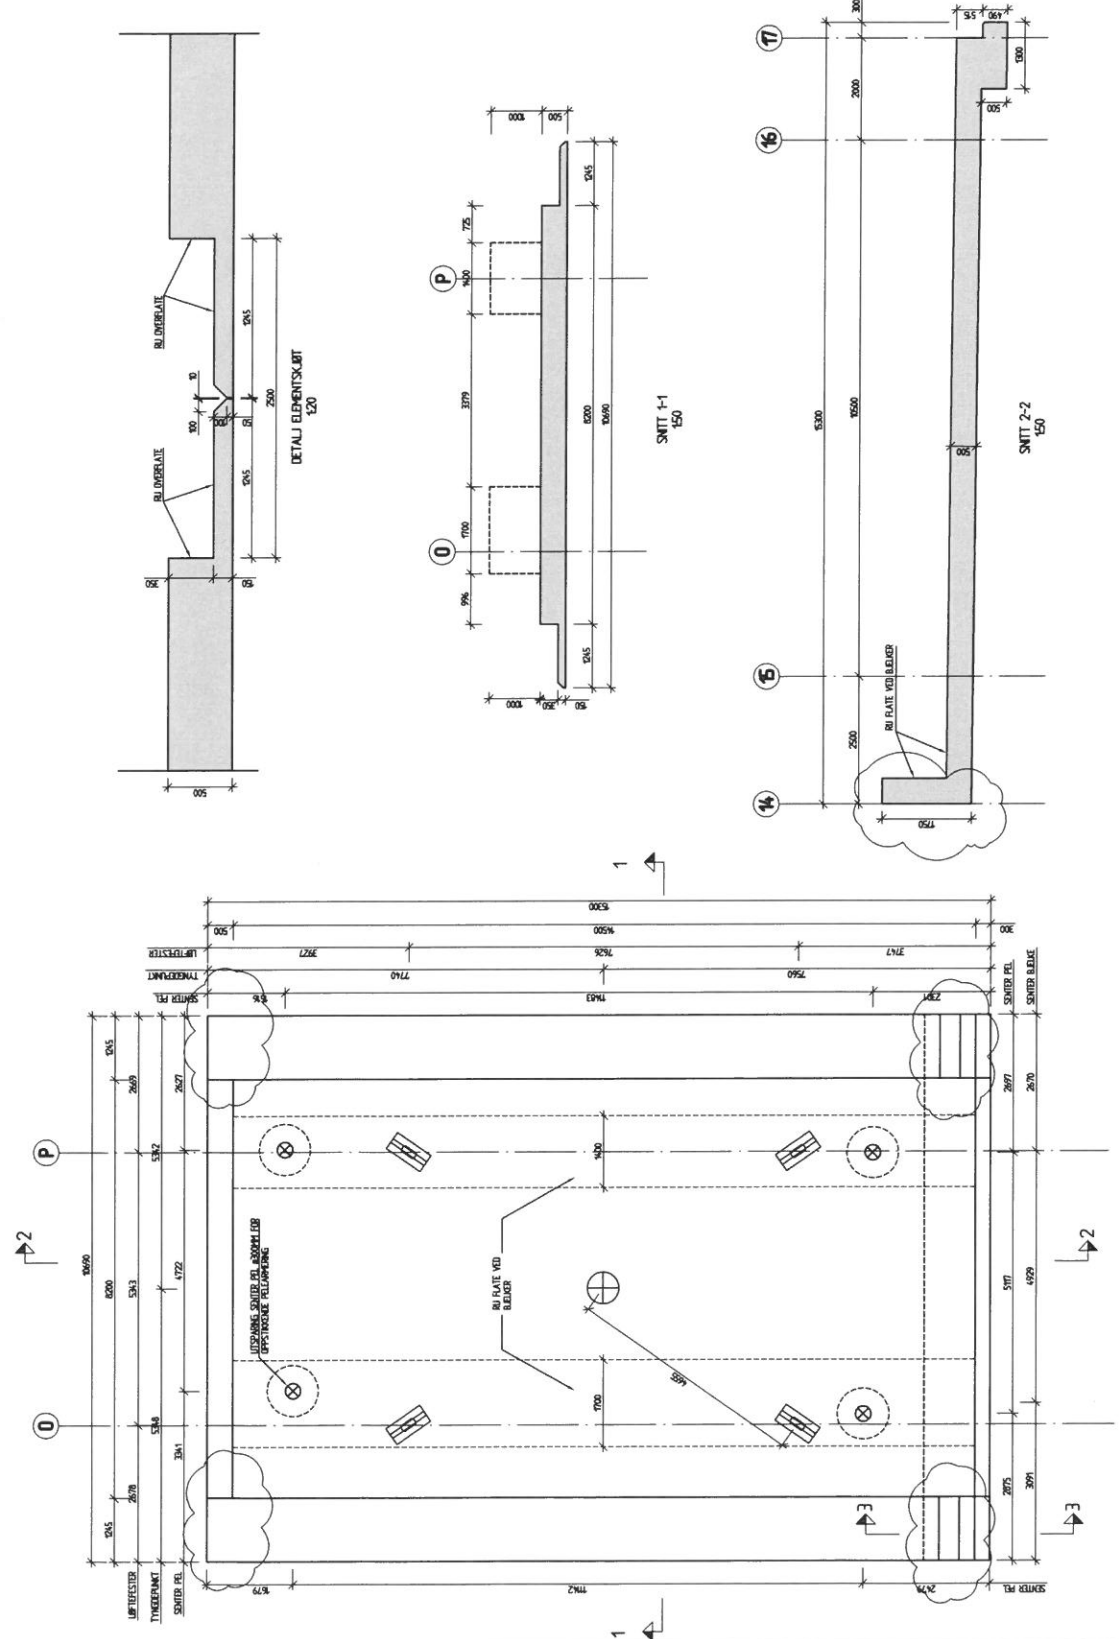
Birken&Co
 141 7A KRANNA
 PROCON
 11-021
 131
 7


HENVISNINGER:

1. TEKNISKE: STUKKENSPLAN, TEKN. 401
 PLAN DEL 1, TEKN. 402
 PLAN DEL 2, TEKN. 403
 ANVENDELSE AF STUKKENSPLAN
 PÅ PLAN, TEKN. 405







SMIT A OG B, TEKN. 410
 SMT C, TEKN. 411
 ARMERINGSRÅD OG FORSKLEPLAD, TEKN. 412
 FORSKLEPLAD EKSPL., TEKN. 413


2. BRUGLESTE: 13-14

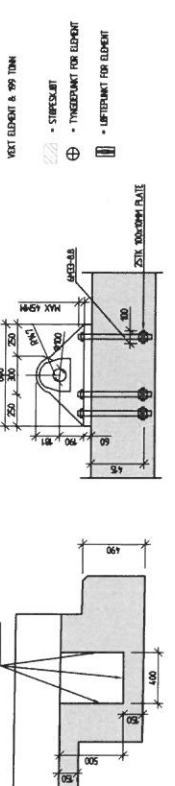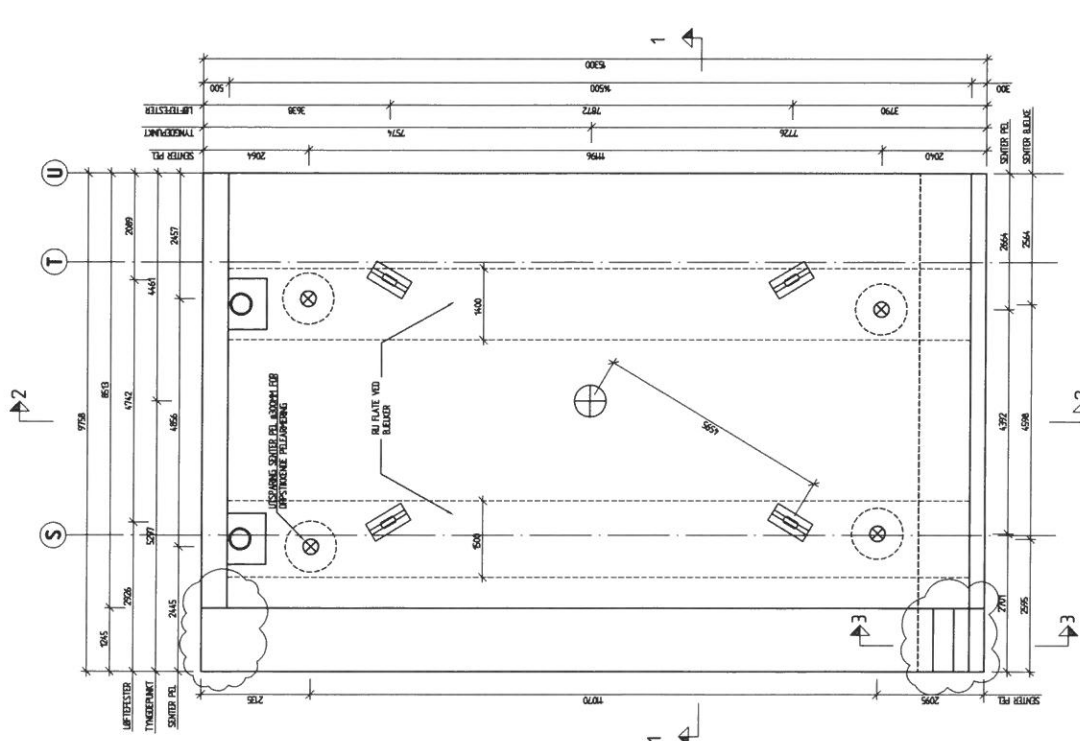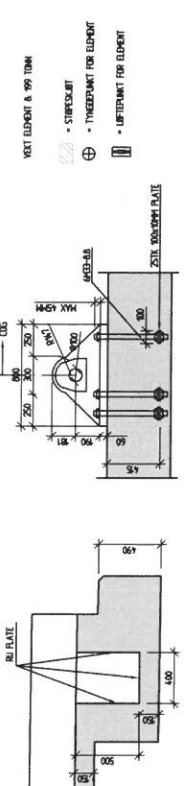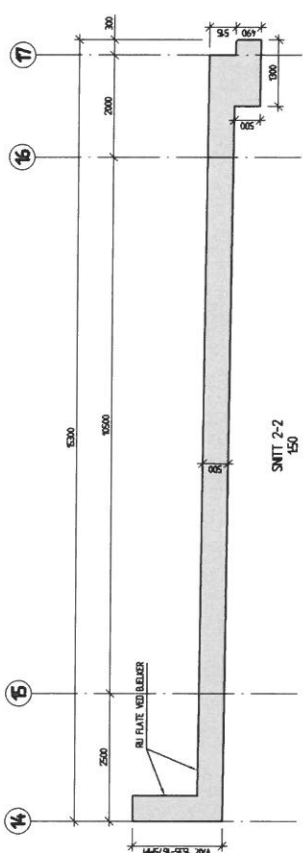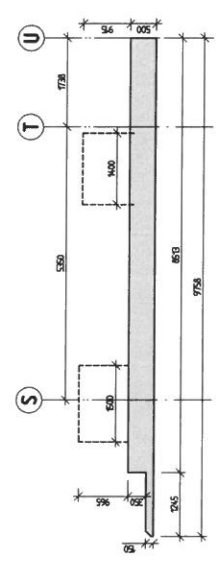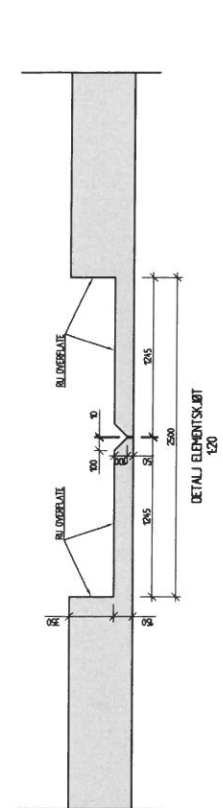


ELEMINT 8 PLAN 150

Birken&Co	
2	SKIF
3	SKIF
4	SKIF
PROCON
 SYRBEVÆKKNING
 11-021
 133
 7


L

M

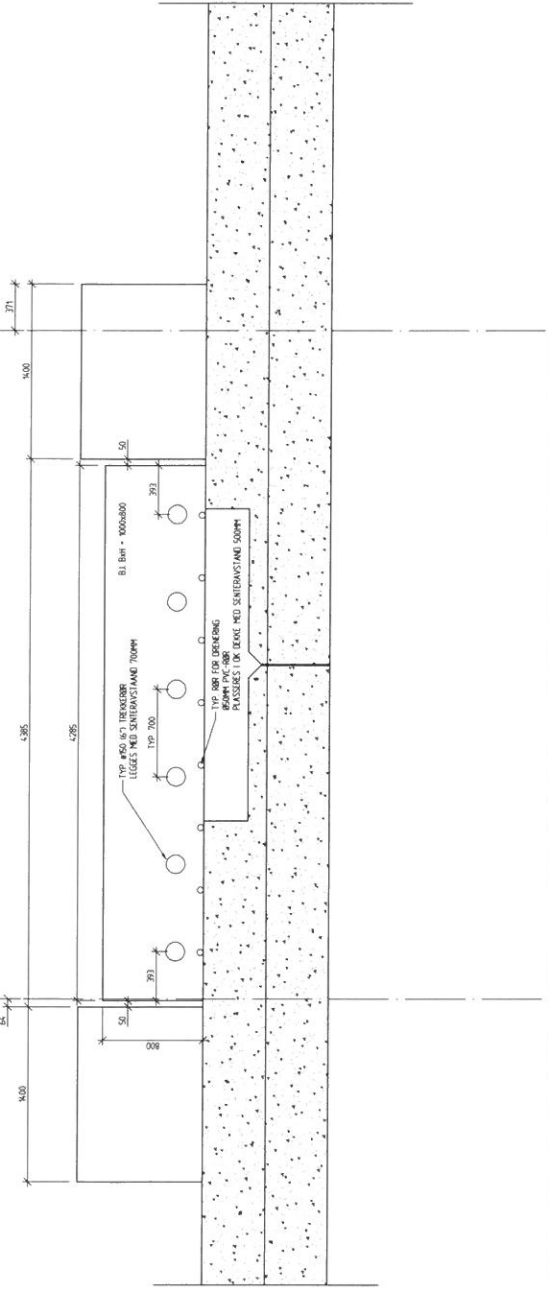

P

Q

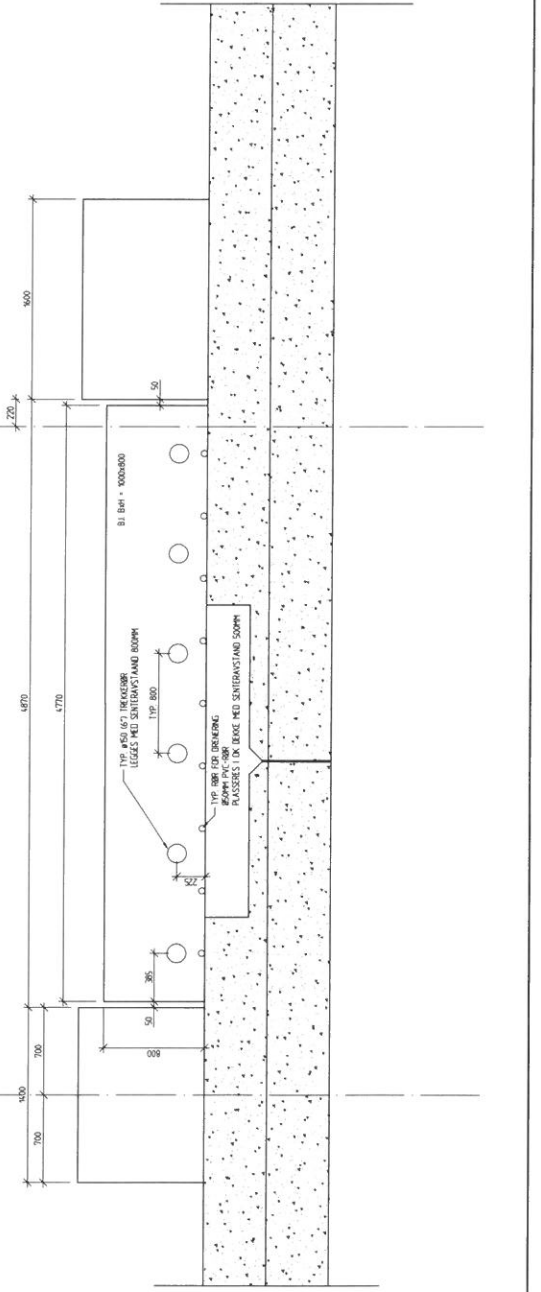

 11-021
 K34
 Z

BETONGKONSTRUKTIONER	
FASTHETSKLASSE	OVERDEKNING HOVEDARMERING
Alle konstruksjoner	B4.5
	60 mm +- 10 mm
BESTANDIGHETSKLASSE	OVERDEKNING MONTERINGSARMERING
Betongdekketklasse	MFL0
Senest	+5 mm +- 5 mm
Sikringshoid	5% +- 15%
Luftinnhold	
KLORIDKLASSE	KONTROLLKLASSE FOR UTFØRELSE
Alle konstruksjoner	(1.0)
	Alle konstruksjoner
TOLERANSEKLASSE	
Alle konstruksjoner	D (NS34:20)

BESTEMMELSER

GENERELT

- BETONGKONSTRUKTIONER: SE EGEN TABELL
- ARMERING: BS90C
- ØHAR: 50#
- NYTTILASTET:
 - JEVNT FORDRETT: $P = 50 \text{ kN/m}^2$
 - PUNKTLAST: $P = 100 \text{ kN}$ OVER 1 m^2
- ALLE SYNLIGE BETONGHØRNER AVFASSES MED TREKANTLEKT 25x25mm
- DIMENSJONERENDE LEVETID: 50 ÅR

FORKLARINGER

- P = 100 kN/m² JERNS PÅLLER
- L = REDNINGSLØSER

HENVISNINGER

- TEGNINGER:
 - SITUASJONSPLAN, TEGN -K01
 - PLAN DEL 1, TEGN -K02
 - PLAN DEL 2, TEGN -K03
 - ELEMENTPLAN, TEGN -K04
 - PELEPLAN, TEGN -K05

SNITT A OG B, TEGN -K10

SNITT C-C, TEGN -K11

DETALJ OVERGANGSPLETE OG FRISKSJONSPLETE, TEGN -K12

ELEMENT 1, TEGN -K20


ELEMENT 2-7, TEGN -K21

ELEMENT B, TEGN -K22

ELEMENT OVERGANGSPLETE, TEGN -K23

ARMERING PELEP, TEGN K100

2 BØYELISTER s.1

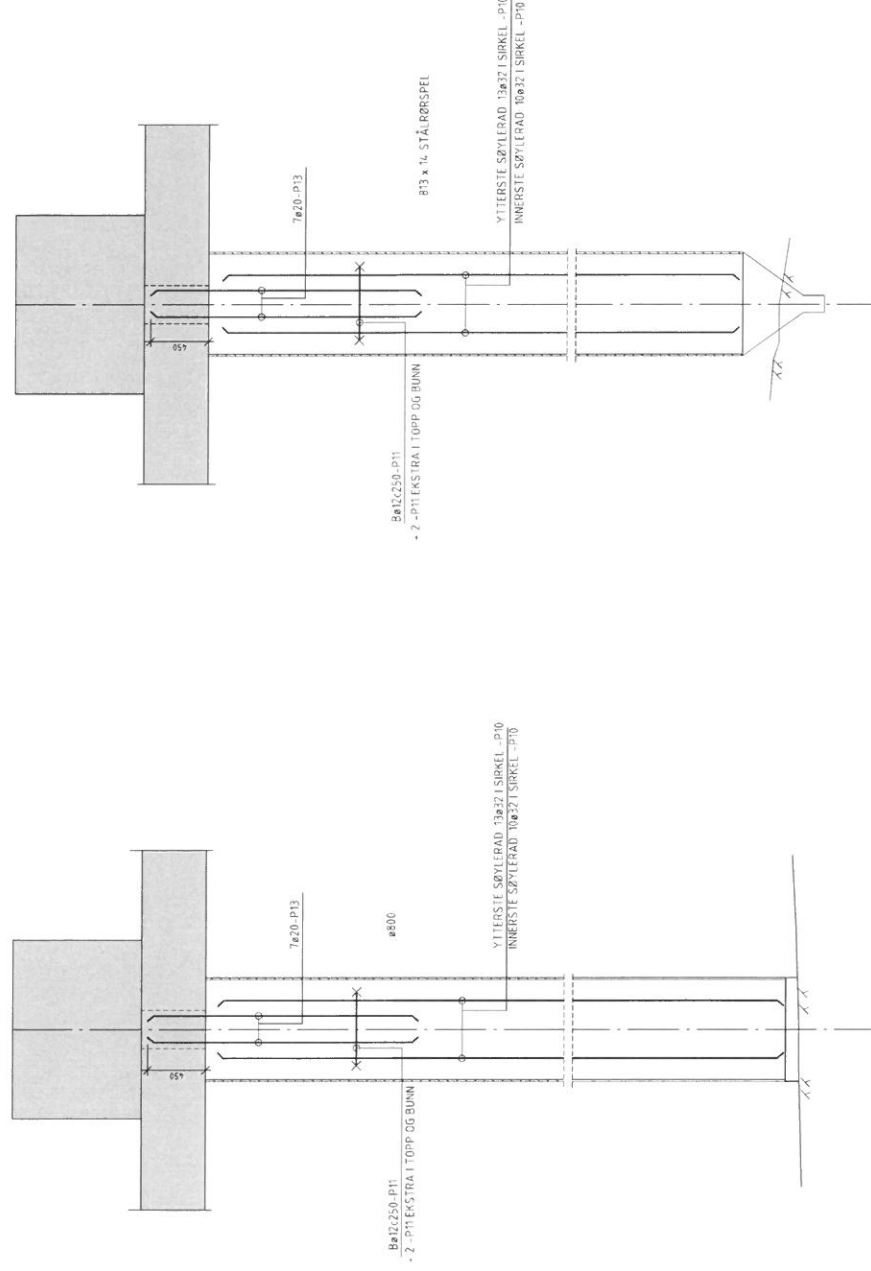


ARMERING I SRYLER
120

ARMERING I PLE
120

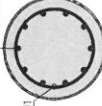
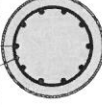

ARMERING I PLE
120

Rev. / Beskrivelse / Dato	
1	Opprinnelig tegning
2	Endring
3	Endring
Birken&Co

KAI 24 OG 25 - RISA/KVA


ARMERING PELEP

PROCON

K100


Z

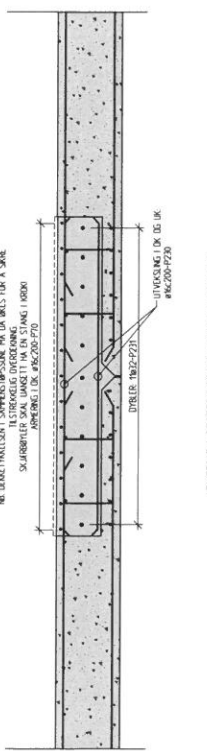
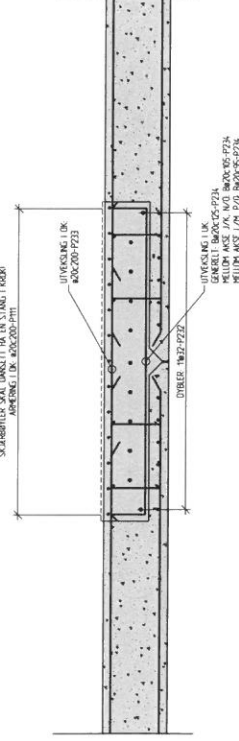

ARMERING I STÖPESKÅTSJONE DENKE

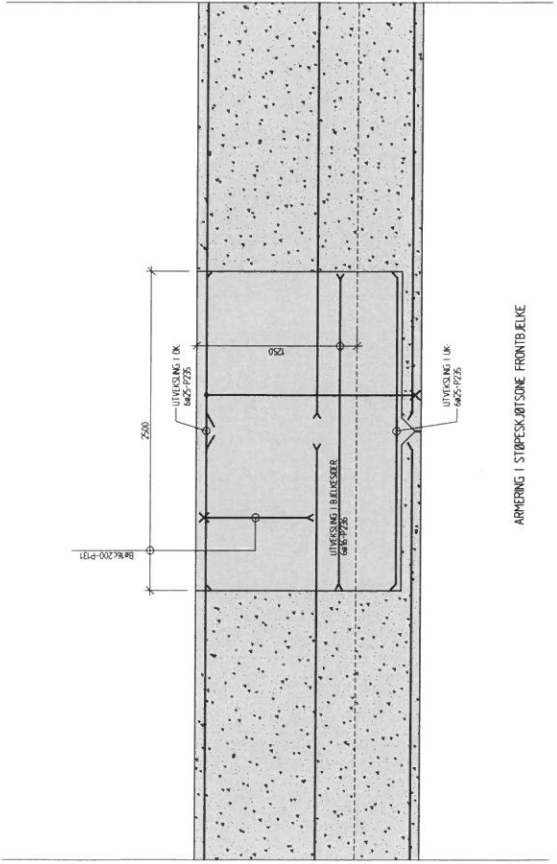

ARMERING I STÖPESKÅTSJONE FRONTBEJKE

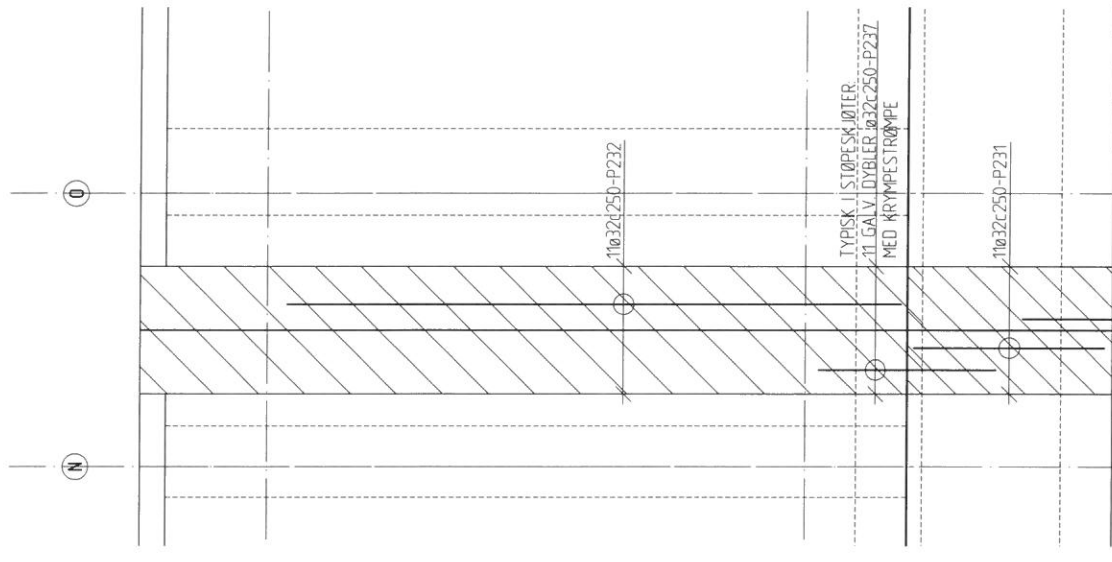

TYP. PLASSERING AV DYBLER I UTVÄGGEN 150


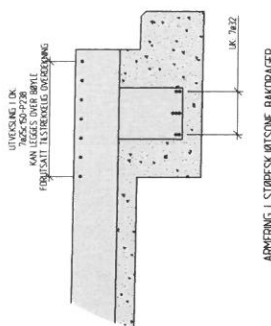

ARMERING I STÖPESKÅTSJONE BAKDRÅKE


PROCON

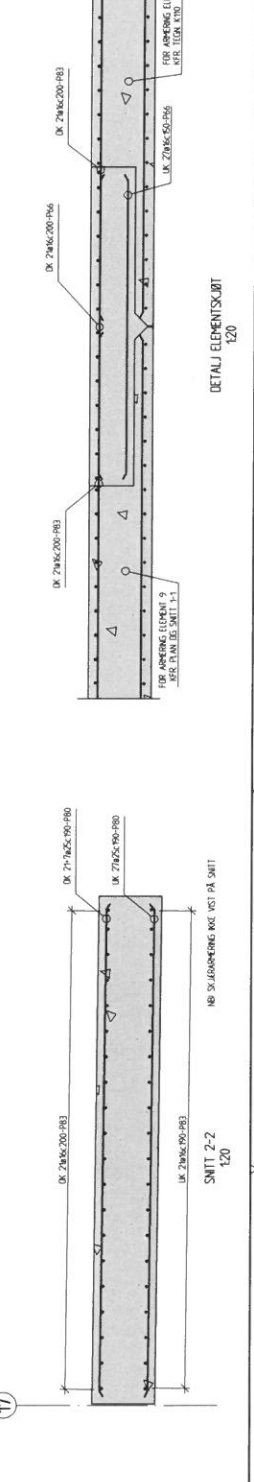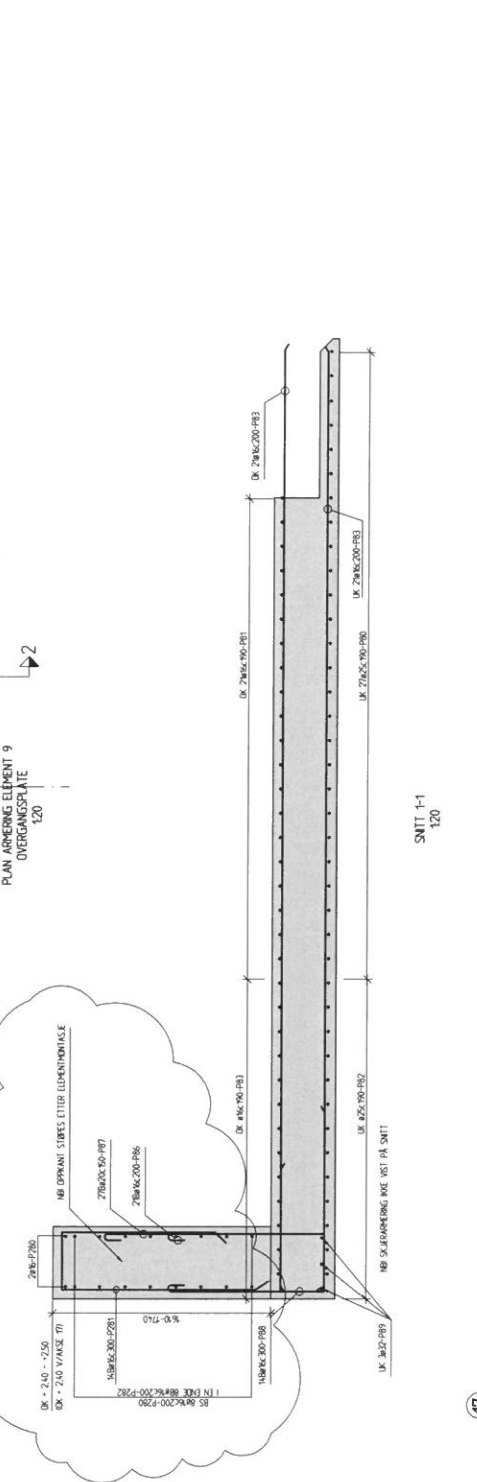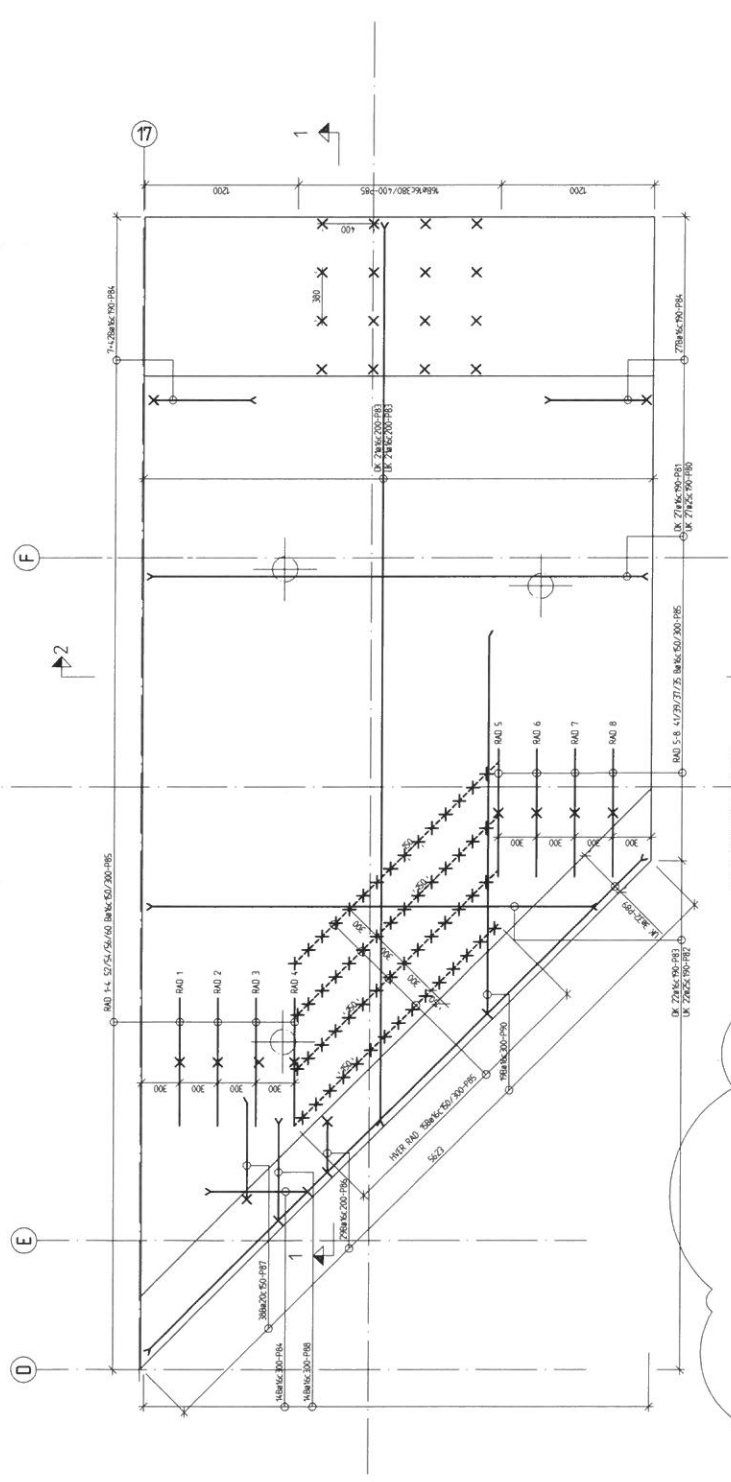
SMIT	NO.	REVISI
11-021	1	
K12	7	

Birken&Co

11-021
K12
7



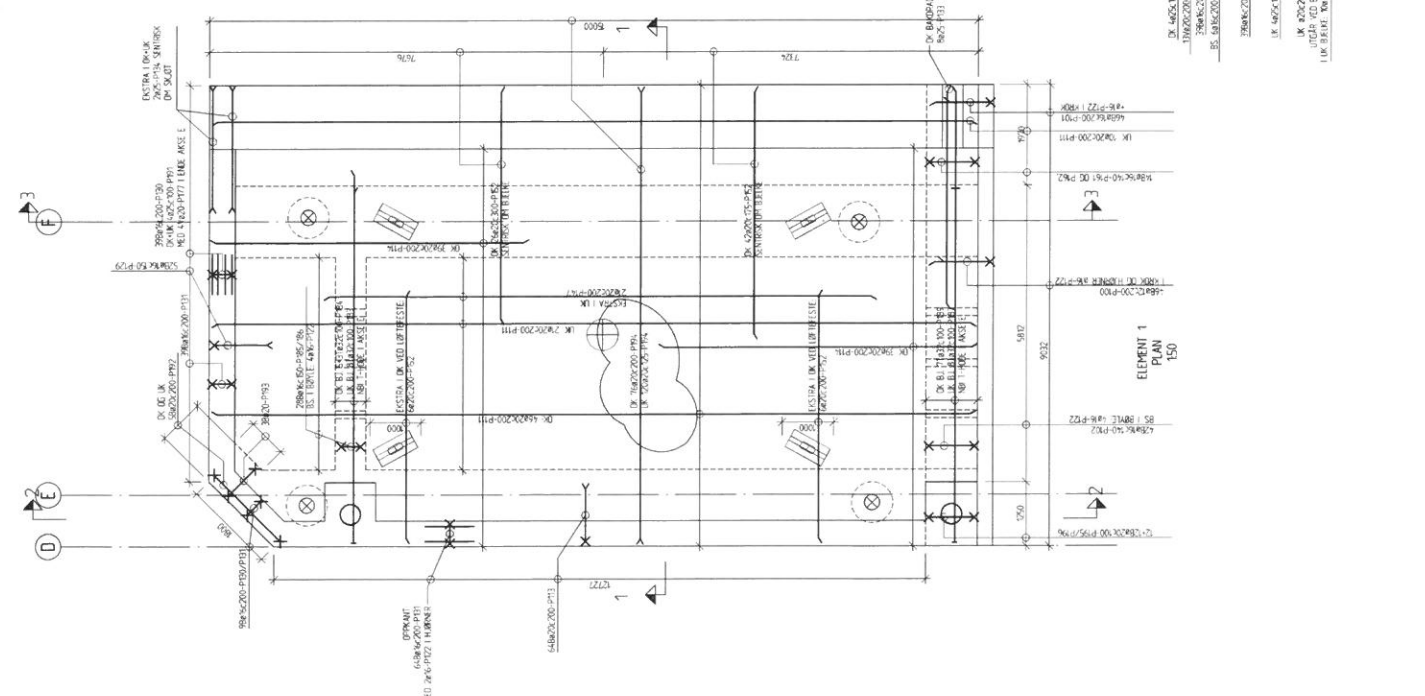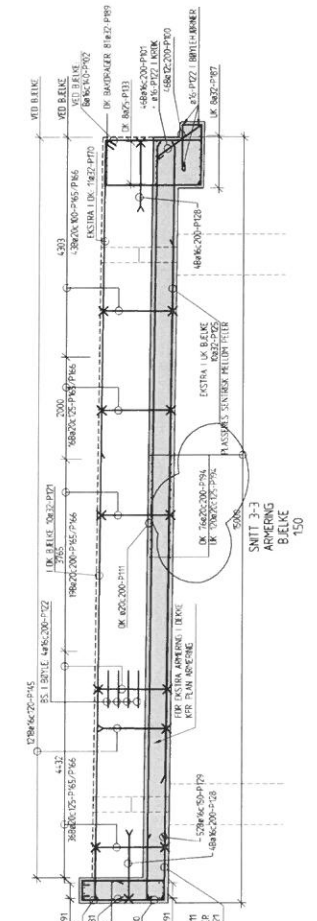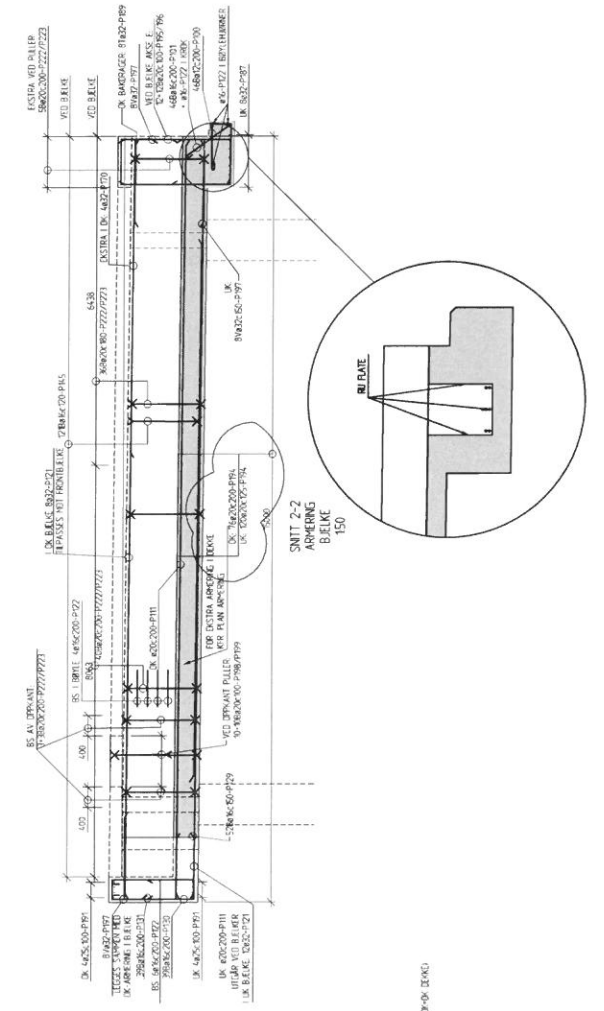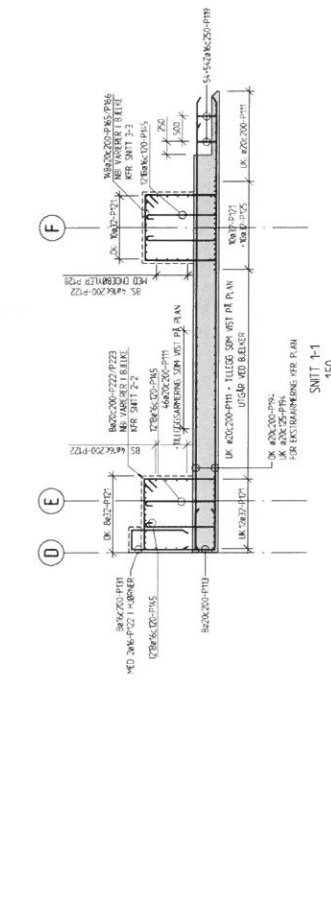




Birken&Co
KAI 24, RSÄVKA
PLAN 06, SNITT

PROCON


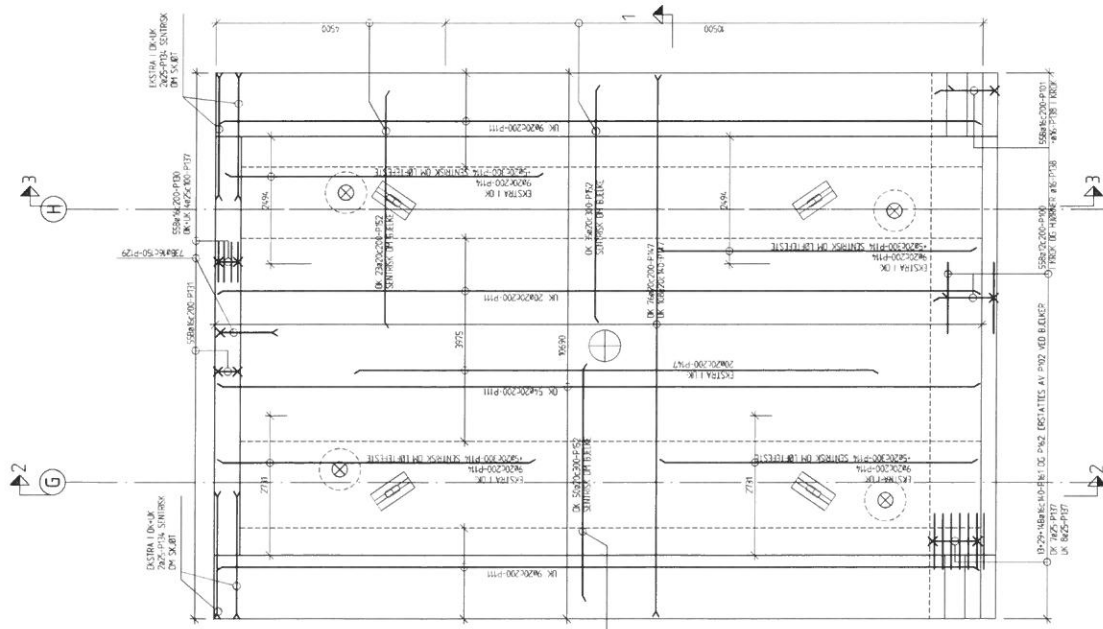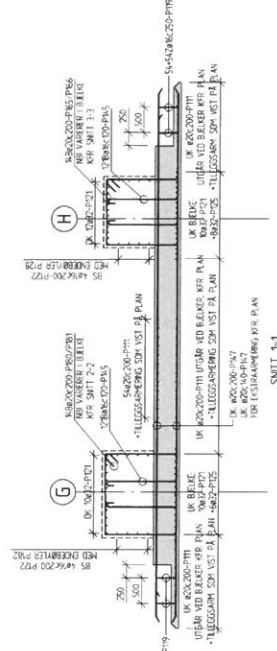


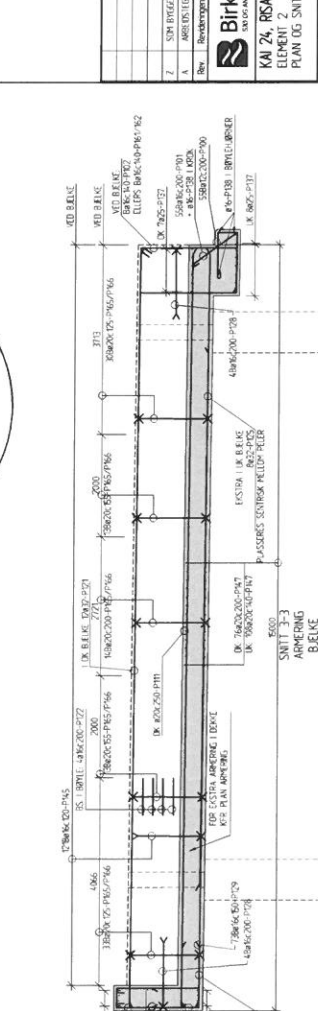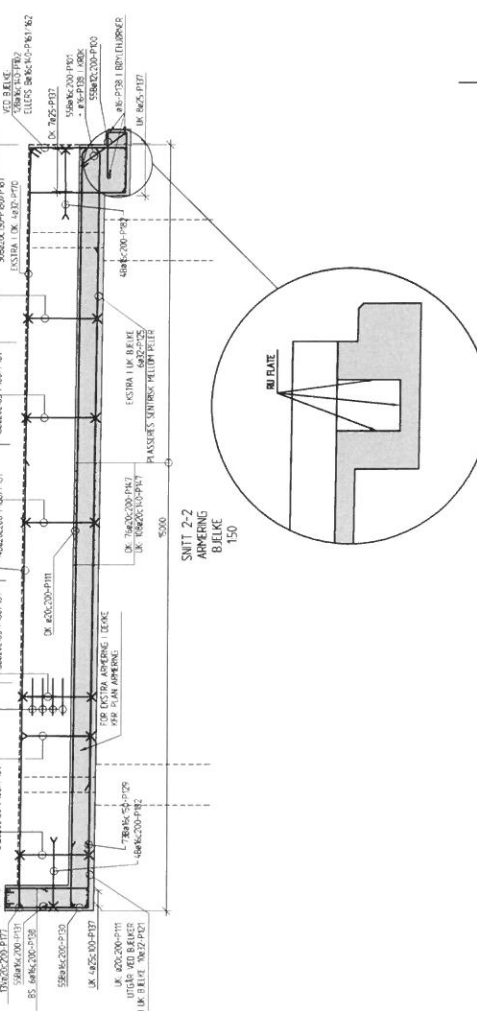

ELEMENT 2


Birken&Co
KAU ZA, RAJAWA
ELEMENT 2
PLAN DG SMIT

PROCON

11-021
K114
7

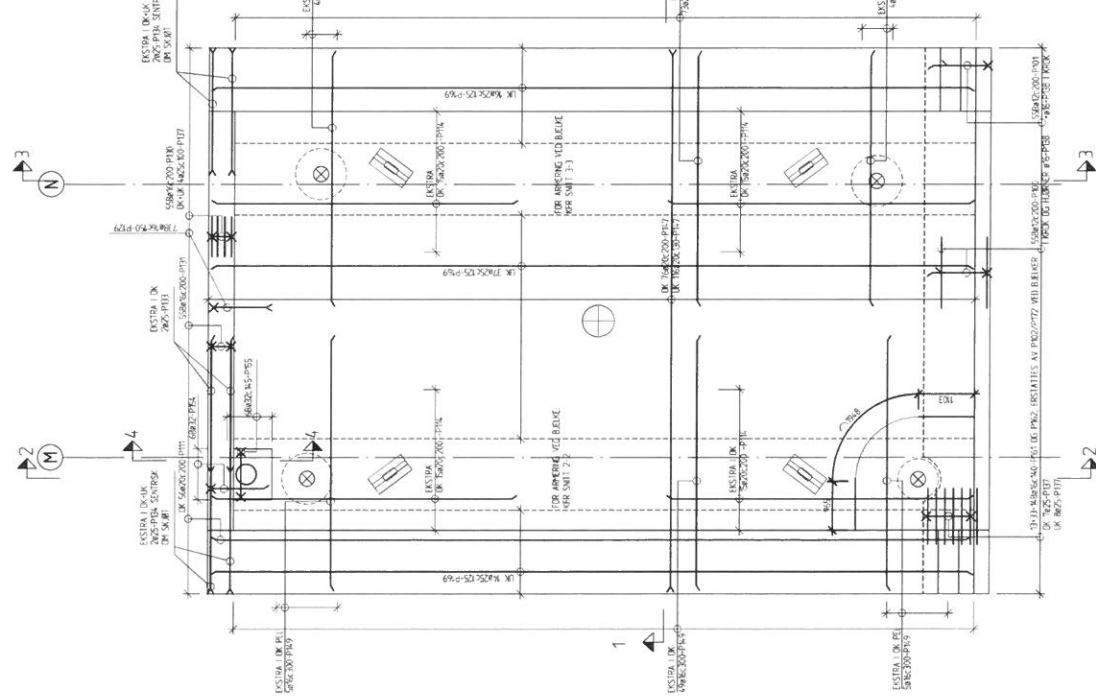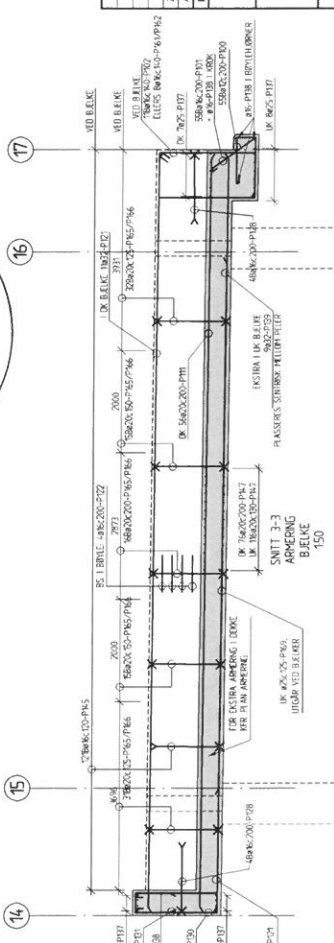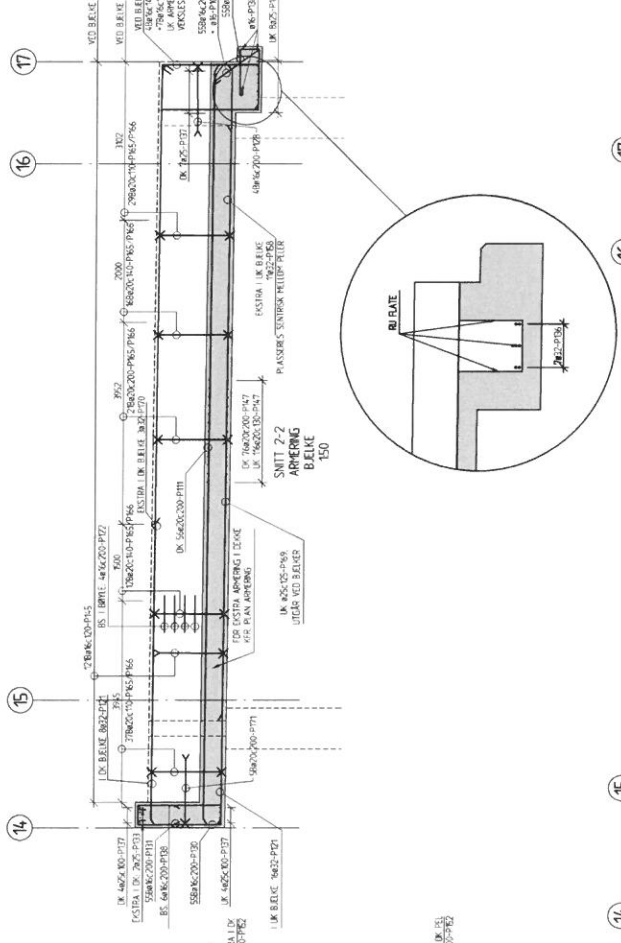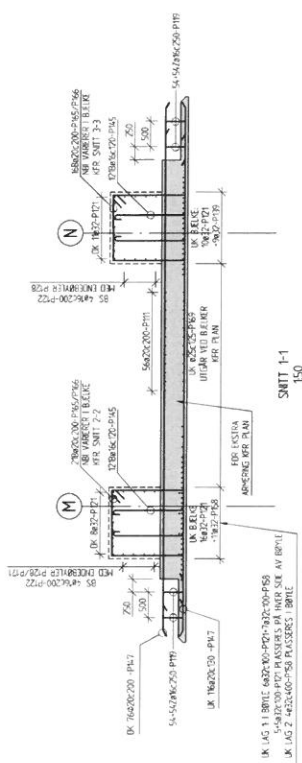ELEMENT 5
PLAN
150

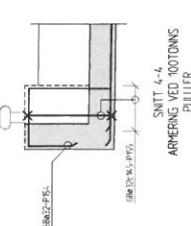

1	SMIT 1-1	150
2	SMIT 2-2	150
3	SMIT 3-3	150
4	SMIT 4-4	150

Birken&Co
KAI 24, ROSKVA
ELEMENT 5
PLAN OG SMIT



PROCON
STØBETÆKKE
K117

11-021

K117

7

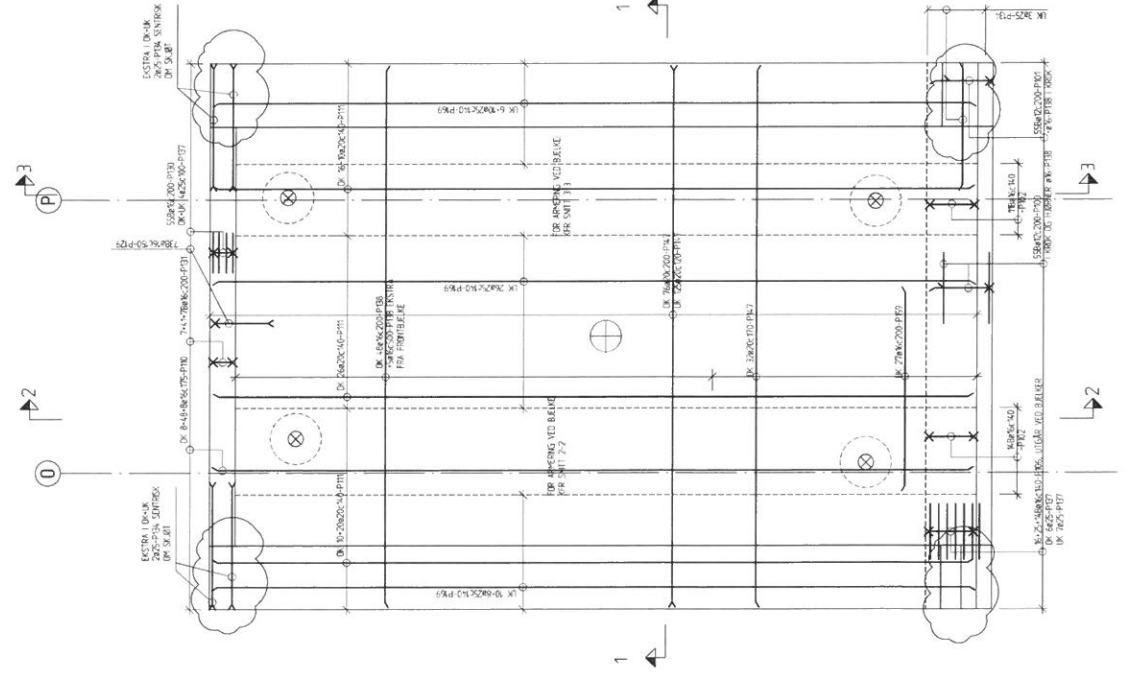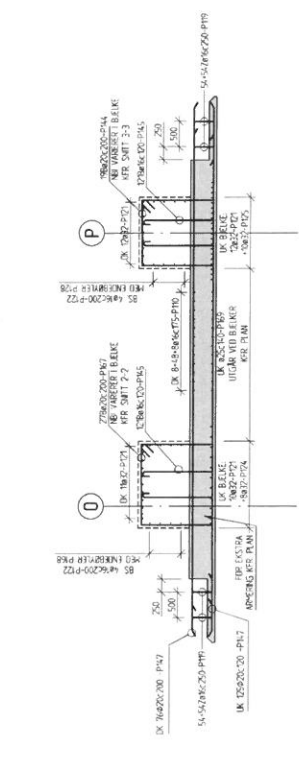






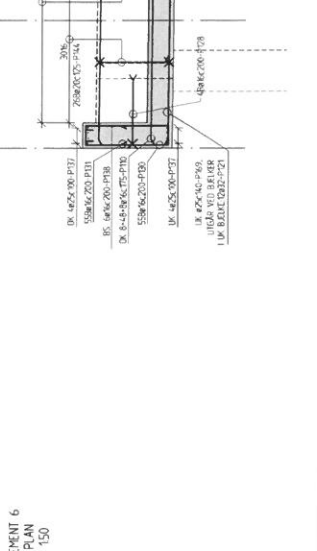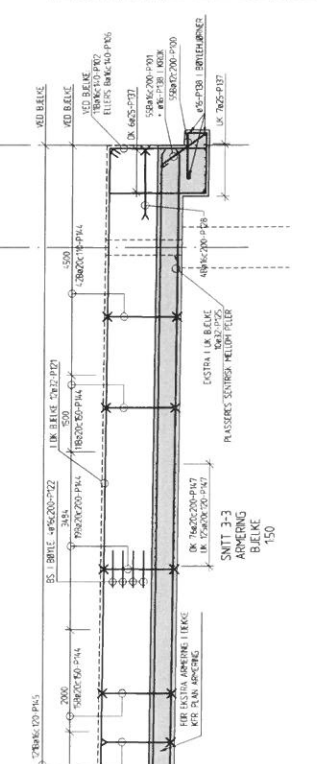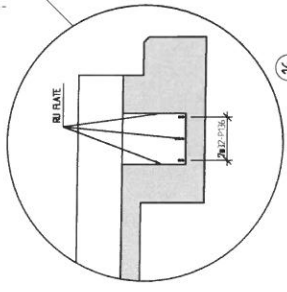


→ A

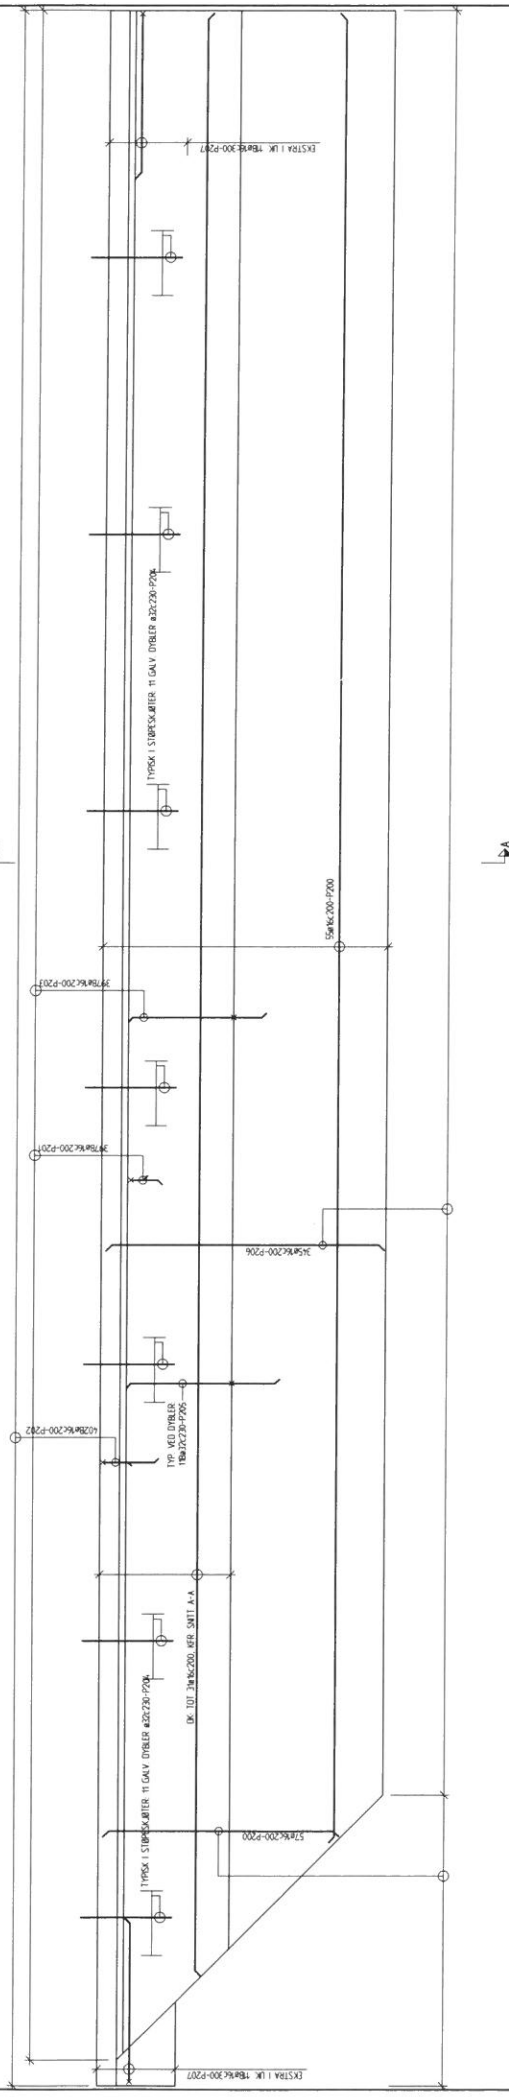


PLAN 1100

→ A



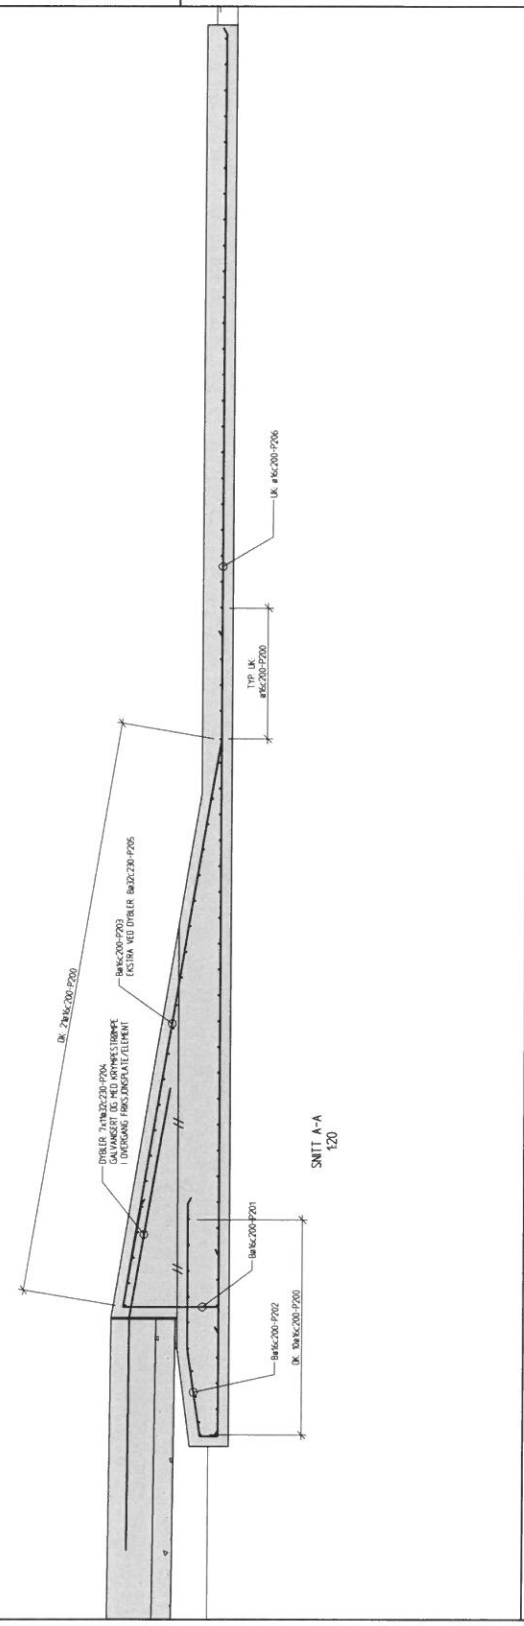

SMITT A-A 120

Z	SPIN BREGT	AK	IN						
A	AREKSTILLING	IN	IN						
Rev.	Revisjonsgrunnlag	Type	Norm	Opp	Opp	Opp	Opp	Opp	Opp
KAI ZA FORSKJONSPLATE ARMERING									
11-021									
K121									
PROCON SIKKERHETSREKKE FOR 11-021									

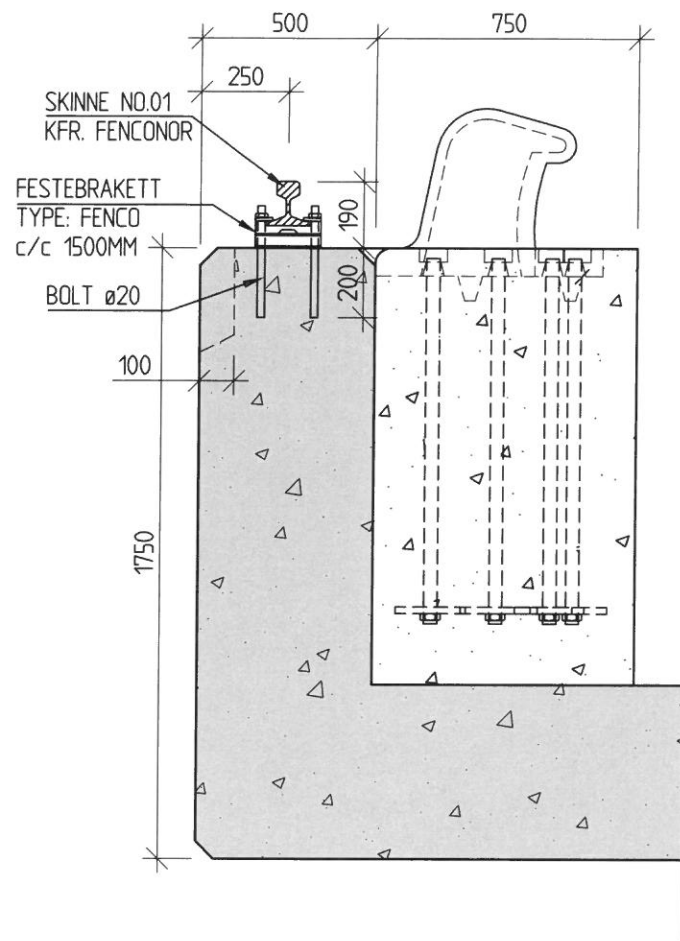


SNITT PULLER OG
KAIFRONTLIST
1:20

FOR BESTEMMELSER OG HENVISNINGER KFR. TEGN. K01


					 Birken&Co SJØ OG ANLEGGSENTREPRENØR	Tegn.	SKF
						Kontr.	TI
					KAI 24 SNITT PULLER OG KAIFRONTLIST		
					Sak nr.		
					11-021		
					Tegn. nr	Rev.	
					D01	Z	
Z	SOM BYGGET	AE	TN	09.04.13	 RÅDGIVENDE INGENIØRER MRIF SVERDRUPSGT. 23 - 4007 STAVANGER TEL. 51 56 90 90 - FAX 51 56 90 91		
A	ARBEIDSTEGNING	SKF	TI	04.07.12			
Rev.	Revideringen gjelder	Tegn.	Kontr.	Sign.	Dato.		

D03

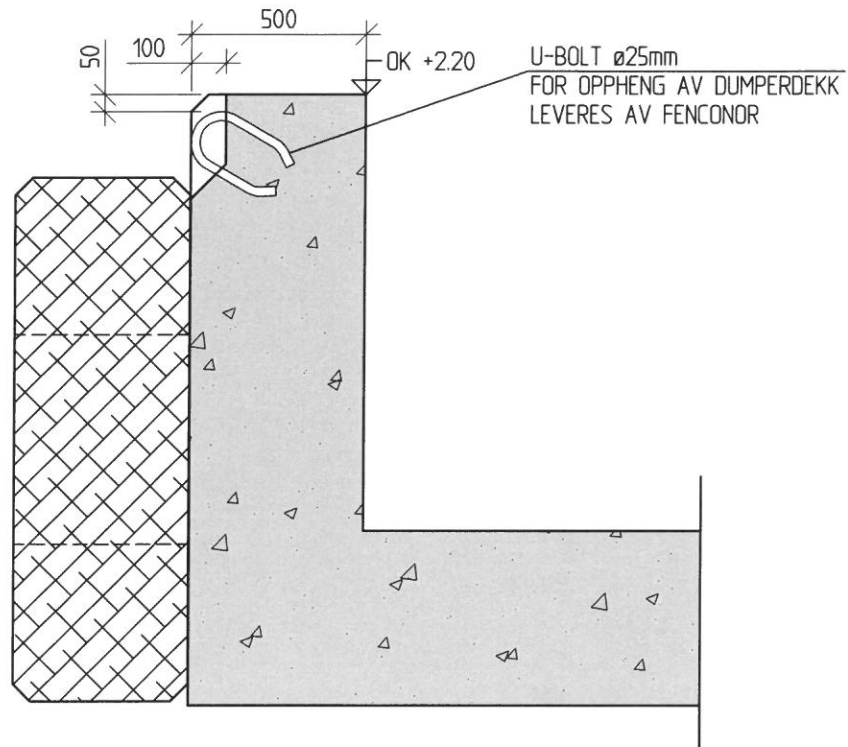

D03


SNITT OPPHENGSKROK
1:20

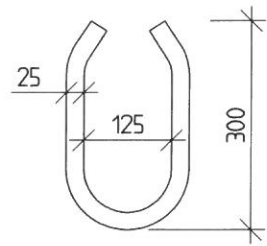


DETALJ OPPHENGSKROK
1:10

FOR BESTEMMELSER OG HENVISNINGER KFR. TEGN. K01

						 Birken&Co SJØ OG ANLEGGSENTREPRENØR	Tegn.	SKF
							Kontr.	TI
						KAI 24 SNITT OPPHENGSKROK	Sign.	
							Dato	19.06.12
							Mål	1:20
						Sak nr.		
						11-021		
Z	SOM BYGGET	AE	TN		09.04.13	Tegn. nr.	D02	
A	ARBEIDSTEGNING	SKF	TI	TI	04.07.12	Rev.	Z	
Rev.	Revideringen gjelder	Tegn.	Kontr.	Sign.	Dato.			
						RÅDGIVENDE INGENIØRER MRIF SVERDRUPSGT. 23 - 4007 STAVANGER TEL. 51 56 90 90 - FAX 51 56 90 91		
								

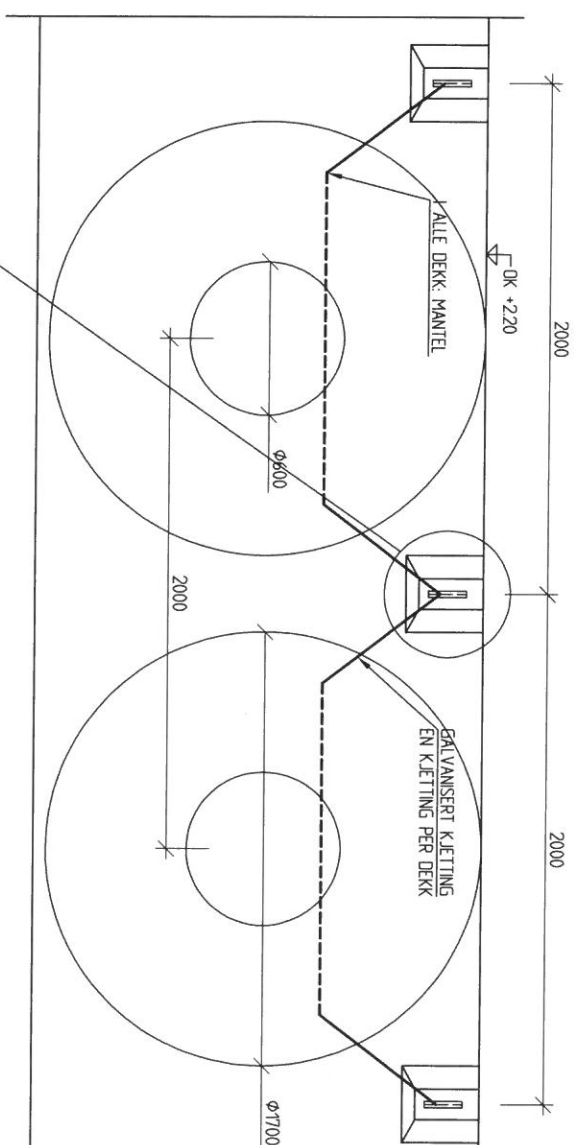

OPPRISS FRONTBJELKE
1:20

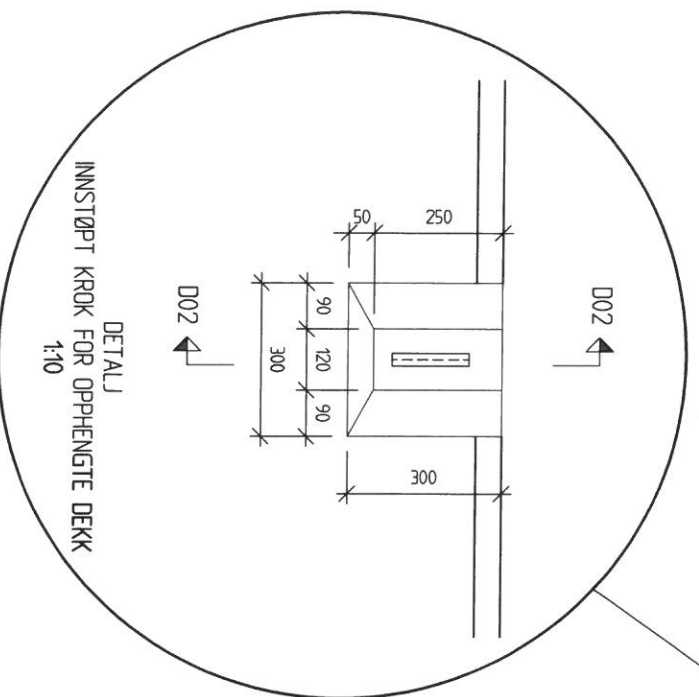

DETAILJ
INNSTØPT KROK FOR OPPHENGTE DEKK
1:10

FOR BESTEMMELSER OG HENVISNINGER KFR: TEGN. K01

Rev	Revisjonen gjelder	Tejn	Kontr.	Sign.	Dato	Taget nr	Rev
Z	SOM BYGGET	AE	TN		09.04.13	003	
A	ÅRSRISTING	SKF	TI	TI	04.07.12		2

Birken&Co
SØD OG ANLEGGSENTERRENER

KAI 24
OPPRISS FRONTBJELKE
OG DETALJ INNSTØPT KROK

PROCON


RÅDGIVENDE INGENIØRER BRUF
SVERDRUPSGT 23 - 4007 STAVANGER
TEL: 51 56 90 90 - FAX: 51 56 90 91

RIF

Taget nr
003

Rev
2

Taget nr	SKF
Kontr.	TI
Sign.	
Dato	19.06.12
Mål	120x110
SKF nr.	11-021


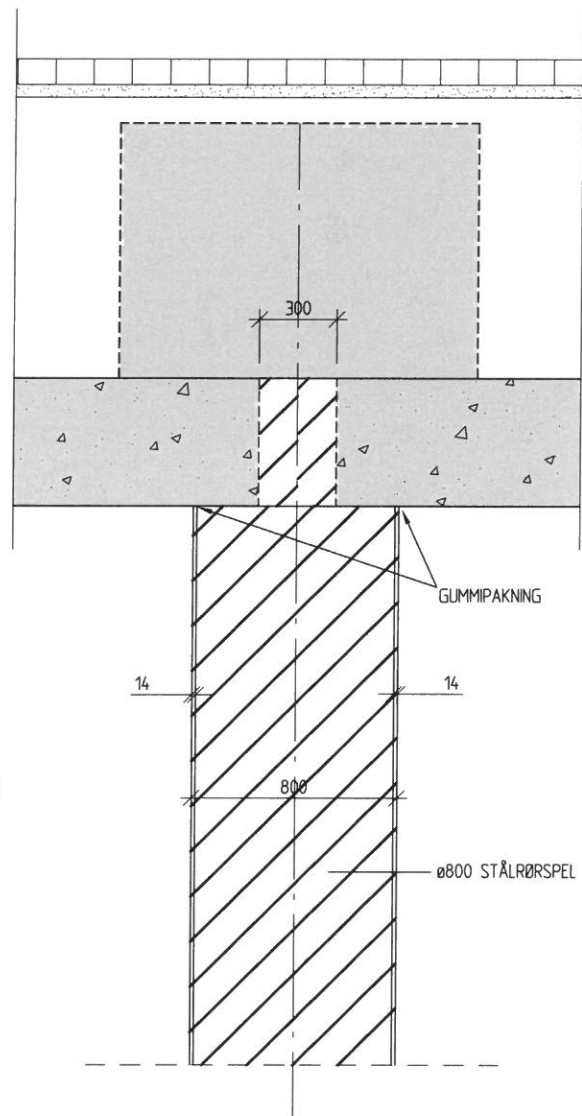


ISTØPES ETTER MONTASJE

SNITT INNSTØPING
PELER
1:20

FOR BESTEMMELSER OG HENVISNINGER KFR. TEGN. K01

					 Birken&Co SJØ OG ANLEGGSENTREPRENØR	Tegn.	SKF
						Kontr.	TI
					KAI 24 SNITT INNSTØPING AV PELE	Sign.	
						Dato	20.06.12
Z	SOM BYGGET	AE	TN	09.04.13	Sak nr. 11-021	Mål	1:20
A	ARBEIDSTEIING	SKF	TI	06.07.12		Tegn. nr.	D04
Rev.	Revideringen gjelder	Tegn.	Kontr.	Sign.	Dato	Rev.	Z
 RÅDGIVENDE INGENIØRER MRIF SVERDRUPSGT. 23 - 4007 STAVANGER TEL. 51 56 90 90 - FAX 51 56 90 91							

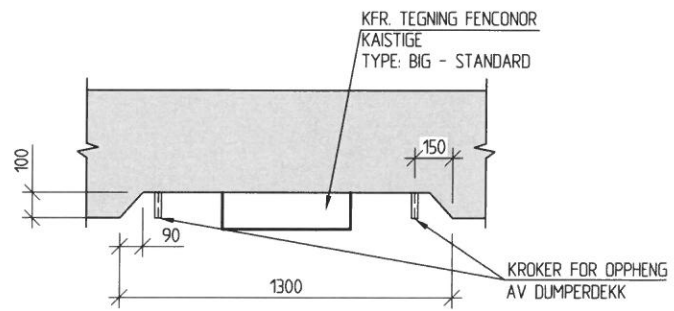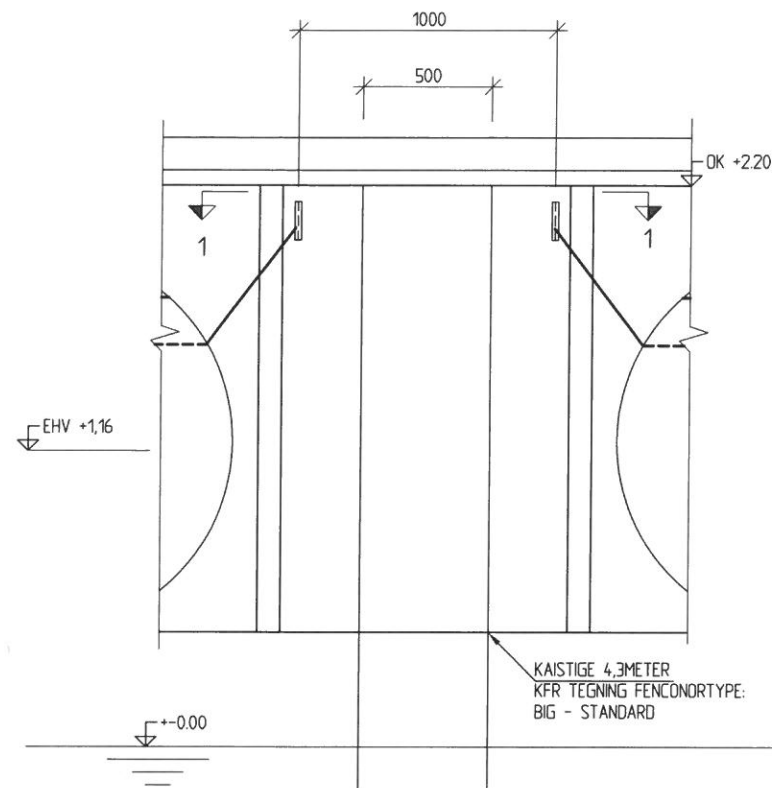


SNITT 1-1
1:20

OPPRISS LEIDER
1:20

FOR BESTEMMELSER OG HENVISNINGER KFR. TEGN. K01


					 Birken&Co SJØ OG ANLEGGSENTREPRENØR	Tegn.	SKF
						Kontr.	TI
					KAI 24 OPPRISS OG SNITT LEIDER	Sign.	
						Dato	20.06.12
Z	SOM BYGGET	AE	TN	09.04.13	Sak nr. 11-021	Mål	1:20
A	ARBEIDSTEGNING	SKF	TI	04.07.12		Tegn. nr.	D05
Rev.	Revideringen gjelder	Tegn.	Kontr.	Sign.	Dato.	Rev.	Z
 RÅDGIVENDE INGENIØRER MRIF SVERDRUPSGT. 23 - 4007 STAVANGER TEL 51 56 90 90 - FAX 51 56 90 91							

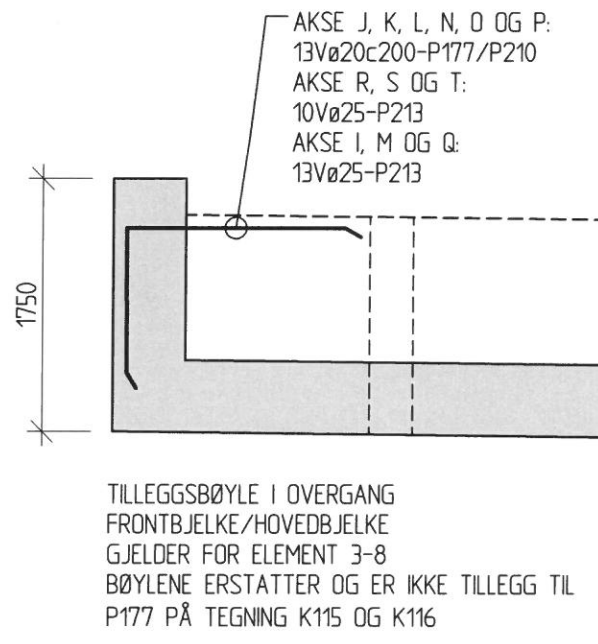

FOR BESTEMMELSER OG HENVISNINGER KFR. TEGN. K01

					 Birken&Co SJØ OG ANLEGGSENTREPRENØR	Tegn.	TN
						Kontr.	TI
Z	SOM BYGGET	AE	TN	09.04.13	KAI 24 EKSTRABØYLE I FRONTBJELKE OVERGANG FRONTBJELKE HOVEDBJELKE ELEMENT 5, 6, 7 OG 8	Sign.	
B	REV ØK HOVEDBJELKE	TN		26.10.12		Dato	02.10.12
A	ARBEIDSTEGNING	TN	TI	02.10.12		Mål	150
Rev.	Revideringen gjelder	Tegn.	Kontr.	Sign.		Data.	Sak nr. 11-021
					RÅDGIVENDE INGENIØRER MRIF SVERDRUPSGT. 23 - 4007 STAVANGER TEL. 51 56 90 90 - FAX 51 56 90 91	Tegn. nr.	Rev.
						D07	Z

ANGITT ARMERING PÅ DENNE TEGNING ER
TILLEGG TIL TIDLIGERE UTSENDT ARMERING.

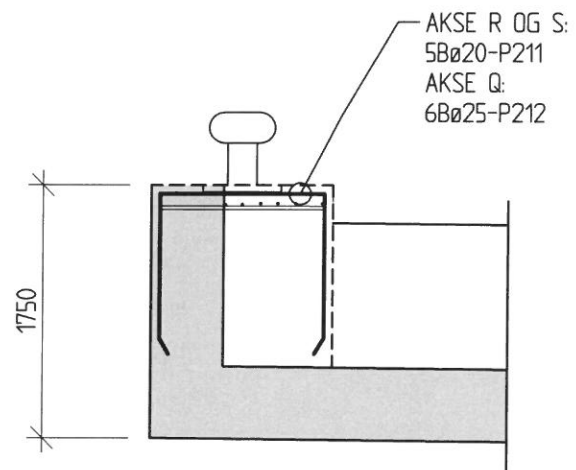


AKSE Q, R OG S
TILLEGGSBØYLER VED
PULLER

FOR BESTEMMELSER OG HENVISNINGER KFR. TEGN. K01

					 Birken&Co SJØ OG ANLEGGSENTREPRENØR	Tegn.	TN	
						Kontr.	TI	
						Sign.		
						Dato	03.10.12	
						Mål	1:50	
Z	SOM BYGGET	AE	TN	09.04.13	KAI 24 EKSTRABØYLE I FRONTBJELKE OVERGANG FRONTBJELKE HOVEDBJELKE ELEMENT 5, 6, 7 OG 8	Sak nr.		
A	ARBEIDSTEGNING	TN	TI	03.10.12		11-021		
Rev.	Revideringen gjelder	Tegn.	Kontr.	Sign.		Dato.	Tegn. nr	Rev.
PROCON					RÅDGIVENDE INGENIØRER MRIF SVERDRUPSGT. 23 - 4007 STAVANGER TEL. 51 56 90 90 - FAX 51 56 90 91			
						D08	Z	

16

17

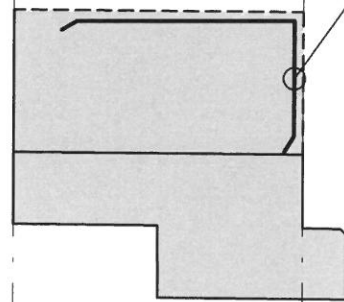

FORANKRING AV OVERKANTARMERING I BJELKE:
 - AKSE E: INGEN
 - AKSE F, G OG P: 9Vø25-P214
 - RESTERENDE AKSER: 6Vø25-P214

FOR BESTEMMELSER OG HENVISNINGER KFR. TEGN. K01

						 Birken&Co SJØ OG ANLEGGSENTREPRENØR	Tegn.	TN
							Kontr.	TI
							Sign.	
							Dato	10.12.12
							Mål	150
							Sak nr.	
								11-021
Z	SOM BYGGET	AE	TN		09.04.13	KAI 24 HOVEDBJELKER FORANKRING VED BAKDRAGER	Tegn. nr	Rev.
A	ARBEIDSTEGNING	TN	TI	TI	10.12.12		D09	Z
Rev.	Revideringen gjelder	Tegn.	Kontr.	Sign.	Dato.			
PROCON						RÅDGIVENDE INGENIØRER MRIF SVERDRUPSGT. 23 - 4007 STAVANGER TEL. 51 56 90 90 - FAX 51 56 90 91		