

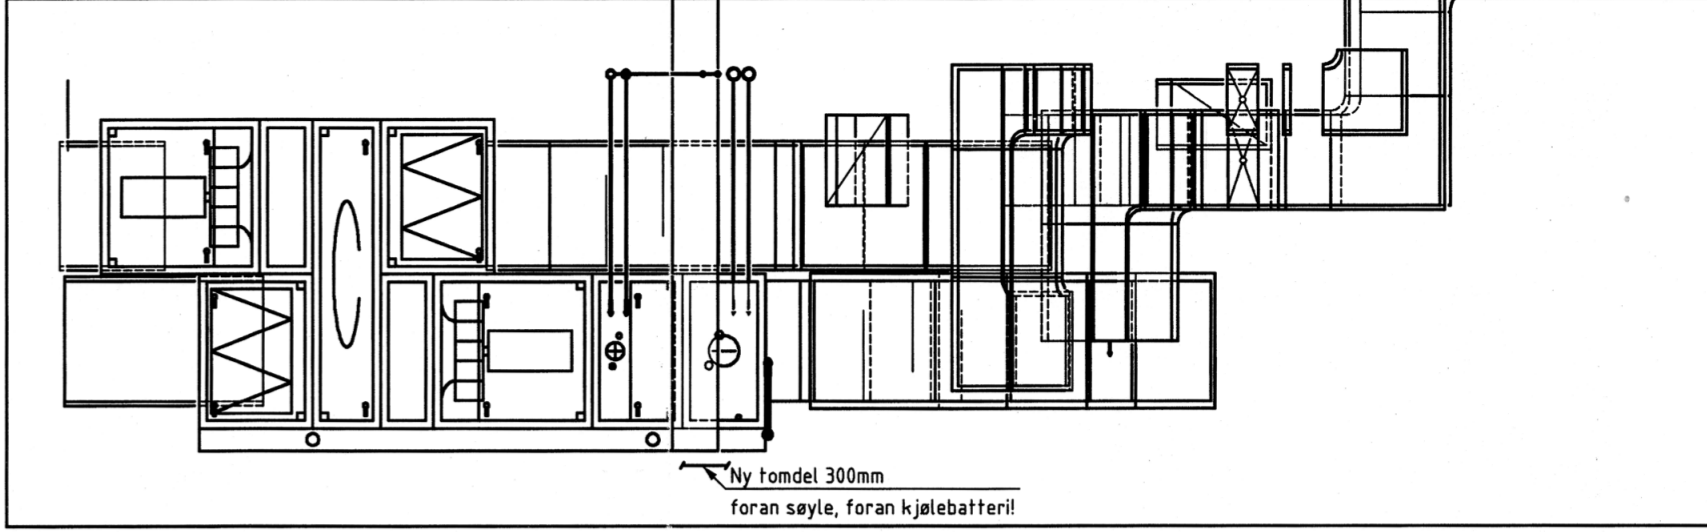


\* = tilknytn. eks. rør (ca. plassering)  
 KUN HOVEDKOMPONENTER ER PÅFØRT RØRTEGNING I FYRROM. SE SKJEMA V62--01 FOR DETALJER OG RØRDIMENSJONER.

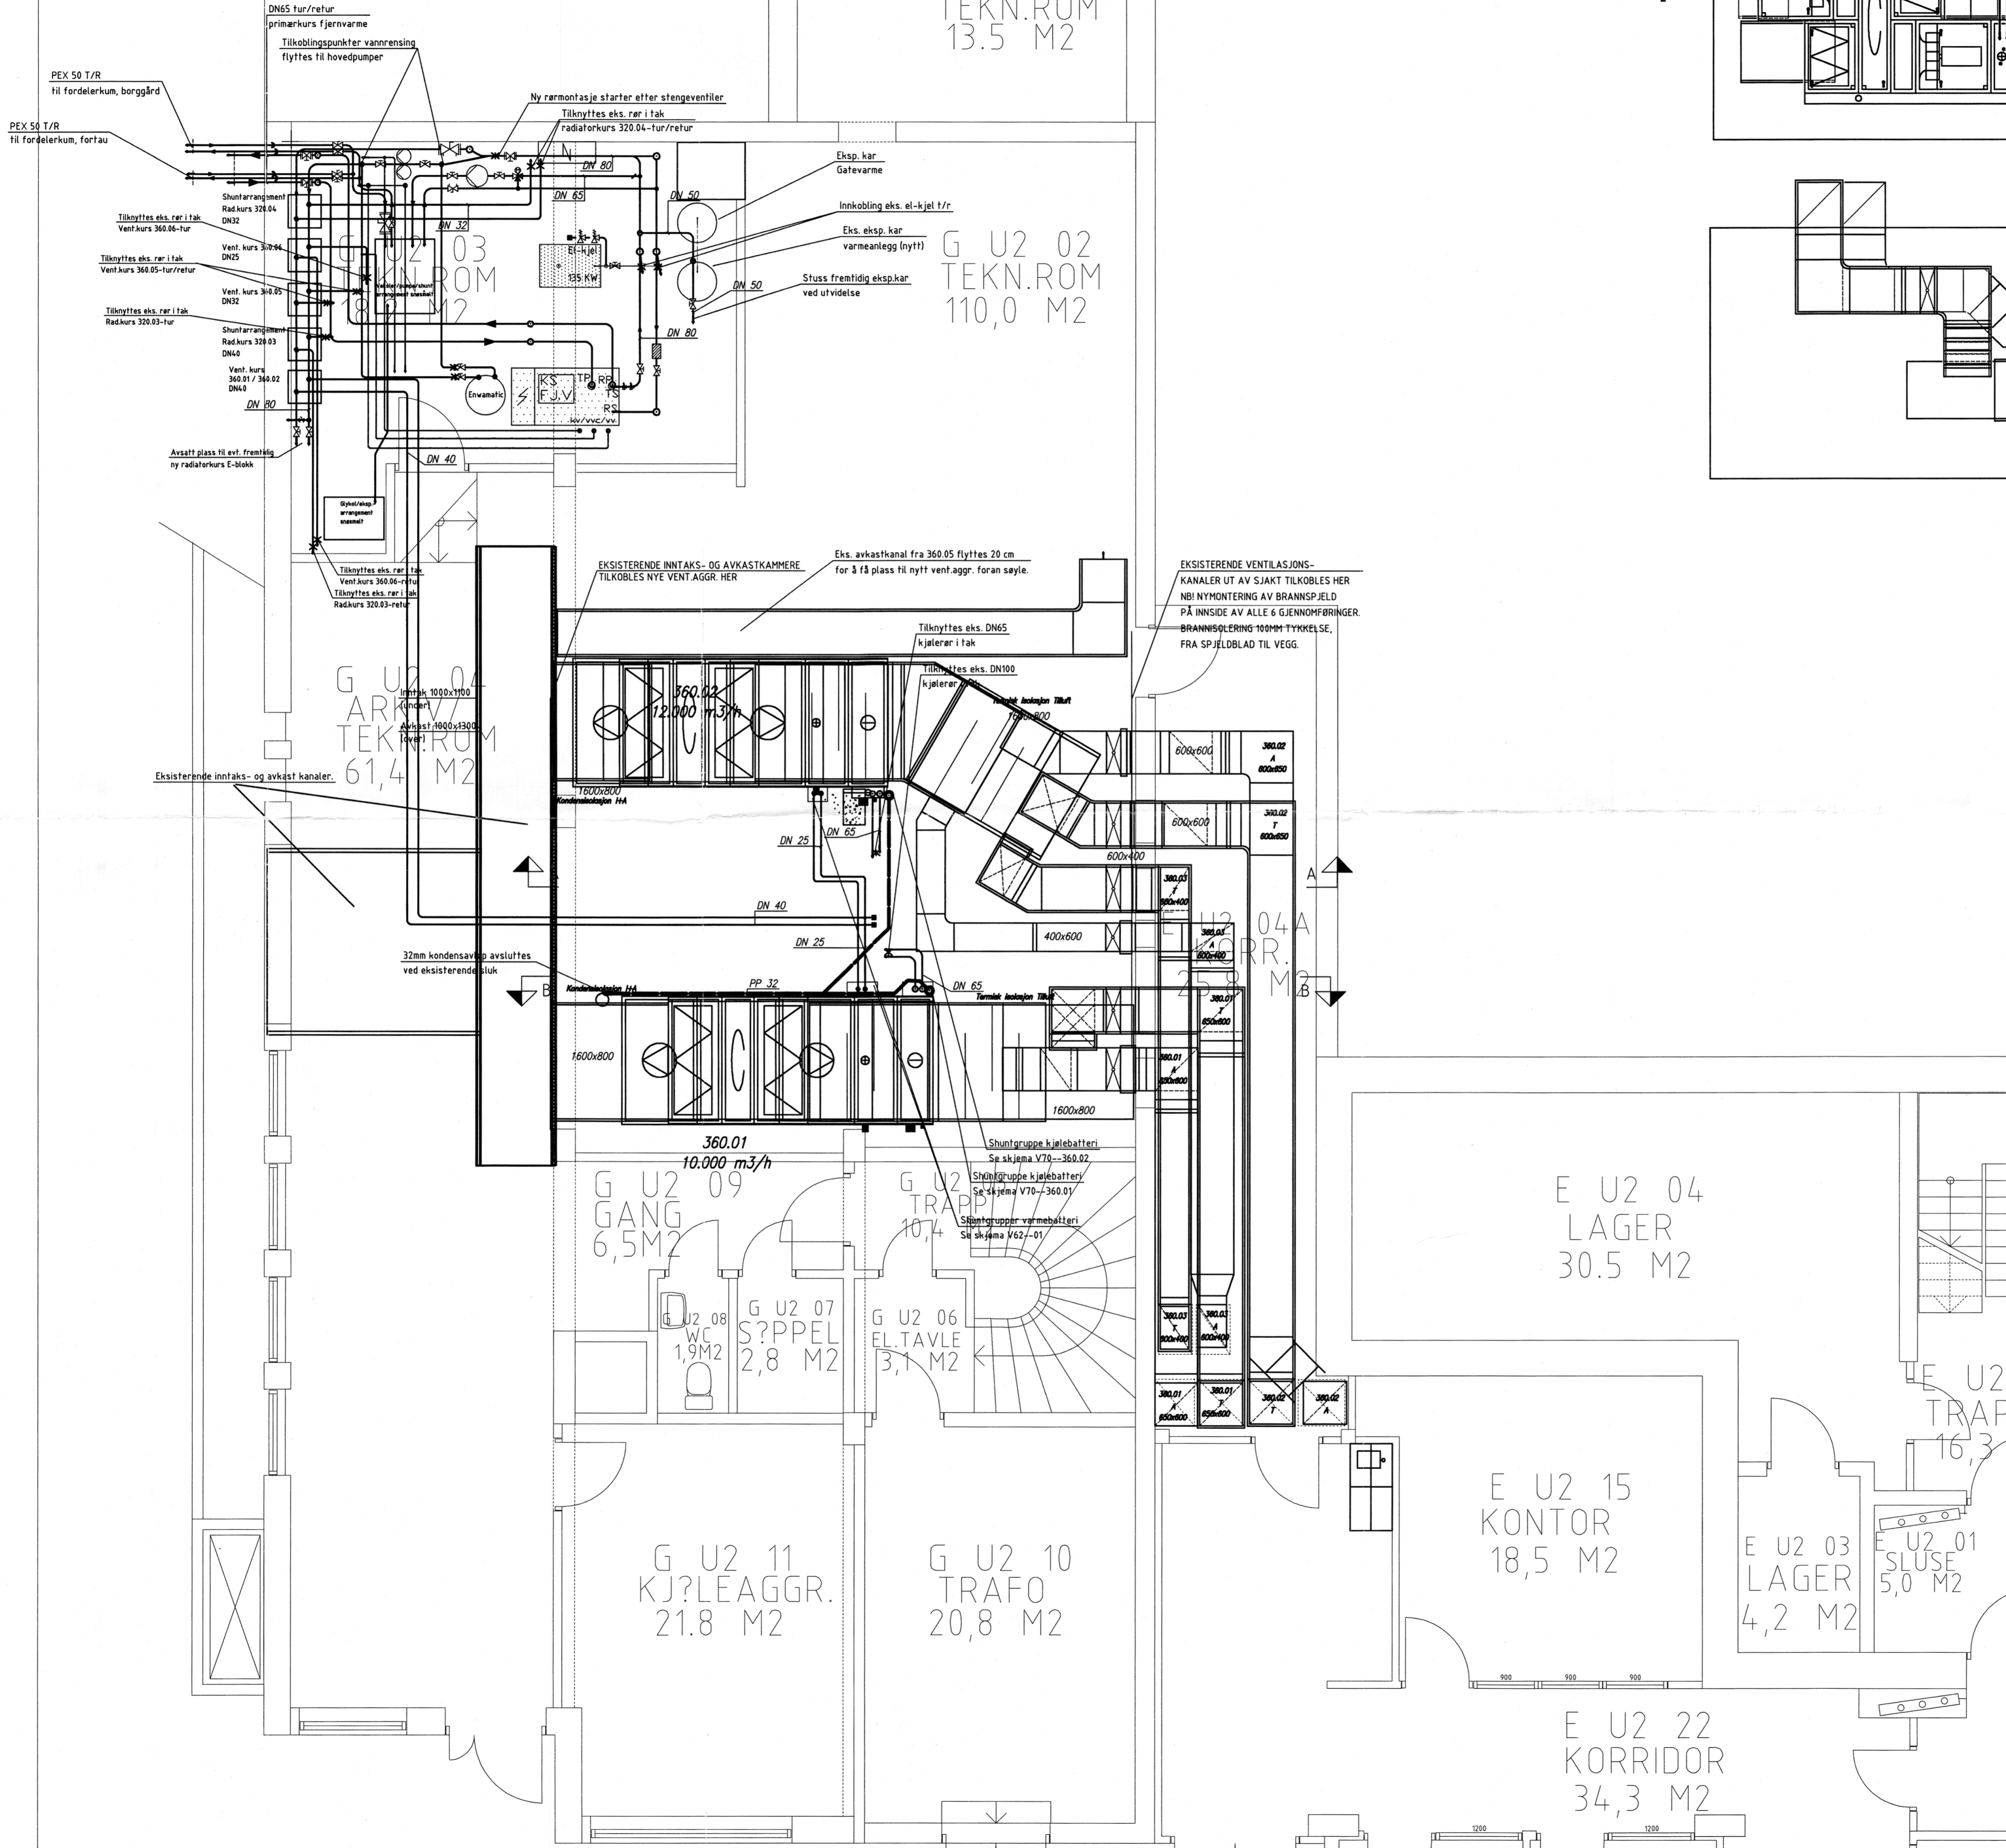

A - A

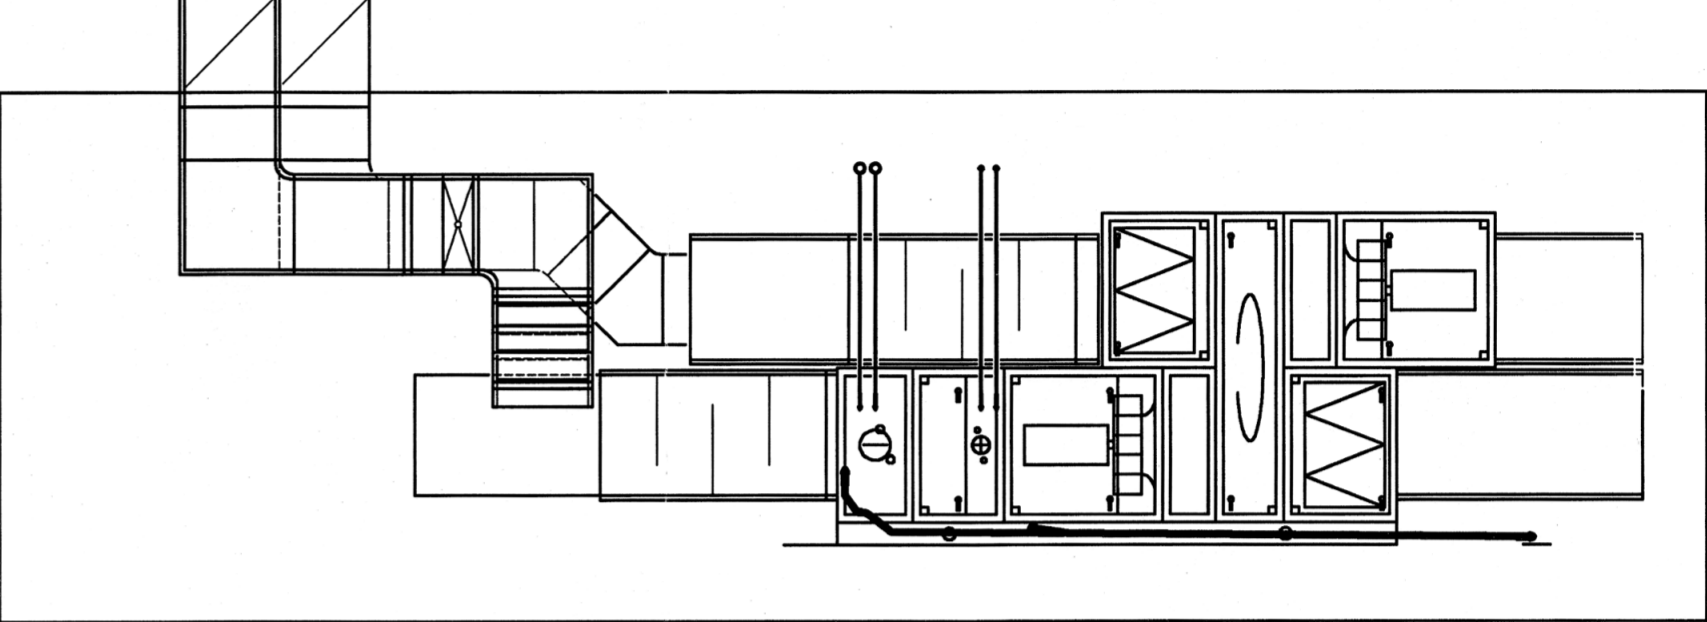

B - B

| Rev. | Dato | Revisjon | Tegnet           | Saksbeh. | Kontr. |
|------|------|----------|------------------|----------|--------|
|      |      |          | Kirkegaten 78-80 | V20--U2  |        |

**Kirkegaten 78-80**

| Fag | Prosjektleder                                                 | Telefon     | Telefax     |
|-----|---------------------------------------------------------------|-------------|-------------|
| ARK |                                                               |             |             |
| RB  |                                                               |             |             |
| RE  |                                                               |             |             |
| RV  | Erichsen & Horgen A/S Nydalsv. 36 P.b. 4464 Nydalen 0403 OSLO | 22 02 63 00 | 22 02 63 90 |

**Erichsen & Horgen A/S**  
 Rådgivende ingeniører VVS-Klima-Kulde-Energi

| Fag | Prosjekt | Filnavn     | Tegnet av | Saksbeh. | Godkjent av | Dato     | Målestokk |
|-----|----------|-------------|-----------|----------|-------------|----------|-----------|
| V   | 10000    | V20--U2.dwg | hha       | hha      | job         | 17.04.12 | 1:50      |

**Plan U2**  
 Ny samlestock varme og nye ventilasjonsaggregater

| Fase       | Tegning | Rev. |
|------------|---------|------|
| Som Bygget | V20--U2 |      |