
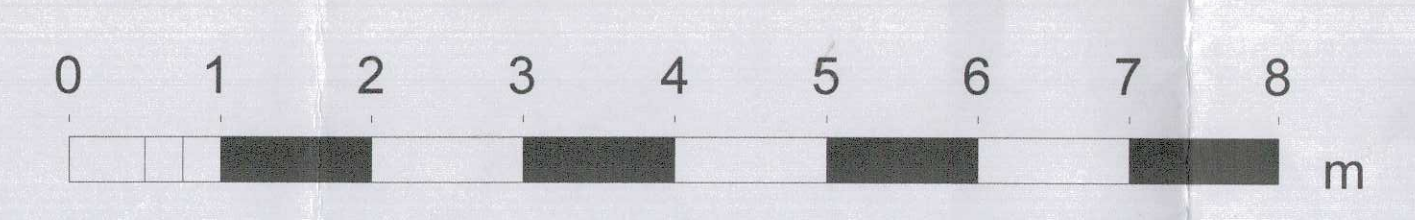


Alle eksisterende vann og avløpsrør som går opp til 2. etasje skal beholdes. Vannrør til 1. etasje fjernes med unntak av de som er vist på tegning.

Dimensjoner koblingsledninger PEX:

Servant	12 mm
WC	12 mm
Dusj/bad	15 mm
Vaskekar	15 mm
Oppv benk	15 mm
Vaskemaskin	15 mm
Dekontaminator	22 mm

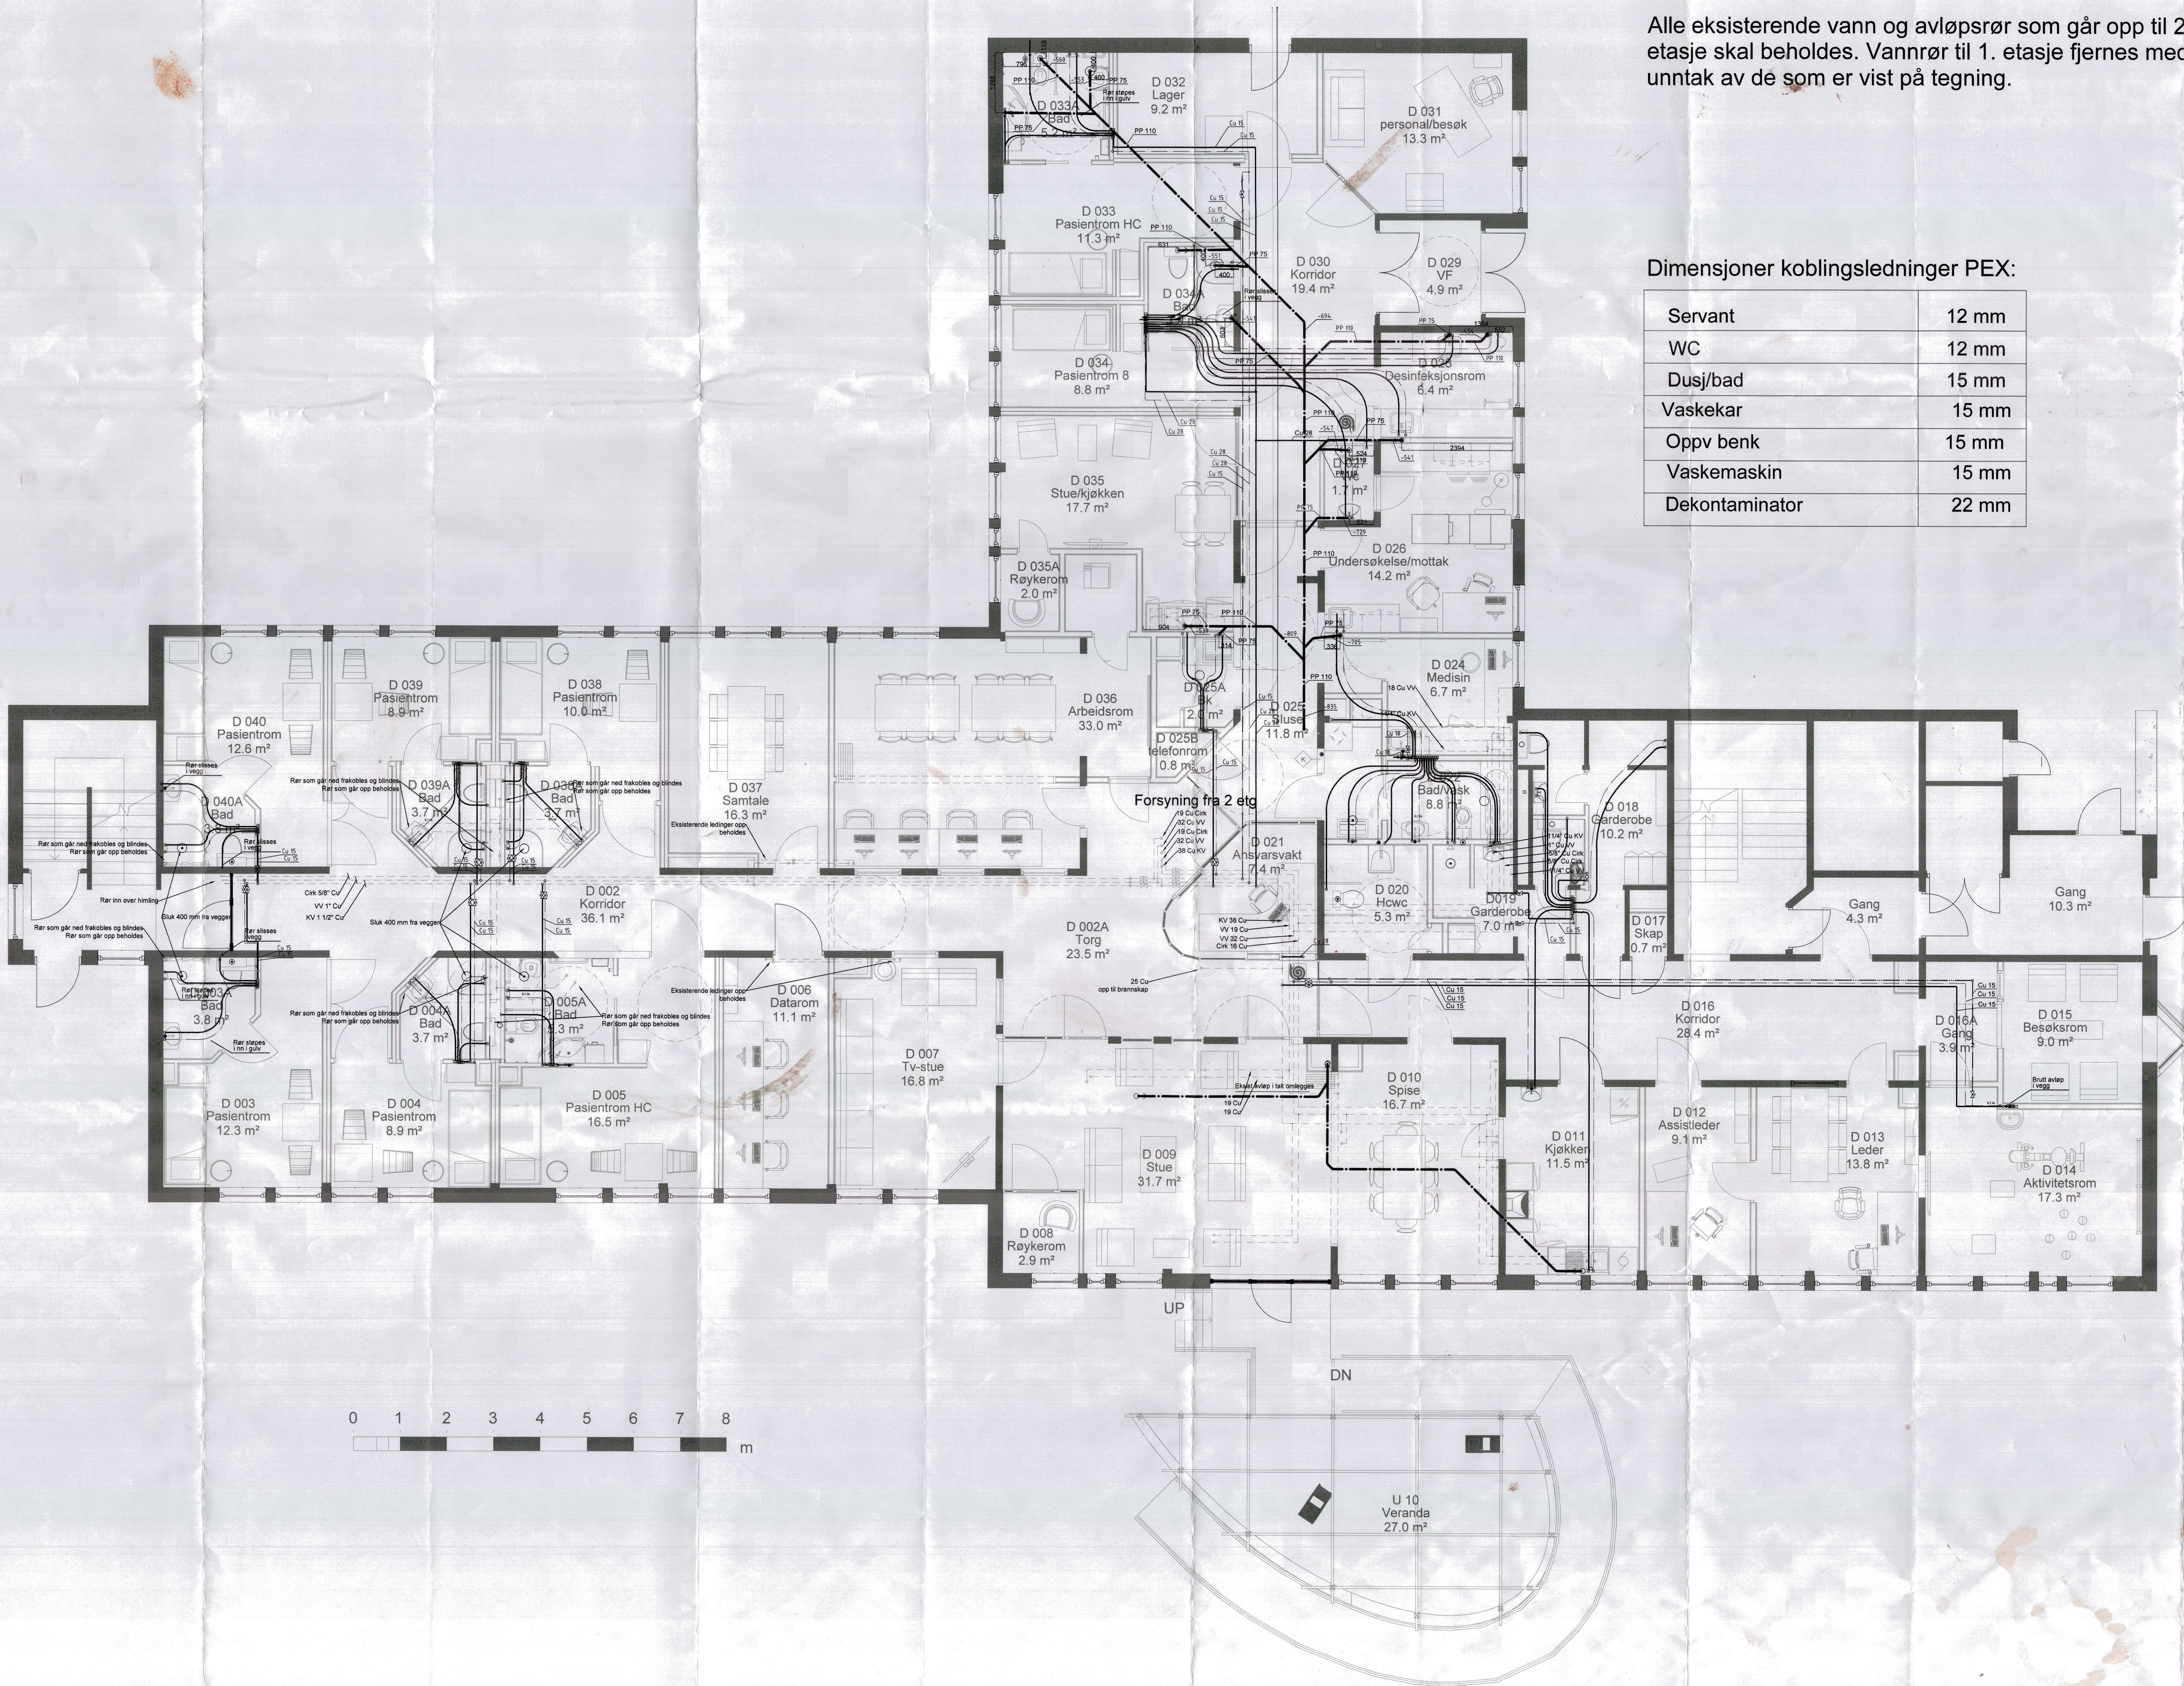

C	Som bygget	23.03.12	HH
B	Nye traseer for vannrør i tak. Bunnledninger flyt nord orientert	11.04.11	LGL
A	Arbeids tegninger	11.04.11	HH

Som bygget

Kortidsenheten Rus Salten DPS
 Nordlandssykehuset HF Bode

A U2 ARKITEKTER AS
 Boks 575, 8001 Bode
 Tlf 991 60352, Fax 755 44339
 post@u2arkitekter.no

E AF Norge AS
 Boks 4344, 8099 Bode
 Tlf 755 66 200 Fax 755 66 201
 torkeil.jarod@afconsult.com

V AF Norge AS
 Boks 4344, 8099 Bode
 Tlf 755 66 200 Fax 755 66 201
 hilde.hoem@afconsult.com

BR Norconsult AS
 Norveien 17, 8013 Bode
 Tlf 755 65 800 Fax 755 65 801
 tommy.skavoll@norconsult.com

Dato	Prosjekt nr	
12.01.2011	1237550	
Målestokk	Tegnet	Kontroll
1:50	HH	GH

Tegning
Plan U etg U etg
Røranlegg

Tegning nr - revisjon nr
VSP 111 C